

FÖRKLARINGAR



SE: A--40-3-000002BL1

FÖRESKRIFTER

SE: A--40-3-000002BL1

HÄNVISNINGAR

SE: A--40-3-000002BL1

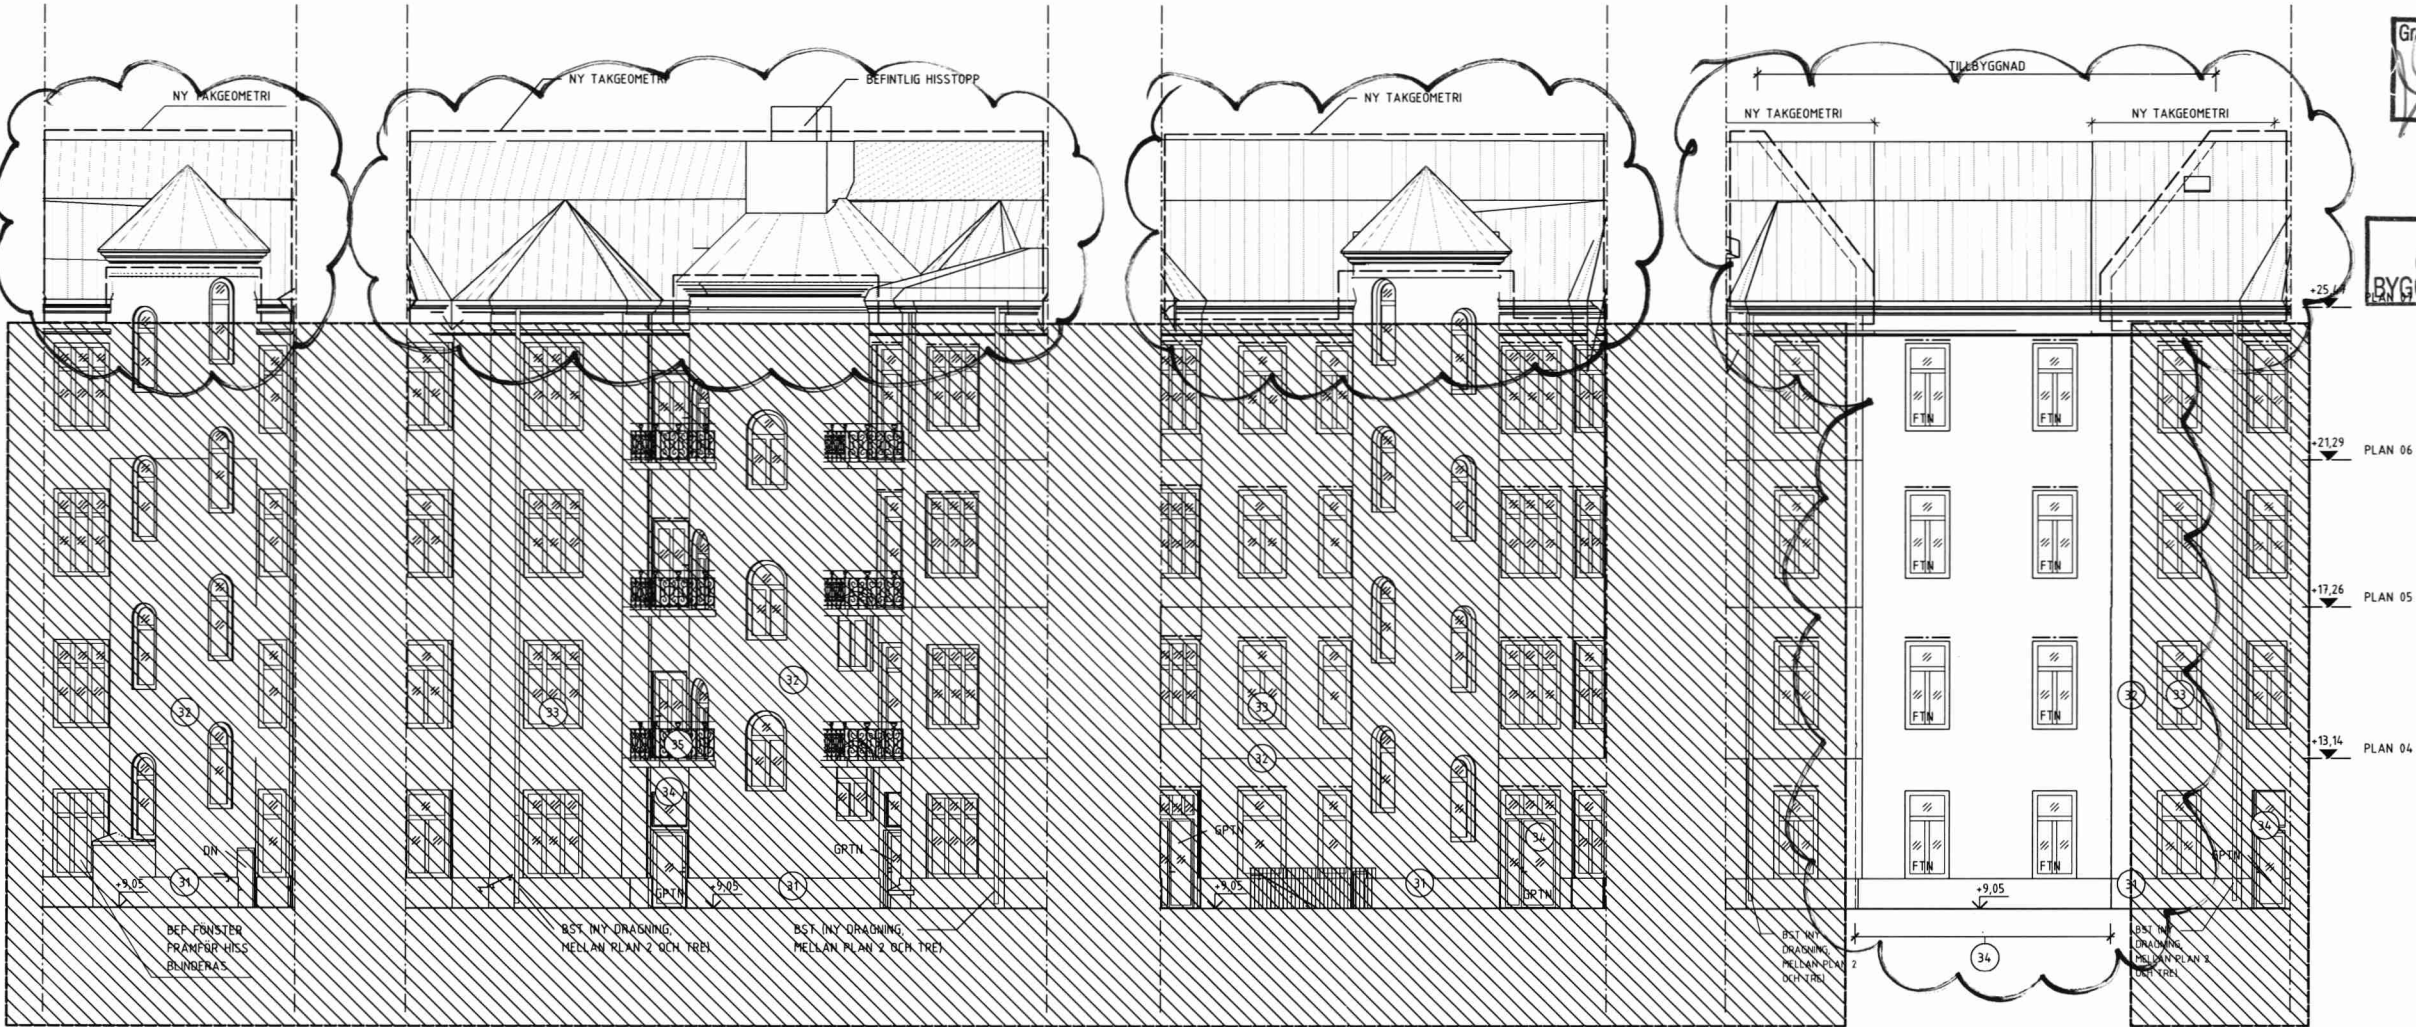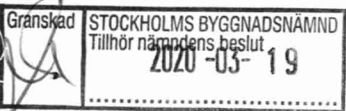


ELEVATION MOT SÖDER

ELEVATION MOT VÄSTER

ELEVATION MOT NORR

ELEVATION MOT ÖSTER

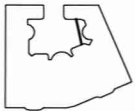

BET	ÄNDRING	AVSER	DATUM	SIGN.
BYGGLOVHANDLING				
VASAKRONAN				
ORIENTERINGSFIGUR				
STUREPLAN 2				
BROR JÄLLESTADEN				
STUREPLAN 2				
BROR JÄLLESTADEN				
VASAKRONANS				
PROJEKTNUMMER				
1411900007				
SPERLINGENS BACKE 45				
KONTORSFASTIGHET				
(A) WINGÅRDH ARKITEKTKONTOR AB				
T: 010-788 10 00				
BR BRIAB				
T: 08-410 102 50				
E TYRÉNS AB				
T: 010-452 20 00				
K LÖÖSTRÖM				
T: 08-755 11 60				
SP CONWISE STOCKHOLM AB				
T: 08-400 297 50				
S ÄF-INFRASTRUCTURE AB				
T: 010-505 00 00				
V ÄF-INFRASTRUCTURE AB				
T: 010-505 00 00				
W ÄF-INFRASTRUCTURE AB				
T: 010-505 00 00				
-				
T:				
C SWECO				
T: 08-695 60 00				
INGÅENDE DELENTREPRENADER				
UPPGRAG NR				
062 016				
RITAD/KONSTR AV				
H. BEJMAR				
HANDLÄGGARE				
T.-R. SÖDERSTRÖM				
DATUM				
2020-02-20				
ANSVARIG				
M. WAHLGREN				
FASTIGHET/KST				
14119				
BYGGNAD				
001				
KONTOR, OM- OCH TILLBYGGNAD				
LÄNKBYGGNAD & TAK				
FASADER, GÅRD				
SKALA				
1:100				
NUMMER				
A--40-3-000003BL1				
REV				
ORIGINALFORMAT: A1				





## FÖRKLARINGAR

ALLA MÄTT ANGES I MILLIMETER.  
ALLA PLUSHÖJDER ANGES I METER

- ANGRÄNSANDE FASTIGHET
- // GLAS
- ⊗ HÄNVISNING MATERIAL/UTFÖRANDE
- MARKISER (GÄLLER EJ MARKISER MOT BIRGER JARLSGATAN)
- BG BRANDGASLUCKA
- BST BEFINTLIGT LÅGE STUPRÖR
- DN DÖRR, NY
- FTN FÖNSTER, TRÄ, NY
- G GALLER
- GPTN GLASPARTIER, TRÄ, NY
- ▨ UNDER UTFÖRNING (EJ MED I DETTA BYGGLOV)

## FÖRESKRIFTER

### FASAD MOT BIRGER JARLSGATAN

- 1 SOCKEL AV KRYSSHAMRAD GRANIT MED INDRAGNA FÖNSTERPARTIER.
- 2 SOCKELVÄNING I RUSTIK KVADERMURSIMITERANDE PUTS.
- 3 FASAD MED KVADERMURSIMITERANDE PUTS MED TUNN RELIEF
- 4 BRÄDRIVEN FASADPUTS
- 5 SLÄTTPUTSADE BAND
- 6 PORTIK MED ARKIVOLT OCH PRYDNADSGAVEL, KONTORSENTRÉ
- 7 FÖNSTER PÅ VÅN TVÅ OCH TRE BINDS SAMMAN GENOM DUBBELHÖGA KOMPOSITIONER
- 8 DEKORERADE FÄLT ÅTERSKAPAS MED MOTIV LIKT DEM PÅ ORGINALFASAD
- 9 BEFINTLIGA FÖNSTER/GLASPARTIER RENOVERAS OCH MÅLAS I BRÄND TERRAKULÖR
- 10 NYA FÖNSTER/FÖNSTERDÖRRAR I TRÄ, MÅLAS I BRÄND TERRAKULÖR
- 11 BALKONGER MED RÄCKEN OCH KONSOLER I SMIDE
- 12 FRANSKA BALKONGER MED RÄCKEN I SMIDE
- 13 BALUSTRAD I FIBERBETONG, TAKVÄNING

**MARKISER BIRGER JARLSGATAN**  
SAMTLIGA FÖNSTER/GLASPARTIER MOT BIRGER JARLSGATAN FÖRSES MED MARKISER.

## FÖRESKRIFTER FORTS.


### FASAD MOT GALLERIA

- 21 FASAD I PUTS
- 22 NYA FÖNSTER/GLASPARTIER, MED KALKSTENSOMFATTNING
- 23 PLÅTAVTÄCKNING TAK
- FASAD MOT GÅRD**
- 31 SOCKEL AV ÖLÄNDSK KALKSTEN, FINHYVLAD
- 32 FASAD I PUTS
- 33 BEFINTLIGA FÖNSTER/GLASPARTIER RENOVERAS OCH MÅLAS I BRÄND TERRAKULÖR
- 34 NYA FÖNSTER/GLASPARTIER I TRÄ, MÅLAS I EN BRÄND TERRAKULÖR, ÖVERSTYCKE SKA I MÖJLIGASTE MÅN BEVARAS ENL. ANTIKVARIE
- 35 BEFINTLIGA BALKONGRÄCKEN I SMIDE

OM EJ ANGIVET KULÖR ENL. SENARE BESKED.

FÖNSTER KOMPLETTERAS MED MARKIS ENLIGT SENARE BESKED.

## HÄNVISNINGAR

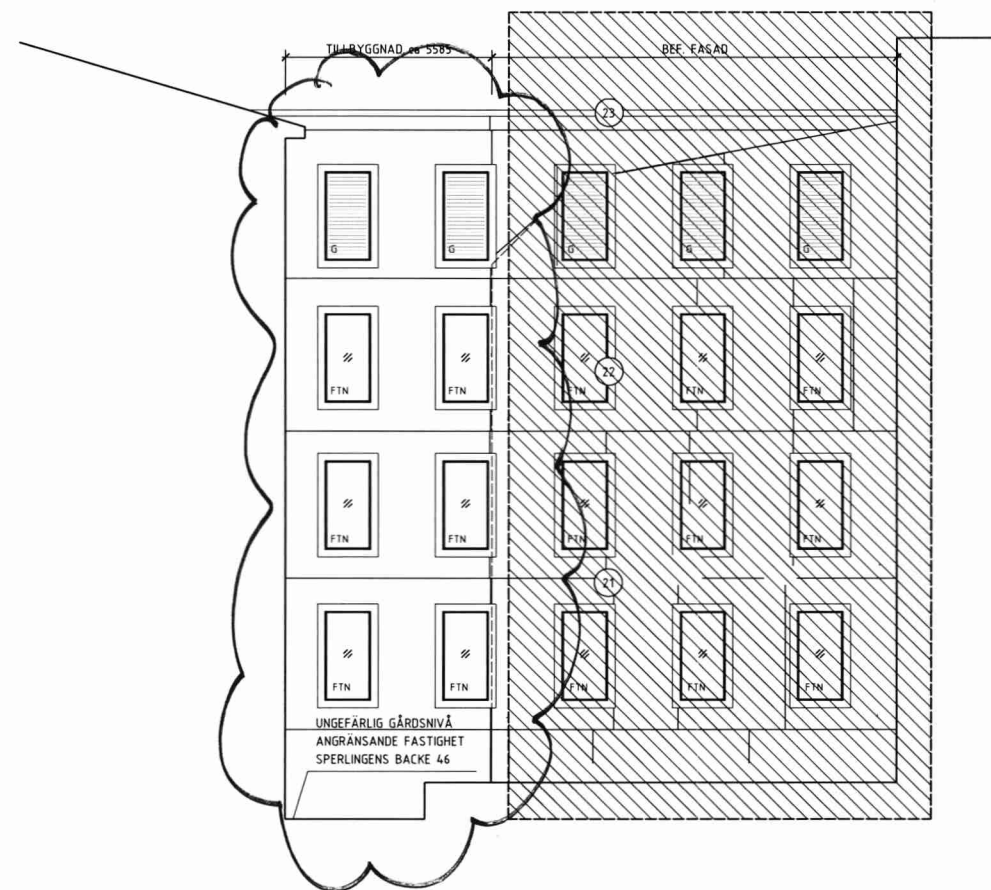

FASAD MOT ÖSTER

SKALA 1:100 (A1-format)  
METER  
0 5 10

REVIS	ÄNDRING	AVSEER	DATUM	SIGN
BYGGLOVHANDLING				
VASAKRONAN				
ORIENTERINGSFIGUR				
STUREPLAN 2				
BIRGER JARLSGATAN				
STUREPLAN 2				
GÅRD				
STUREPLAN 2				
VASAKRONAN				
PROJEKTNUMMER				
14.11900007				
SPERLINGENS BACKE 45				
KONTORSFASTIGHET				
A WINGÄRDH ARKITEKTKONTOR AB				
T: 010-788 10 00				
BR BRIAB				
T: 08-410 102 50				
E TYRÉN AB				
T: 010-452 20 00				
K LOOSTRÖM				
T: 08-755 11 60				
SP CONVISE STOCKHOLM AB				
T: 08-400 297 50				
S ÄF-INFRASTRUCTURE AB				
T: 010-505 00 00				
V ÄF-INFRASTRUCTURE AB				
T: 010-505 00 00				
W ÄF-INFRASTRUCTURE AB				
T: 010-505 00 00				
- T:				
C SWECO				
T: 08-695 60 00				
INGÅENDE DELENTREPRENADER				
UPPERBAG NR				
062 016				
RITAD/KONTROLLERAD AV				
H. BEJMAR				
HANDLAGGARE				
T.-R. SÖDERSTRÖM				
ANSVARIG				
M. WAHLGREN				
FASTIGHETSKONTOR				
BYGGNAD				
001				
KONTOR, OM- OCH TILLBYGGNAD				
LÄNKBYGGNAD & TAK				
FASADER, MOT ÖST				
SKALA				
1:100				
NUMMER				
A--40-3-0000002BL1				
REV				
ORIGINALFORMAT: A1				

FÖRKLARINGAR


SE A--40-1-0003100BL1

FÖRESKRIFTER

SE A--40-1-0003100BL1

HÄNVISNINGAR

SE A--40-1-0003100BL1

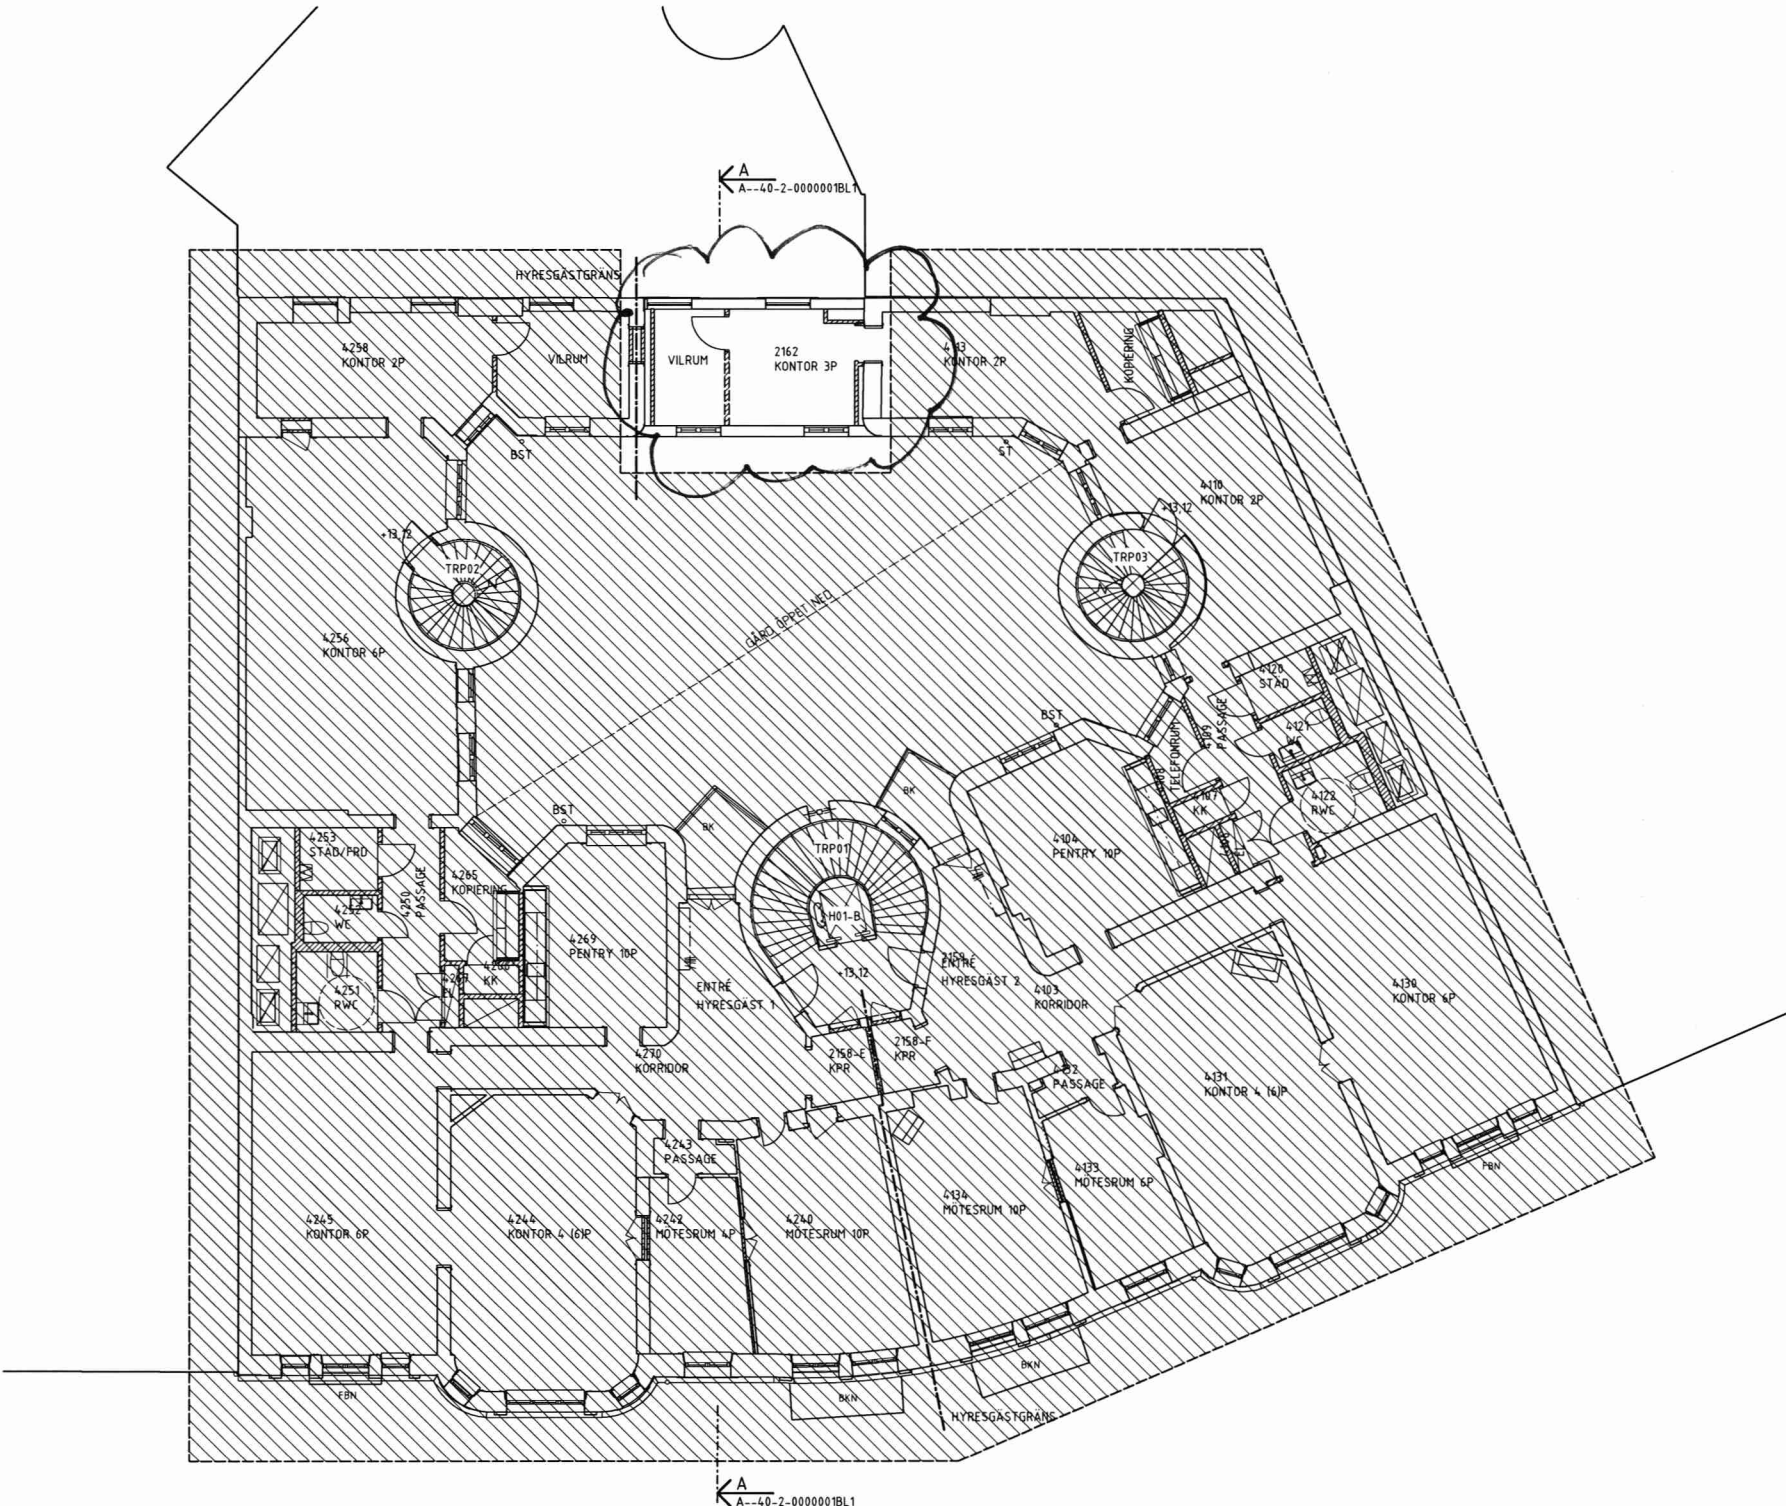

BET	ÄNDRING	AVSER	DATUM	SIGN.
BYGGLOVHANDLING				
VASAKRONAN				
ORIENTERINGSSKISS				
STUREPLAN 2				
VASAKRONANS PROJEKTNUMMER				
14 119 000 007				
SPERLINGENS BACKE 45				
KONTORSFASTIGHET				
A WINGÄRDH ARKITEKTKONTOR AB				
T: 010-788 10 00				
BR BRIAB				
T: 08-410 102 50				
E TYRÉNS AB				
T: 010-452 20 00				
K LOOSTRÖM				
T: 08-755 11 60				
SP CONVISE STOCKHOLM AB				
T: 08-400 297 50				
S ÄF-INFRASTRUCTURE AB				
T: 010-505 00 00				
V ÄF-INFRASTRUCTURE AB				
T: 010-505 00 00				
W ÄF-INFRASTRUCTURE AB				
T: 010-505 00 00				
- -				
T: -				
C SWECO				
T: 08-695 60 00				
INGÅENDE OULENTREPRENADER				
UPPDRAG NR				
062 016				
RITAD/KONSTR. AV				
H. BEJMAR				
HÄNLAGSÄRE				
T.-R. SÖDERSTRÖM				
DATUM				
2020-02-20				
ANSVARIG				
M. WAHLGREN				
FASTIGHET/KST				
14 119				
BYGGNAD				
001				
KONTOR, OM- OCH TILLBYGGNAD				
LÄNKBYGGNAD & TAK				
PLAN 04				
SKALA				
1:100				
NUMMER				
A--40-1-0004100BL1				
REV				
ORIGINALFORMAT: A1				

