

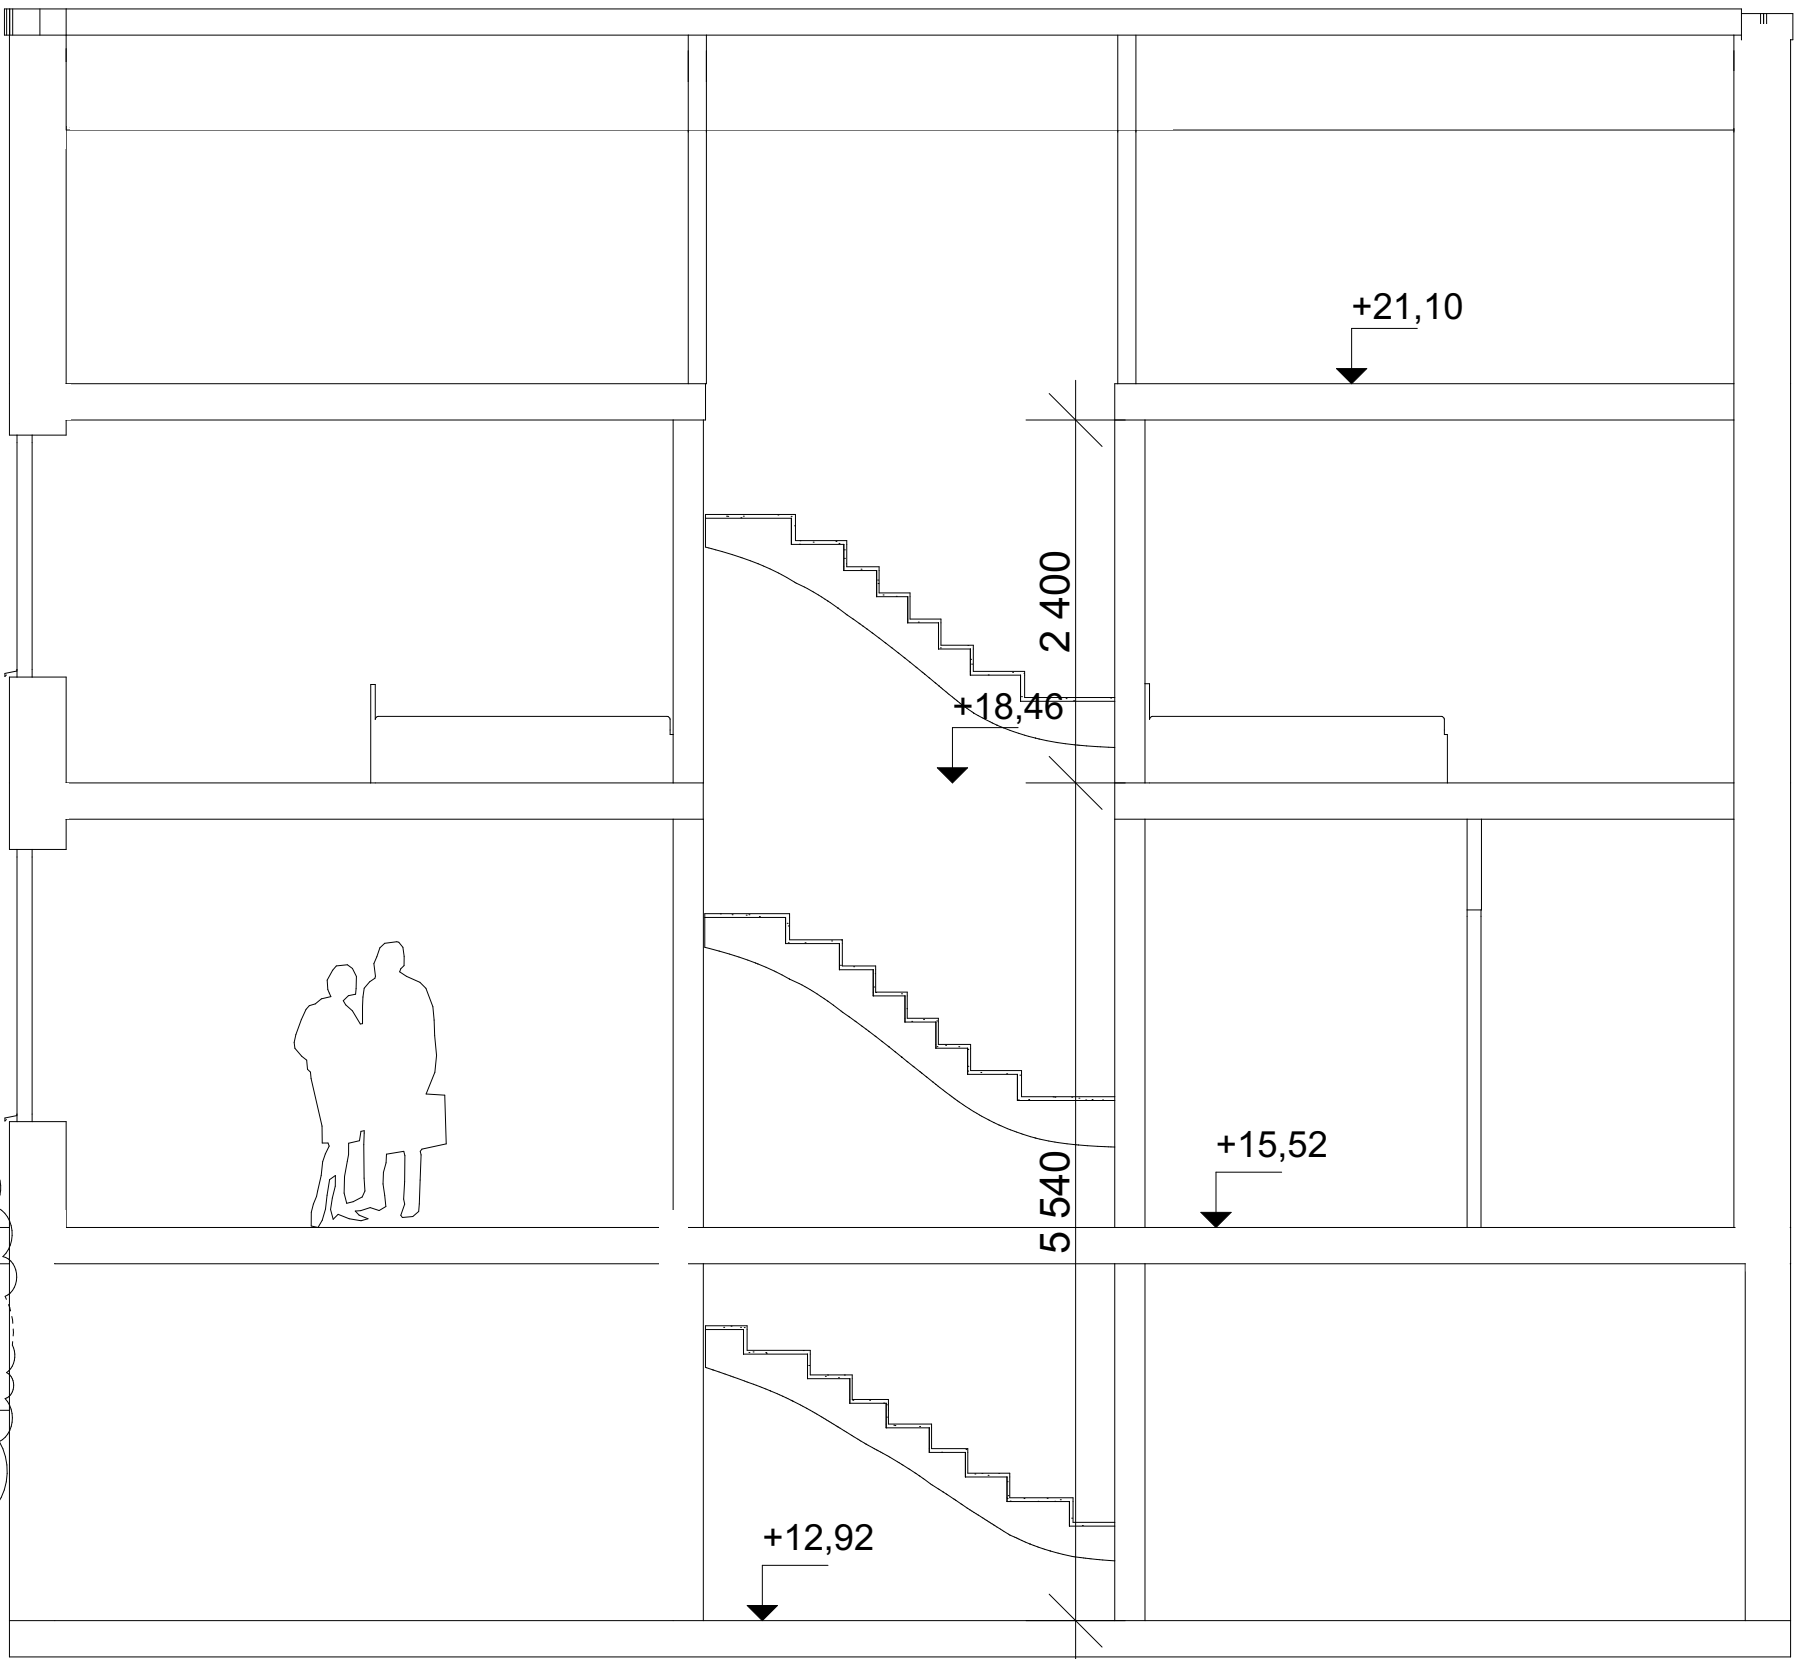


SEKTION S1

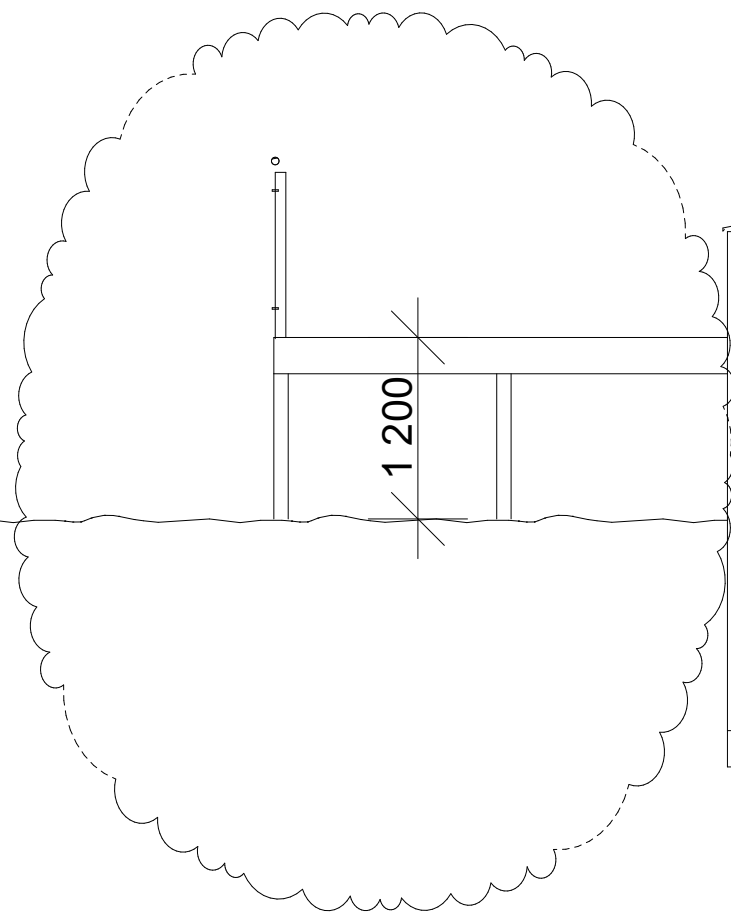

SEKTION S2

B	REV. TAKMATERIAL - PÅ KÄLLARPLAN, ALLRUM ERSÄTTS MED HOBBYRUM	20 01 29	OD
A	REV. FRONTESPIS UTGÅR, NY PLACERING AV TRAPPA	20 01 27	OD

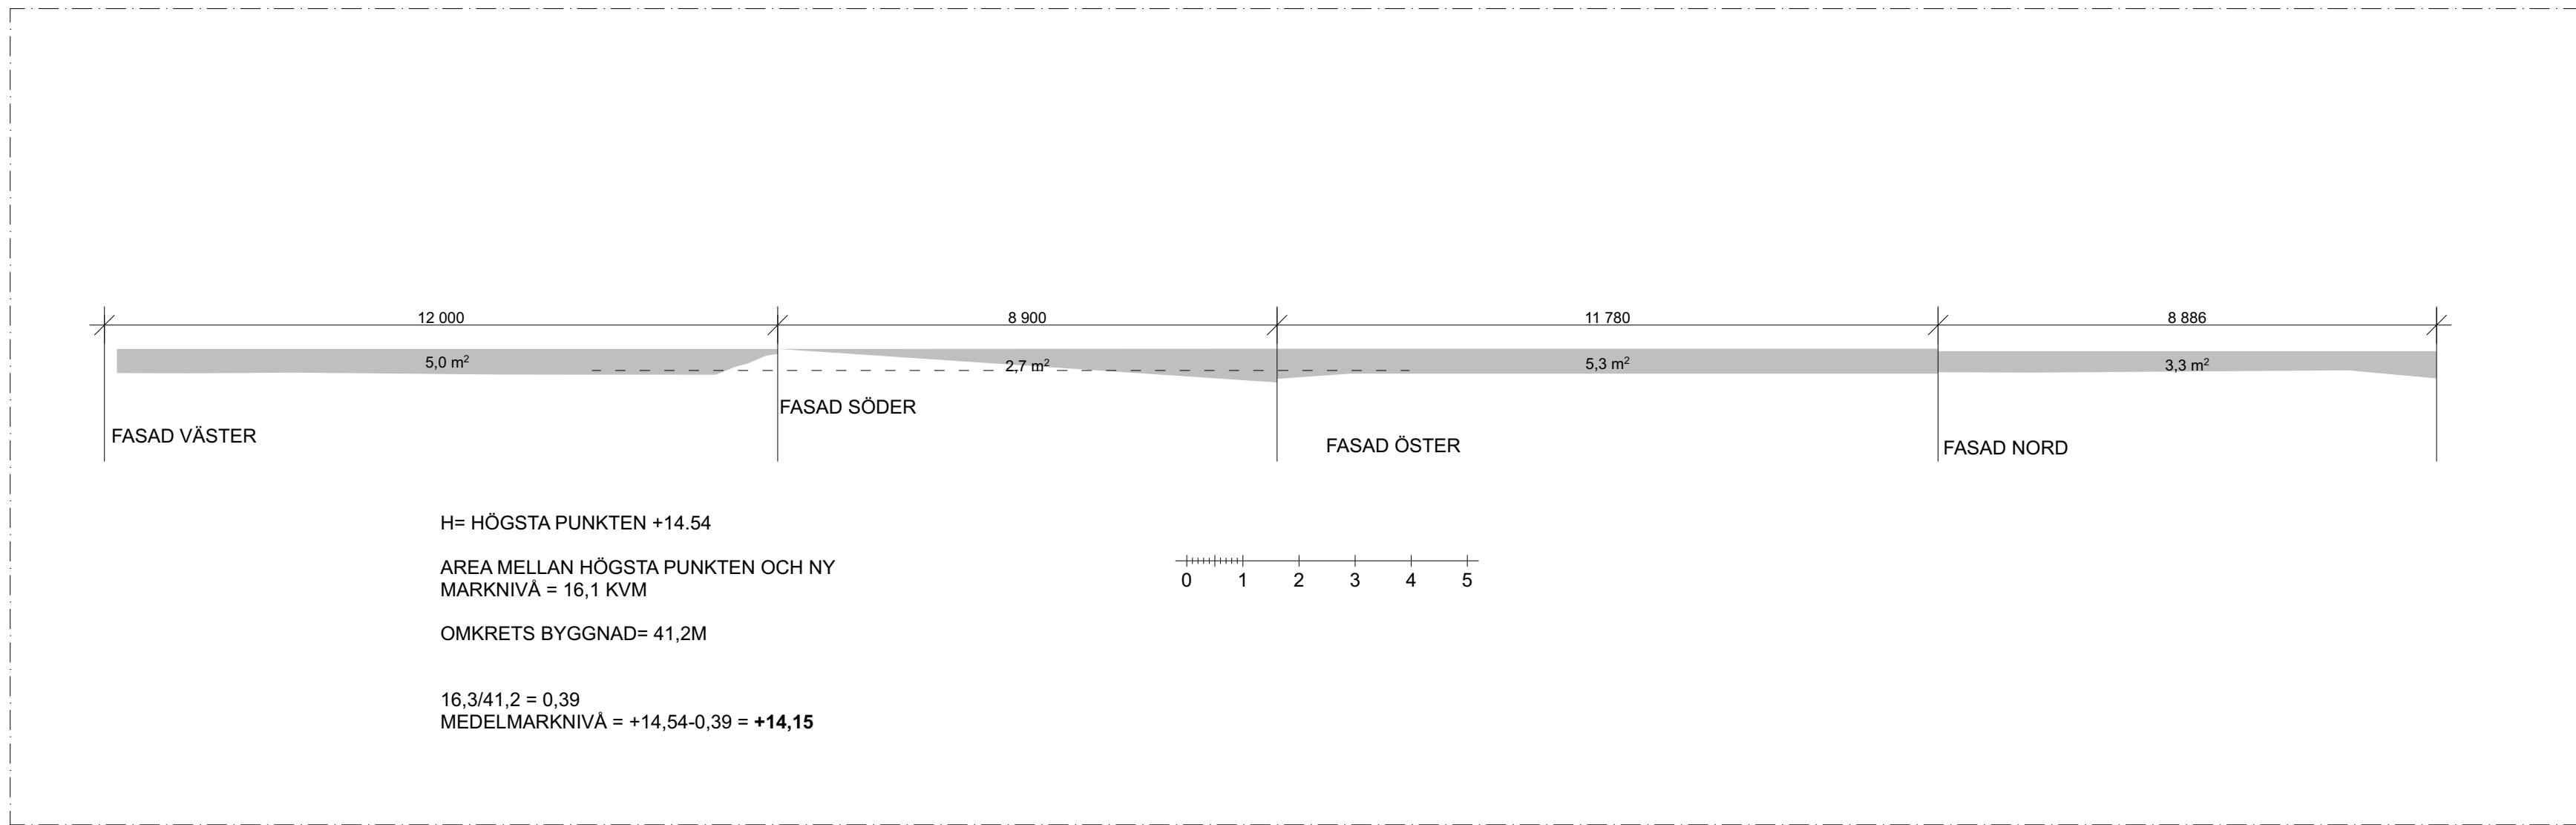

C

SEKTION S2, ALTAN HÖJD JUSTERAS TILL 1 200 mm		20 04 08	OD
A	REV. FRONTESPIS UTGÅR, NY PLACERING AV TRAPPA	20 01 27	OD
BET	ANDRING AVSER	DATUM	Sign.
BYGGLOVSHANDLING			
KV BLACKEN 7, BROMMA			
		Mobil: 0767639196 info@archiwara.com www.archiwara.com	
UPPDRAG NR	RITAD AV	HANDLÄGGARE	
1912-0101	O. DIAWARA	O. DIAWARA	
DATUM	ANSVARIG		
19-12-02	O.D	OUSMANE. DIAWARA	
NY BYGGNAD AV VILLA			
SEKTIONER			
SKALA A1	NUMMER	BET	
A1 1:50 A3 1:100	A-40.2-100	B	

