


KÄLLARVÅNING



ENTRÉVÅNING

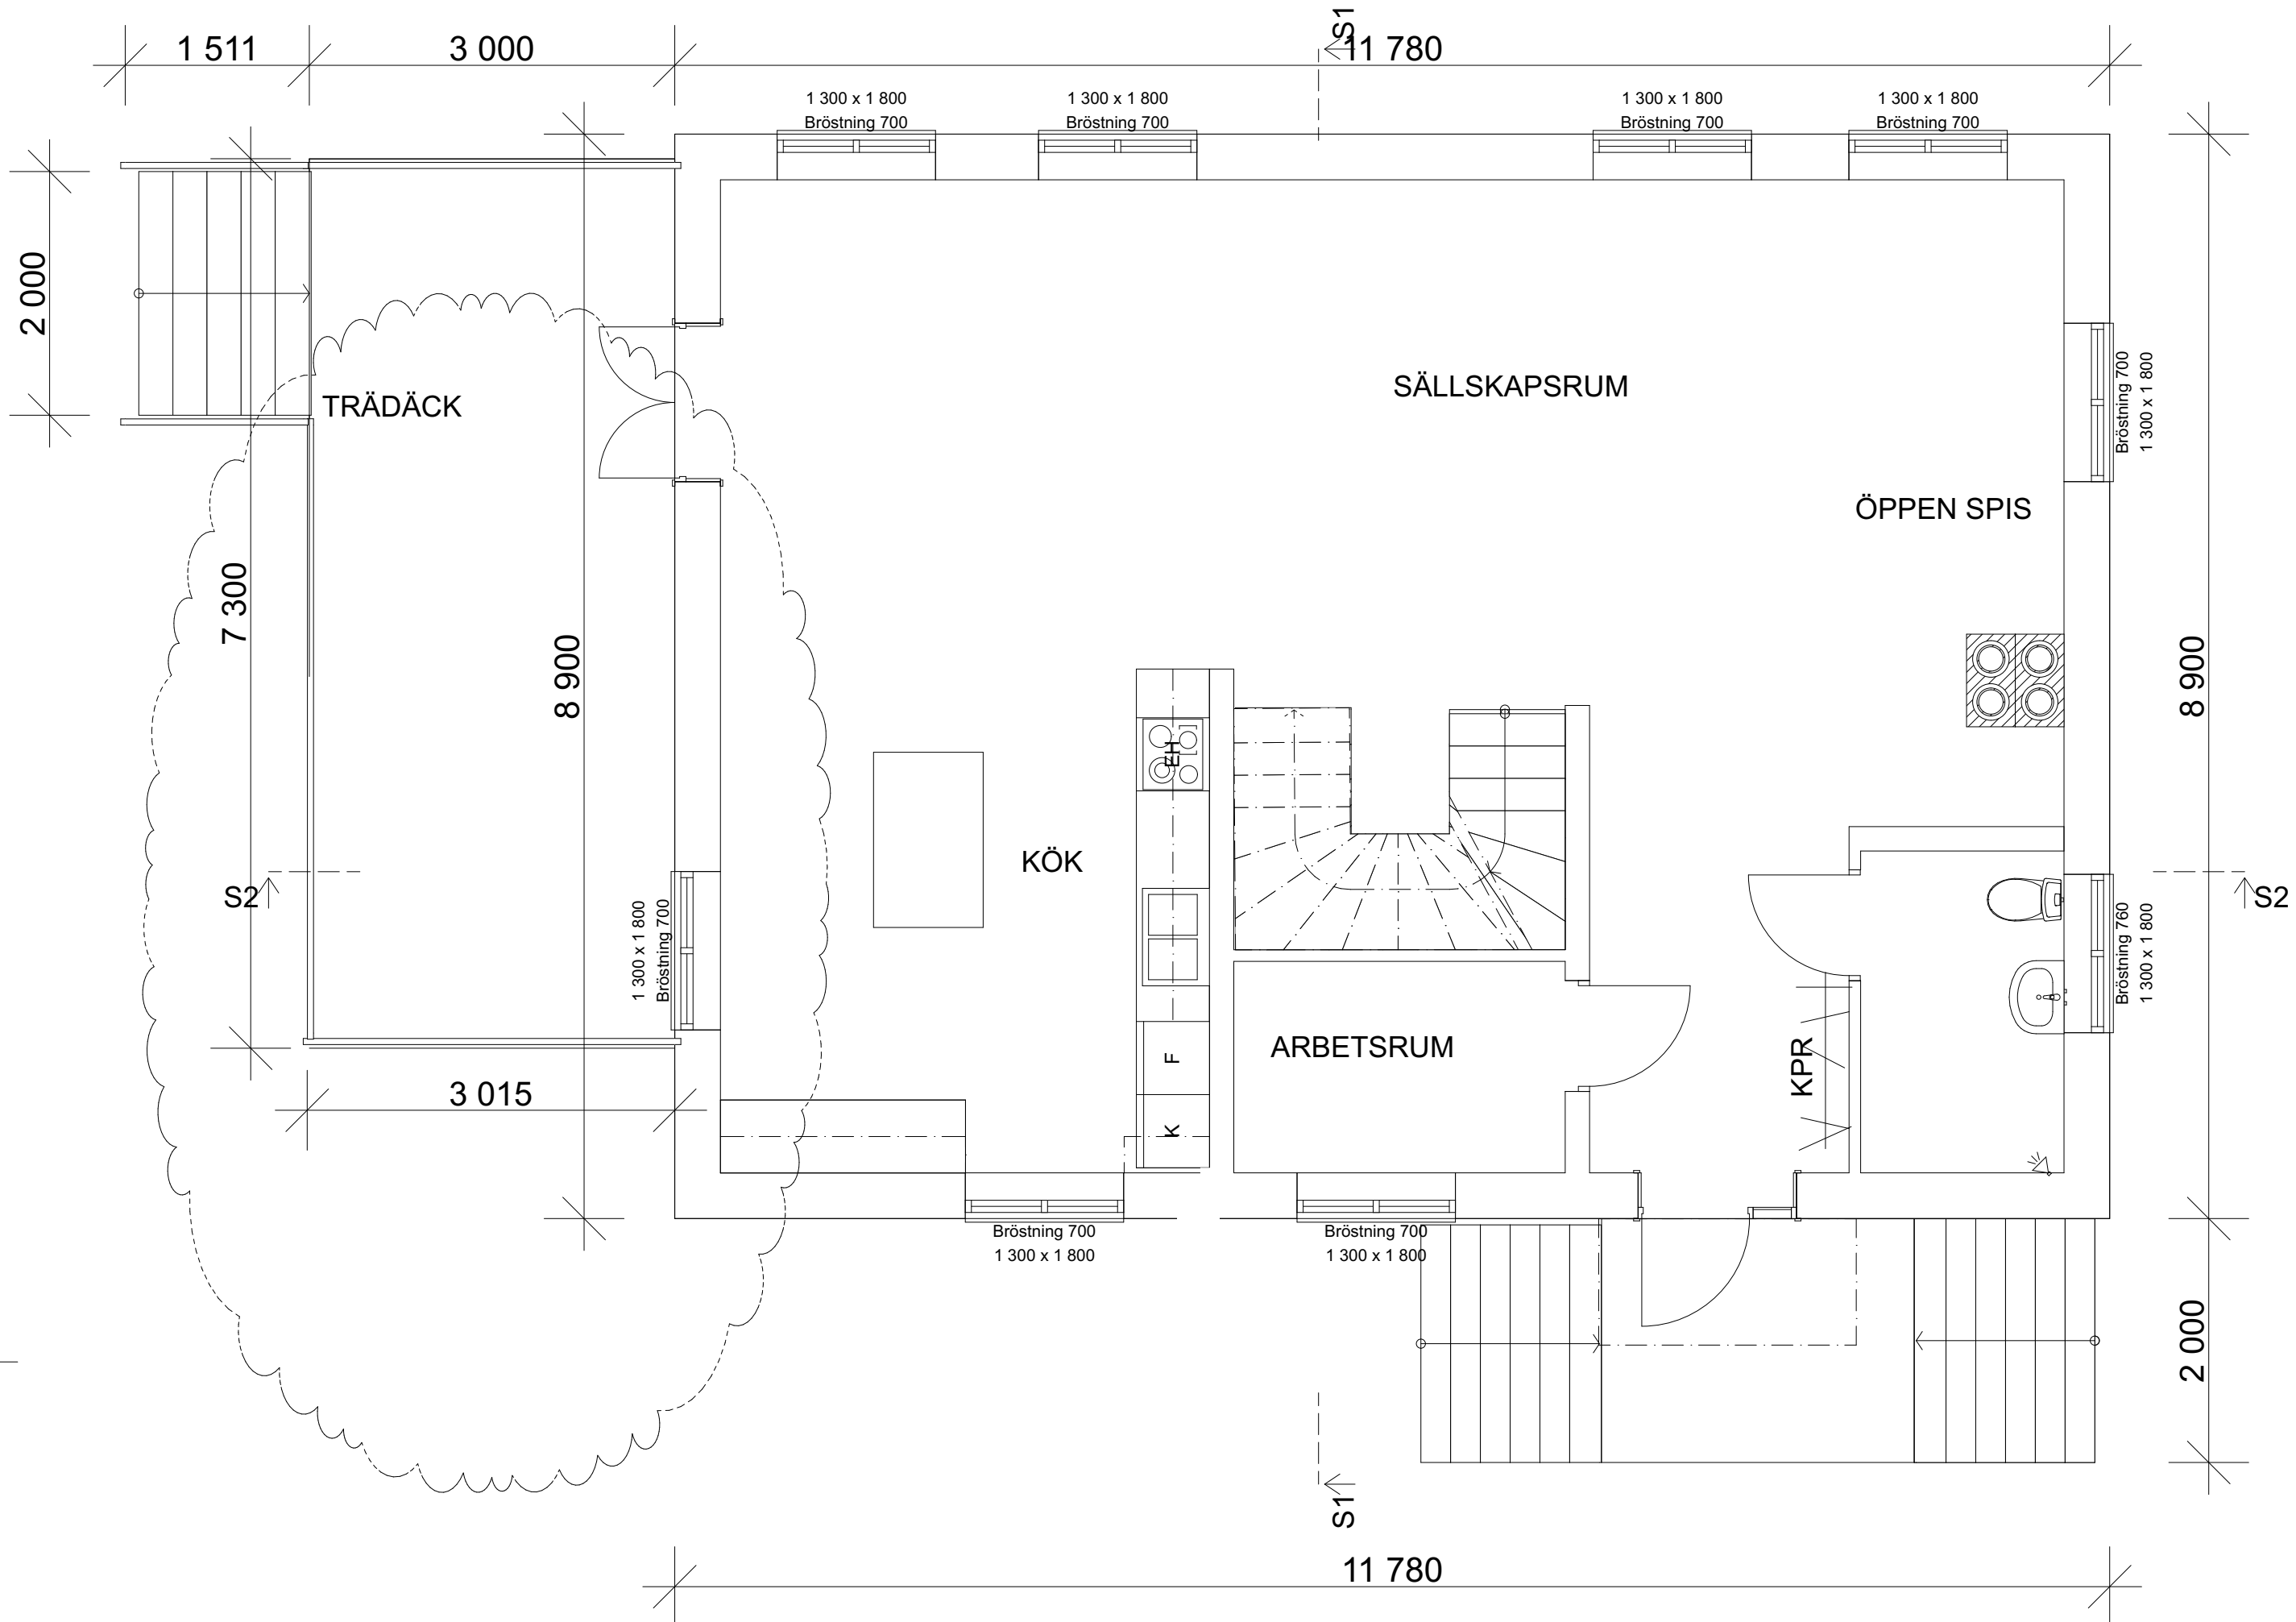

C	ENTRÉVÅNING, YTTAN PÅ ALTAN REDUCERAS FÖR ATT KLARA 1 200 mm ALTAN HÖJD	20 04 08	OD
B	REV. TAKMATERIAL, PÅ KÄLLARPLAN, ALLRUM ERSÄTTS MED HOBBYRUM	20 01 29	OD
A	REV. FRÖNTESPIS UTGÅR, NY PLACERING AV TRAPPA	20 01 27	OD
BET	ÄNDRING AVSER	DATUM	Sign.

BYGGLOVSHANDLING

KV BLACKEN 7, BROMMA



ArchWiara

Mobil: 0767639196
info@archiwara.com
www.archiwara.com

UPPDRAG NR	RITAD AV	HANDLÄGGARE
1912-0101	O. DIAWARA	O. DIAWARA
DATUM	ANSVARIG	
19-12-02	O.D	OUSMANE. DIAWARA

NY BYGGNAD AV VILLA

PLANER

SKALA A1	NUMMER	BET
A1 1:50 A3 1:100	A-40.1-100	C