

BRUTTOAREA: 698,9 m²
BYGGNADSAREA: 179 m²



LÄGENHET 1004
7 RK 143,4 m²
varav nedre plan
38,3 m² (biarea)

LÄGENHET 1003
7 RK 154,6 m²
varav nedre plan
36,2 m² (biarea)

LÄGENHET 1002
7 RK 154,6 m²
varav nedre plan
36,2 m² (biarea)

LÄGENHET 1001
7 RK 138,8 m²
varav nedre plan
35,7 m² (biarea)

Möjlighet placering
av plattformshiss

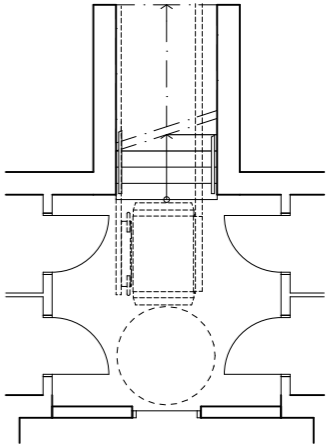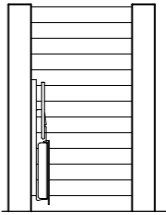

FÖRESKRIFTER
Mått i millimeter

HÄNVISNINGAR

HANDLINGAR SOM INGÅR:

- Ritningsförteckning
- A-01 Nybyggnadskarta
 - A-02 Markplaneringsplan
 - A-40-1-1 Nedre plan och entréplan
 - A-40-1-2 Övre plan och vindsplan
 - A-40-1-3 Takplan
 - A-40-2 Sektion
 - A-40-3-1 Fasad mot sydväst och sydost
 - A-40-3-2 Fasad mot nordost och nordväst
 - A-49-1 Volymstudie

NEDRE PLAN

A1↑


A2↑

LGH1004
Entréplan
38,0 m²

LGH 1003
Entréplan
40,8 m²

LGH 1002
Entréplan
40,8 m²

LGH 1001
Entréplan
35,7 m²

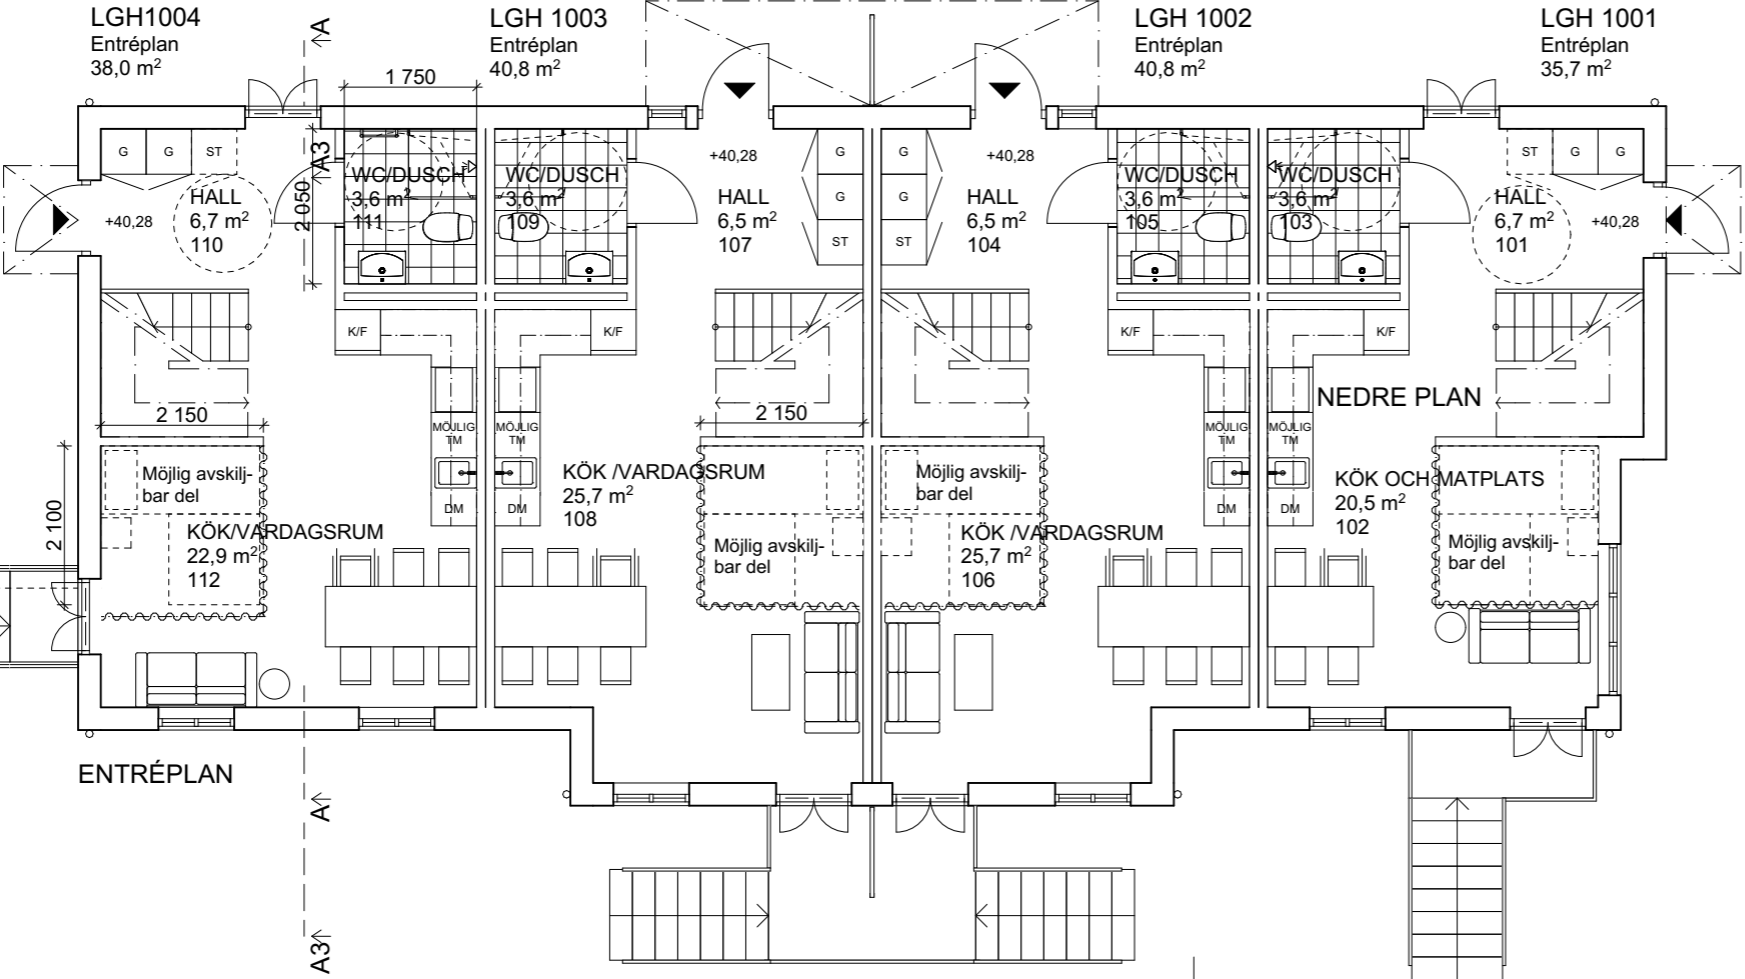

ENTRÉPLAN

NEDRE PLAN



B	-	Möjlig plattformshiss i trappa, avskiljbar sovdel	2020-04-14	YE
A	-	Justering tillgänglighetskrav	2020-02-21	YE
BET	ANT	ÄNDRINGEN AVSER	DATUM	SIGN

BYGGLOVHANDLING

Joar Arkitektbyrå

Vidargatan 4, 113 27 Stockholm
Tel +46 70 948 11 31 - www.joark.se

A Joar Arkitektbyrå Vidargatan 4, 113 27 Stockholm

- - - - -

- - - - -

- - - - -

- - - - -

- - - - -

UPPDAG NR RITAD/KONSTR AV HANDLÄGGARE

2019-12-09 Joar Sörman Joar Sörman

DATUM ANSVARIG

2019-12-09 Joar Sörman

Grågåsen 25, Hägersten

Nybyggnad av flerbostadshus

Nedre plan och entréplan

SKALA NUMMER BET

1:100 (A3) A-40-1-1 B