

Inkom till Stockholms stadsbyggnadskontor - 2020-01-10, Dnr 2019-11517



Granskad STOCKHOLMS BYGGNADSNÄMND
Tillhör nämndens beslut
2020-03-19

Stockholms stads byggnadsnämnd






Granskad STOCKHOLMS BYGGNADSNAMND
Tillhör nämndens beslut
2020-03-19

23

2/2 71
Bundschuh

17-583/66
12 SEP 1966

ANDRING 27-8 1968


KVARTERET STORLEN NR 13


PASAD MOT OSTER (GARDEN)


SEKTION 8

KALA 1:100, LIT. BEAD AV. STOCKHOLM 1-11 67


AKS & LINDBYST & CO. AKS. KONTOR AS. STOCKHOLM. TEL. 2356

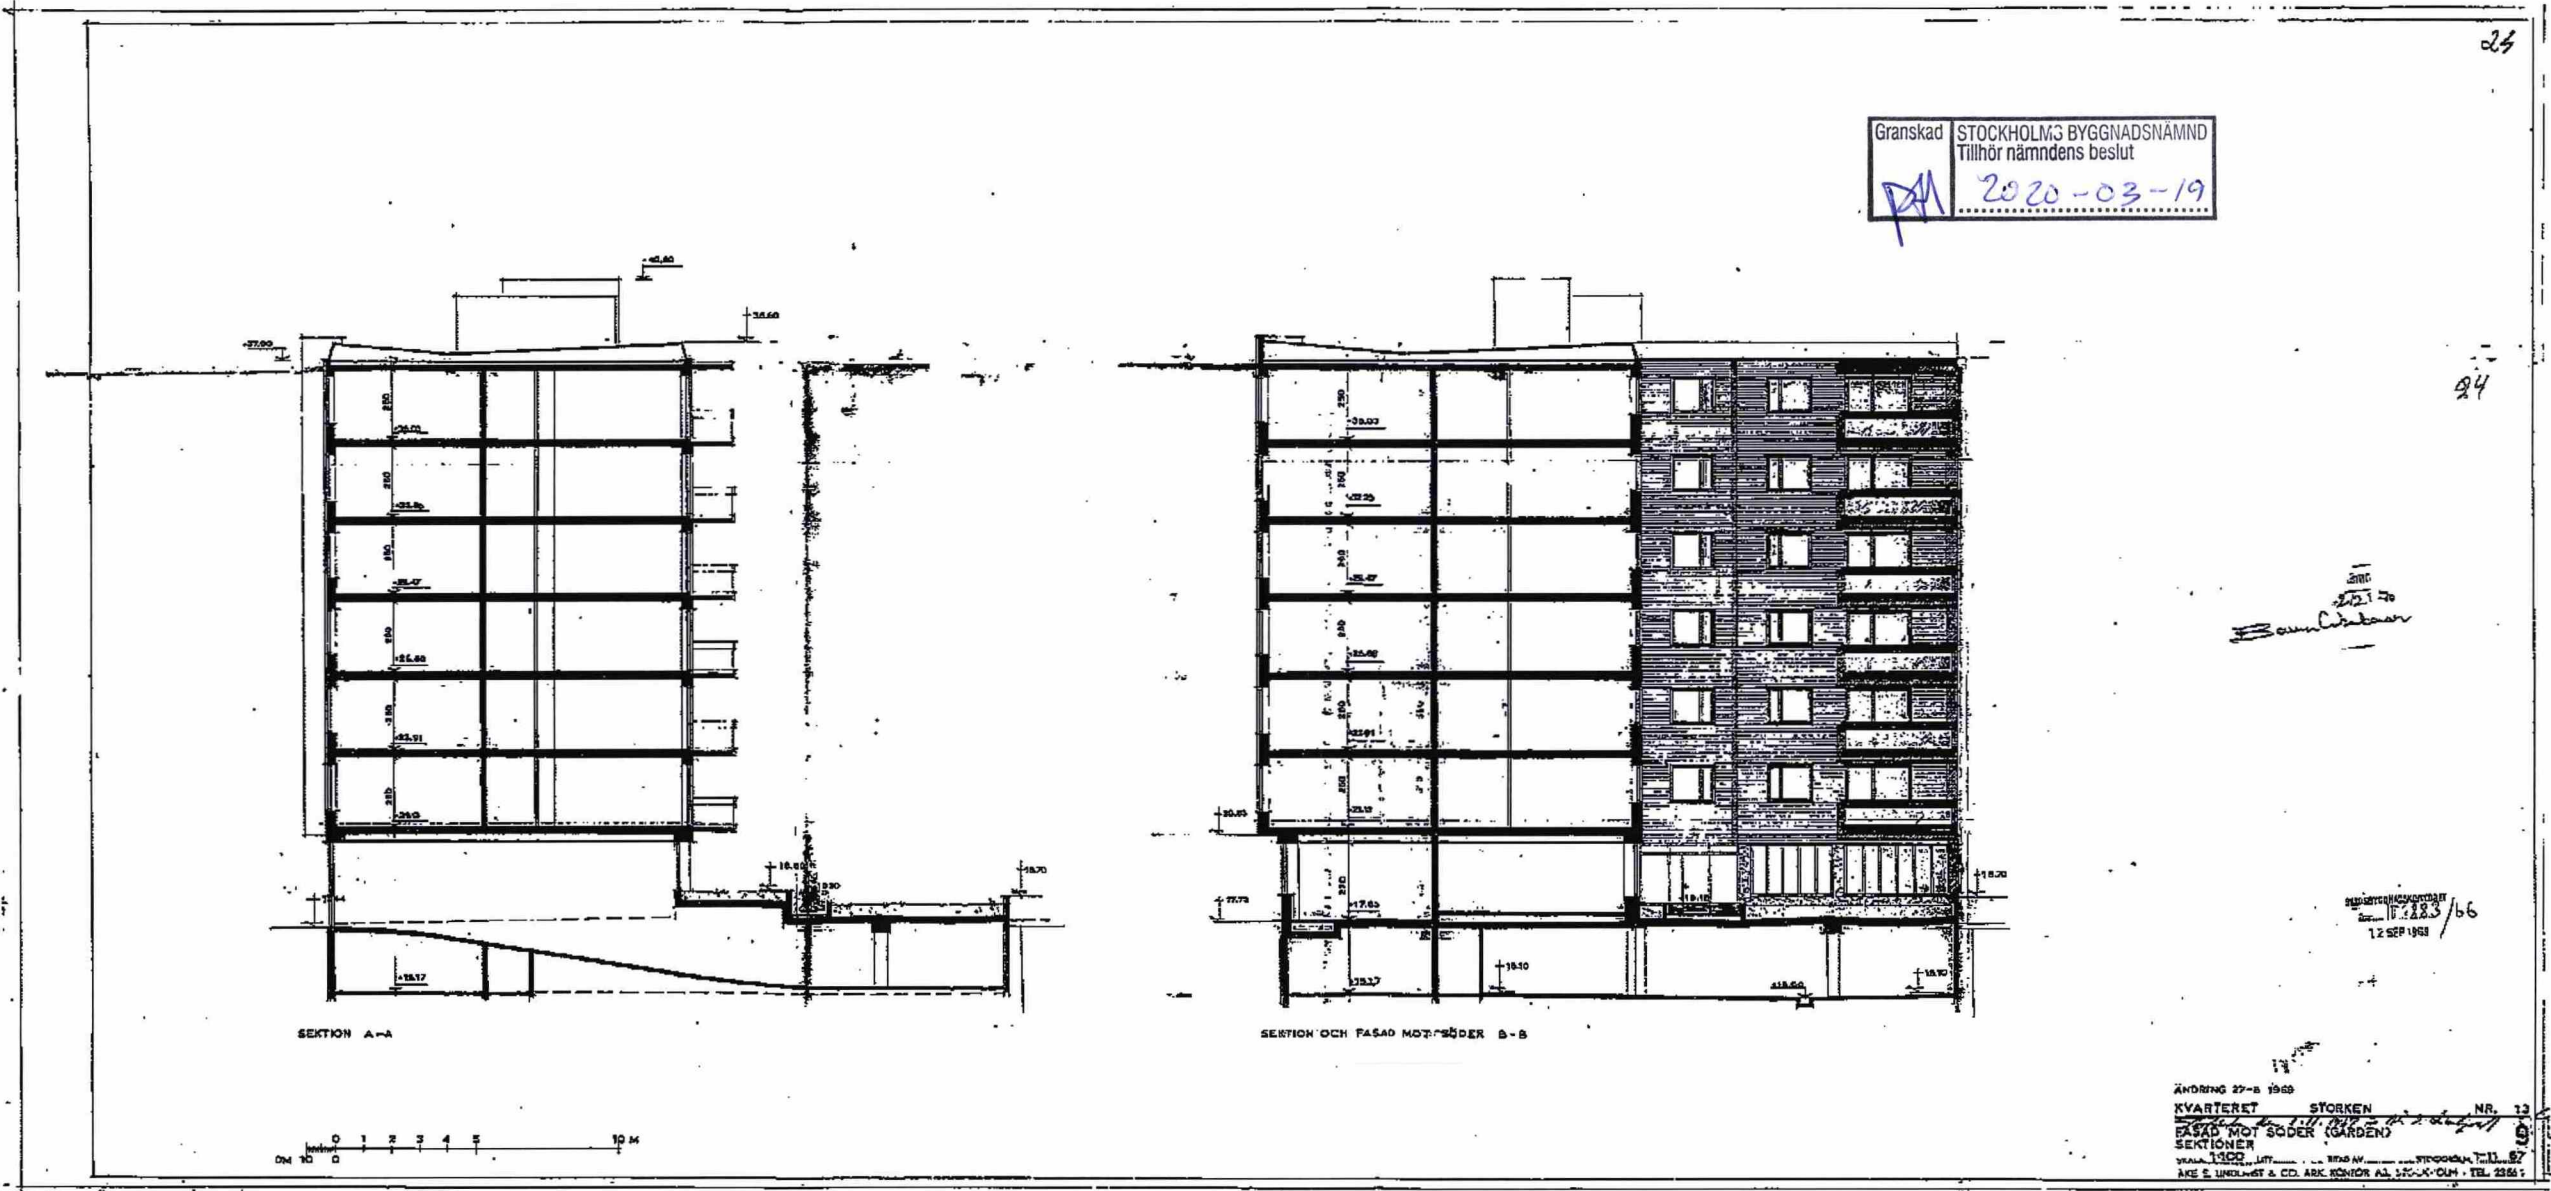

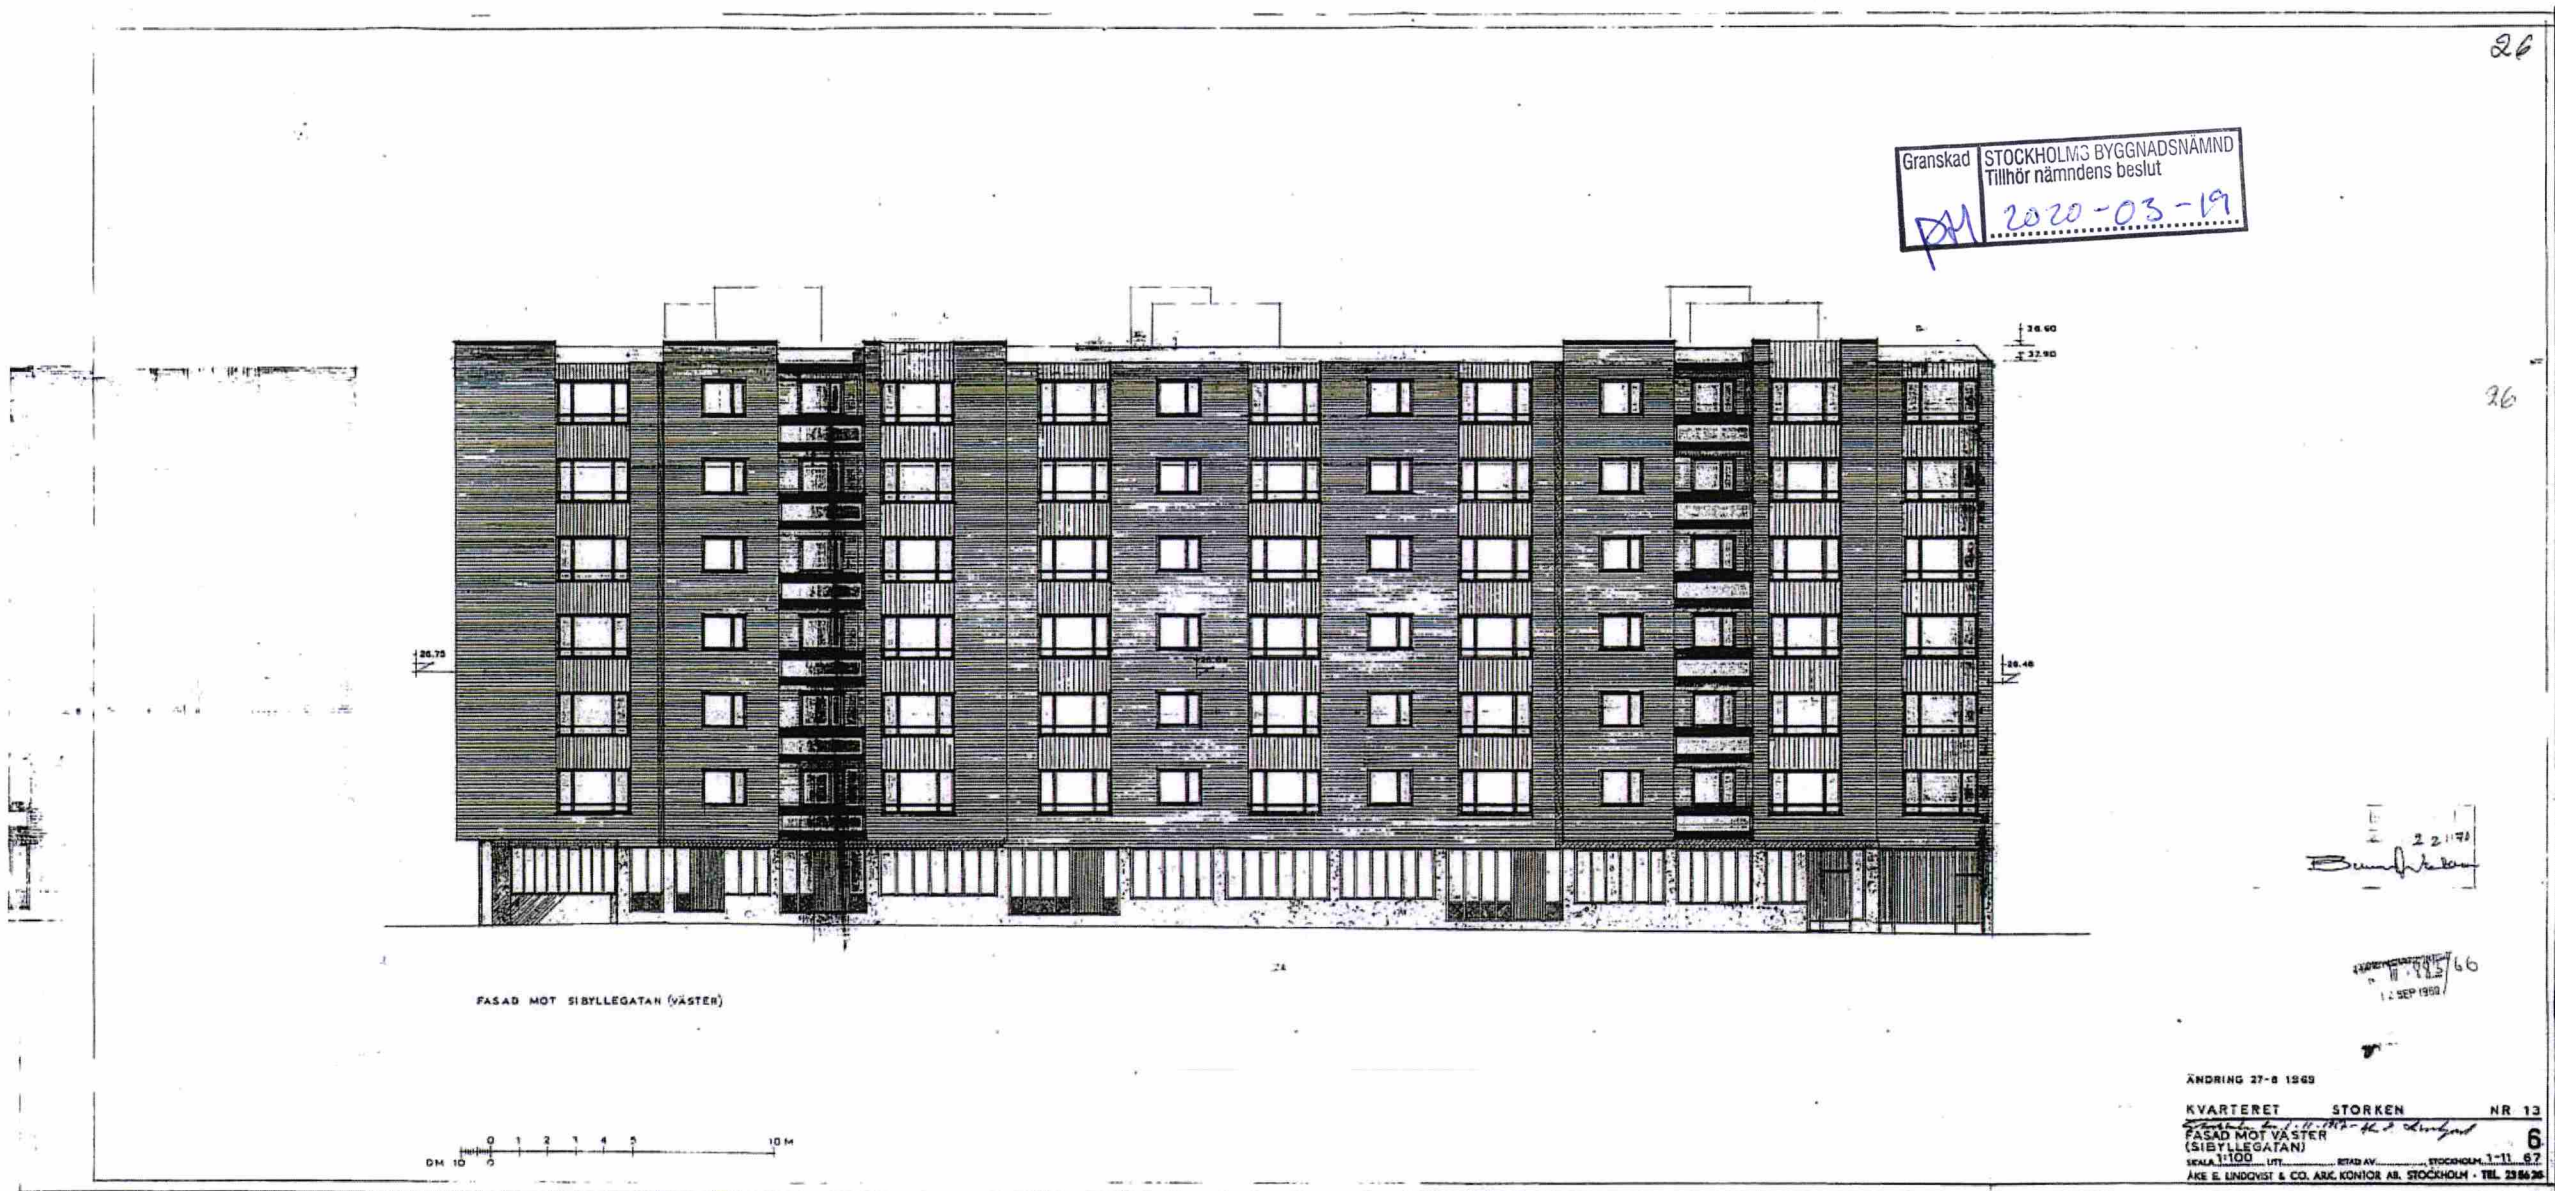

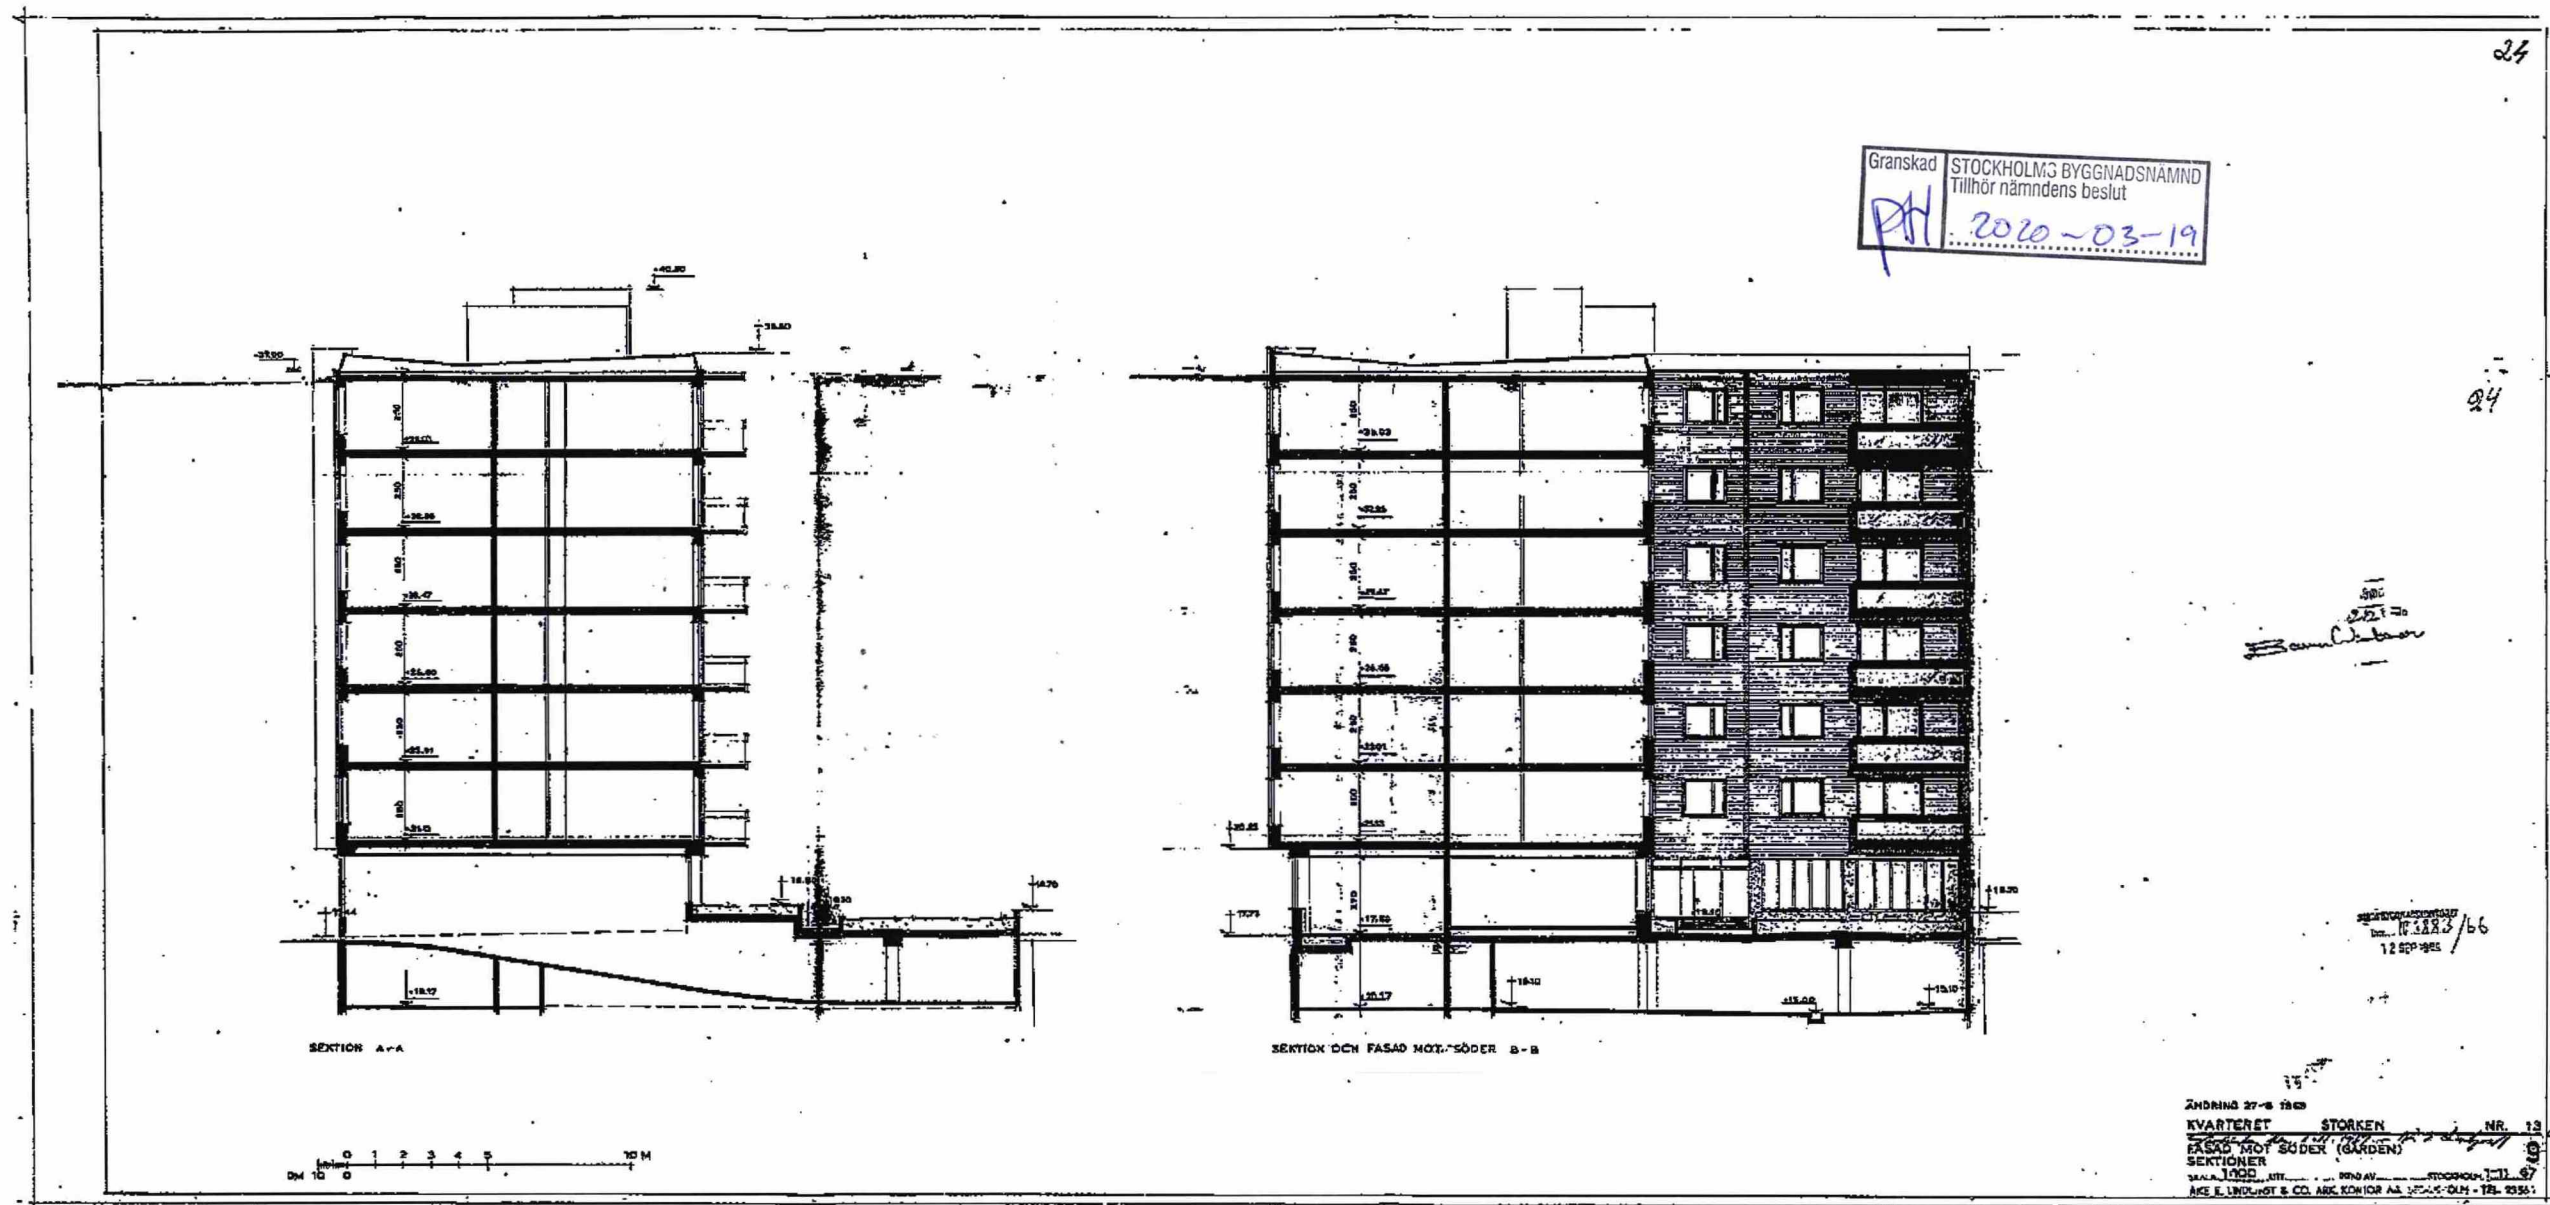


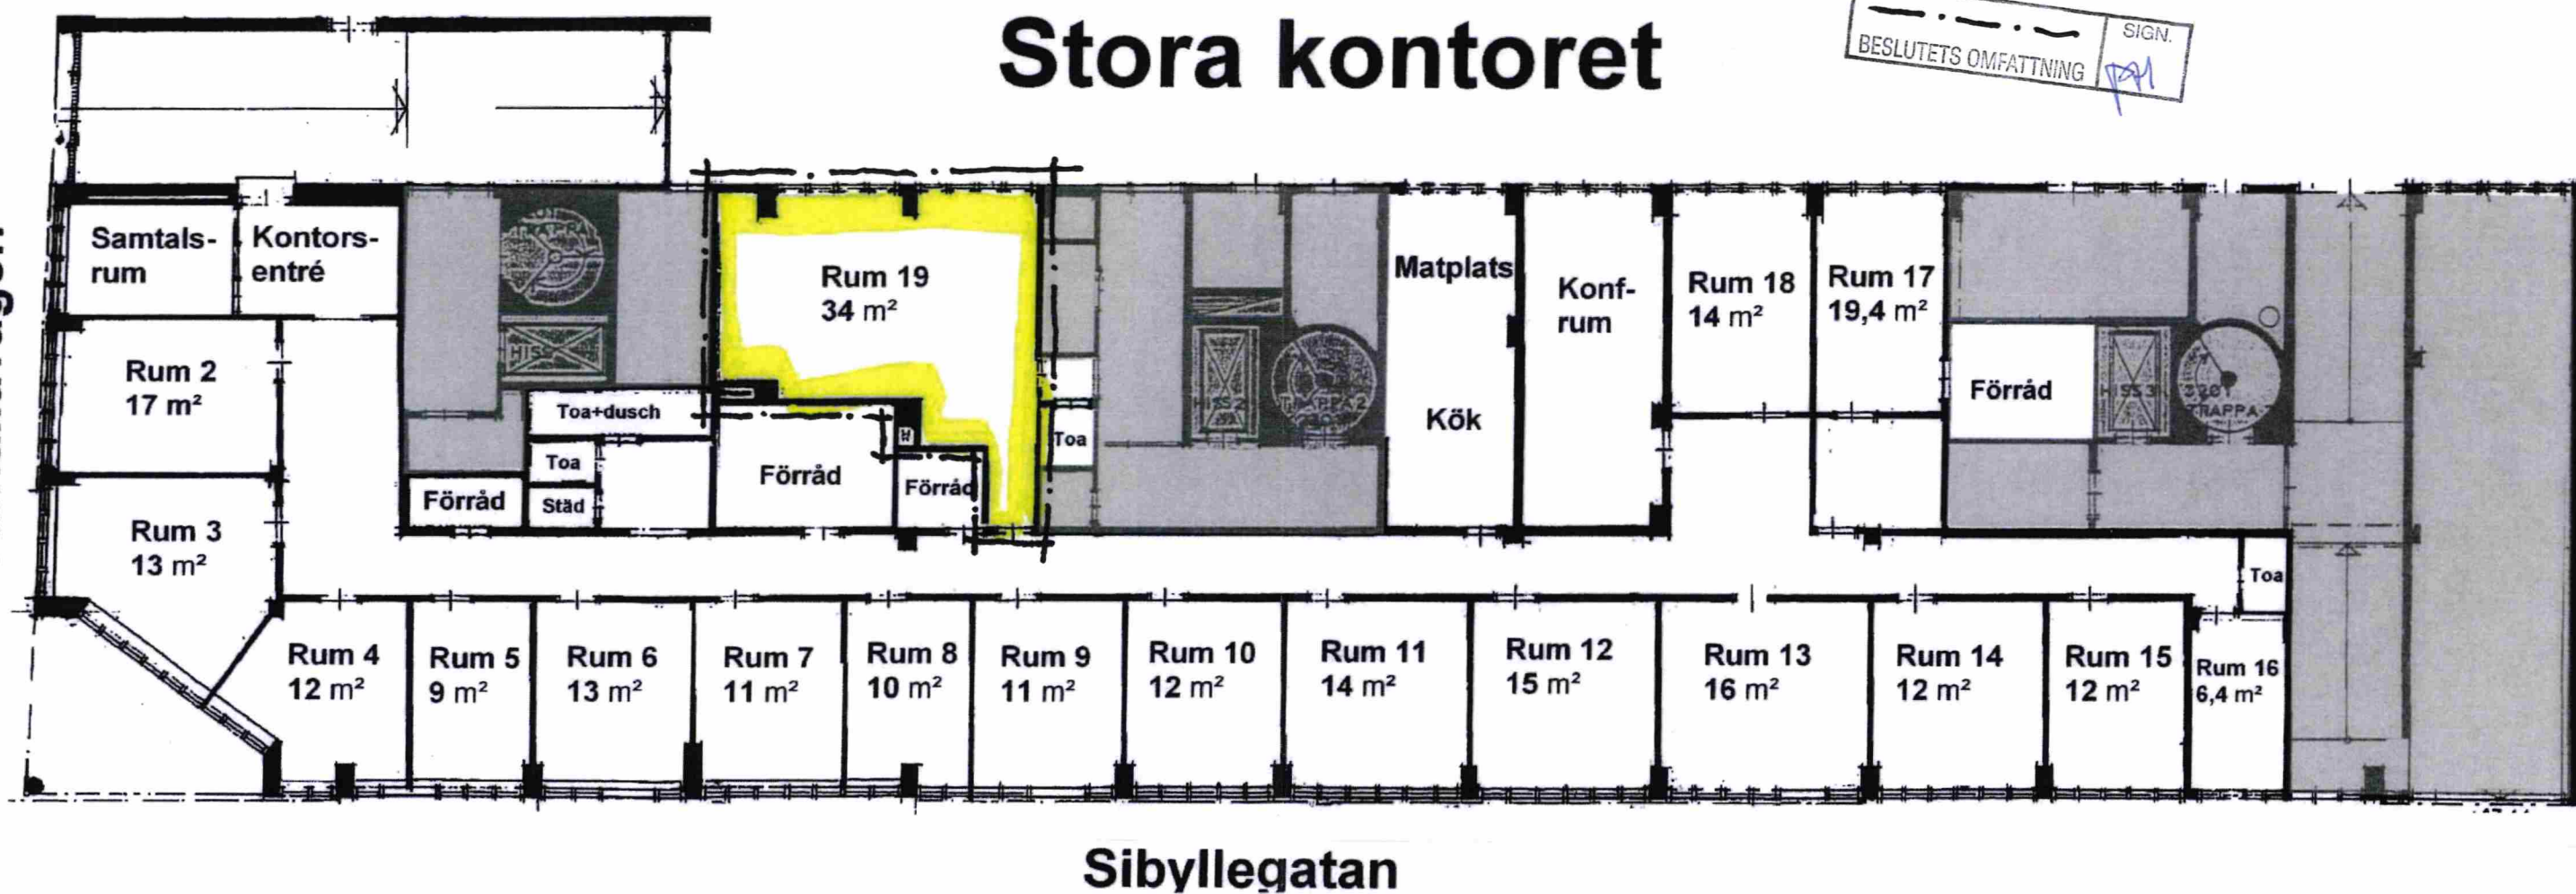


Granskad STOCKHOLMS BYGGNADSNÄMND
Tillhör nämndens beslut
2020-03-19

BESLUTETS OMFATTNING SIGN.

Stora kontoret

BESLUTETS OMFATTNING SIGN. PH

Granskad STOCKHOLMS BYGGNADSNÄMND
Tillhör nämndens beslut
2020-03-19

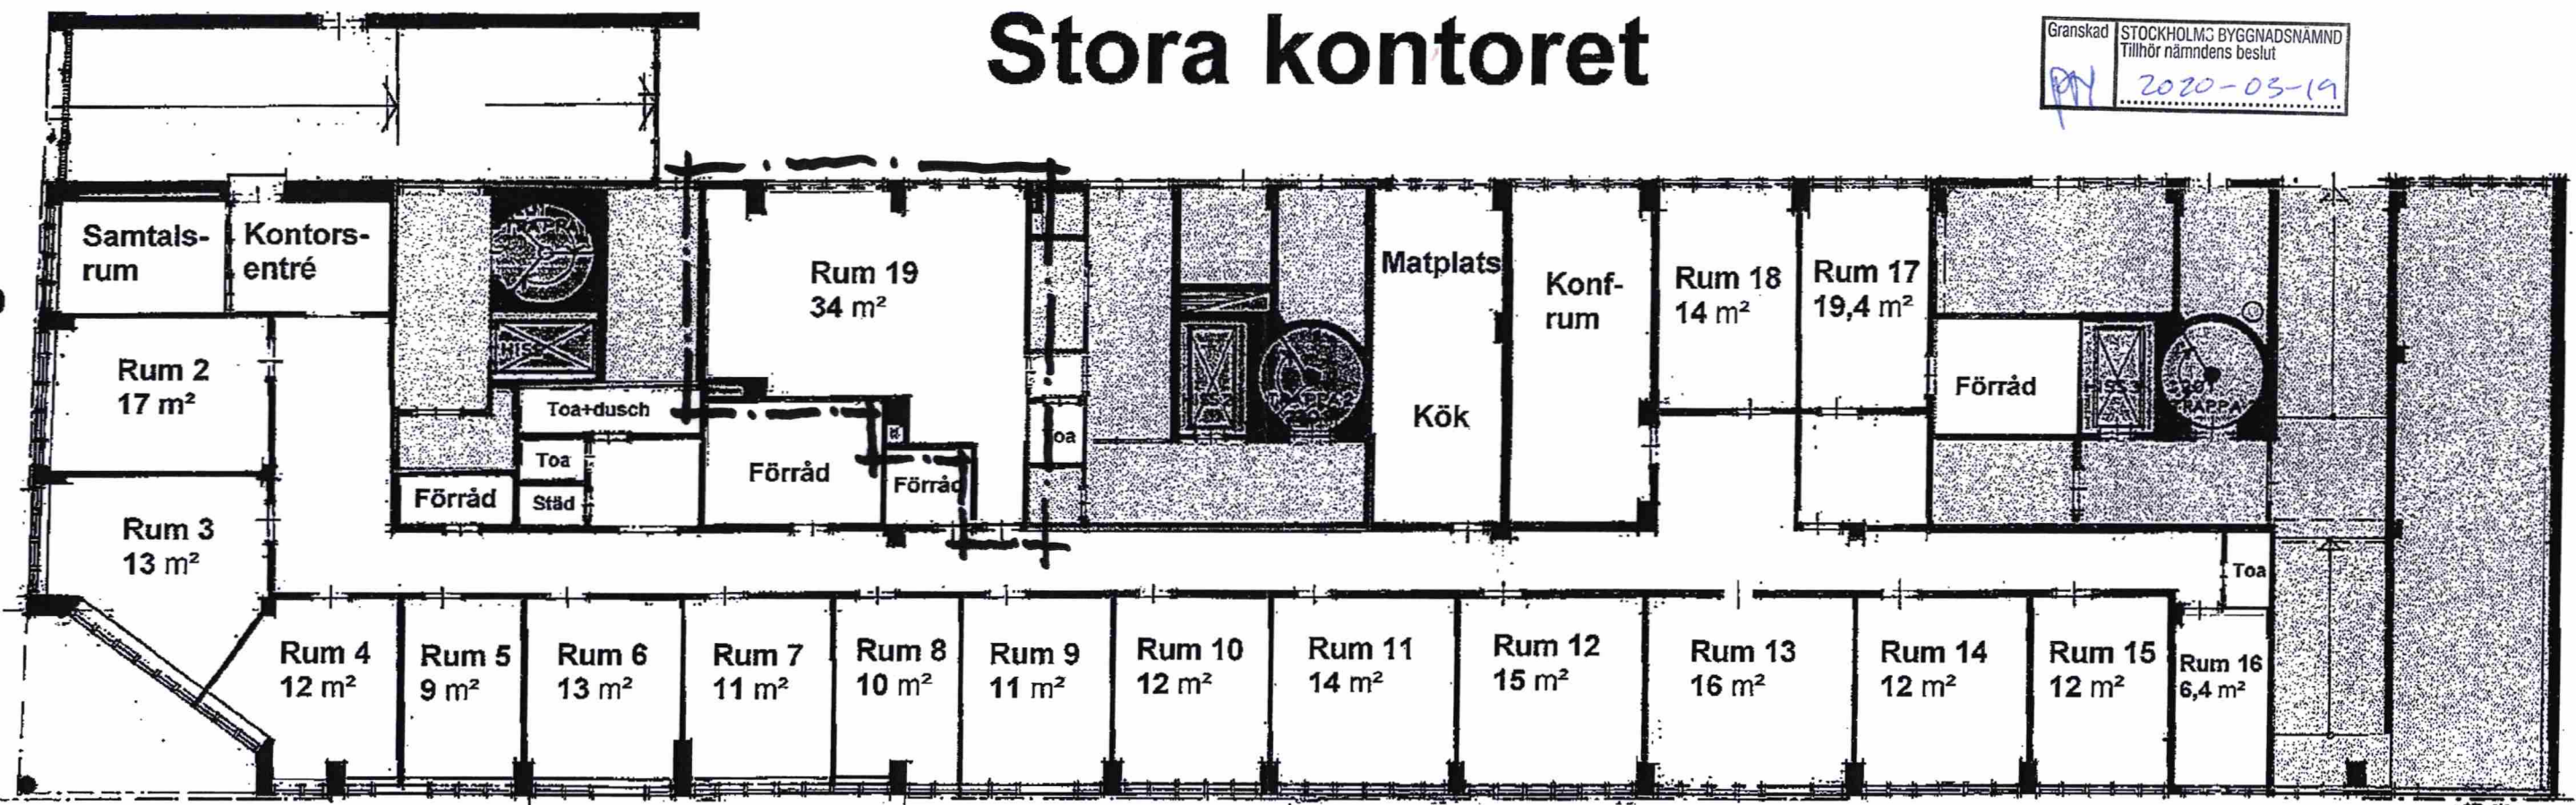

Sibyllegatan