


BYGGGLOVSRITNING	STRUMPAN 2	SKALA 1:100 (A4)	ANSV. ARKITEKT: CLAS VALLIN	RITAD AV: LEONARDO MORAIS	2019.05.19
<p>CLAS VALLIN ARKITEKTER AB - Nyckelbyvägen 47 - 178 90 Ekerö - 08-560 203 90 - Mob: 0704-918 104 - info@clasvallin.com - www.clasvallin.com</p> <p>Ritningen är skyddad enligt upphovsrättslagen och får inte kopieras, spridas eller i övrigt användas utan upphovsmannens medgivande</p>					

1200 10500

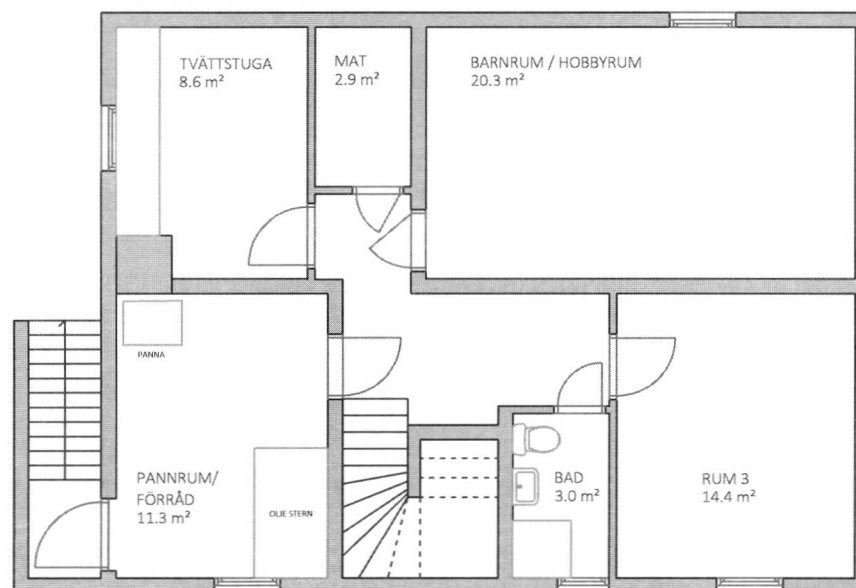

8000

Granskad
STOCKHOLMS BYGGNADSNÄMND
Tillhör nämndens beslut
2020-03-19

EJ BIFALL

STOCKHOLMS STAD Stadsbyggnadskontoret
Inkom 2020-01-28
Reg.
Dnr: 08948-575

(INGA ÄNDRINGAR)

KÄLLARPLAN

METER

0 1 2 3 4 5

BYGGLOVSRITNING

STRUMPAN 2

SKALA 1:100 (A4)



ANSV. ARKITEKT: CLAS VALLIN

RITAD AV: LEONARDO MORAIS

2019.05.19

CLAS VALLIN ARKITEKTER AB - Nyckelbyvägen 47 - 178 90 Ekerö - 08-560 203 90 - Mob: 0704-918 104 - info@clasvallin.com - www.clasvallin.com

Ritningen är skyddad enligt upphovsrättslagen och får inte kopieras, spridas eller i övrigt användas utan upphovsmannens medgivande

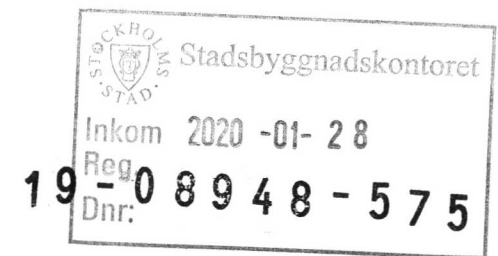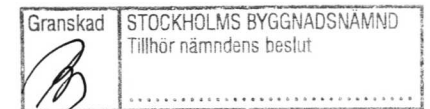

~~TILLBYGGNAD~~ utgår

FASAD MOT NORDVÄST

METER


A horizontal number line with tick marks at 0, 1, 2, 3, 4, and 5.

BYGGLOVSRITNING	STRUMPAN 2	SKALA 1:100 (A4)	ANSV. ARKITEKT: CLAS VALLIN	RITAD AV: LEONARDO MORAIS	2019.05.19
<p>CLAS VALLIN ARKITEKTER AB - Nyckelbyvägen 47 - 178 90 Ekerö - 08-560 203 90 - Mob: 0704-918 104 - info@clasvallin.com - www.clasvallin.com</p> <p>Ritningen är skyddad enligt upphovsrättslagen och får inte kopieras, spridas eller i övrigt användas utan upphovsmannens medgivande</p>					

Architectural drawing of a house facade. The drawing shows a gabled roof with a chimney. Dimensions are indicated: 2234 for the left section, 2795 for the main section, 4230 for the chimney height, and 2830 for the right section. A roof pitch of 25° is shown. A stamp from Stockholm (STOCKHOLM STAD) is visible, dated 1908, with the text 'Inkom 202' and 'Reg. 089'. The drawing is labeled 'TILLBYGGNAD' (Addition) at the bottom.


SEKTION A
(INGA ÄNDRINGAR)

METER



0 1 2 3 4 5

BYGGLOVSRITNING	STRUMPAN 2	SKALA 1:100 (A4)	ANSV. ARKITEKT: CLAS VALLIN	RITAD AV: LEONARDO MORAIS	2019.05.19
<p>CLAS VALLIN ARKITEKTER AB - Nyckelbyvägen 47 - 178 90 Ekerö - 08-560 203 90 - Mob: 0704-918 104 - info@clasvallin.com - www.clasvallin.com</p> <p>Ritningen är skyddad enligt upphovsrättslagen och får inte kopieras, spridas eller i övrigt användas utan upphovsmannens medgivande</p>					

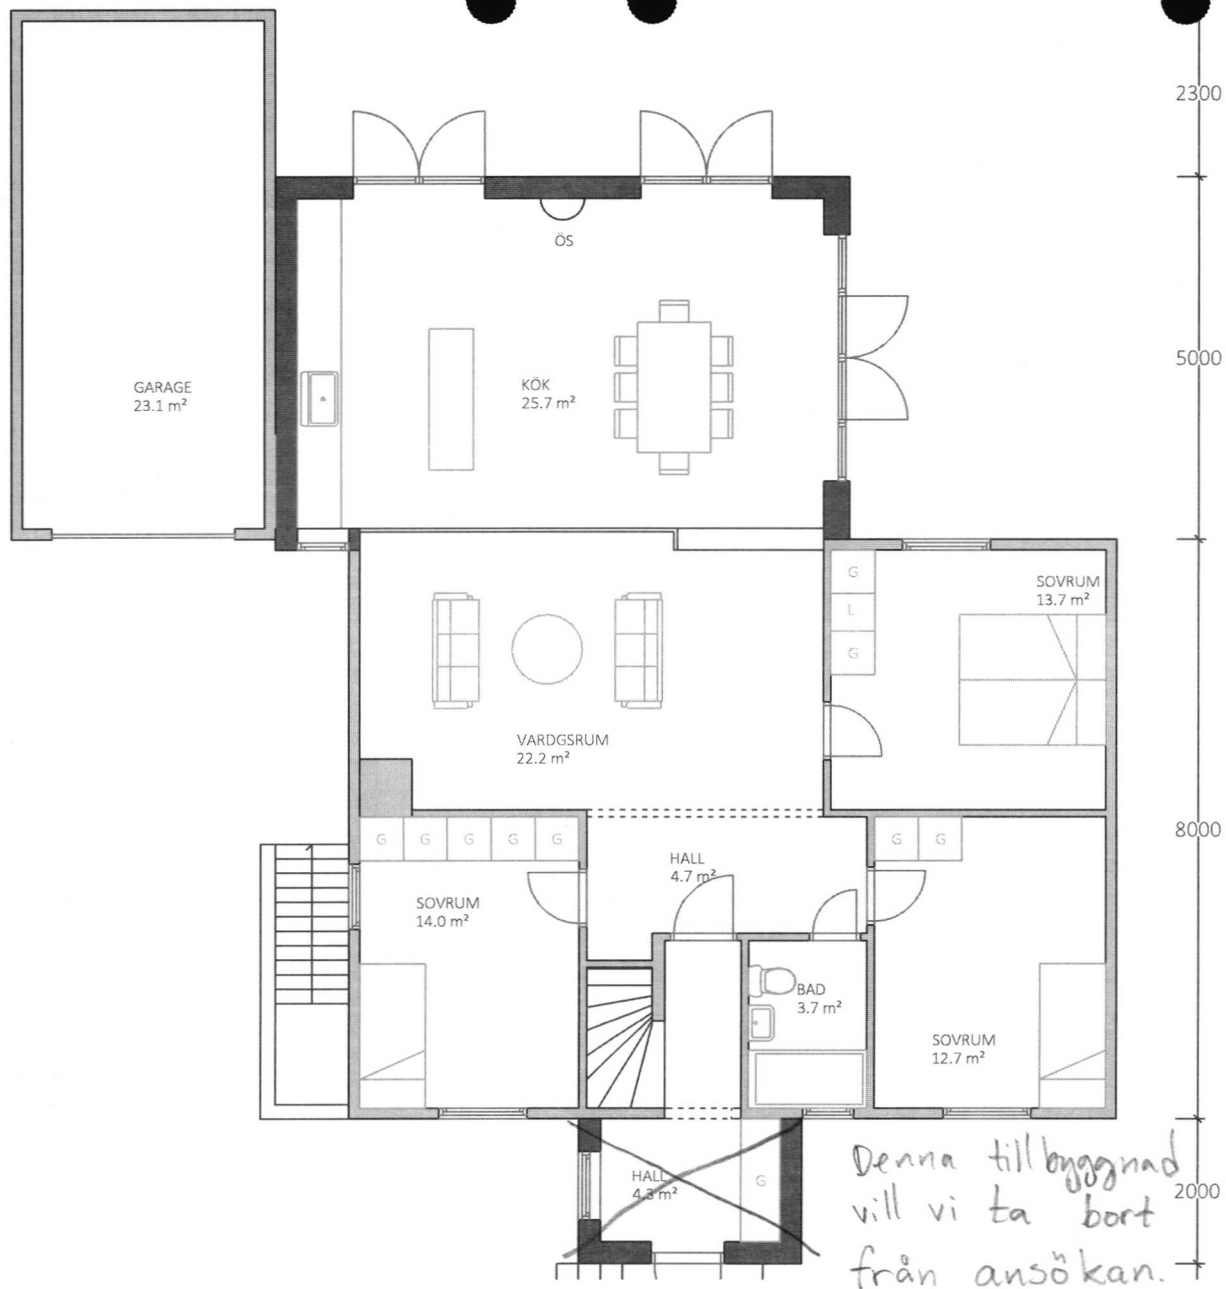

Granskad
STOCKHOLMS BYGGNADSNÄMND
Tillhör nämndens beslut

STOCKHOLMS STADSbyggnadskontoret
Inkom 2020 -01- 28
Reg.
19-08948-575

BOTTENPLAN

METER

0 1 2 3 4 5

Denna tillbyggnad
vill vi ta bort
från ansökan.

BYGGLOVSRTNING	STRUMPAN 2	SKALA 1:100 (A4)	ANSV. ARKITEKT: CLAS VALLIN	RITAD AV: LEONARDO MORAIS	2019.05.19
CLAS VALLIN ARKITEKTER AB - Nyckelbyvägen 47 - 178 90 Ekerö - 08-560 203 90 - Mob: 0704-918 104 - info@clasvallin.com - www.clasvallin.com					
Ritningen är skyddad enligt upphovsrättslagen och får inte kopieras, spridas eller i övrigt användas utan upphovsmannens medgivande					