


A-40.3-0001




FASAD SYDVÄST




FASAD MOT NORDÖST

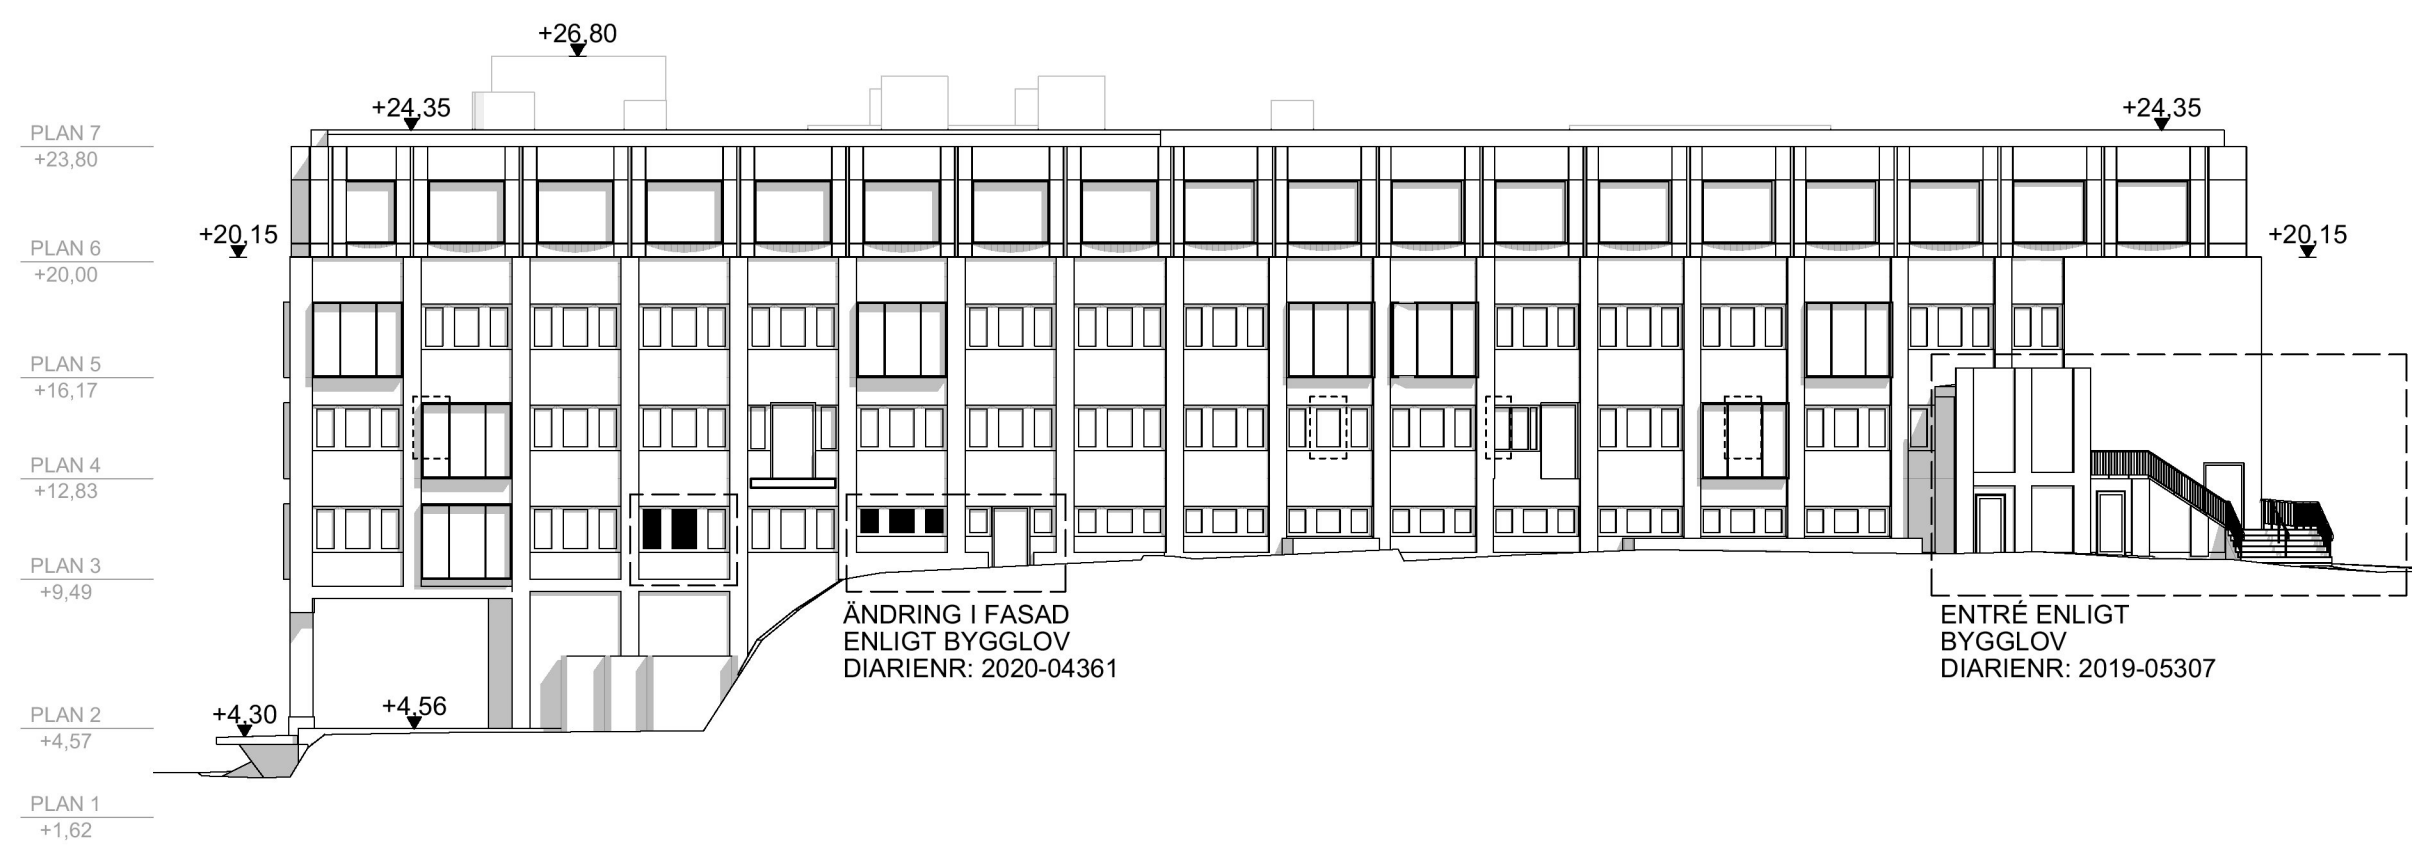

FASAD MOT NORDVÄST

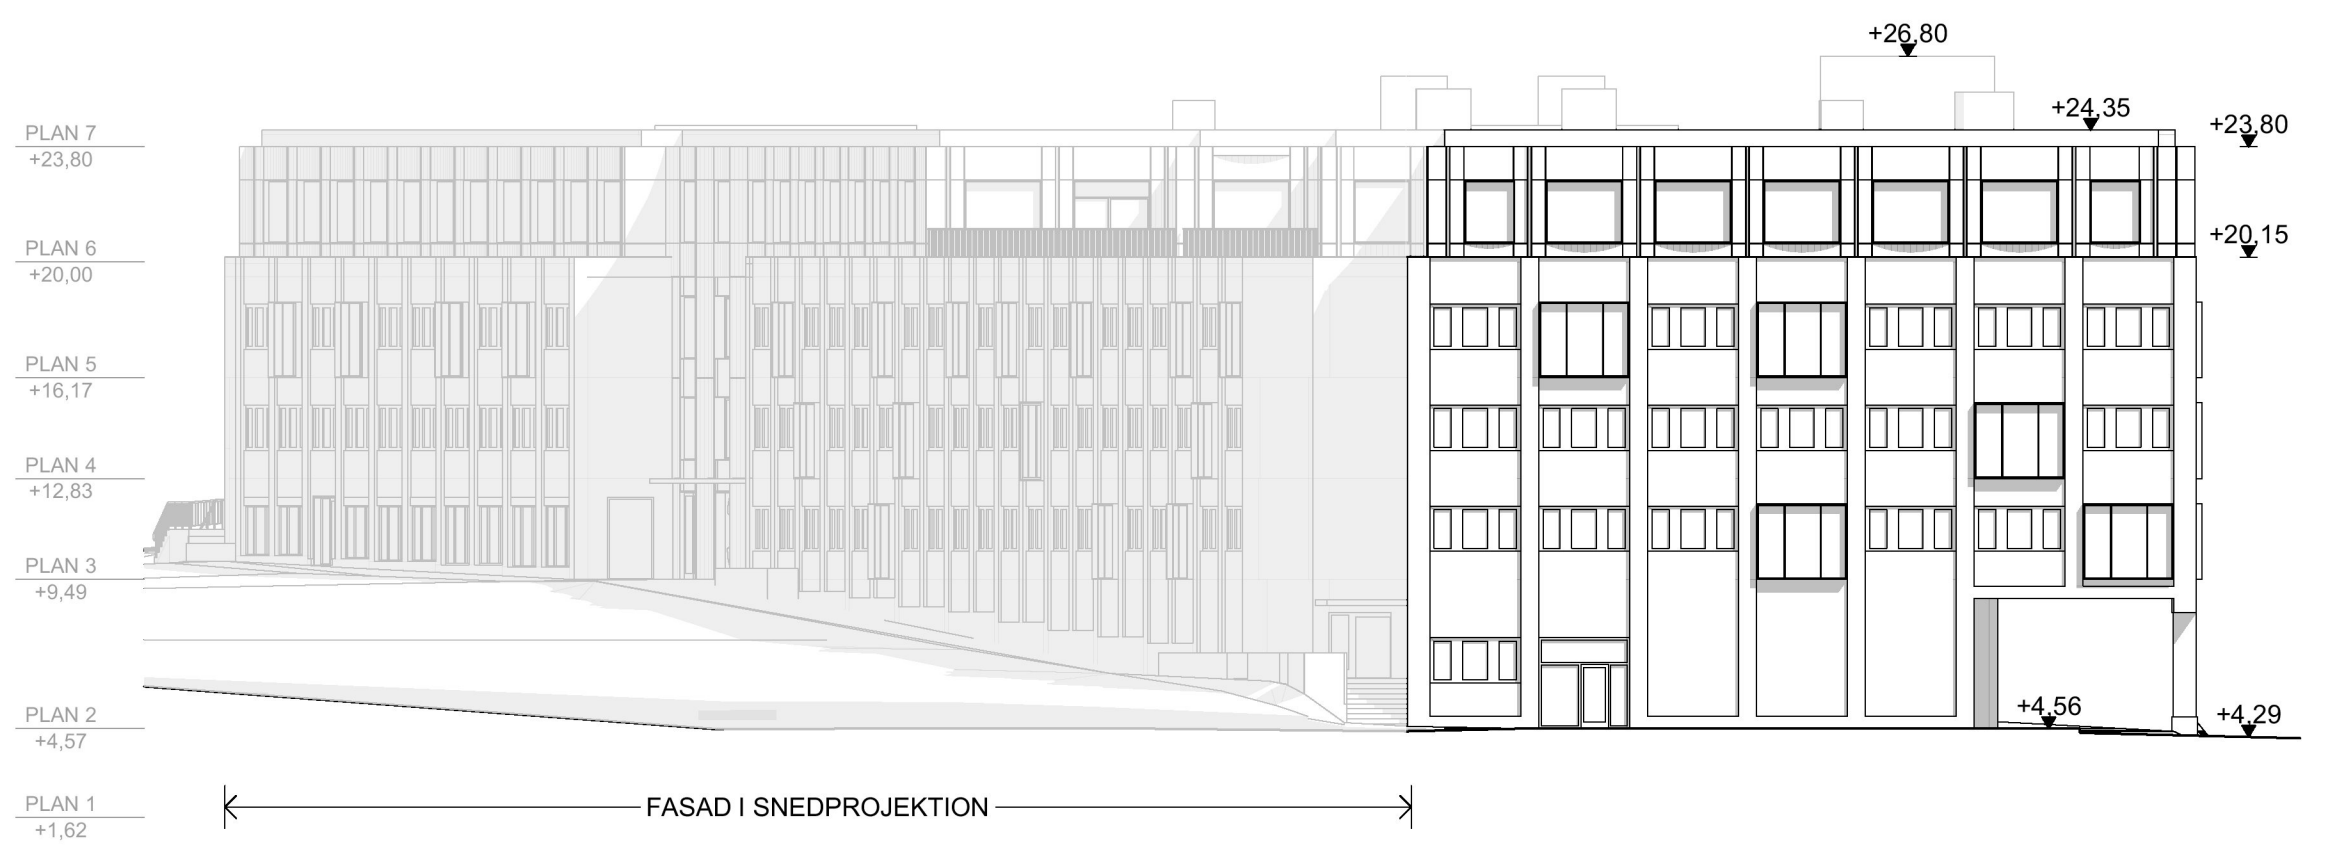

FASAD MOT SYDÖST

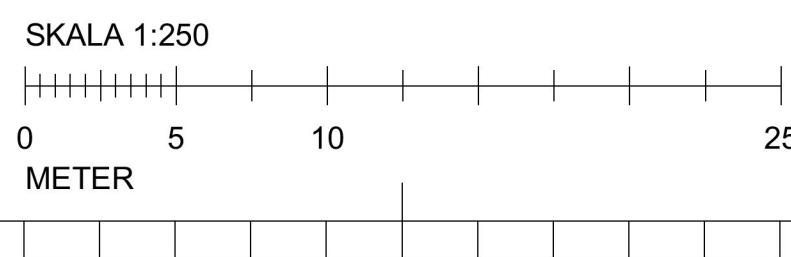

FÖRKLARINGAR





MÅTT ANGES I MILLIMETER
PLUSHÖJDER ANGES I METER
HÖJDER ENLIGT RH2000

ÄNDRING I FASAD ENLIGT
BYGGLOV
DIARIENR: 2019-10060

FÖRESKRIFTER

HÄNVISNINGAR

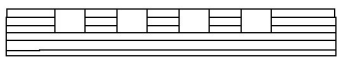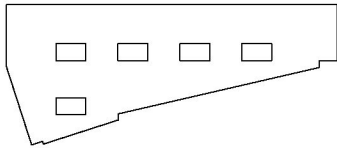HANDLINGSFÖRTECKNING

BET	ÄNDRING AVSER	DATUM	Sign.
BYGGLOVSHANDLING			
KV. LYBECK 2			
<div>  </div>			
<div><div>CapMan</div><div> Strategisk Arkitektur</div></div>			
(A)	STRATEGISK ARKITEKTUR, 08-586 176 00		
Br	BENGT DAHLGREN BRAND & RISK AB, 08-588 88 100		
E	BENGT DAHLGREN STOCKHOLM AB, 08-588 88 100		
K	CSE COMPETENCE, 0708-95 48 00		
V	BENGT DAHLGREN STOCKHOLM AB, 08-588 88 100		
UPPDRAG NR	RITAD AV	HANDLÄGGARE	
18-1372	HM	A HARGREAVES	
DATUM	ANSVARIG		
2020-04-17	K LÖNN		
FASADER			
FASADER			
SKALA A1/A3	NUMMER	BET	
1:250 / 1:500	A-40.3-0001		