


Ritning till Nybyggnad på tomt Litt. S, kv. Högafln, Enskede. 3426

N<sup>o</sup> 308 P<sup>nd</sup>  
1925

Kv Högafln  
Enskede

Carl. Persson

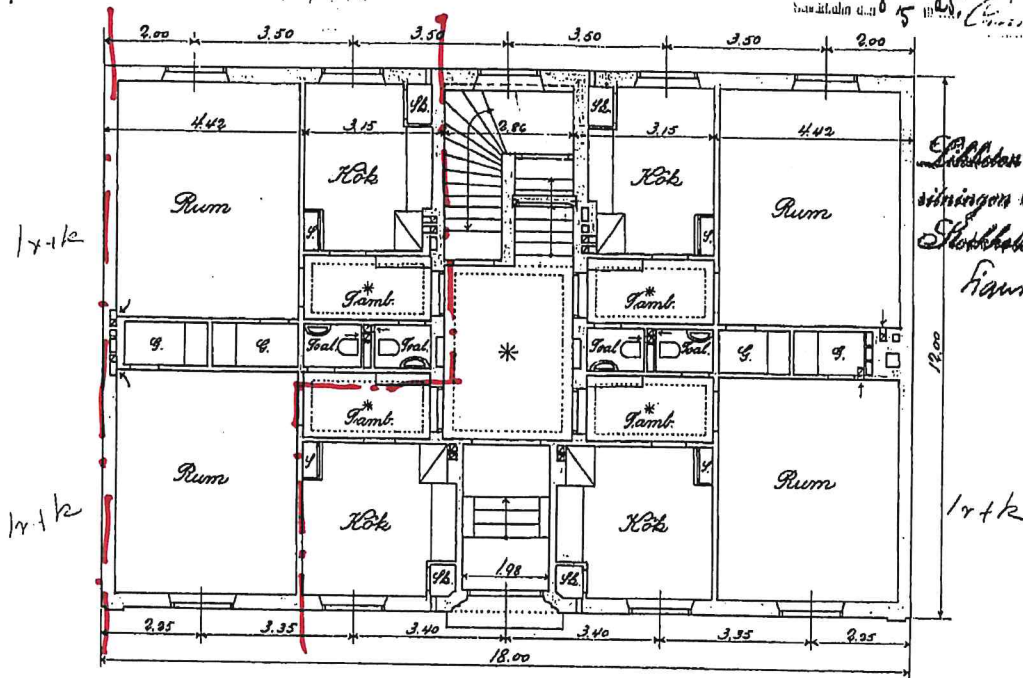

Skallsten med den förutskickade  
sittningen bebyggas.  
Storheten den 23 sept 1925  
Hans Klutholm

NUVARANDE LÄHT 1001

Bottenplan

Kv HÖGAFFELN 7

LÄGENHET 1001

NYBYGGNADSRITNING 1925

BOTTENPLAN