

135 Ark
1929

1553

Kv Högaффeln, samt Lilla S. Enskede

Ändringsritning till fasad och bostad till lokal



NR. TILL BYGGNADSNÄMNDEN

2 AUG 1929

Stockholm den 27/7 1929

Edvin Engström

Rej 28/8 29
Ditt 3/12 29

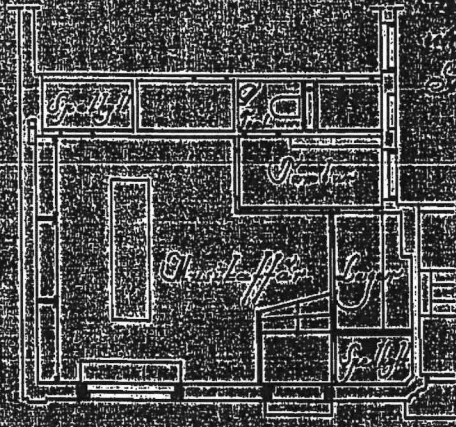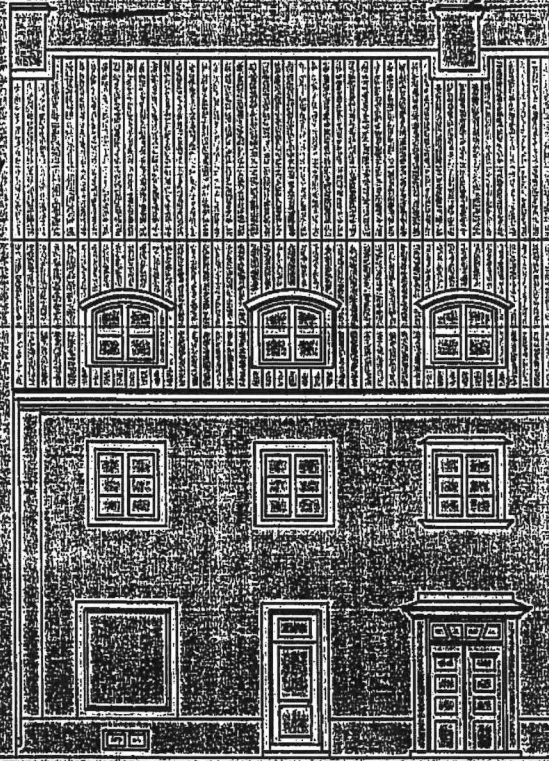

Skickas med den föregående
ritningen till
Stockholm den 28 aug 1929
Edvin Engström

STOCKHOLMS STADS FASADNÄMNDEN

EGNAHEMSBYRÅN

Edvin Engström

1 2 3 4 5 6 7 8 9 10 11 12

Kv HÖGAFFELN 7

LÄGENHET 1001

ÄNDRING FASAD &
DEL AV BOSTAD TILL LOKAL
ÅR 1929