


FÖRKLARINGAR

RITNINGAR OCH +HÖJDER PÅ BEFINTLIG
BYGGNAD BASERAS PÅ RELATIONSRI-
NINGAR DATERADE 2015-09- 01,
UPPRÄTTADE AV PNTHOUSE.

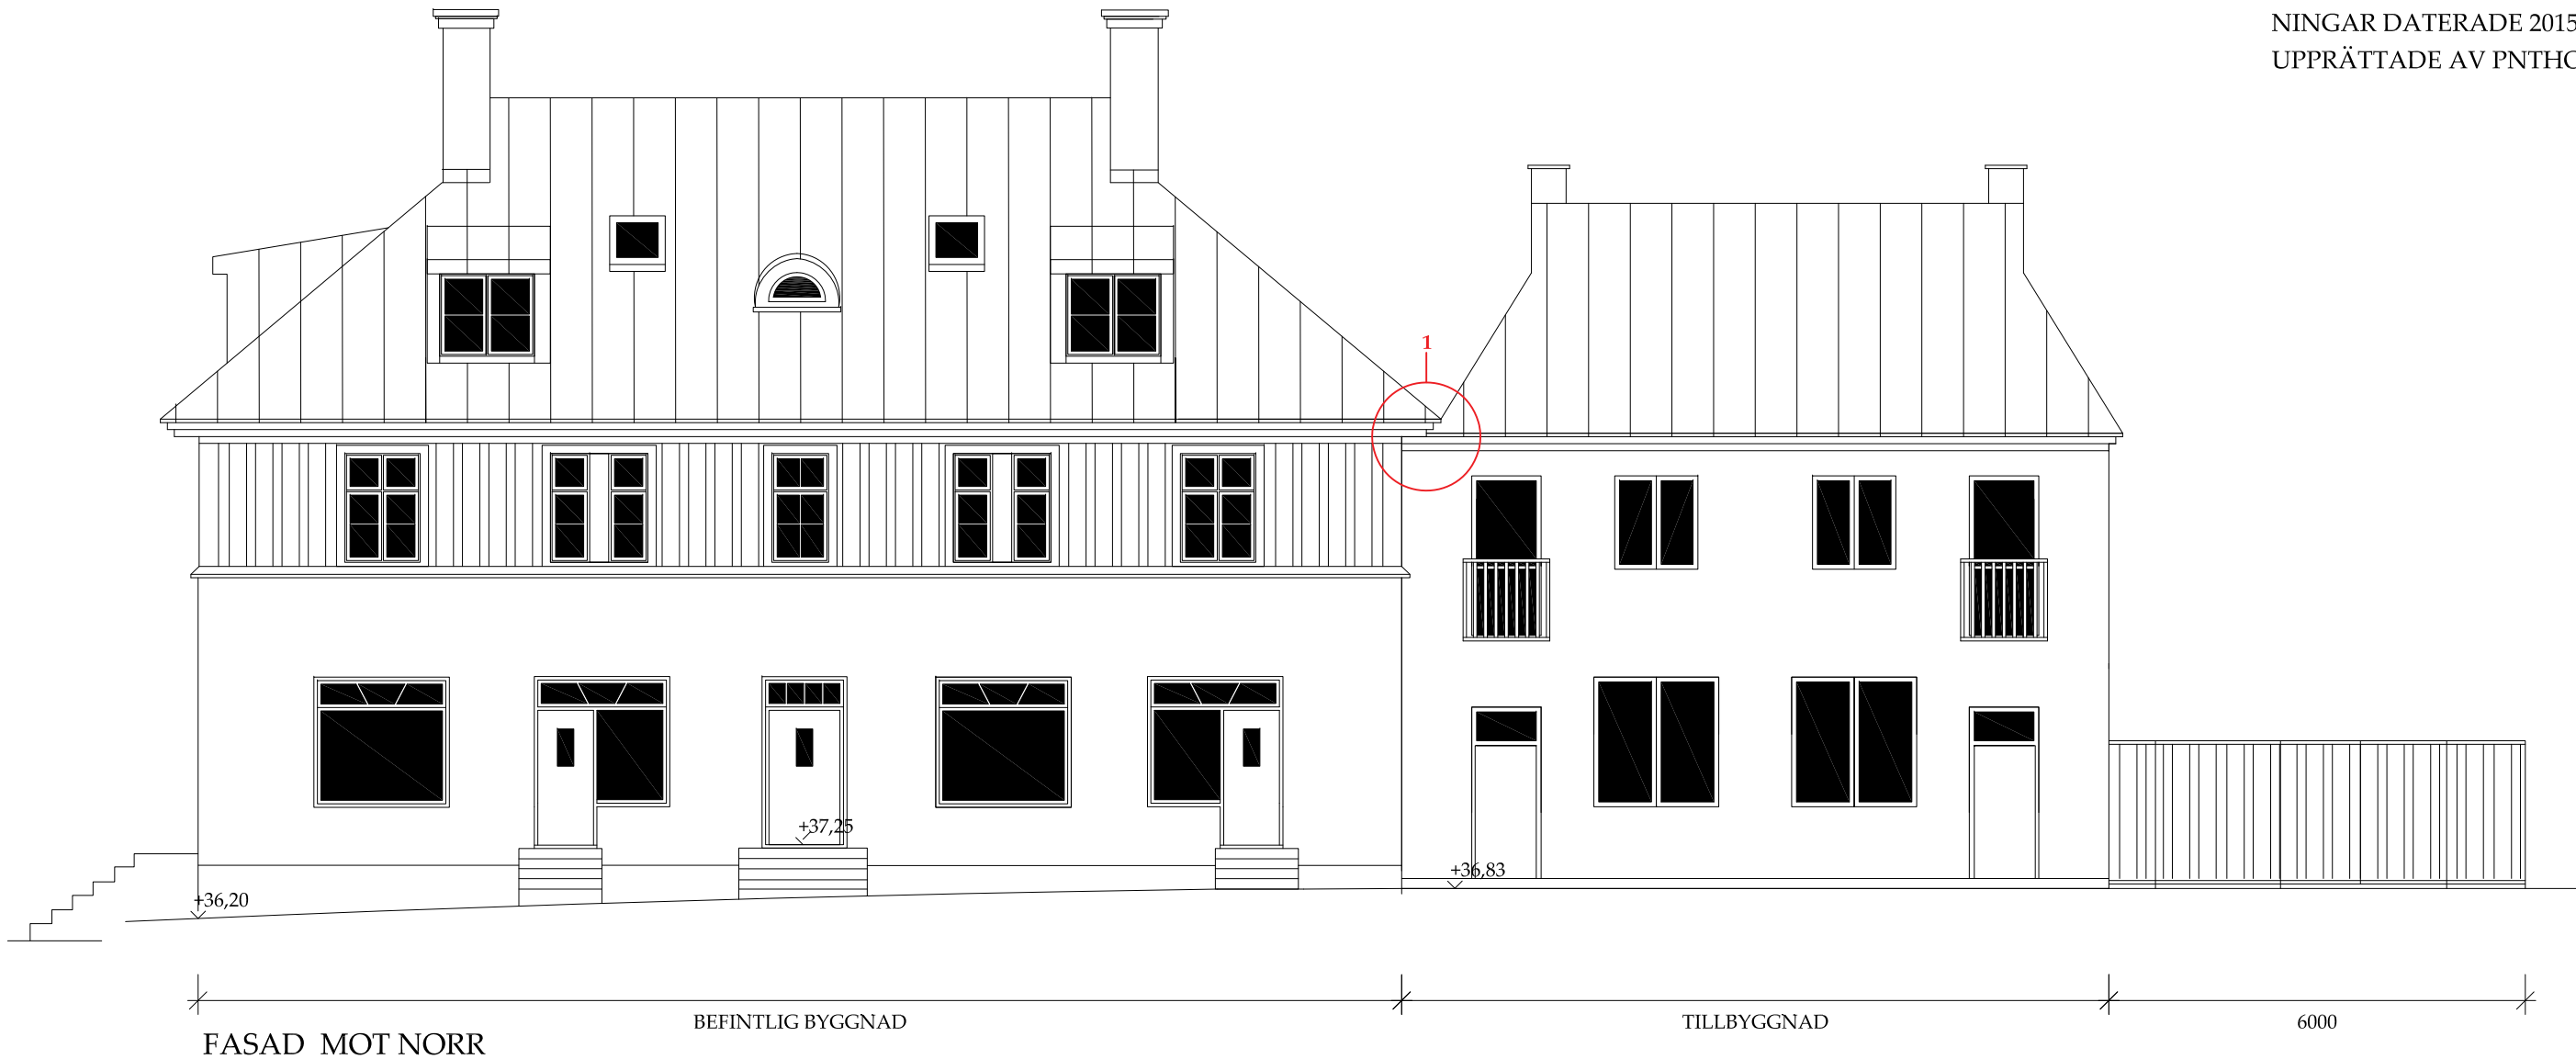


2 DETALJMARKERING 2020-04-30/IJG

1 TAKFOT TILLBYGGNAD 2020-03-18/IJG

0				1				2				3				BET				NR				ÄNDRINGEN AVSER				DATUM				SKN	
SKALA																PROJEKT																STATUS	
1:100 i A3																TILLBYGGGNAD MODELLVILLAN 8																BYGGLOVSHANDLING	
DATUM								UPPDRAG NR								FASAD MOT NORR																UPPDRAGSGIVARE	
2020-03-05								1913																								KALE KARLBERG	
RITAD AV								HANDLÄGGARE	
IJG								IJG	
ANSVARIG								Ingrid Jonsson-Gremo								RITN. NR.																BET	
GREMOS arkitektkontor ARCHITECTURE & DESIGN																																Skedevi Prästgård 1 643 94 VINGÅKER																E-mail: ark.bygg@gremos.com www.gremos.com																Tel. 070-5500686																A-40.0-106																2															


FÖRKLARINGAR

RITNINGAR OCH +HÖJDER PÅ BEFINTLIG
BYGGNAD BASERAS PÅ RELATIONS-
RITNINGAR DATERADE 2015-09- 01,
UPPRÄTTADE AV PNTHOUSE.

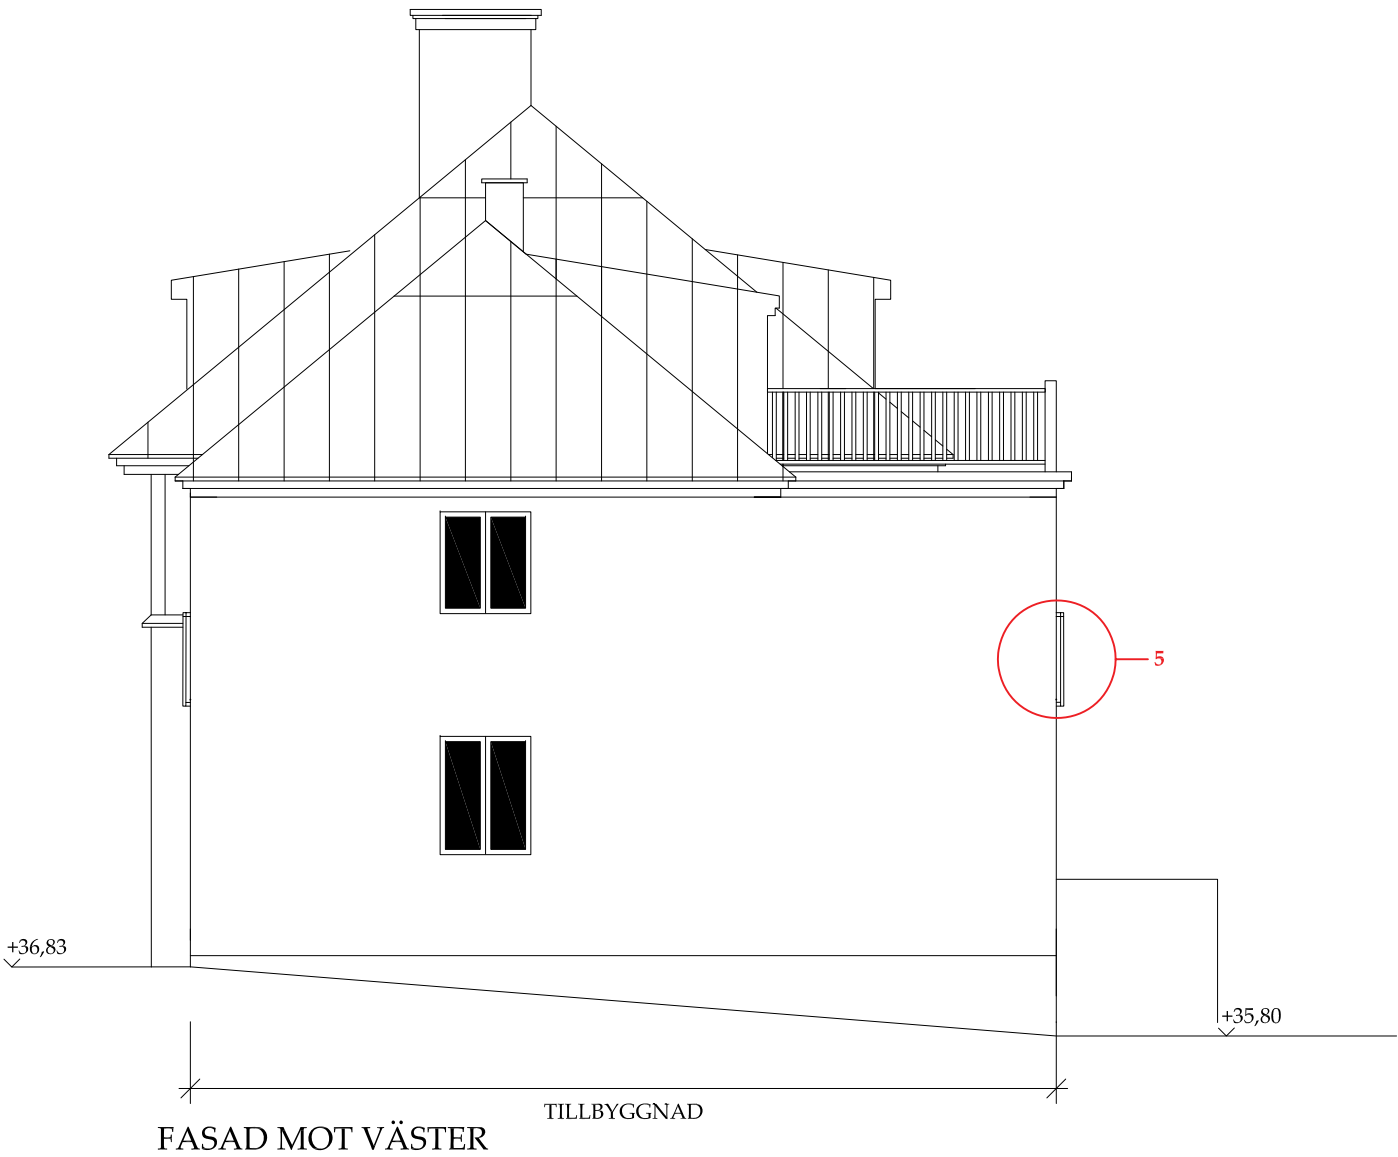

2 DETALJMARKERING 2020-04-30/IJG

				BET		NR	ÄNDRINGEN AV/SE		DATUM		SIGN
SKALA				PROJEKT				STATUS			
1:100 i A3				TILLBYGGGNAD MODELLVILLAN 8				BYGGLOVSHANDLING			
DATUM		UPPDRAG NR		FASAD MOT VÄSTER				UPPDRAGSGIVARE			
2020-03-05		1913						KALE KARLBERG			
RITAD AV		HANDLÄGGARE									
IJG		IJG									
ANSVARIG				Ingrid Jonsson-Gremo				RITN. NR.			
								BET			
GREMOs arkitektkontor ARCHITECTURE & DESIGN				Skedevi Prästgård 1 643 94 VINGÅKER		E-mall: ark.bygg@gremos.com www.gremos.com		Tel. 070-5500686		A-40.0-107	
										2	

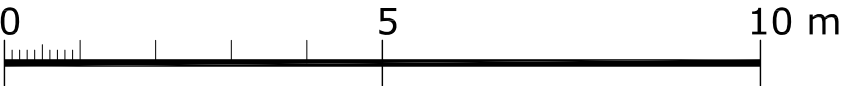


FÖRKLARINGAR

RITNINGAR OCH +HÖJDER PÅ BEFINTLIG
BYGGNAD BASERAS PÅ RELATIONS-
RITNINGAR DATERADE 2015-09- 01,
UPPRÄTTADE AV PNTHOUSE.



2 TAKFOT TILLBYGGNAD 2020-04-30/IJG

1 TAKFOT TILLBYGGNAD 2020-03-18/IJG

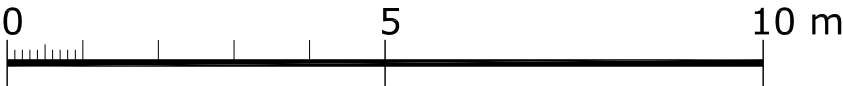


				BET				NR				ÄNDRINGEN AVSER				DATUM				SKN	
SKALA												PROJEKT												STATUS	
1:100 i A3												TILLBYGGGNAD MODELLVILLAN 8												BYGGLOVSHANDLING	
DATUM						UPPDRAG NR						FASAD MOT SÖDER												UPPDRAGSGIVARE	
2020-03-05						1913																		KALE KARLBERG	
RITAD AV						HANDLÄGGARE	
IJG						IJG						Ingrid Jonsson-Gremo												RITN. NR.	
ANSVARIG																								BET	
GREMOS												Skedevi Prästgård 1												E-mail: ark.bygg@gremos.com												Tel. 070-5500686												RITN. NR.												BET											
arkitektkontor												643 94 VINGÅKER												www.gremos.com																								A-40,0-108												2											
ARCHITECTURE & DESIGN	

FÖRKLARINGAR

RITNINGAR OCH +HÖJDER PÅ BEFINTLIG
BYGGNAD BASERAS PÅ RELATIONS-
NINGAR DATERADE 2015-09- 01,
UPPRÄTTADE AV PNTHOUSE.



FASAD MOT ÖSTER

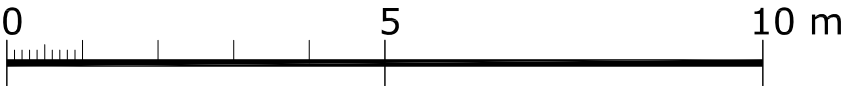

0				1				2				3				BET				NR				ÄNDRINGEN AVSER				DATUM				SIGN																															
SKALA																PROJEKT																STATUS																															
1:100 i A3																TILLBYGGNAD MODELLVILLAN 8																BYGGLOVSHANDLING																															
DATUM								UPPDRAG NR								FASAD MOT ÖSTER																UPPDRAGSGIVARE																															
2020-03-05								1913																								KALE KARLBERG																															
RITAD AV								HANDLÄGGARE	
IJG								IJG	
ANSVARIG								Ingrid Jonsson-Gremo								RITN. NR.																BET																															
GREMOs arkitektkontor ARCHITECTURE & DESIGN																																																Skedevi Prästgård 1 643 94 VINGÅKER															
																																A-40.0-109																															