



FÖRKLARINGAR

Plushöjder avser endast att visa relationer inom byggnaden.

1. Fönster i matkällare ersätts med ventil.
2. Entréveranda byggs in och utvändig trappa svängs. Nya fönsterpartier och ytterdörr.
3. Nytt fönster.

----- Bef. byggnadsdel som rivs eller byggs om.

▨ Tillkommande byggnadsdel

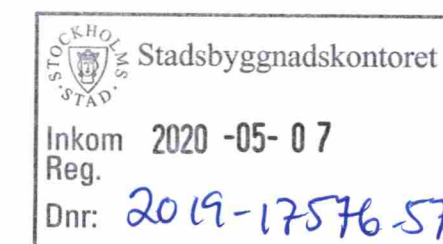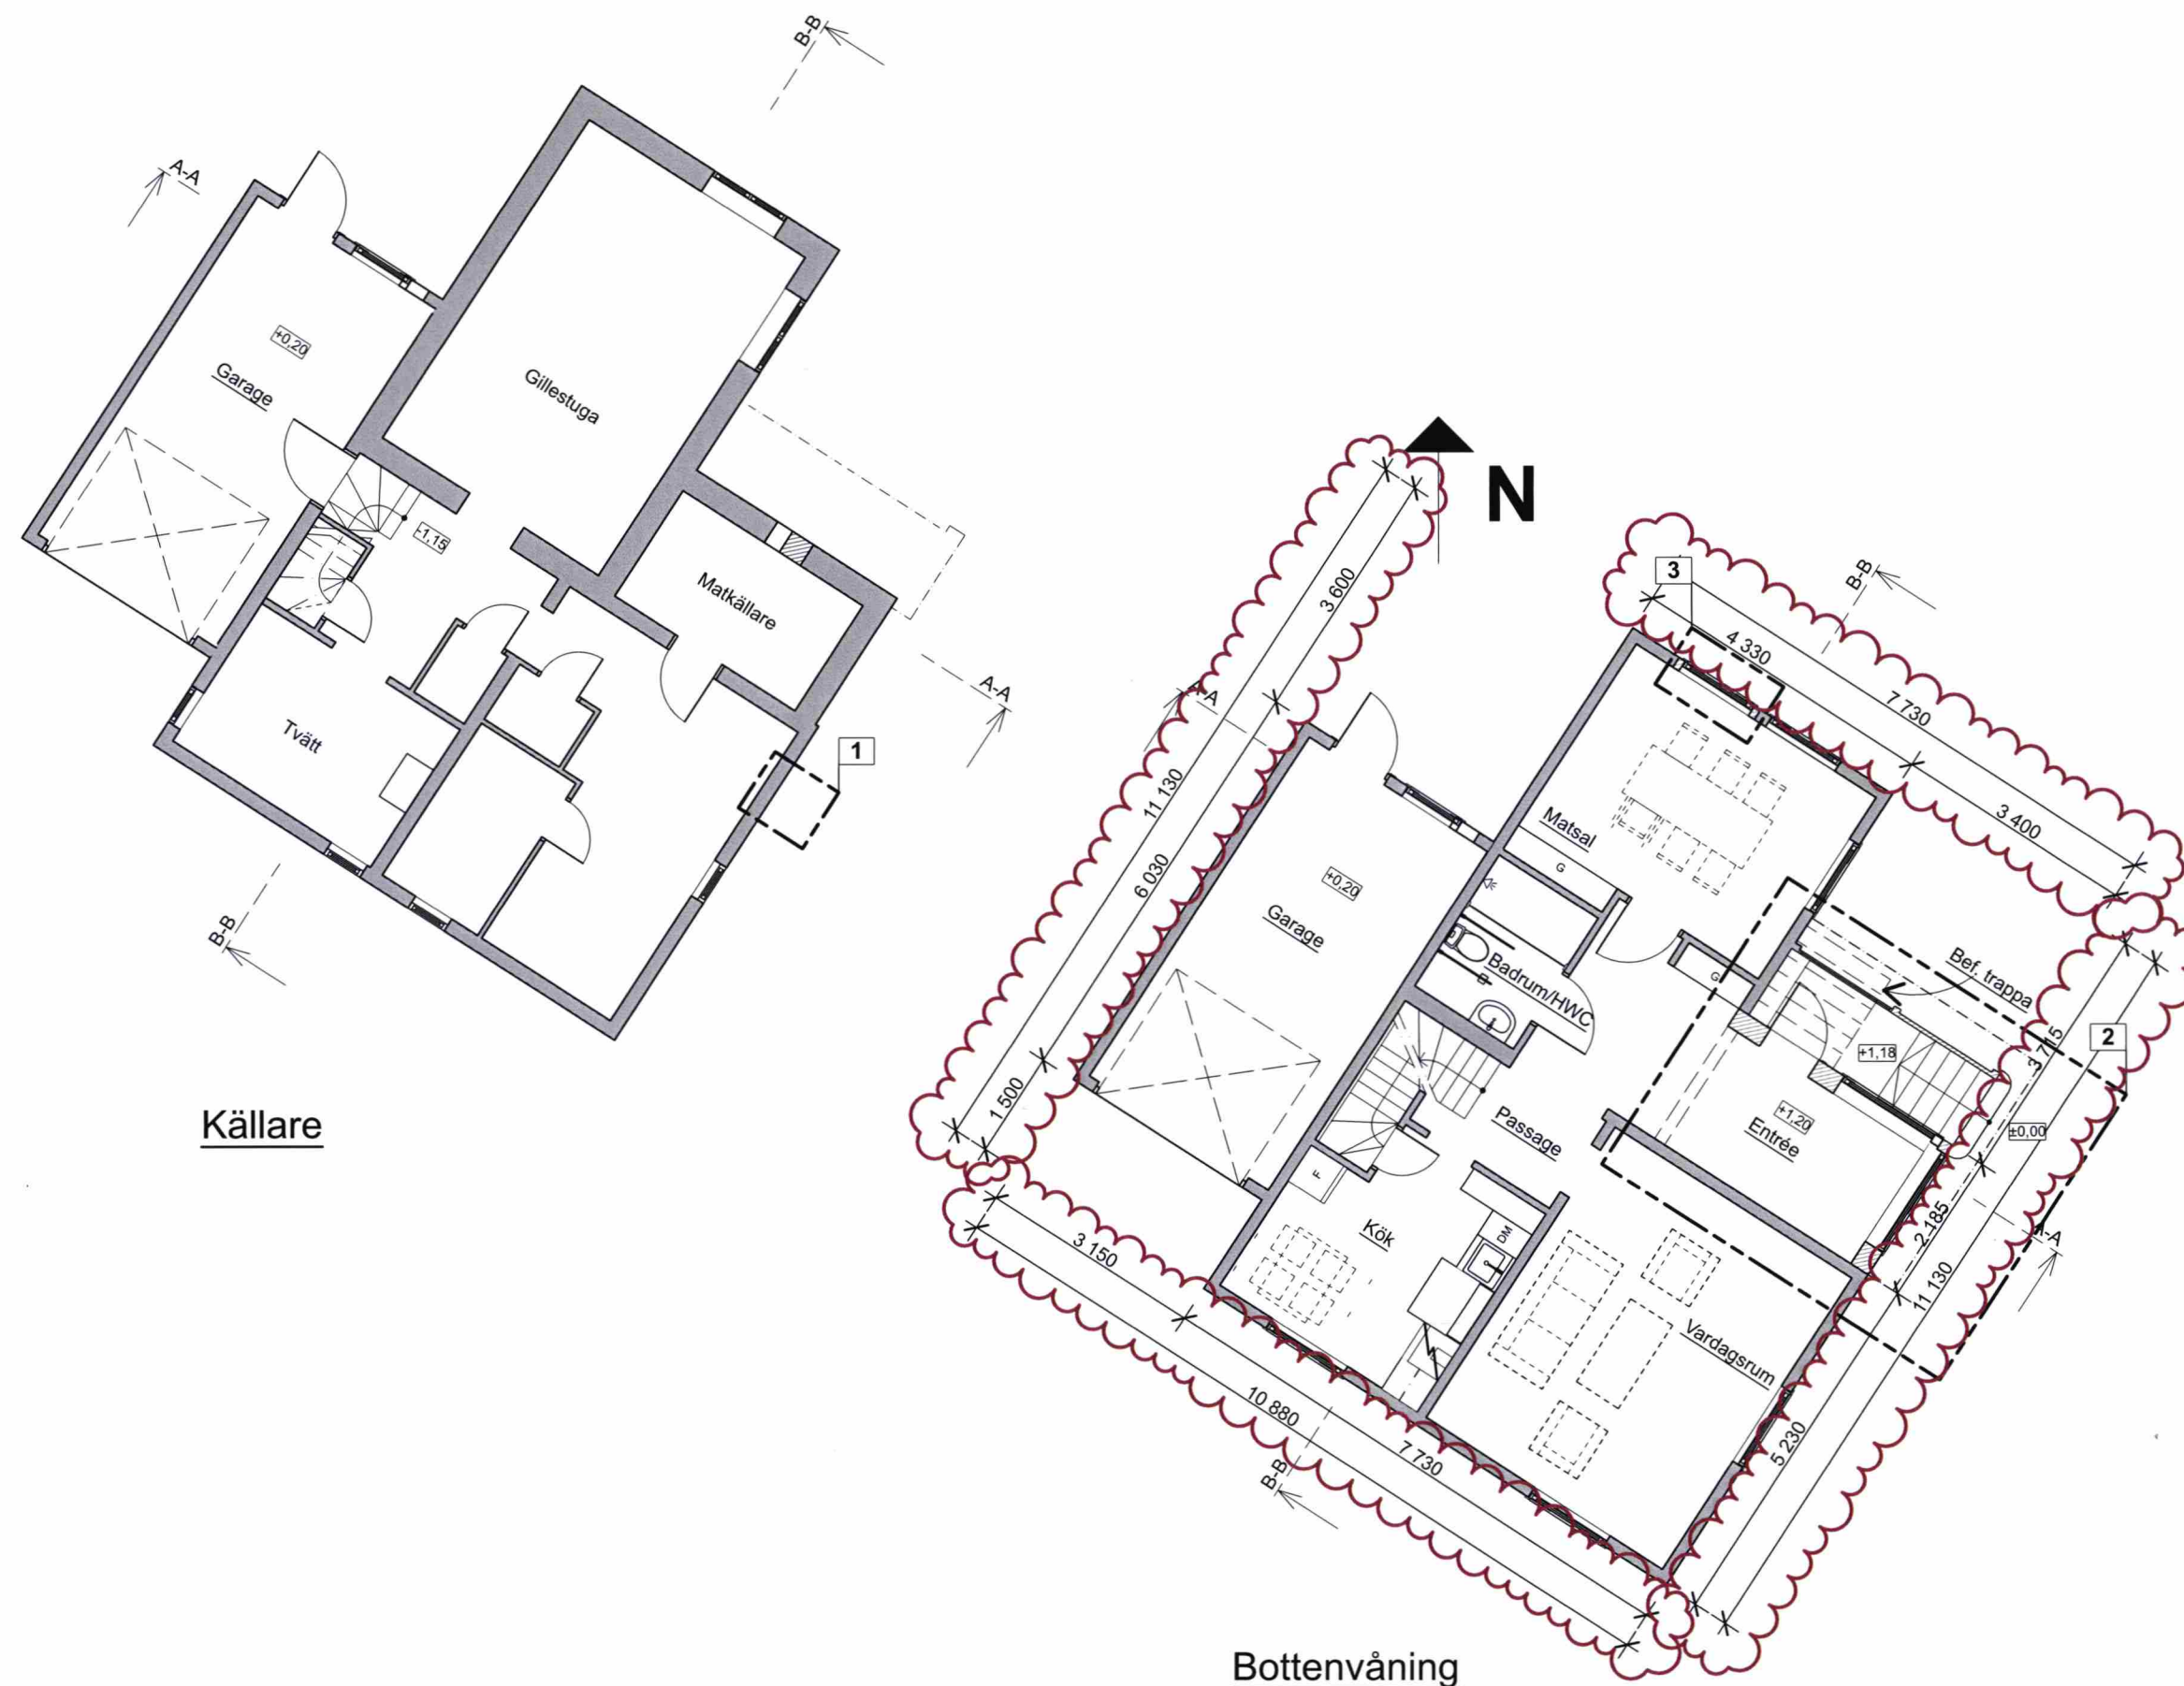

| | | | |
|-----|-------------|-----------------|-------|
| A | Kompl. mått | 2020.05.07 | YK |
| BET | ANT | ÄNDRINGEN AVSER | DATUM |
| | | | SIGN |

BYGGLOVSHANDLING

Barkk - Byggnadskonst, arkitektur och konst AB
John Ericssonsgatan 14, 112 22 Stockholm, Web: www.barkk.se
Epost: info@barkk.se, Tel: 08-231040, Fax: 08-231045

Rapsen 5, Familjen Wahlgren
Livlandsgatan 153, Stockholm

Ombyggnad och Tillbyggnad
Källare & Bottenvåning

| | | | |
|---------------|--------------|-------------|---------------|
| PROJEKTNUMMER | RITAD/KONSTR | HANDLÄGGARE | OBJEKTSNUMMER |
| 72400 | YK | TN RH | |
| DATUM | SKALA | NUMMER | BET |
| 2019.11.20 | 1:100 | A-40.1-1 | A |