


GLASFASAD:
Fönsterramar yttre svart anodiserad aluminium
fönsterramar inuti trä
träslag som bärande träram
glas och u-värden enligt konstruktören.

SOCKEL:
Fiberbetong grå yttre
isolering och u-värden enl. K-handlingar
25mm Kork invändiga

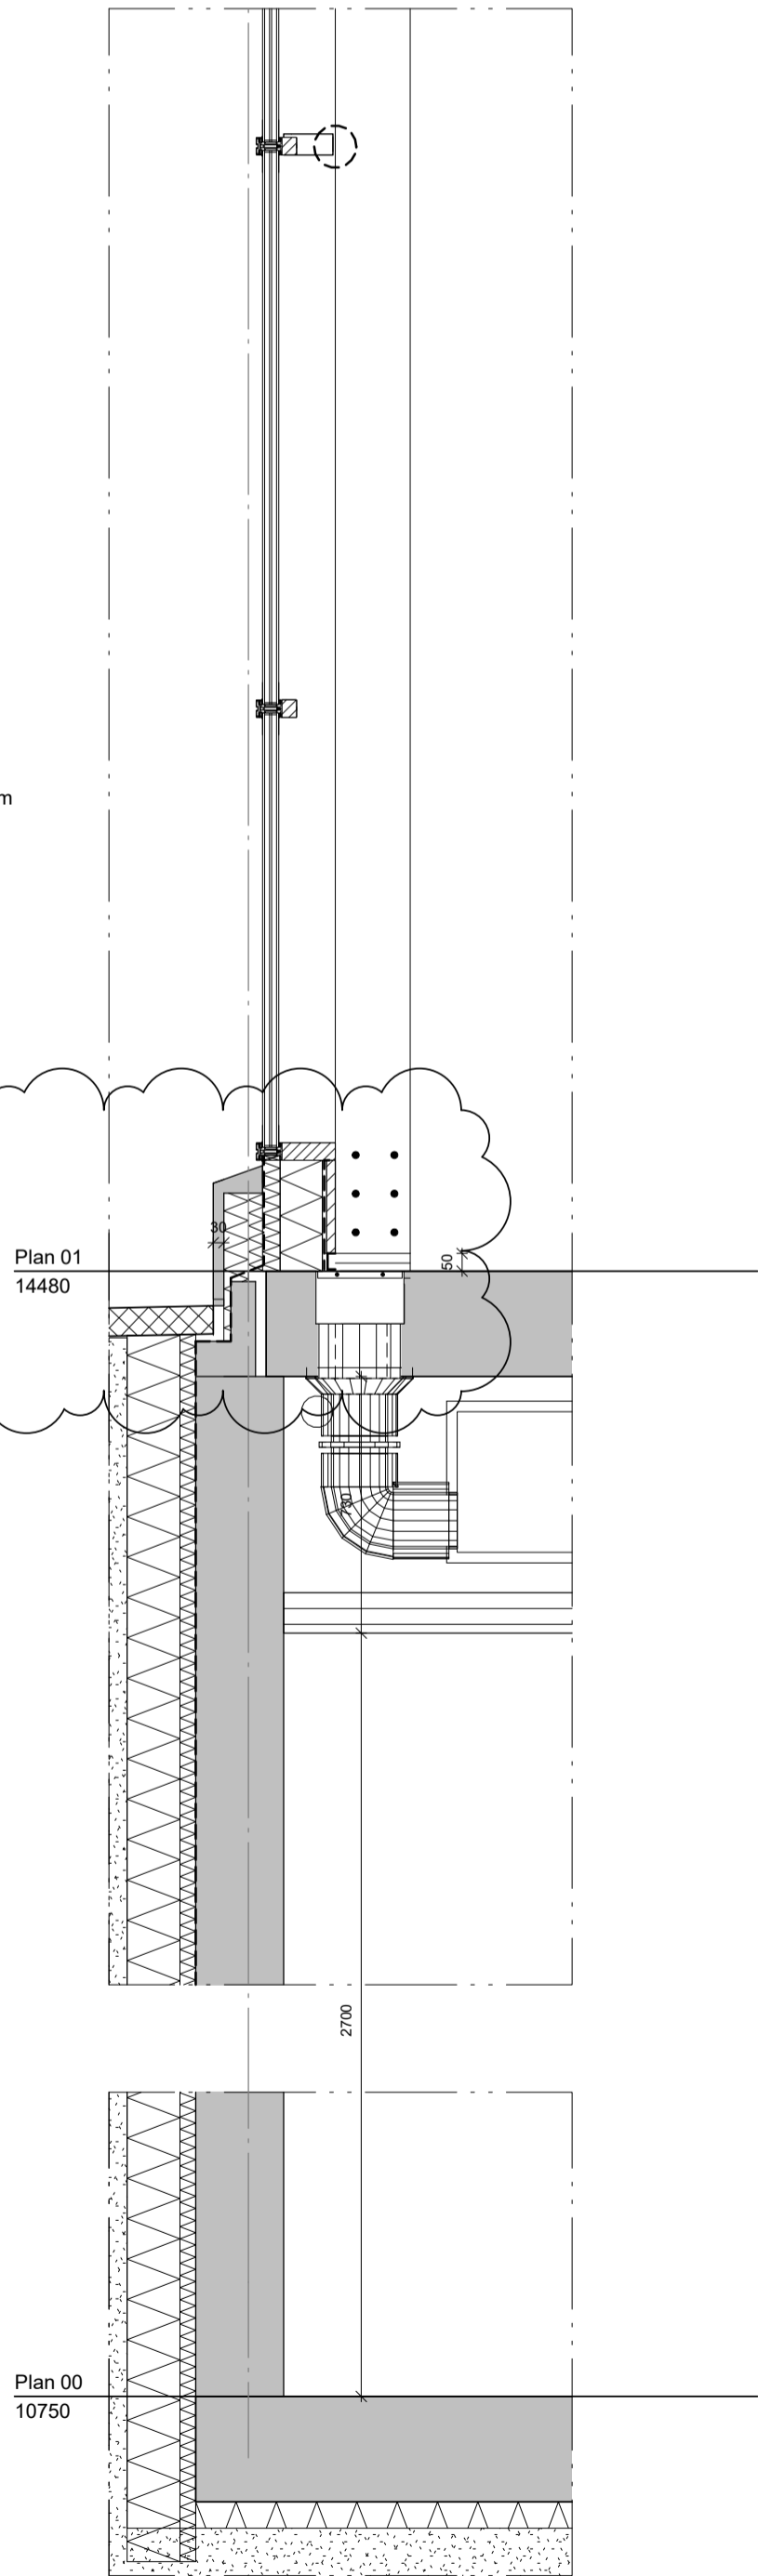


Vertikal sektion - Glasfasad norr.

TAK:
Veg Tech moss-sedum 2-27"
Vikt vattenmättad: 50 kg/m²
Vattenhållande förmåga: mindre än 20 l/m²
Bygghöjd: 40 mm
30 mm Xeroflor Moss-Sedum
10 mm VT-flit
Kantavslut rostfritt stål enligt Vegtech, takkantssystemslutbeläggning med zink svart
Underlagstäckning av EPDM taksystem
Underlagstak av underlagsspont
Bärläkt av virke 25x45 mm
Ströläkt av virke 25x45 mm
Träfibersolering 540mm
Taktol 145mm
CLT 100mm
hållighet 40mm
Träbalkar 50mm
Träfibersolering 50mm
25mm kork perforerad Ø8mm / c/c 20mm c/c

FASAD:
Stående panel av linoljerat kolat borstat trä med synliga fästen
Som Gyproc VAP 25/110 Ventilerad distansprofil
Diffusion öppen Träfiberpanel 100mm
Trästolpar
Träfibersolering 150mm
Träreger 45mm
Ångbroms som Hulton Intello Plus
OSB-skivor 10-15mm
Träreger 45mm
hållighet 40mm
Träfibersolering 50mm
25mm kork perforerad Ø8mm / c/c 20mm c/c


SOCKEL:
Fiberbetong grå yttre
isolering och u-värden enl. K-handlingar
25mm Kork invändiga

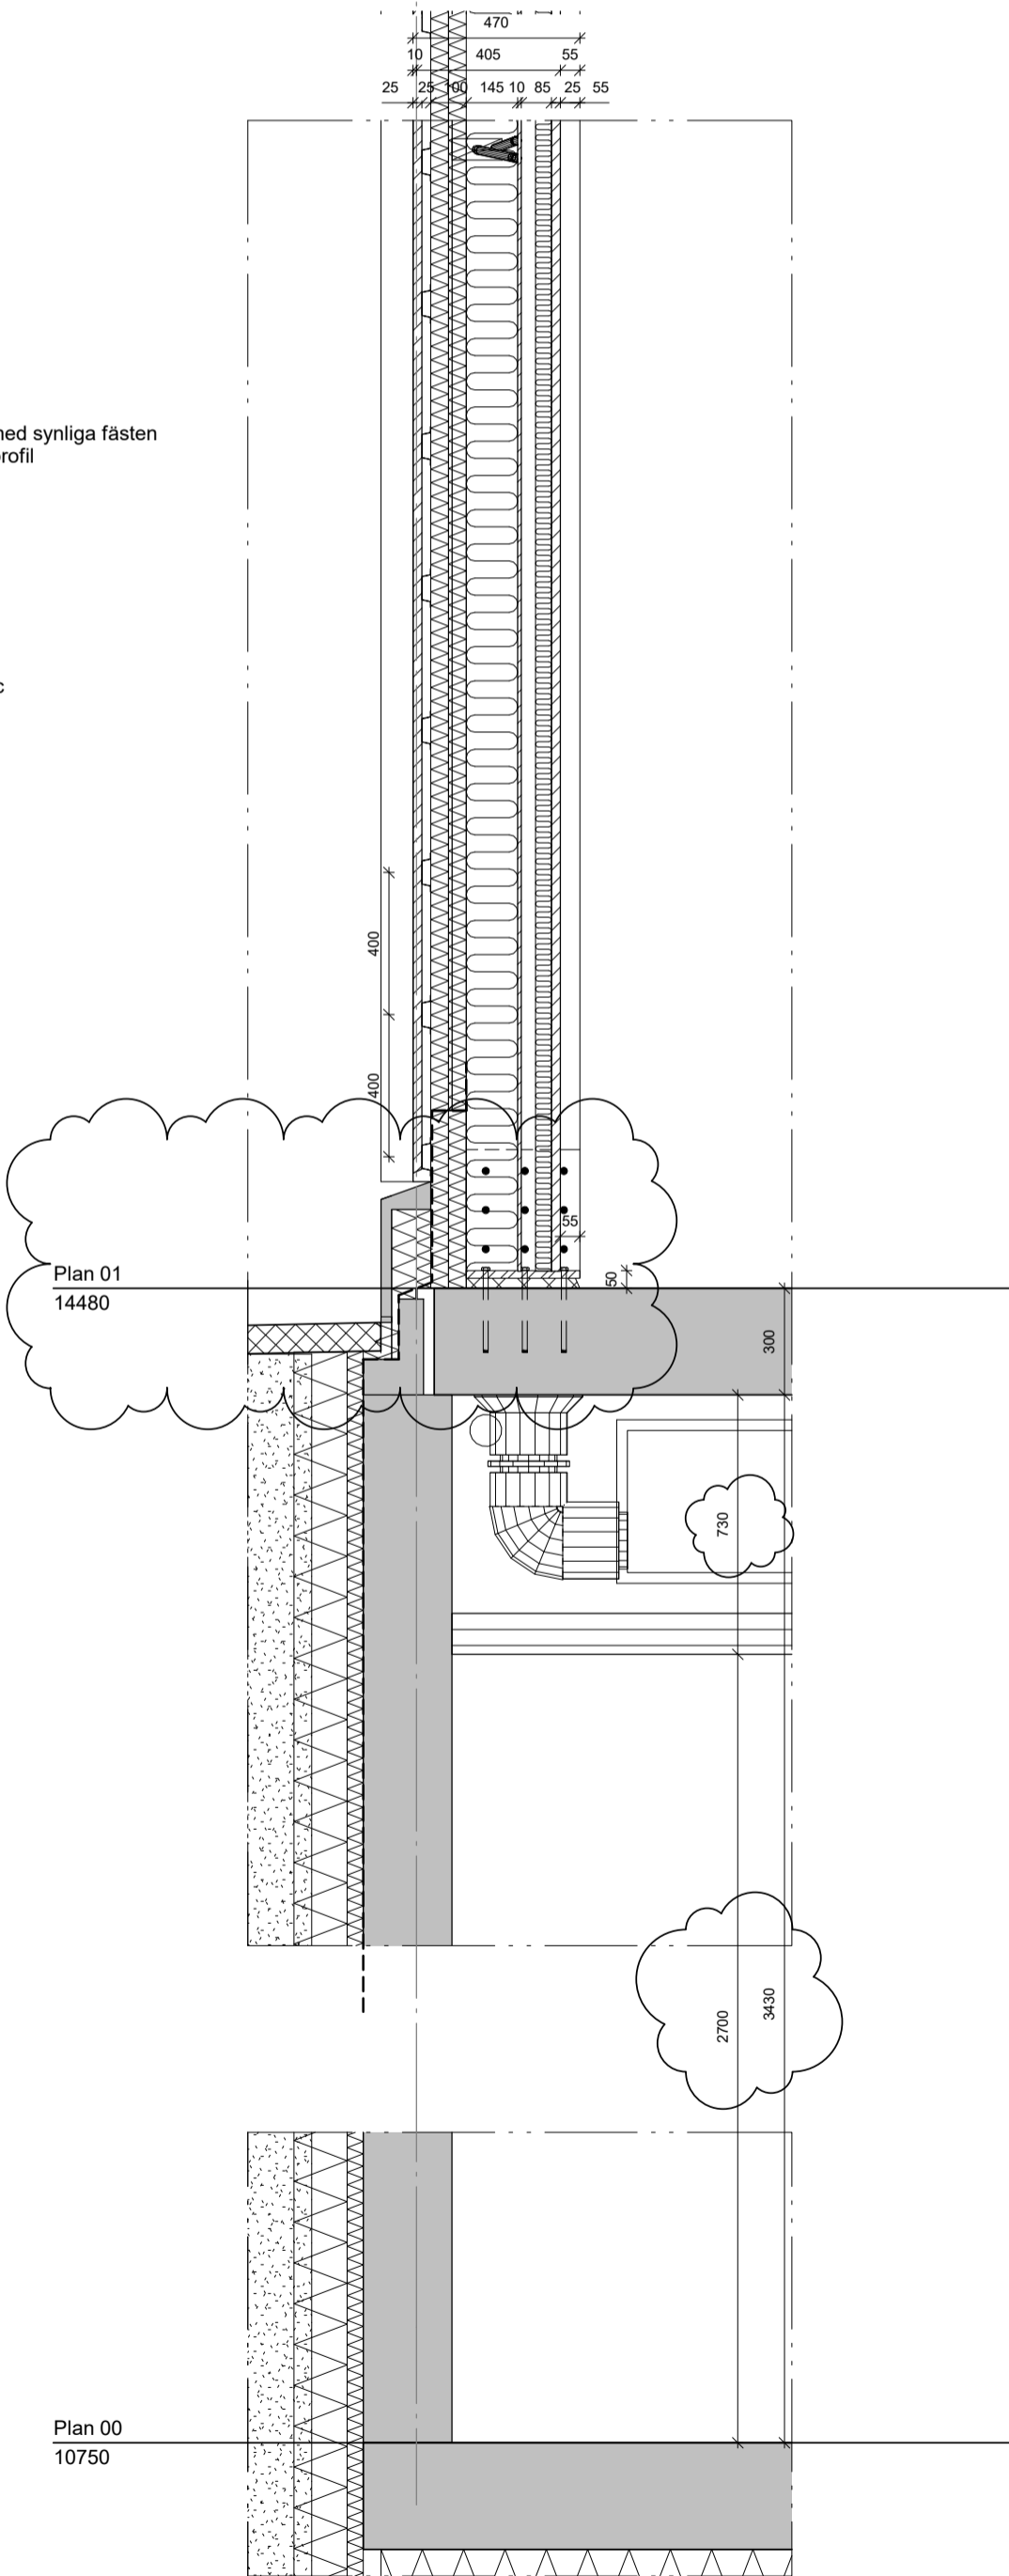

Vertikal sektion - Träfasad norr.

FASAD:
Stående panel av linoljerat kolat borstat trä med synliga fästen
Som Gyproc VAP 25/110 Ventilerad distansprofil
Diffusion öppen Träfiberpanel 100mm
Trästolpar
Träfibersolering 150mm
Träreger 45mm
Ångbroms som Hulton Intello Plus
OSB-skivor 10-15mm
Träreger 45mm
hållighet 40mm
Träfibersolering 50mm
25mm kork perforerad Ø8mm / c/c 20mm c/c

GLASFASAD:
Fönsterramar yttre svart anodiserad aluminium
fönsterramar inuti trä
träslag som bärande träram
glas och u-värden enligt konstruktören.

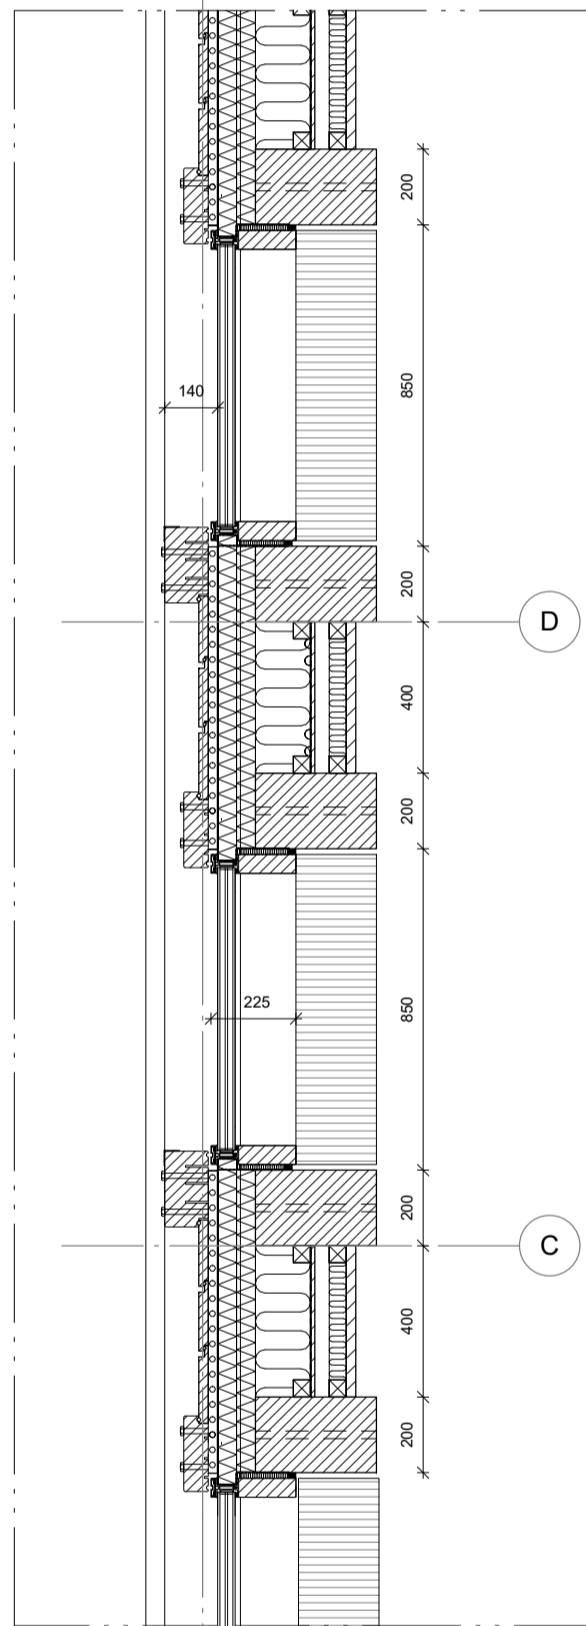

Horisontell sektion - facade norr.

RITNR: A-40-2-04

A

A	höjden på sockel, och Terrängen		2020.04.24	
REV	ÄNDRING AVSER		DATUM	SIGN
BYGGLOVSHANDLING				
HUMLEGÅRDEN				
PROJ: Mitokondrien		Norra Stationsgatan / Dalagatan, Stockholm, Sverige		
PQ	PQ PROJEKTLEDNING AB		+46 70 366 19 70	
A	HENNING LARSEN ARCHITECTS A/S		+45 8233 3000	
VVS	TQI		+46 08 56 70 21 00	
BR	BRANDKONSULTEN AB		+46 08 505 344 00	
EL	VINNERGI		+46 090 10 55 95	
K	HILLSTATIK		+46 08 644 80 10	
X	DISCIPLIN 7		PHONE	
INRAD: Delsektion - Fasad Norr				
Henning Larsen				
DATUM:	2019/12/20		REVDATUM:	2020.04.24
RTAD: PTM			KONT:	
SKALA: 1 : 20	PROJNR: 1864	RTNR: A-40-2-04	GOODE: PEH	REV: A

