

BRUTTOAREA: 698,9 m<sup>2</sup>  
BYGGNADSAREA: 179 m<sup>2</sup>

LÄGENHET 1004  
7 RK 143,4 m<sup>2</sup>  
varav nedre plan  
38,3 m<sup>2</sup> (biarea)

LÄGENHET 1003  
7 RK 154,6 m<sup>2</sup>  
varav nedre plan  
36,2 m<sup>2</sup> (biarea)

LÄGENHET 1002  
7 RK 154,6 m<sup>2</sup>  
varav nedre plan  
36,2 m<sup>2</sup> (biarea)

LÄGENHET 1001  
7 RK 138,8 m<sup>2</sup>  
varav nedre plan  
35,7 m<sup>2</sup> (biarea)




↓A4

NEDRE PLAN

A1↑

A2↑

PLATTFORMSHISS

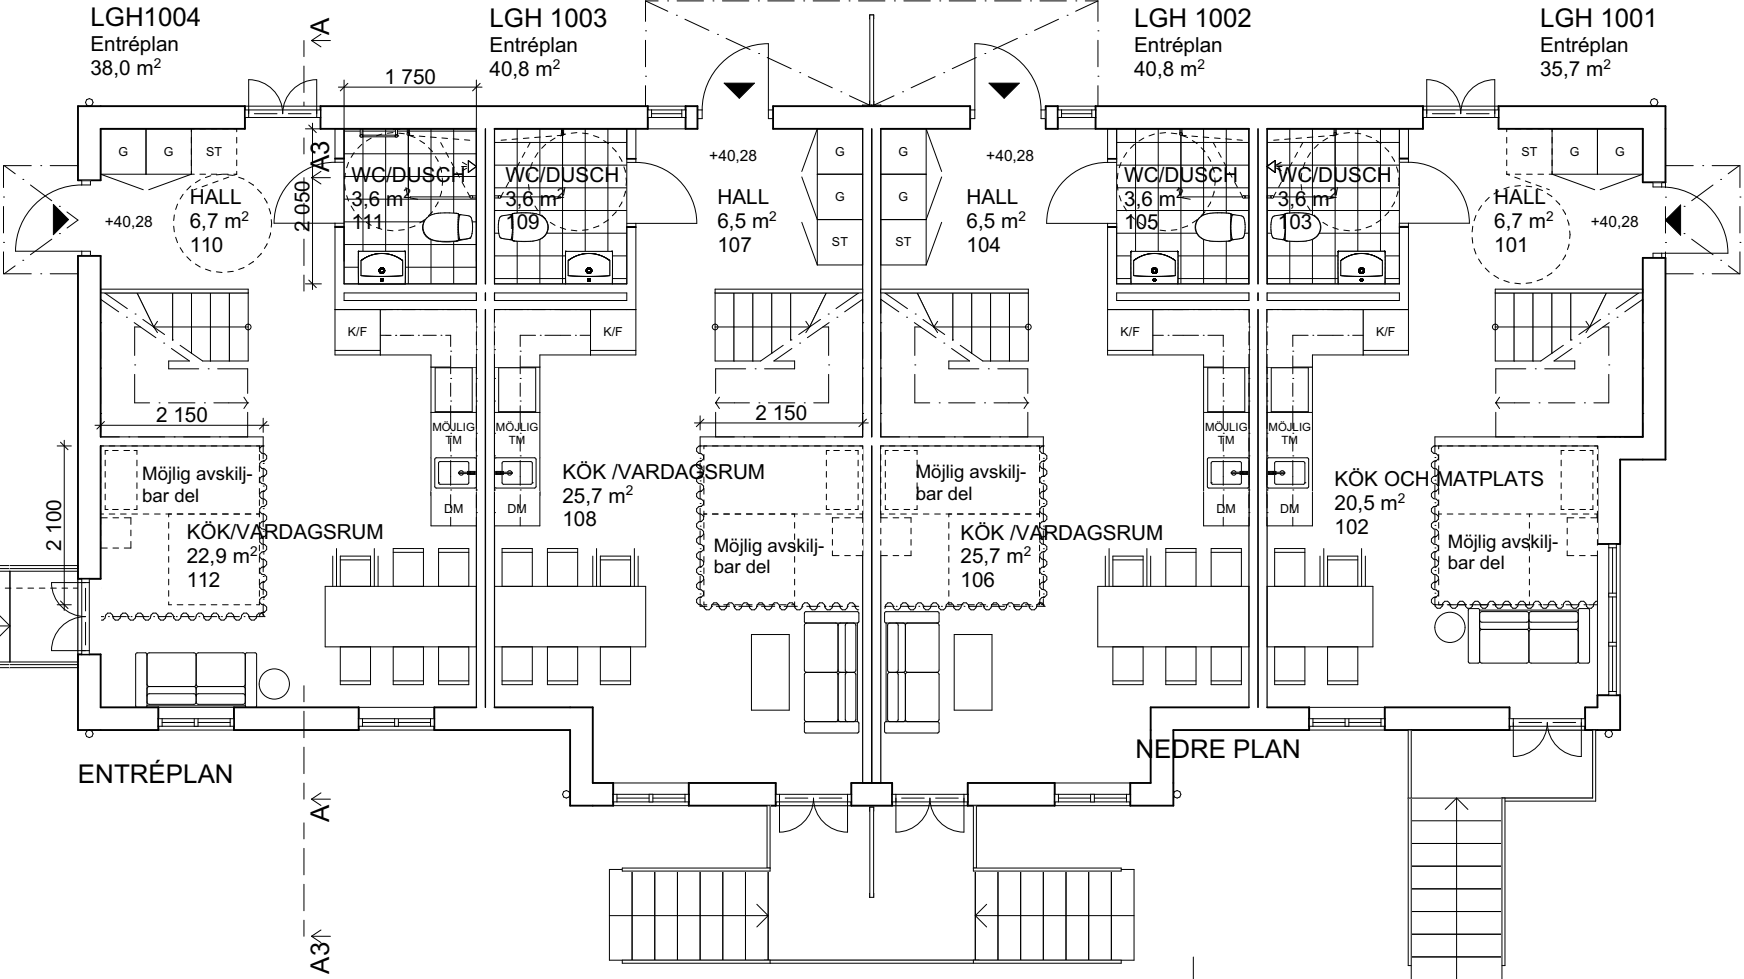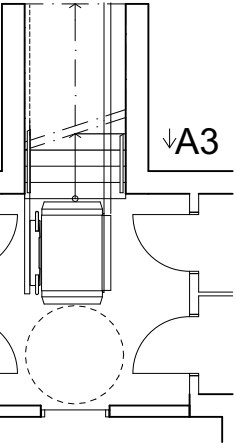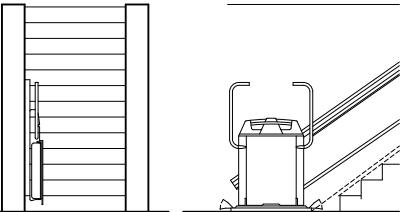

## FÖRESKRIFTER

Mått i millimeter

## HÄNVISNINGAR

### HANDLINGAR SOM INGÅR:

- Ritningsförteckning
- A-01 Nybyggnadskarta
  - A-02 Markplaneringsplan
  - A-40-1-1 Nedre plan och entréplan
  - A-40-1-2 Övre plan och vindsplan
  - A-40-1-3 Takplan
  - A-40-2 Sektion
  - A-40-3-1 Fasad mot sydväst och sydost
  - A-40-3-2 Fasad mot nordost och nordväst
  - A-49-1 Volymstudie

C	Plattformshiss i trappa	2020-05-13	YE
B	Möjlig plattformshiss i trappa, avskiljbar sovdel	2020-04-14	YE
A	Justering tillgänglighetskrav	2020-02-21	YE

BET	ANT	ÄNDRINGEN AVSER	DATUM	SIGN
-----	-----	-----------------	-------	------

## BYGGLOVHANDLING

Joar Arkitektbyrå

Vidargatan 4, 113 27 Stockholm  
Tel +46 70 948 11 31 - www.joark.se

A Joar Arkitektbyrå Vidargatan 4, 113 27 Stockholm

- - -

- - -

- - -

- - -

UPPDRAG NR

DATUM

2019-12-09

Grågåsen 25, Hägersten

Nybyggnad av flerbostadshus

Nedre plan och entréplan

SKALA	NUMMER	BET
-------	--------	-----

1:100 (A3)

A-40-1-1

C