


FÖRKLARINGAR

RINTNINGEN ÄR BASERAD PÅ
SKANNAD ORIGINALRITNING

MÄTT ANGES I MILLIMETER
PLUSHÖJDER ANGES I METER OCH
AVSER FÄRDIG YTA DÄR EJ ANNAT
ANGES

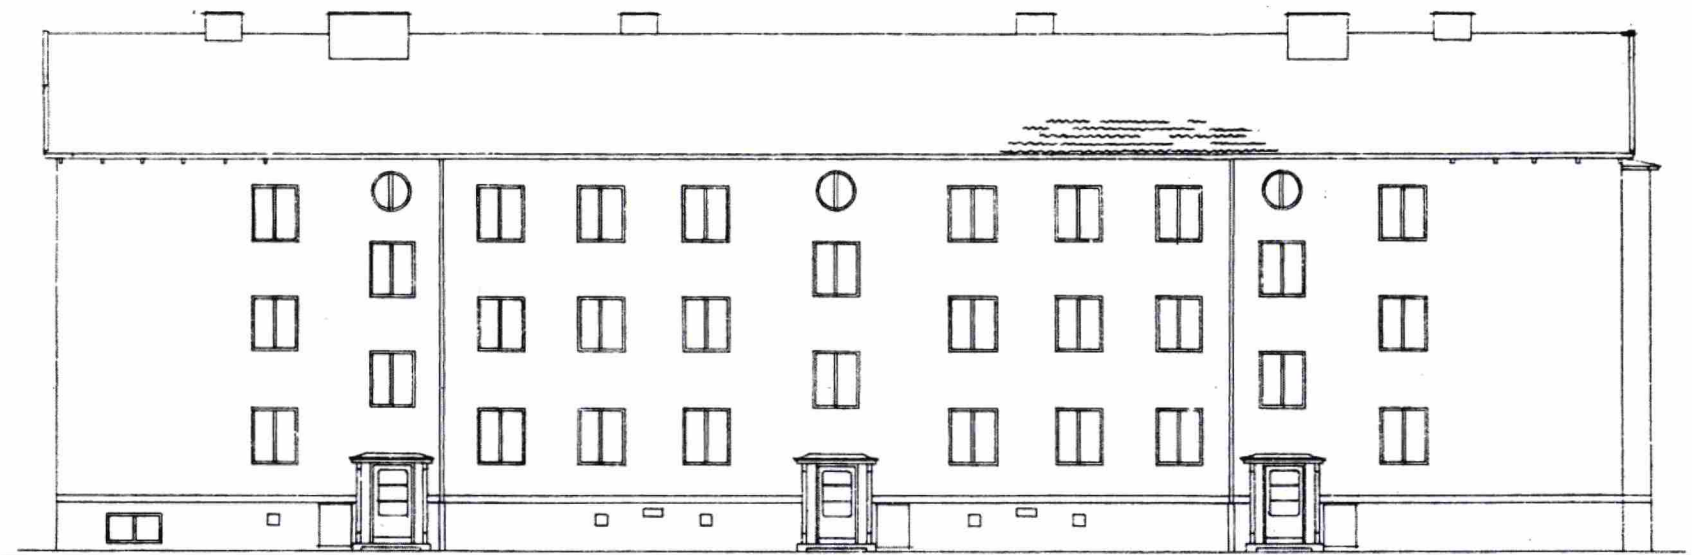

Fasad mot norr


19

21


23




Fasad mot väster

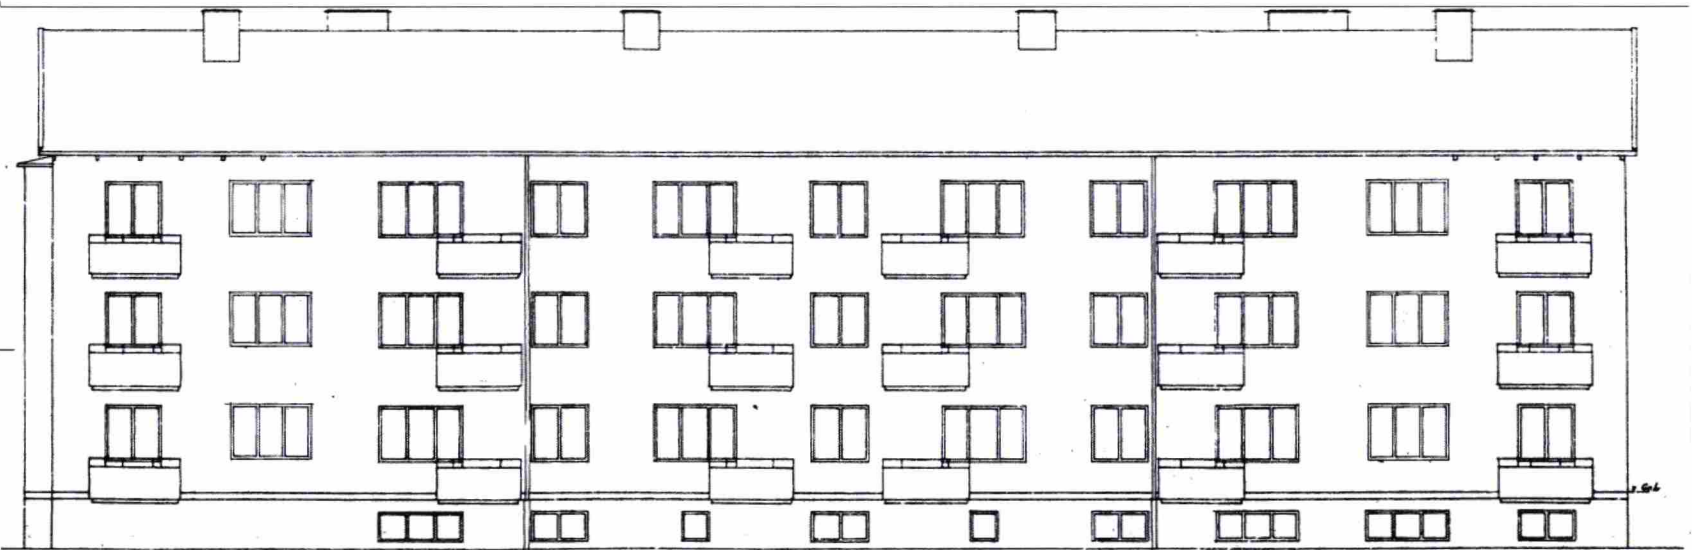

Fasad mot söder

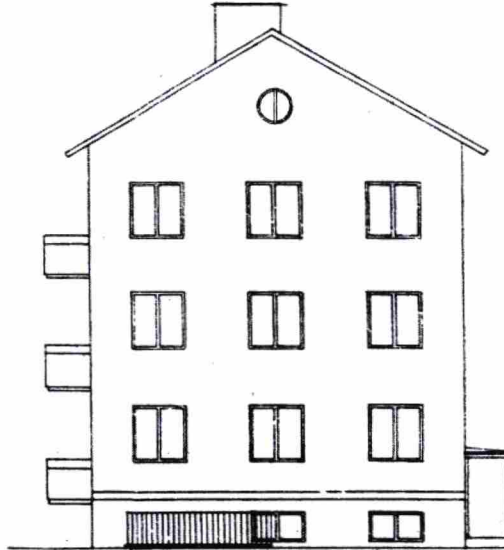

Fasad mot öster




STOCKHOLMS
STAD

Stadsbyggnadskontoret


Inkom 2020-05-14

Reg.


20-07087-575

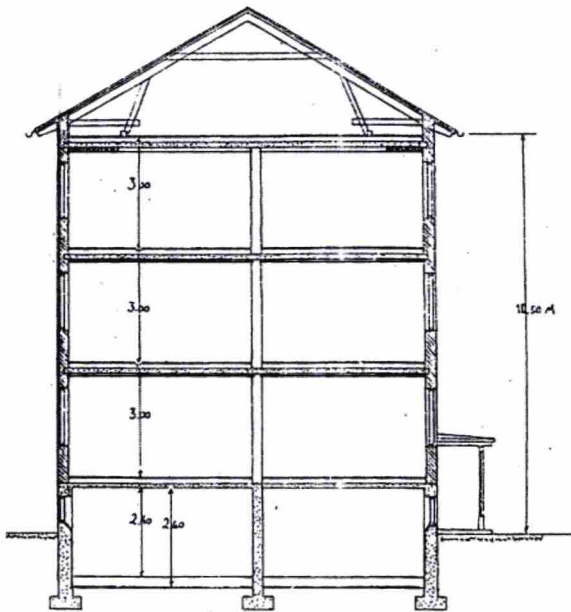


Sektion

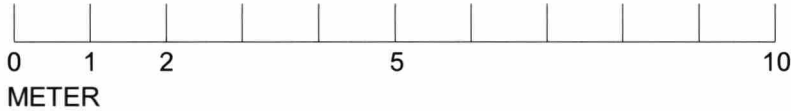


Bygglovhandling			BET	ÄNDRINGEN AVSER	DATUM	SIGN
Newsec Property Asset Management 08 55 80 50 00			Takrännan 3			
UPPDRAG NR 151158	RITAD/KONSTR AV E. Dahlman	HANDLÄGGARE E. Dahlman	Fasader/ Sektion - Relation Gimmerstavägen 19, 21, 23			
DATUM 2020-04-30	ANSVARIG Mikaela Grevesmühl		SKALA 1:200	NUMMER R-40.3-0001	BET	

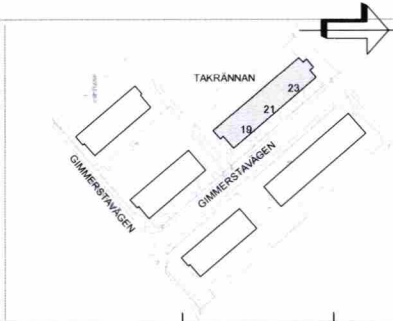

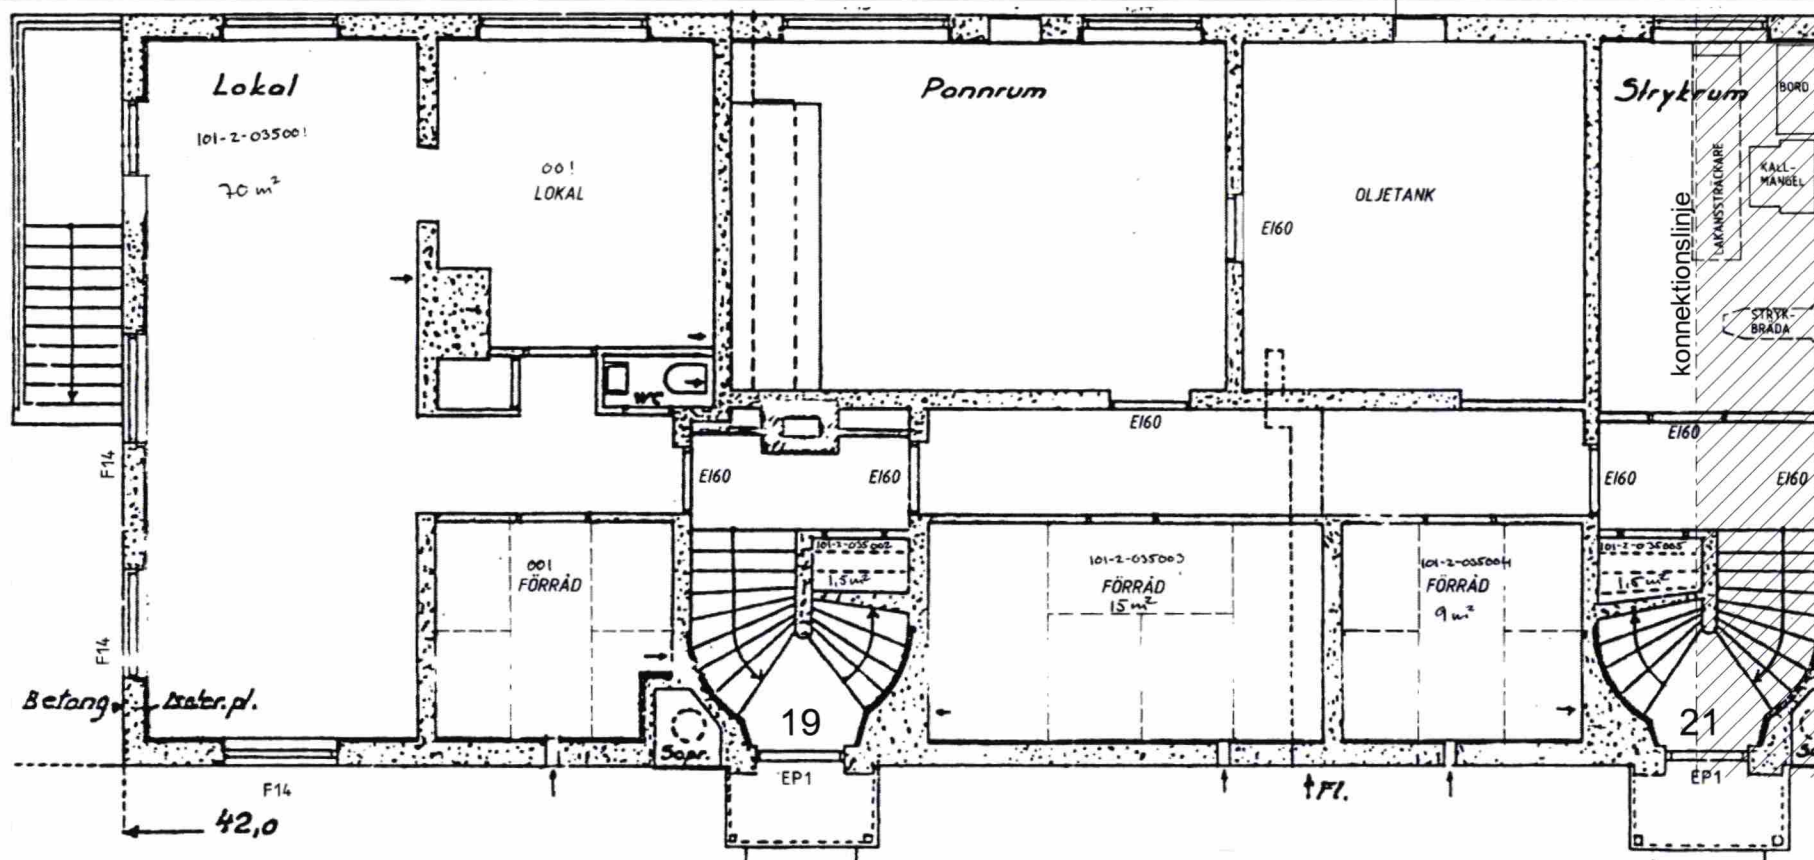




Gimmerstavägen 19 - 21

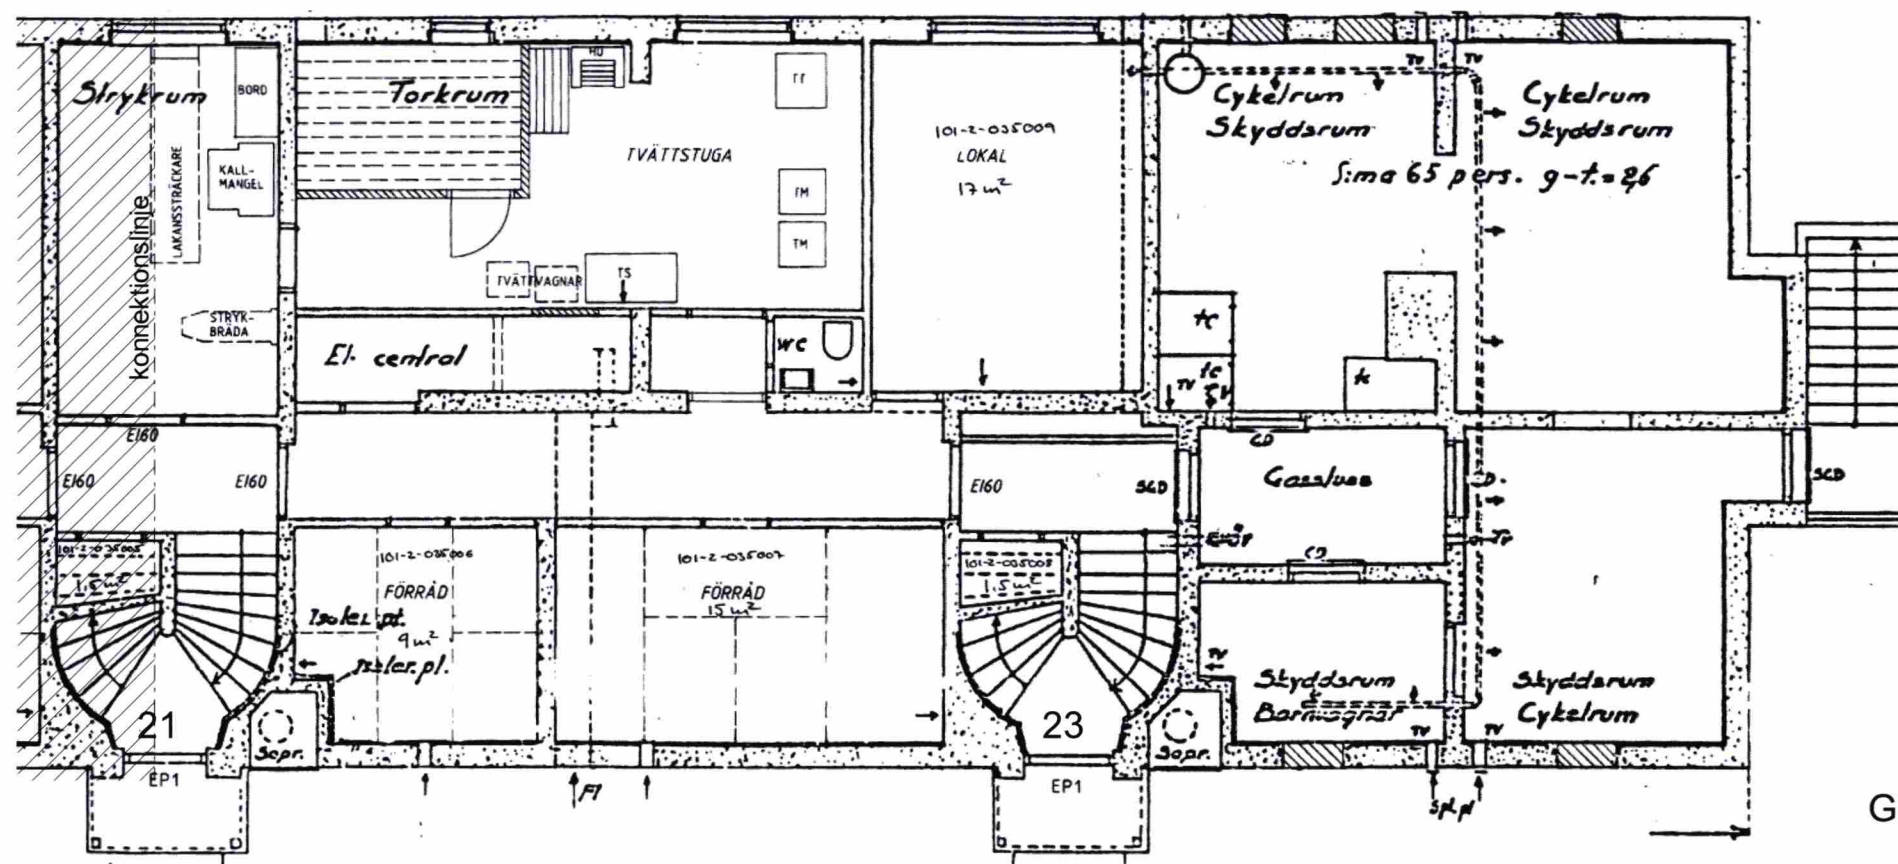

Gimmerstavägen 21 - 23

FÖRKLARINGAR

RINTNINGEN ÄR BASERAD PÅ SKANNAD ORIGINALRITNING

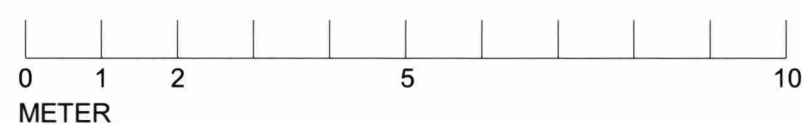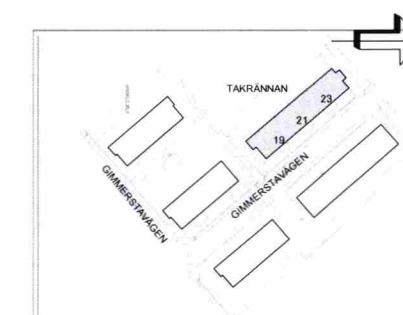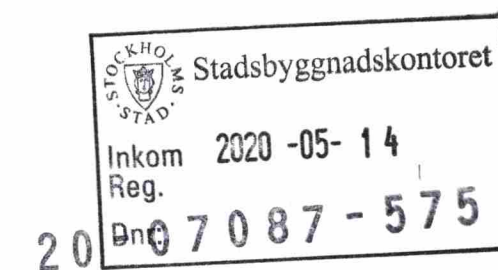

Bygglöshandling			BET	ÄNDRINGEN AVSER	DATUM	SIGN
Newsec Property Asset Management 08 55 80 50 00			Takrännan 3			
UPPDRAG NR 151158	RITAD/KONSTR AV E. Dahlman	HANDLÄGGARE E. Dahlman	Källarplan - Relation Gimmerstavägen 19, 21			
DATUM 2020-04-30	ANSVARIG Mikaela Grevesmühl		SKALA 1:100	NUMMER R-40.1-0101	BET	