



Plan 02 Takplan.  
1 : 100

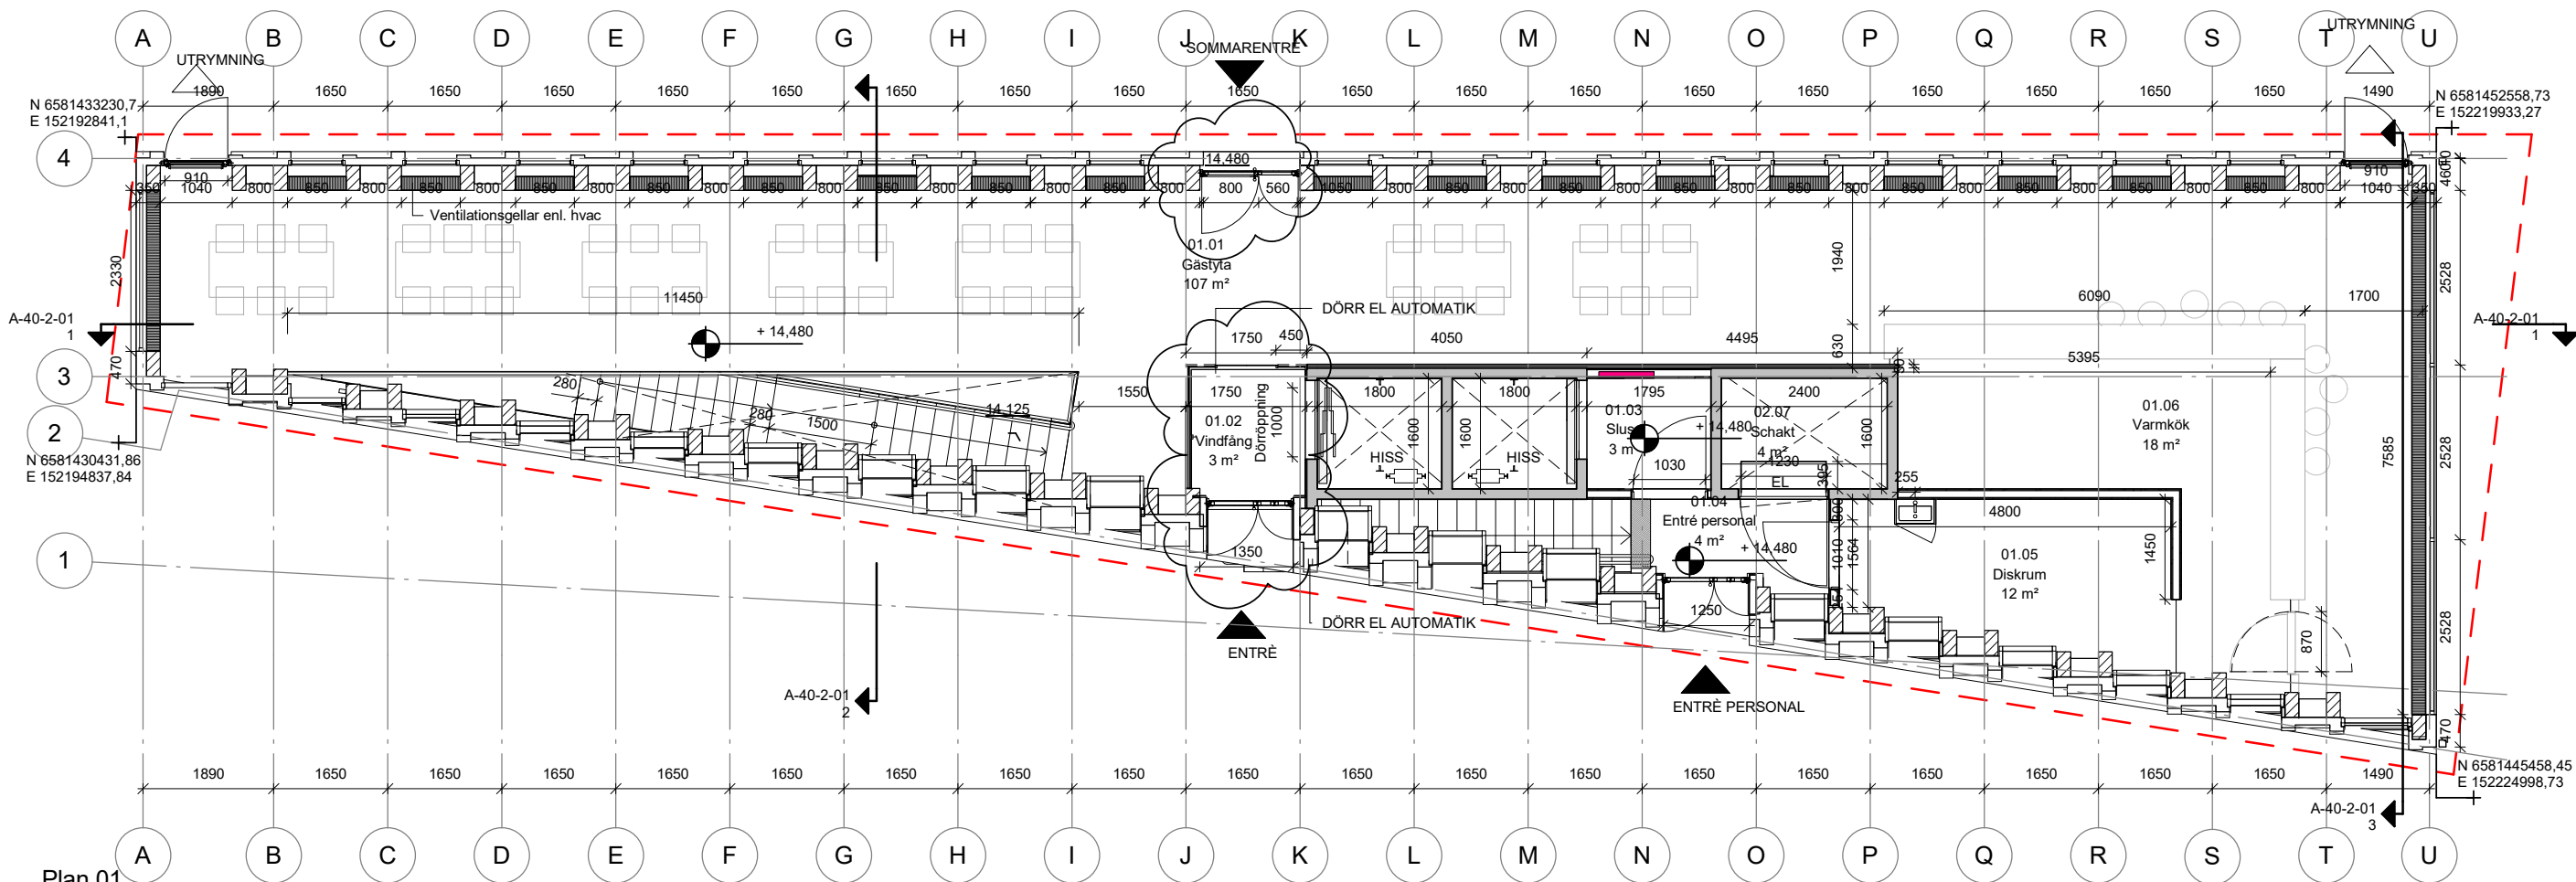

Plan 01.  
1 : 100

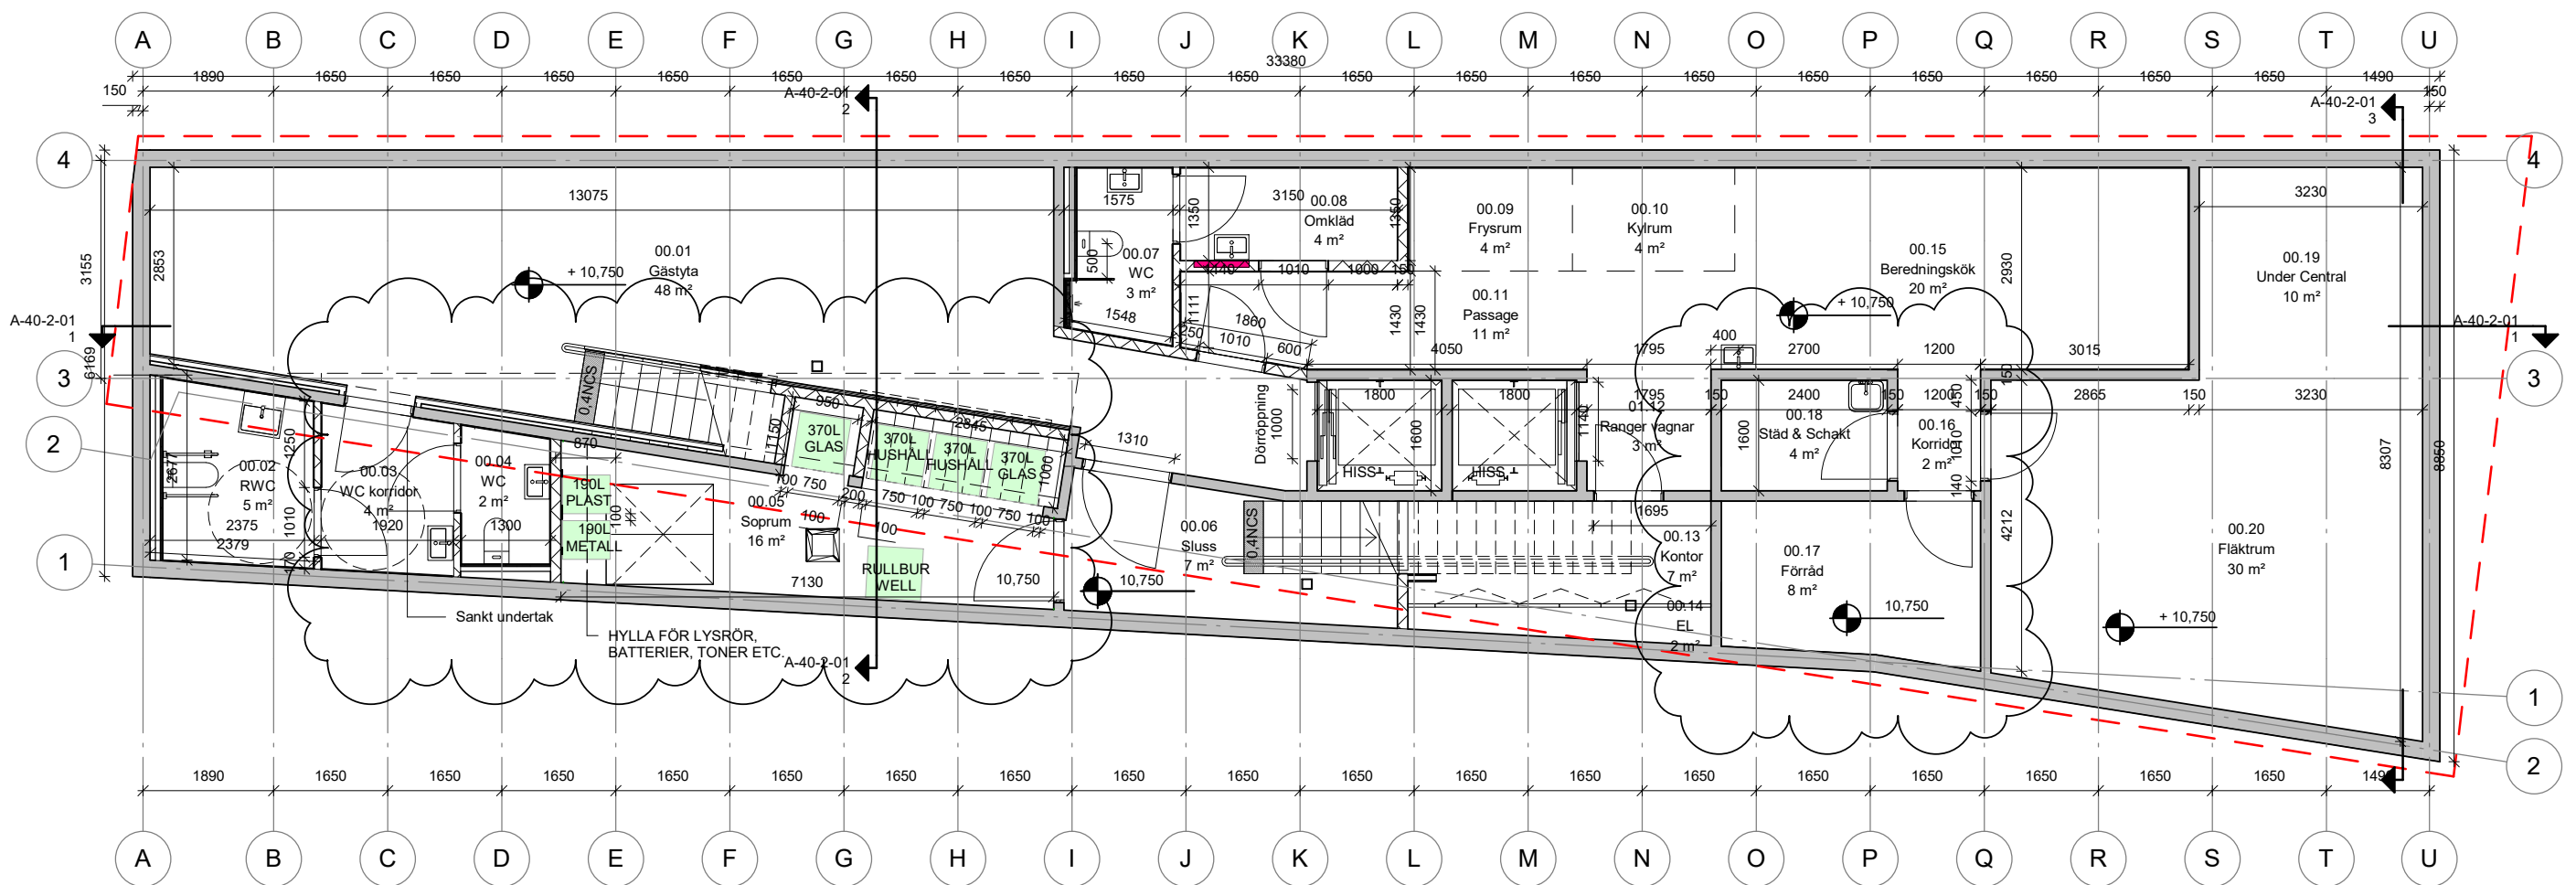

Plan 00.  
1 : 100

RITNR: A-40-1-10

#### FÖRKLARINGAR

MARKHÖJDER ANGES I METER.

ÖVRIGA MÅTT I MM

SAMTLIGA LOKALER HAR MINST EN TILLGÄNLIG ENTRÉ.

ENTRÉ

UTRYMNING

FASTIGHETSGRÄNS

+00.00 PRELIMINÄR MARKHÖJD

MARKHÖJDER FASTSTÄLLS I DETALJPROJEKTERING.

+00.00 BEFINTLIG MARKHÖJD

KOORDINATSYSTEM:

PLAN: SWEREF 99 18 00

HÖJD: RH 2000

A	höjden på sockel, och Terrängen	2020.04.24	
REV	ÄNDRING AVSER	DATUM	SIGN
BYGGLOVSHANDLING			
HUMLEGÅRDEN			
PROJ: Noma Stationsgatan / Dalagatan, Stockholm, Sverige			
PQ	PQ PROJEKTLEDNING AB	+46 70 366 19 70	
A	HENNING LARSEN ARCHITECTS A/S	+45 8233 3000	
VVS	TGI	+46 08 56 70 21 00	
BR	BRANDKONSULTEN AB	+46 08 505 344 00	
EL	VINNEBRO	+46 090 10 55 95	
K	HILLSTATIK	+46 08 644 90 10	
X	DISCIPLIN 7	PHONE	
INRAD: Plan 00, Plan 01 & Takplan		Henning Larsen	
DATUM:	2019/12/20	REV DATUM:	2020.04.24
RITAD: MAG		KONT: PTM	GODK: PCH
SKALA: 1 : 100	PROJNR: 1864	RITNR: A-40-1-10	REV: A

