


GLASFASAD:  
Fönsterramar yttre svart anodiserad aluminium  
fönsterramar inuti trä  
träslag som bärande träram  
glas och u-värden enligt konstruktören.

SOCKEL:  
Fiberbetong grå yttre  
isolering och u-värden enl. K-handlingar  
25mm Kork invändiga

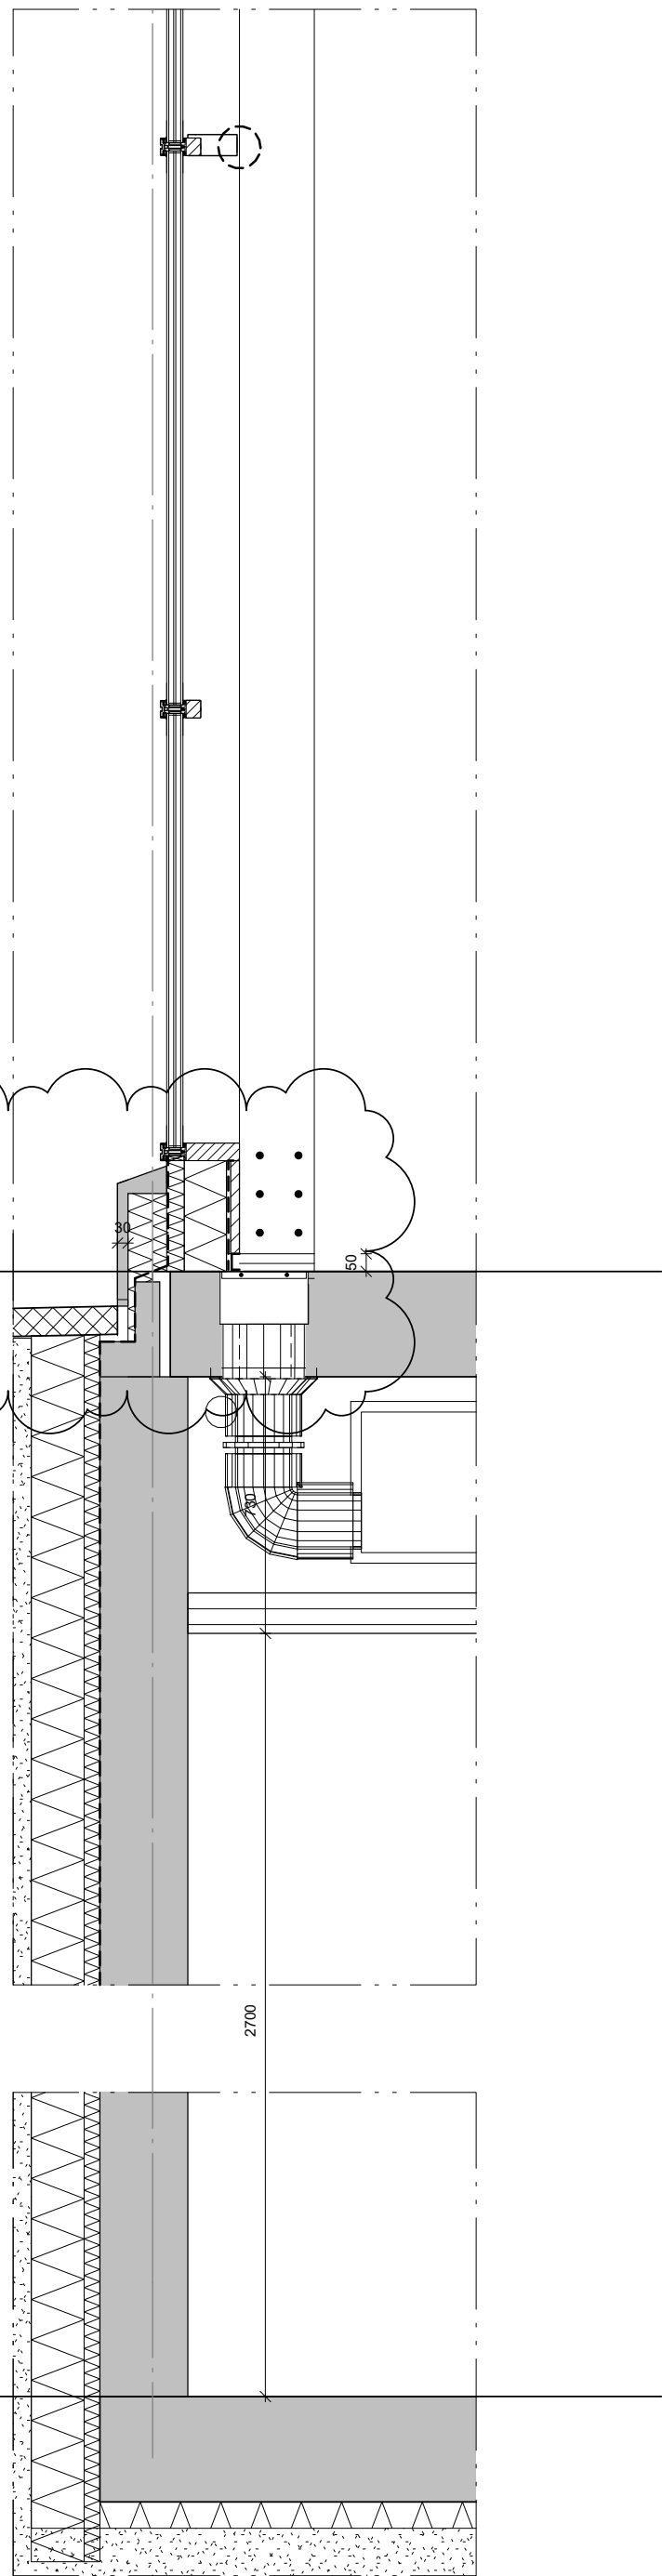


Vertikal sektion - Glasfasad norr.

TAK:  
Veg Tech moss-sedum 2-27"  
Vikt vattenmättad: 50 kg/m²  
Vattenhållande förmåga: mindre än 20 l/m²  
Bygghöjd: 40 mm  
30 mm Xeroflor Moss-Sedum  
10 mm VT-filt  
Kantavslut rostfritt stål enligt Vegtech, takkantssystemslutbeläggning med zink svart  
Underlagstäckning av EPDM taksystem  
Underlagstak av underlagsspont  
Bårdlakt av virke 25x45 mm  
Ströläkt av virke 25x45 mm  
Träfibersolering 540mm  
Taktol 145mm  
CLT 100mm  
hålighet 40mm  
Träbalkar 50mm  
Träfibersolering 50mm  
25mm kork perforerad Ø8mm / c/c 20mm c/c

FASAD:  
Stående panel av linoljerat kolat borstat trä med synliga fästen  
Som Gyproc VAP 25/110 Ventilerad distansprofil  
Diffusion öppen Träfiberpanel 100mm  
Trästolpar  
Träfibersolering 150mm  
Träreger 45mm  
Ångbroms som Hulton Intello Plus  
OSB-skivor 10-15mm  
Träreger 45mm  
hålighet 40mm  
Träfibersolering 50mm  
25mm kork perforerad Ø8mm / c/c 20mm c/c


SOCKEL:  
Fiberbetong grå yttre  
isolering och u-värden enl. K-handlingar  
25mm Kork invändiga

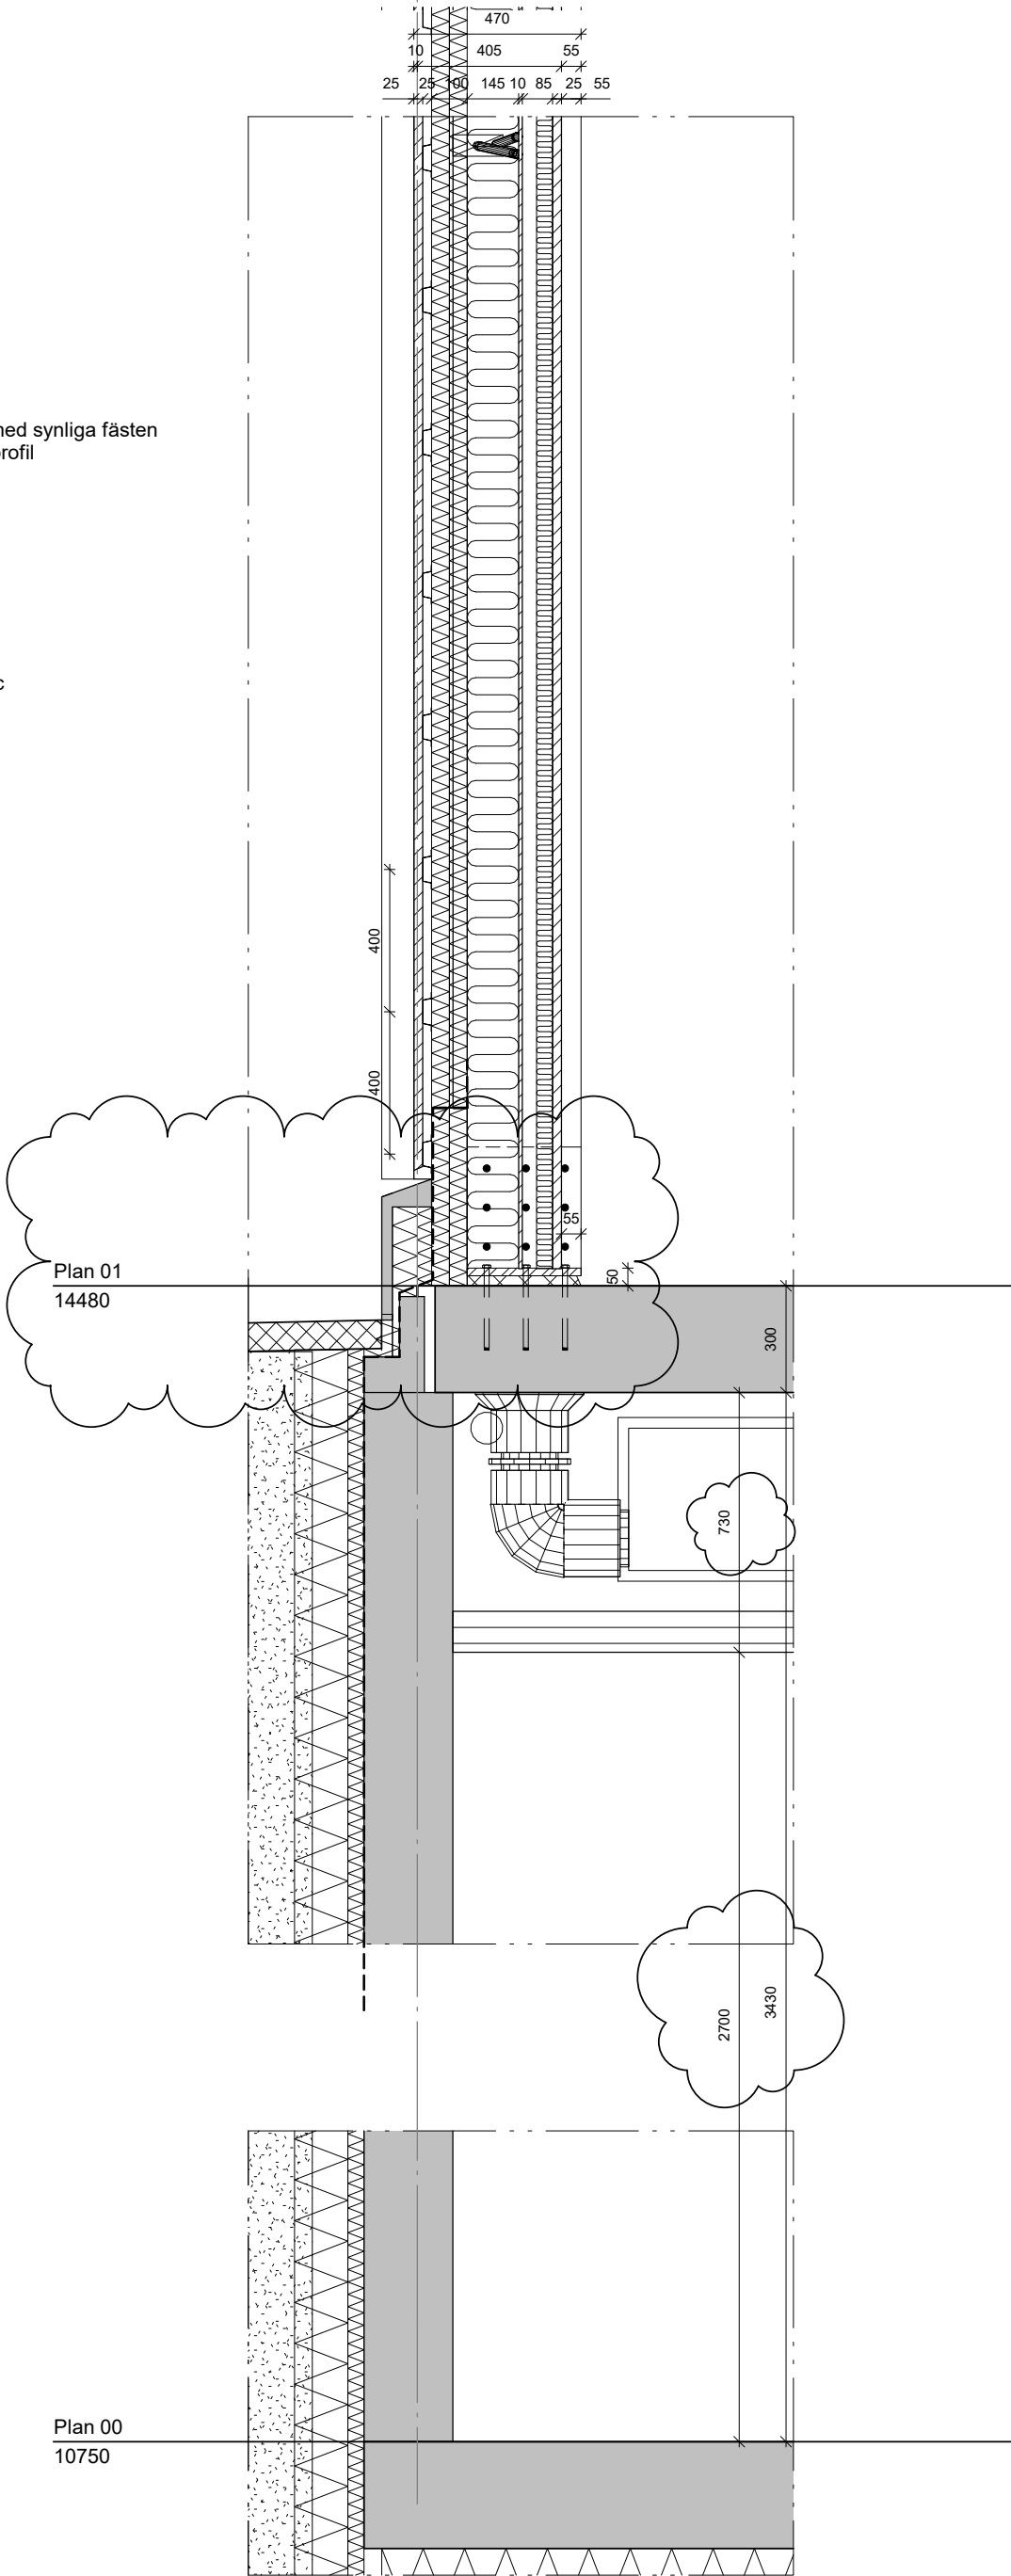

Vertikal sektion - Träfasad norr.

FASAD:  
Stående panel av linoljerat kolat borstat trä med synliga fästen  
Som Gyproc VAP 25/110 Ventilerad distansprofil  
Diffusion öppen Träfiberpanel 100mm  
Trästolpar  
Träfibersolering 150mm  
Träreger 45mm  
Ångbroms som Hulton Intello Plus  
OSB-skivor 10-15mm  
Träreger 45mm  
hålighet 40mm  
Träfibersolering 50mm  
25mm kork perforerad Ø8mm / c/c 20mm c/c

GLASFASAD:  
Fönsterramar yttre svart anodiserad aluminium  
fönsterramar inuti trä  
träslag som bärande träram  
glas och u-värden enligt konstruktören.

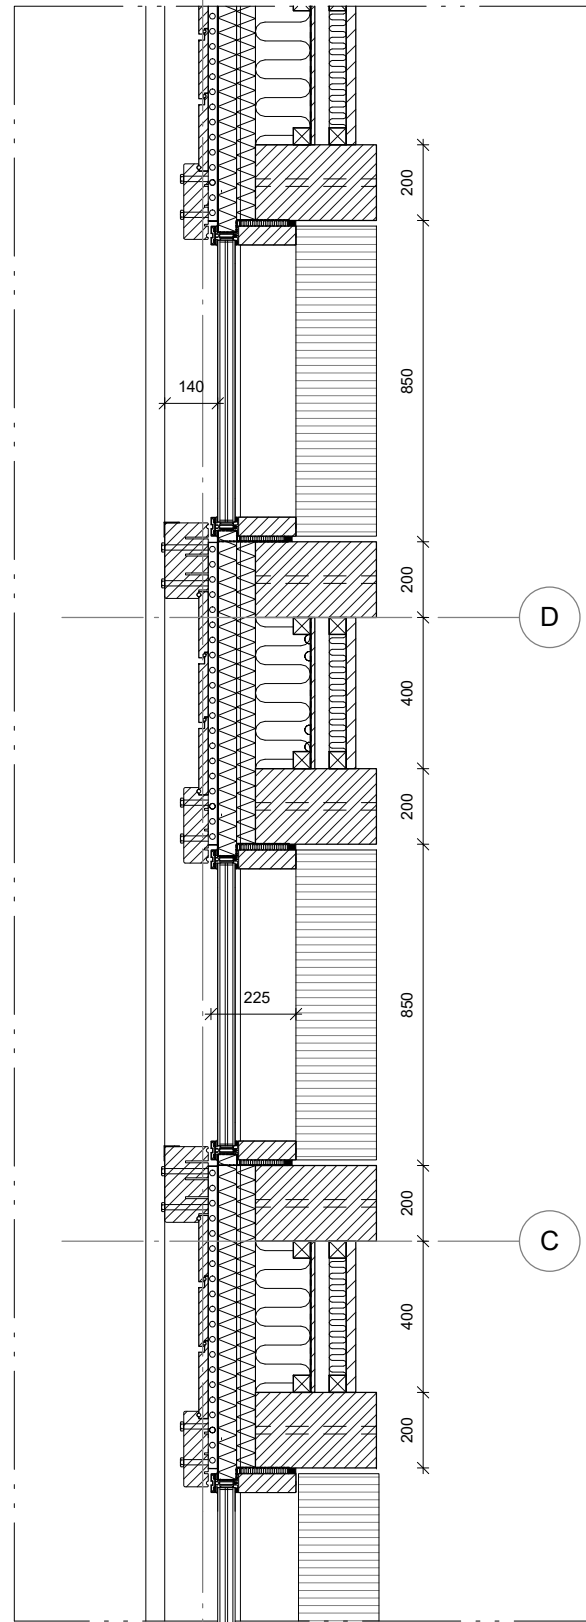

Horisontell sektion - facade norr.

RITNR: A-40-2-04

A

A	höjden på sockel, och Terrängen		2020.04.24	
REV	ÄNDRING AVSER		DATUM	SIGN
BYGGLOVSHANDLING				
HUMLEGÅRDEN				
PROJ: Mitokondrien		Norra Stationsgatan / Dalagatan, Stockholm, Sverige		
PQ	PQ PROJEKTLEDNING AB		+46 70 366 19 70	
A	HENNING LARSEN ARCHITECTS A/S		+45 8233 3000	
VVS	TQI		+46 08 56 70 21 00	
BR	BRANDKONSULTEN AB		+46 08 505 344 00	
EL	VINNERGI		+46 090 10 55 95	
K	HILLSTATIK		+46 08 644 80 10	
X	DISCIPLIN 7		PHONE	
INRAD: Delsektion - Fasad Norr				
Henning Larsen				
DATUM:	2019/12/20		REVDATUM:	2020.04.24
RITAD: PTM			KONT:	
SKALA: 1 : 20	PROJNR: 1864	RITNR: A-40-2-04	GOODE: PEH	REV: A

