


KÄLLARVÅNING




ENTRÉVÅNING

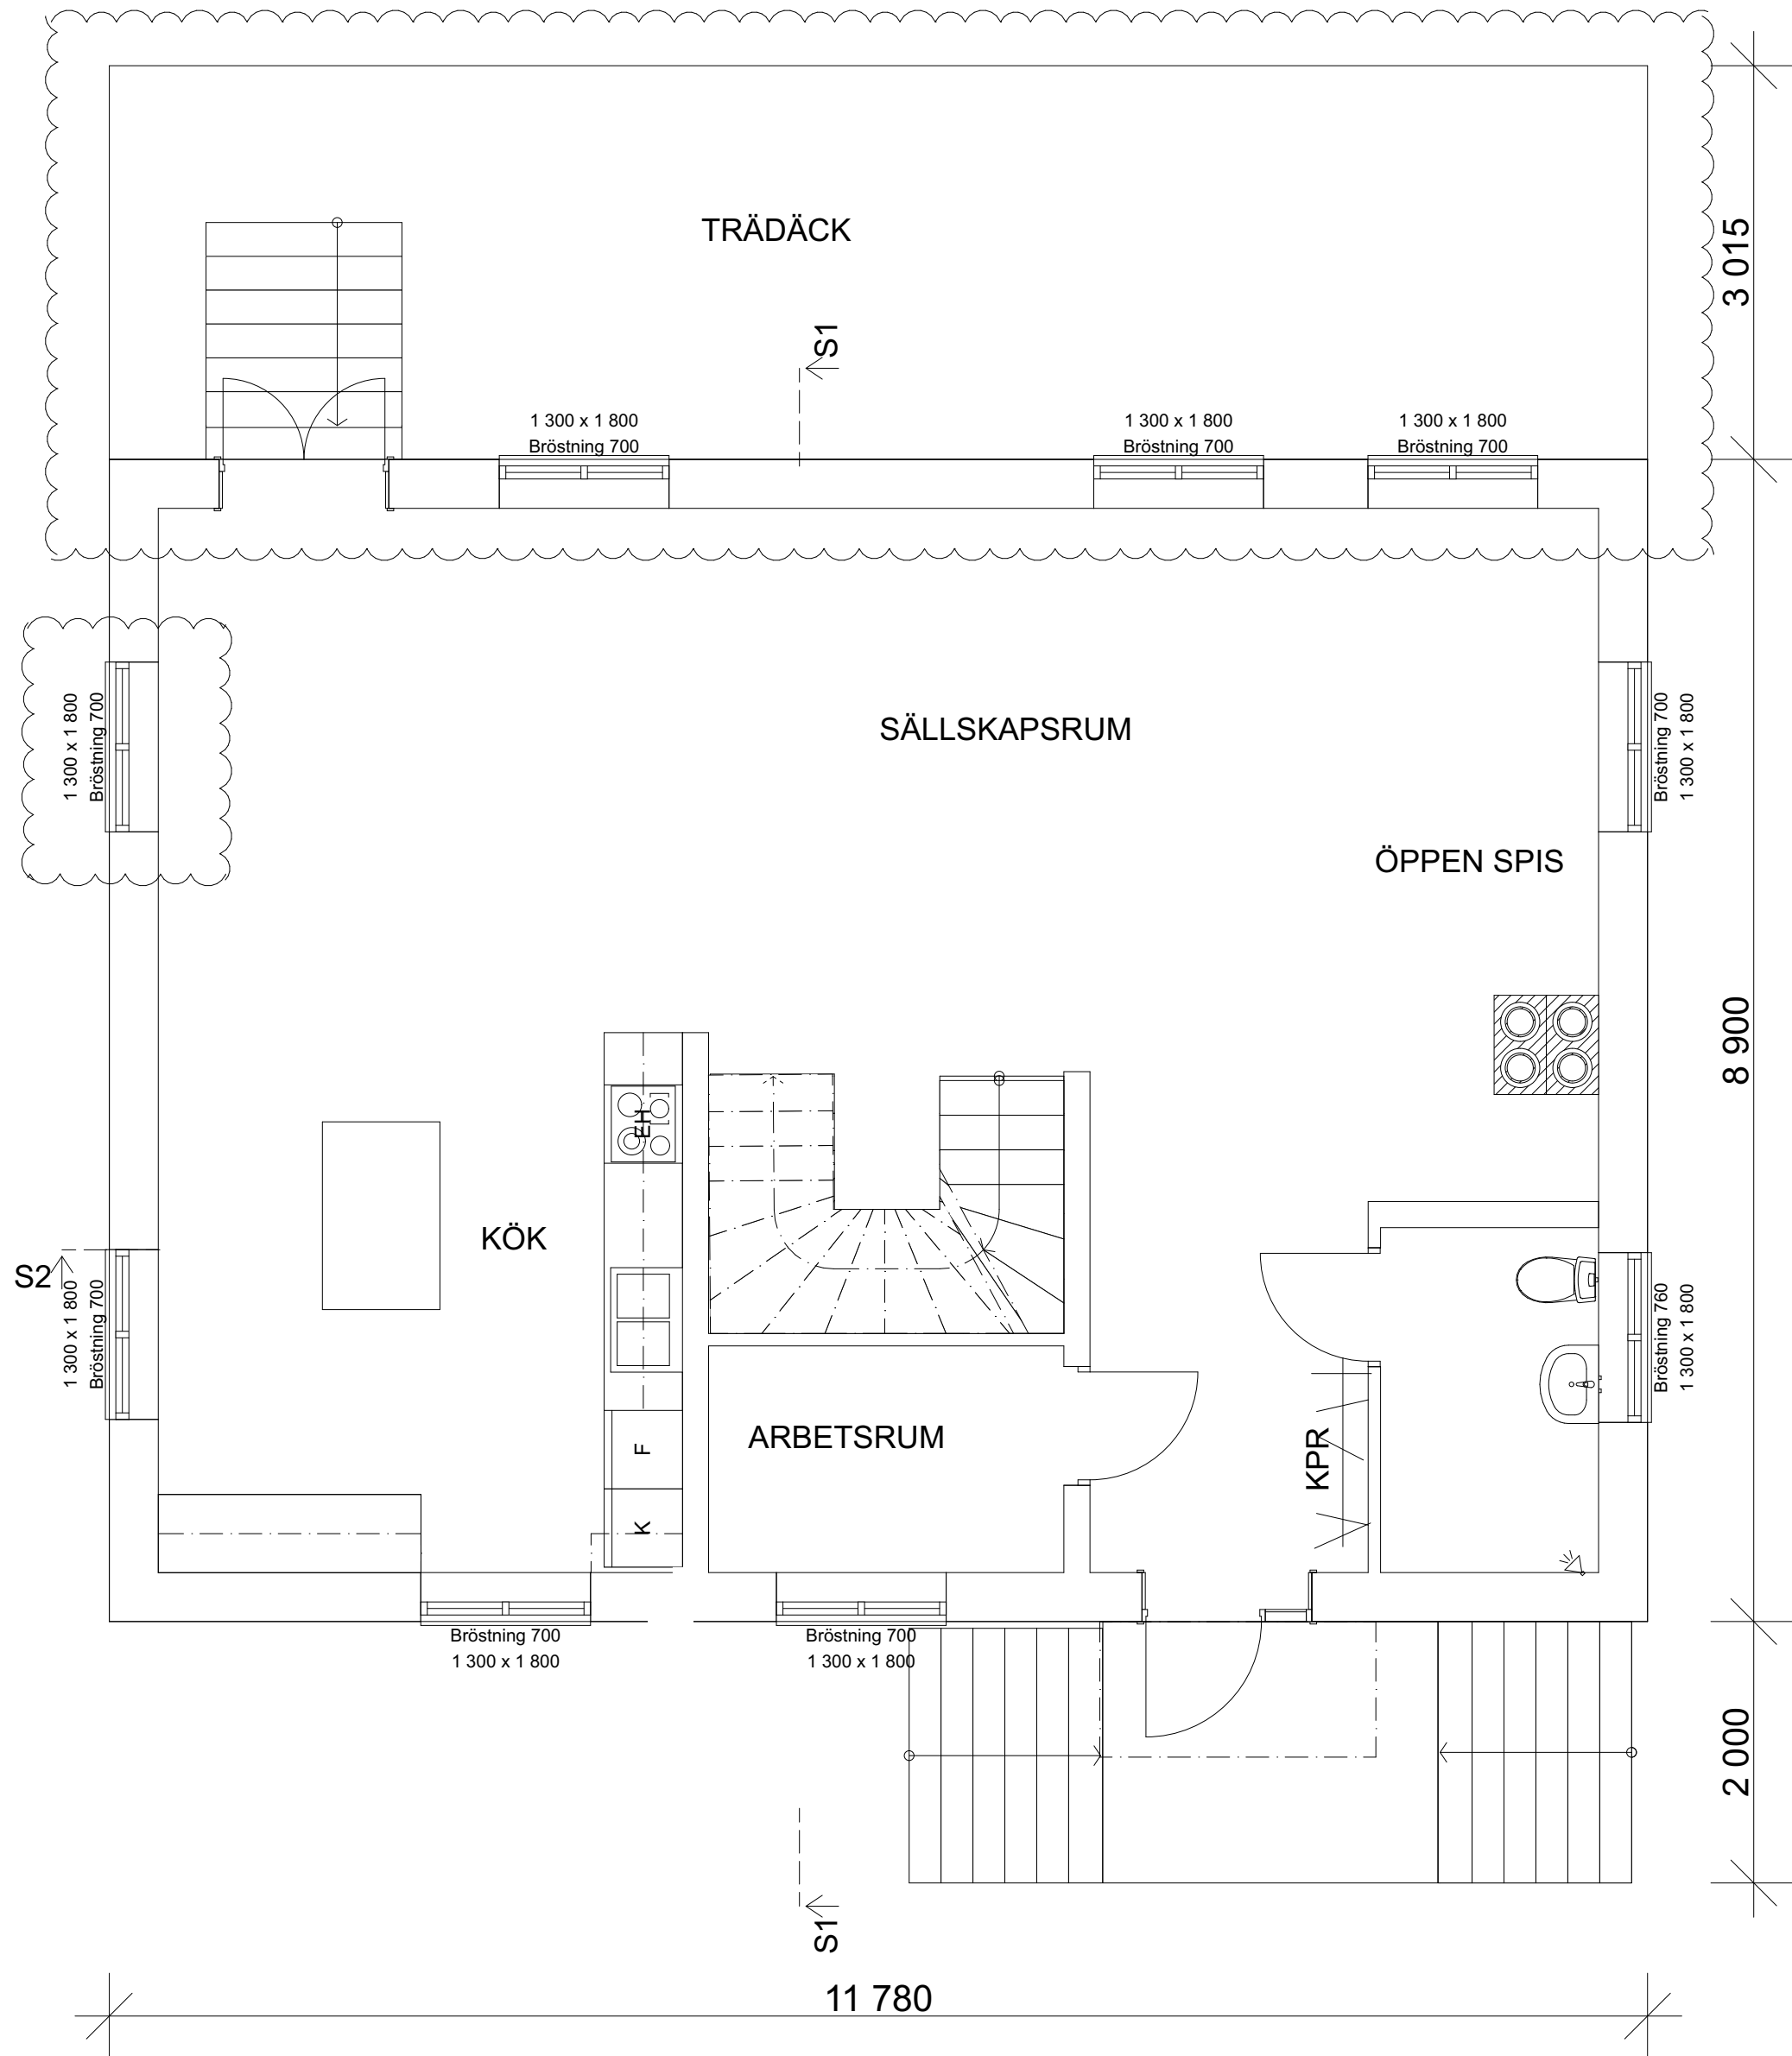

D	ALTAN FLYTTAS TILL VÄSTRA FASADEN OCH PLACERAS PÅ MARKNIVÅ. FLYTT AV ALTANDÖRR.	20 05 12	OD
C	ENTRÉVÅNING, YTAN PÅ ALTAN REDUCERAS FÖR ATT KLARA 1 200 mm ALTAN HÖJD.	20 04 08	OD
B	REV. TAKMATERIAL, PÅ KÄLLARPLAN, ALLRUM ERSÄTTS MED HOBBYRUM.	20 01 29	OD
A	REV. FRONTPIS UTGÅR, NY PLACERING AV TRAPPA.	20 01 27	OD
BET	ÄNDRING AVSER	DATUM	Sign.

BYGGLOVSHANDLING

KV BLACKEN 7, BROMMA

		Mobil: 0767639196 info@archiwara.com www.archiwara.com	
ArchiWara			
UPPDRAG NR	RITAD AV	HANDLÄGGARE	
1912-0101	O. DIAWARA	O. DIAWARA	
DATUM	ANSVARIG		
19-12-02	O.D	OUSMANE. DIAWARA	
NY BYGGNAD AV VILLA			
PLANER			
SKALA A1	NUMMER	BET	
A1 1:50 A3 1:100	A-40.1-100	D	