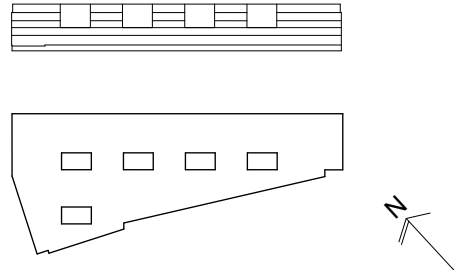



BET	ANDRING AVSER	DATUM	Sign.
BYGGLOVSHANDLING			
KV. LYBECK 2			
			
			
(A)	STRATEGISK ARKITEKTUR, 08-586 176 00		
Br	BENGTT DAHLGREN BRAND & RISK AB, 08-588 88 100		
E	BENGTT DAHLGREN STOCKHOLM AB, 08-588 88 100		
K	CSE COMPETENCE, 0708-95 48 00		
V	BENGTT DAHLGREN STOCKHOLM AB, 08-588 88 100		
UPPDRAG NR	RTAD AV	HANDLÄGGARE	
18-1372	EG	A HARGREAVES	
DATUM	ANSVARIG		
2020-04-17	K LÖNN		
BILAGA DETALJPLAN			
BILAGA 3 - BEF. DETALJPLAN			
SKALA A1/A3	NUMMER	BET	
-	BILAGA 3 - 01		


FÖRKLARINGAR

MÅTT ANGES I MILLIMETER
PLUSHÖJDER ANGES I METER
PLUSHÖJDER PÅ DETALJPLAN HAR ÖVERSATTS TILL
SAMMA HÖJDSYSTEM (RH 2000)

- BEGRÄNSNING DETALJPLAN (RH 2000)
- KONTUR FÖR BEFINTLIG BYGGNAD
- ÖVERSKRIDER DETALJPLAN
- UNDERSKRIDER DETALJPLAN

FÖRESKRIFTER

HÄNVISNINGAR

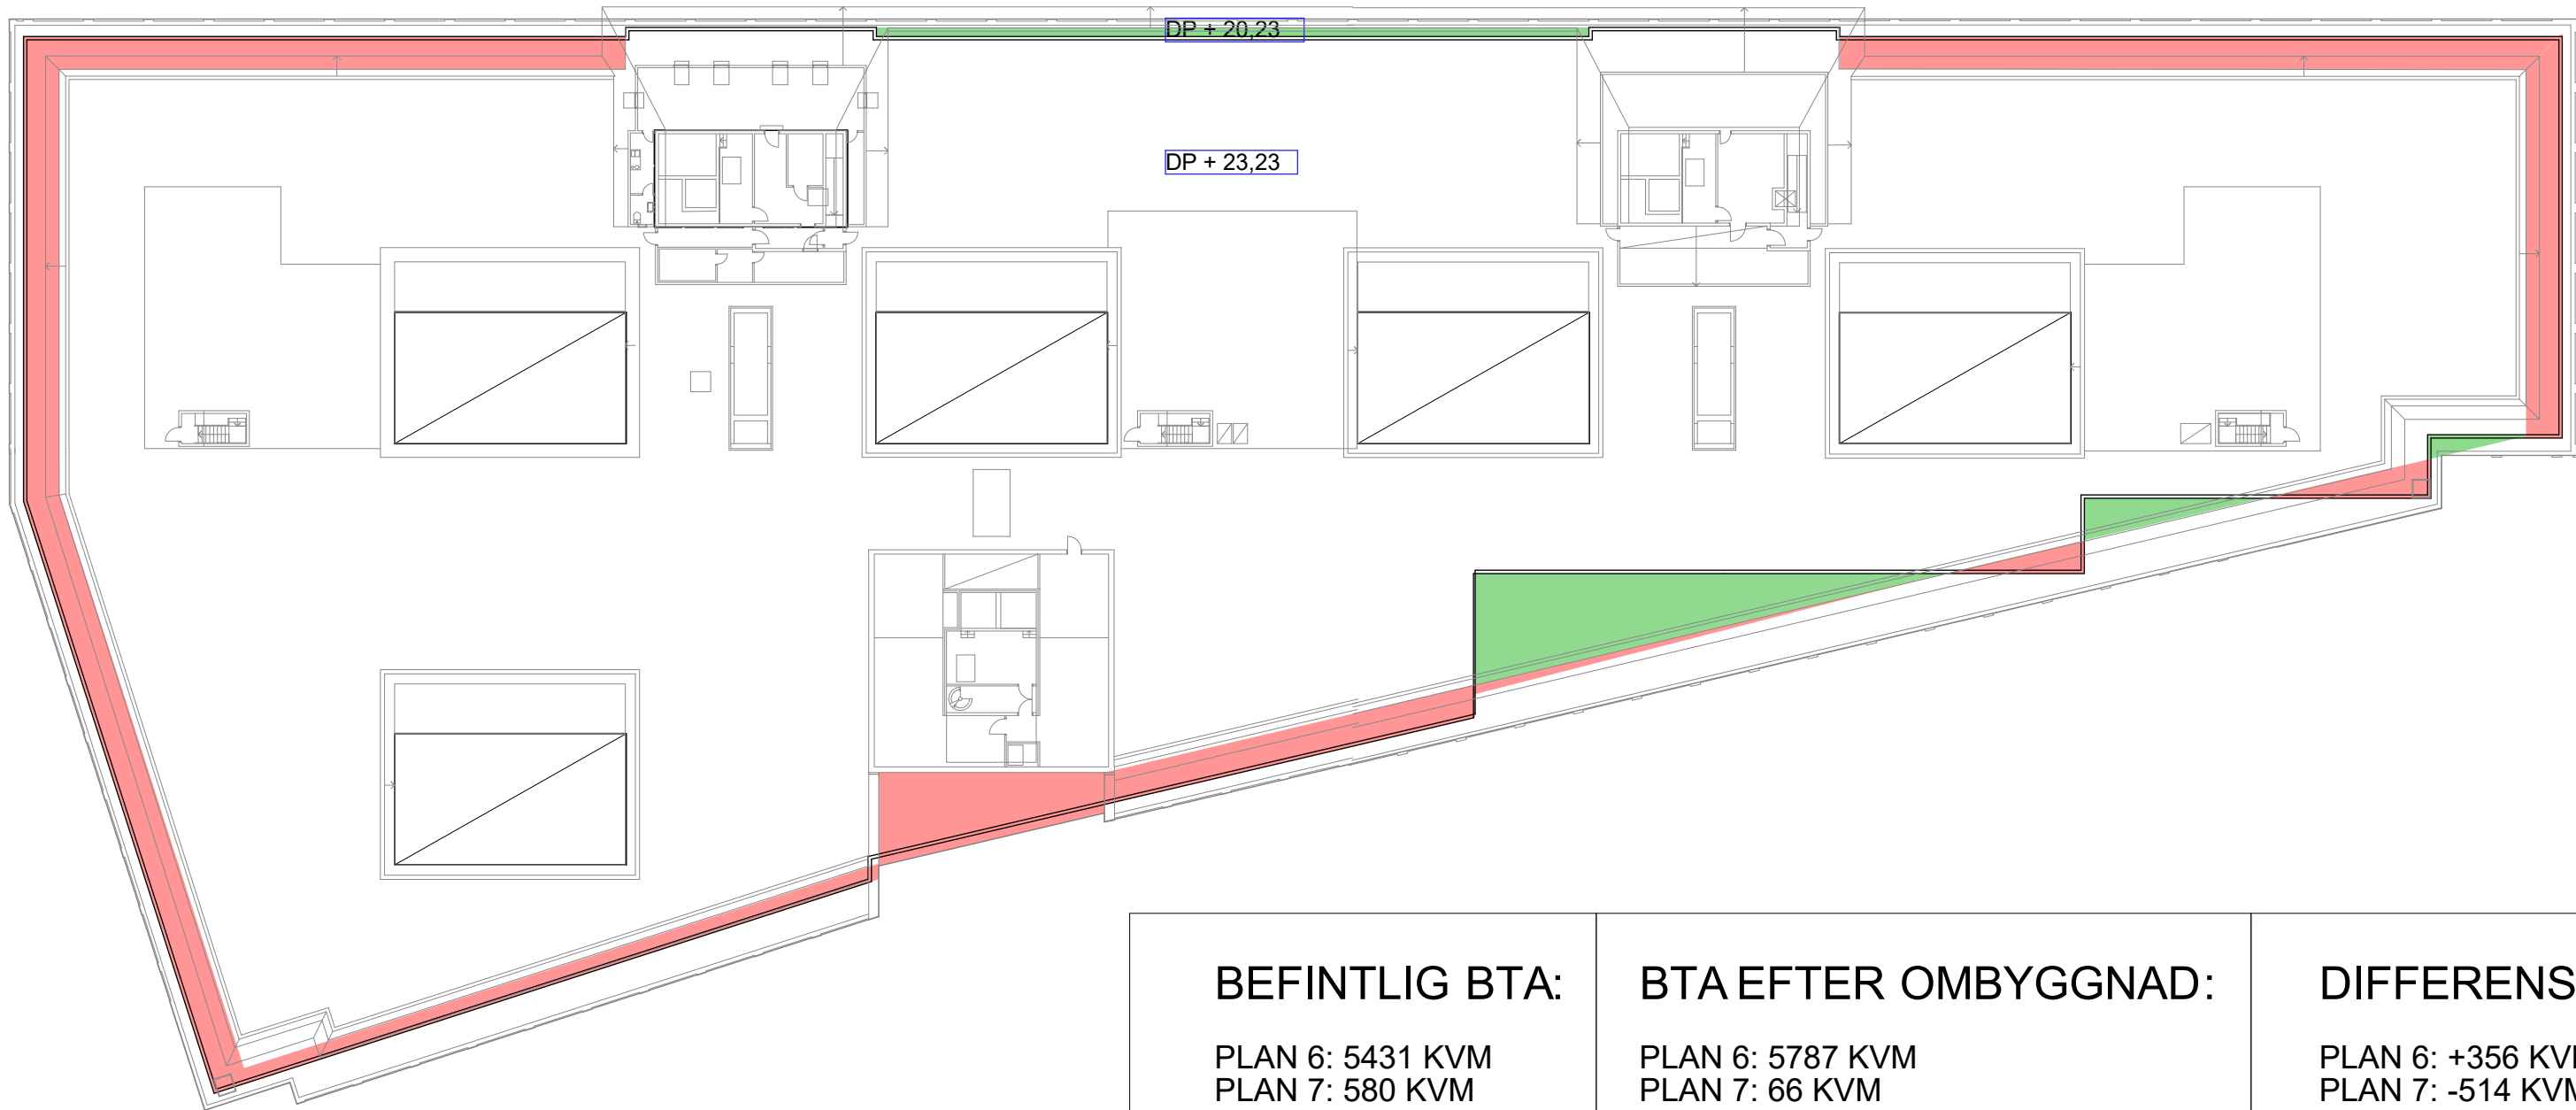

PLAN 7

BEFINTLIG BTA:

PLAN 6: 5431 KVM
PLAN 7: 580 KVM
TOTALT: 6011 KVM

BTA EFTER OMBYGGNAD:


PLAN 6: 5787 KVM
PLAN 7: 66 KVM
TOTALT: 5853 KVM

DIFFERENS BTA:


PLAN 6: +356 KVM
PLAN 7: -514 KVM
TOTALT: -158 KVM

BYGGLOVSHANDLING


KV. LYBECK 2

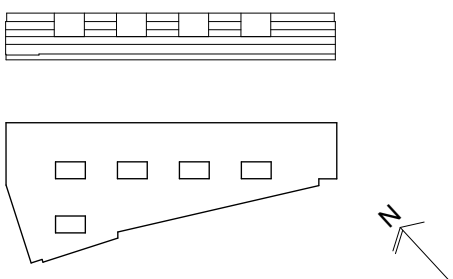


A)	STRATEGISK ARKITEKTUR, 08-586 176 00		
Br	BENGT DAHLGREN BRAND & RISK AB, 08-588 88 100		
E	BENGT DAHLGREN STOCKHOLM AB, 08-588 88 100		
K	CSE COMPETENCE, 0708-95 48 00		
V	BENGT DAHLGREN STOCKHOLM AB, 08-588 88 100		
UPPDRAG NR	RITAD AV	HANDLAGGARE	
18-1372	EG	A HARGREAVES	
DATUM	ANSVARIG		
2020-04-17	K LÖNN		
BILAGA DETALJPLAN			
BILAGA 3 - AVVIKELSER FRÅN DETALJPLAN			
SKALA A1/A3	NUMMER	BET	
-	BILAGA 3 - 02		

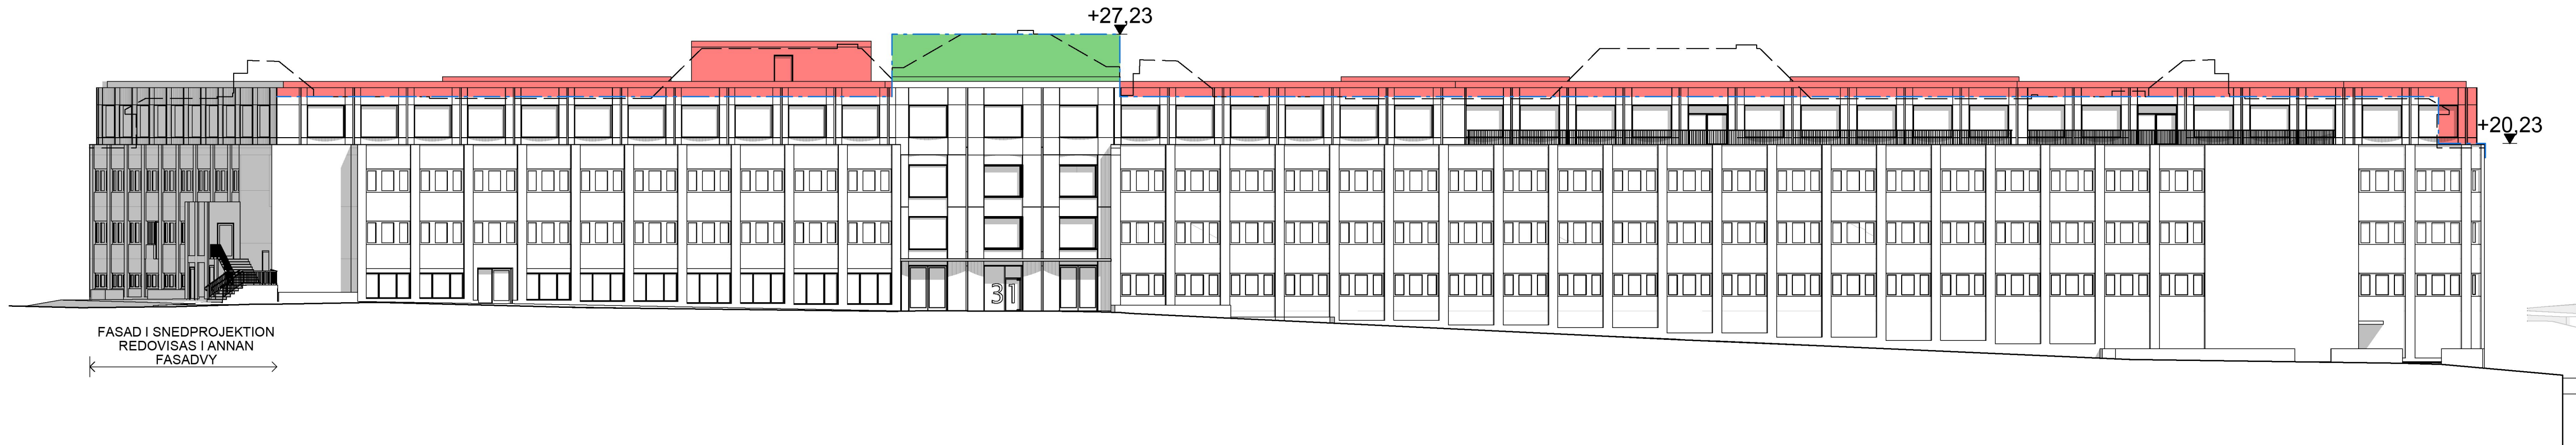


FASAD SYDVÄST

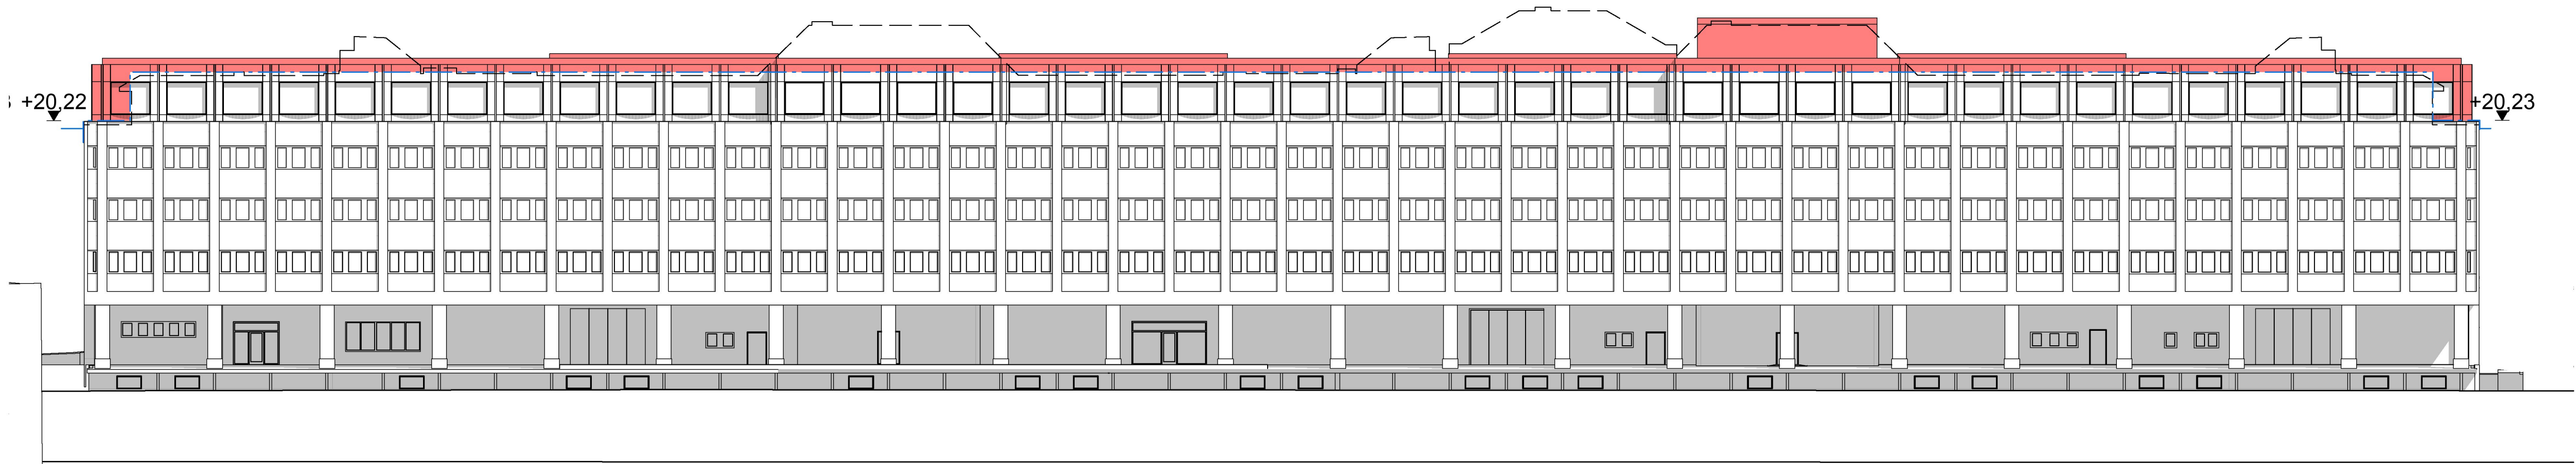

FASAD NORDÖST

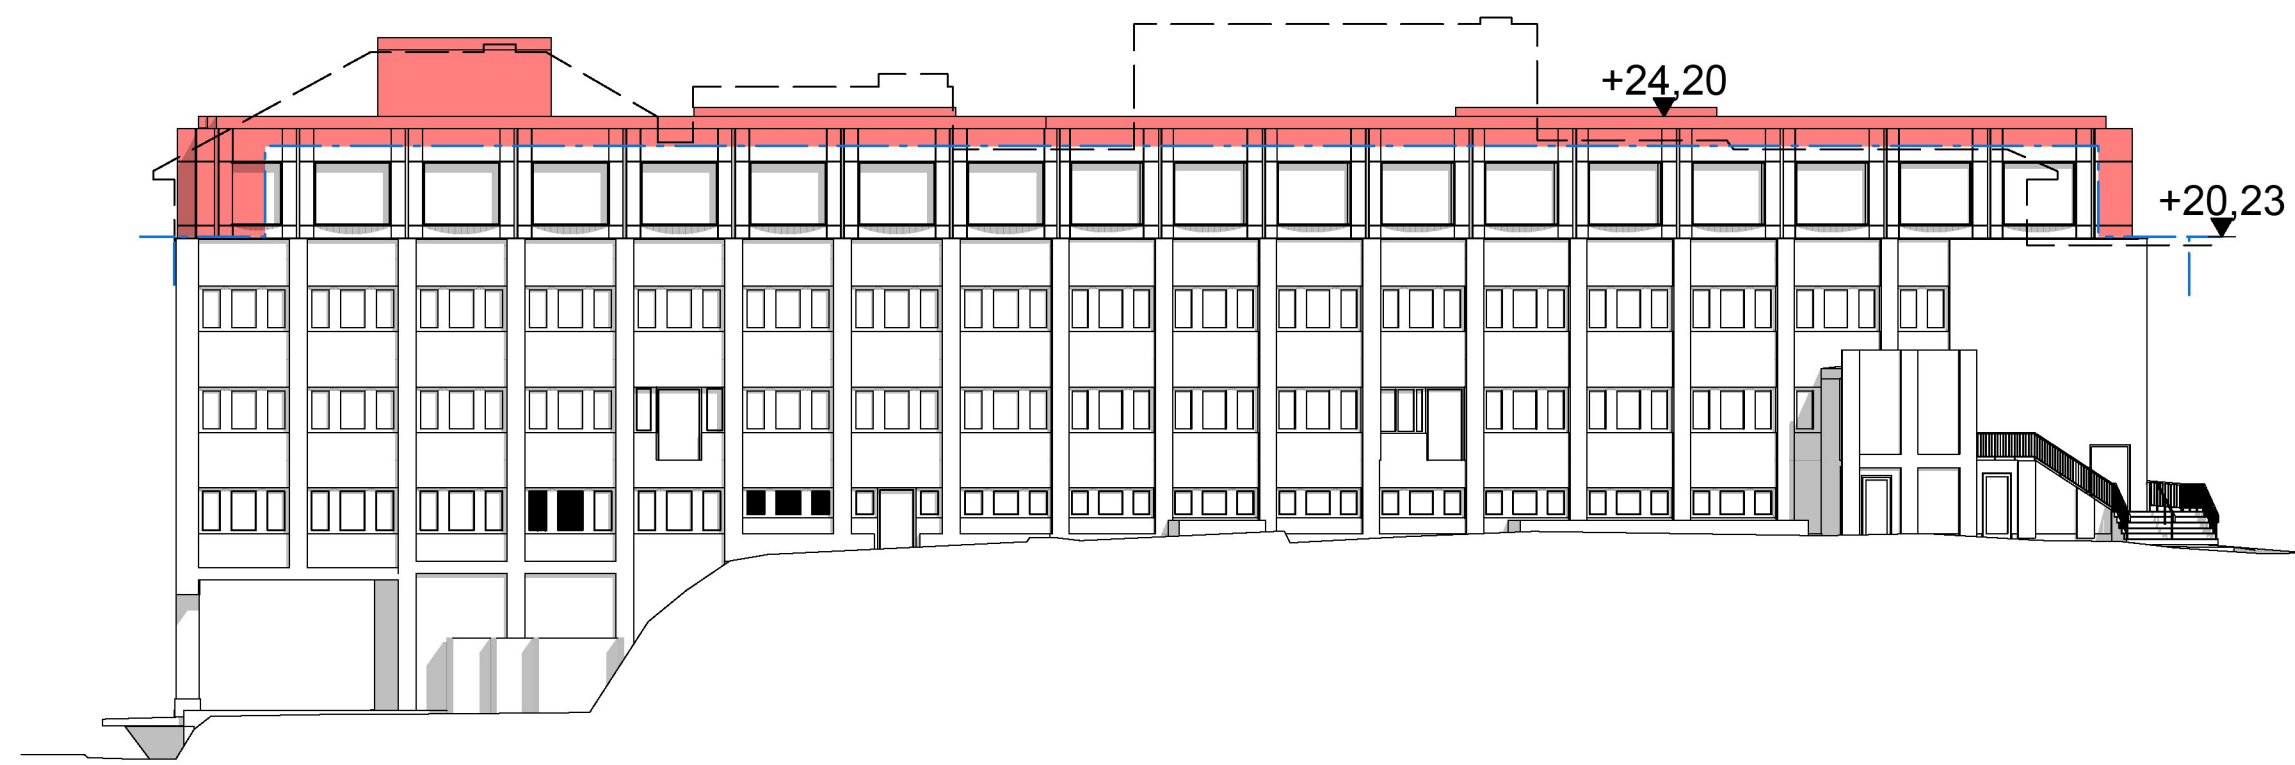

FASAD NORDVÄST

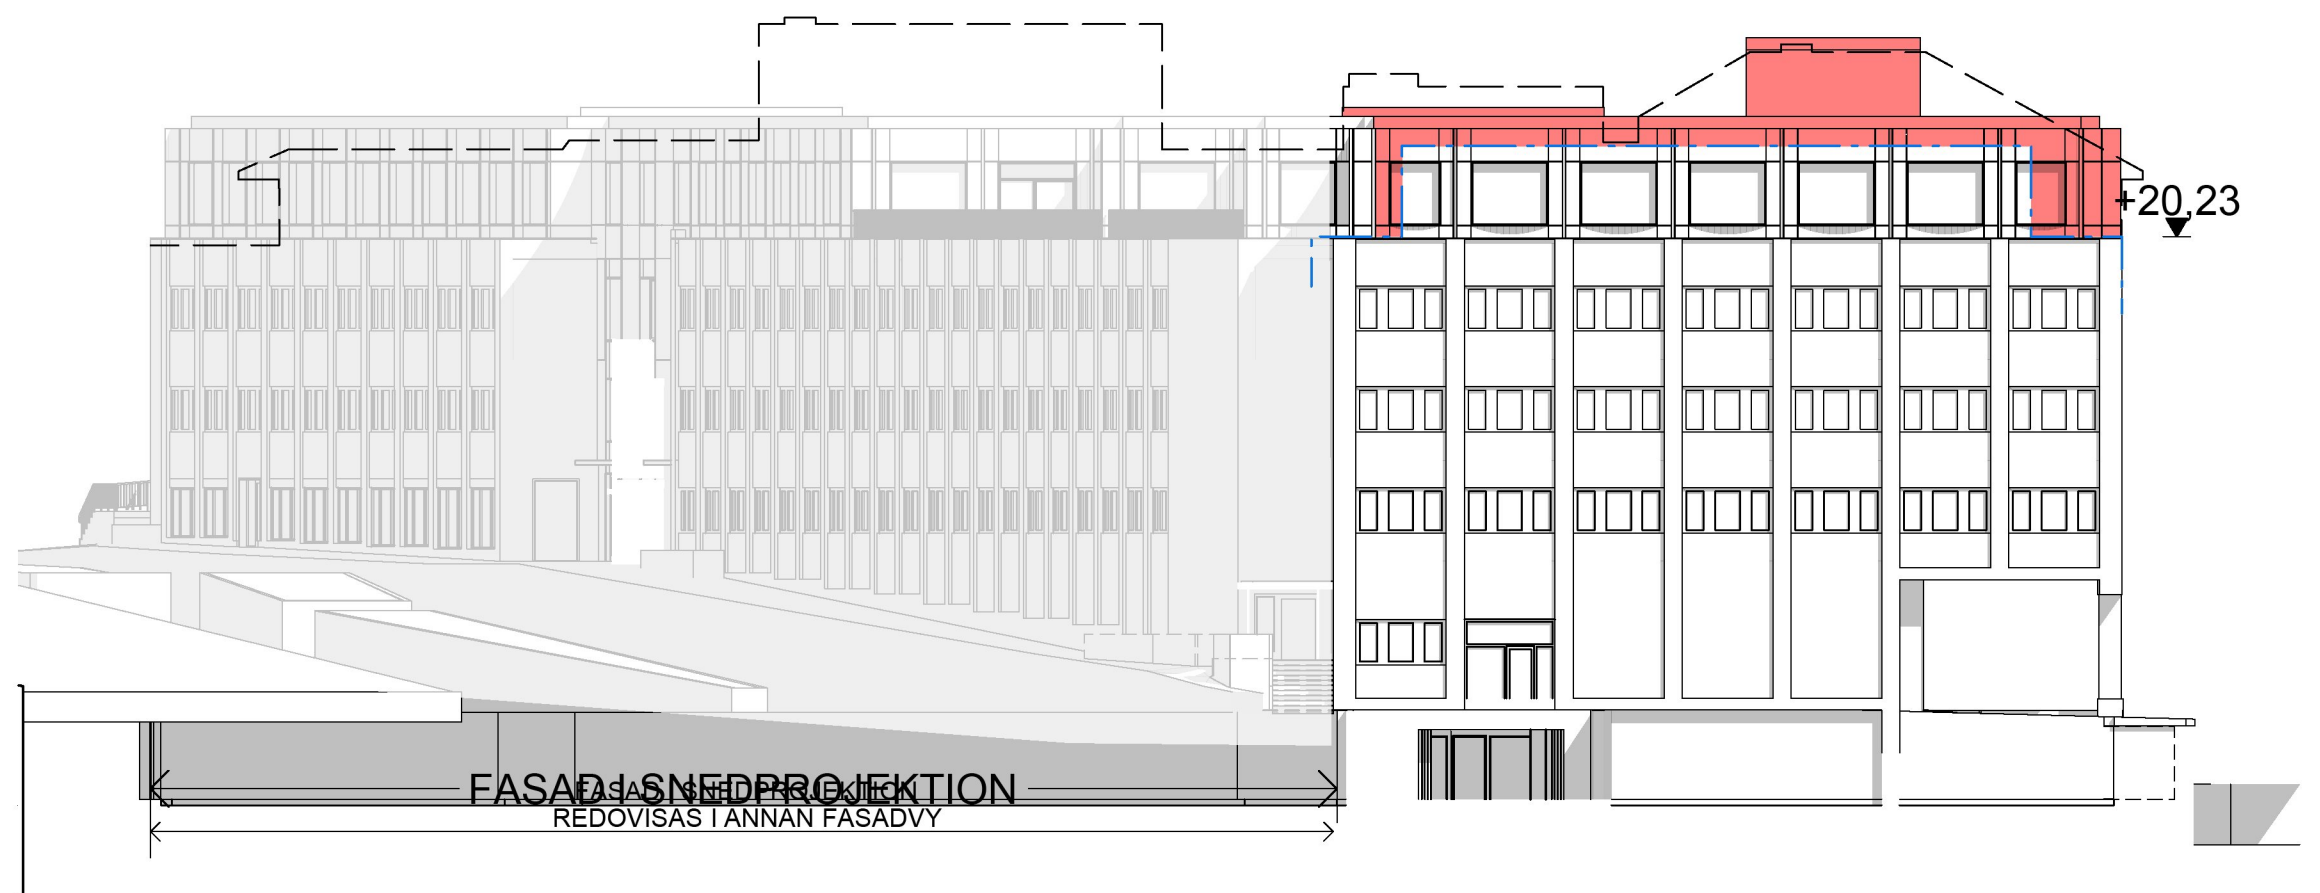

FASAD SYDÖST


FÖRKLARINGAR


MÅTT ANGES I MILLIMETER
PLUSHÖJDER ANGES I METER
PLUSHÖJDER PÅ DETALJPLAN HAR ÖVERSATTS TILL
SAMMA HÖJDSYSTEM (RH 2000)

- BEGRÄNSNING DETALJPLAN (RH 2000)
- KONTUR FÖR BEFINTLIG BYGGNAD
- ÖVERSKRIDER DETALJPLAN
- UNDERSKRIDER DETALJPLAN


FÖRESKRIFTER

HÄNVISNINGAR

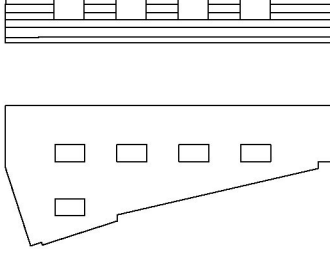
BET	ÄNDRING AVSER	DATUM	Sign.
BYGGLOVSHANDLING			
KV. LYBECK 2			
<div></div>			
<div><div><div>CapMan</div><div></div></div><div><div></div><div>Strategisk Arkitektur</div></div></div>			
(A)	STRATEGISK ARKITEKTUR, 08-586 176 00		
Br	BENGT DAHLGREN BRAND & RISK AB, 08-588 88 100		
E	BENGT DAHLGREN STOCKHOLM AB, 08-588 88 100		
K	CSE COMPETENCE, 0708-95 48 00		
V	BENGT DAHLGREN STOCKHOLM AB, 08-588 88 100		
UPPDRAG NR	RITAD AV	HANDLAGGARE	
18-1372	EG	A HARGREAVES	
DATUM	ANSVARIG		
2020-04-17	K LÖNN		
BILAGA DETALJPLAN			
BILAGA 3 - AVVIKELSER FRÅN DETALJPLAN			
SKALA A1/A3	NUMMER	BET	
1:250 / 1:500	BILAGA 3 - 03		

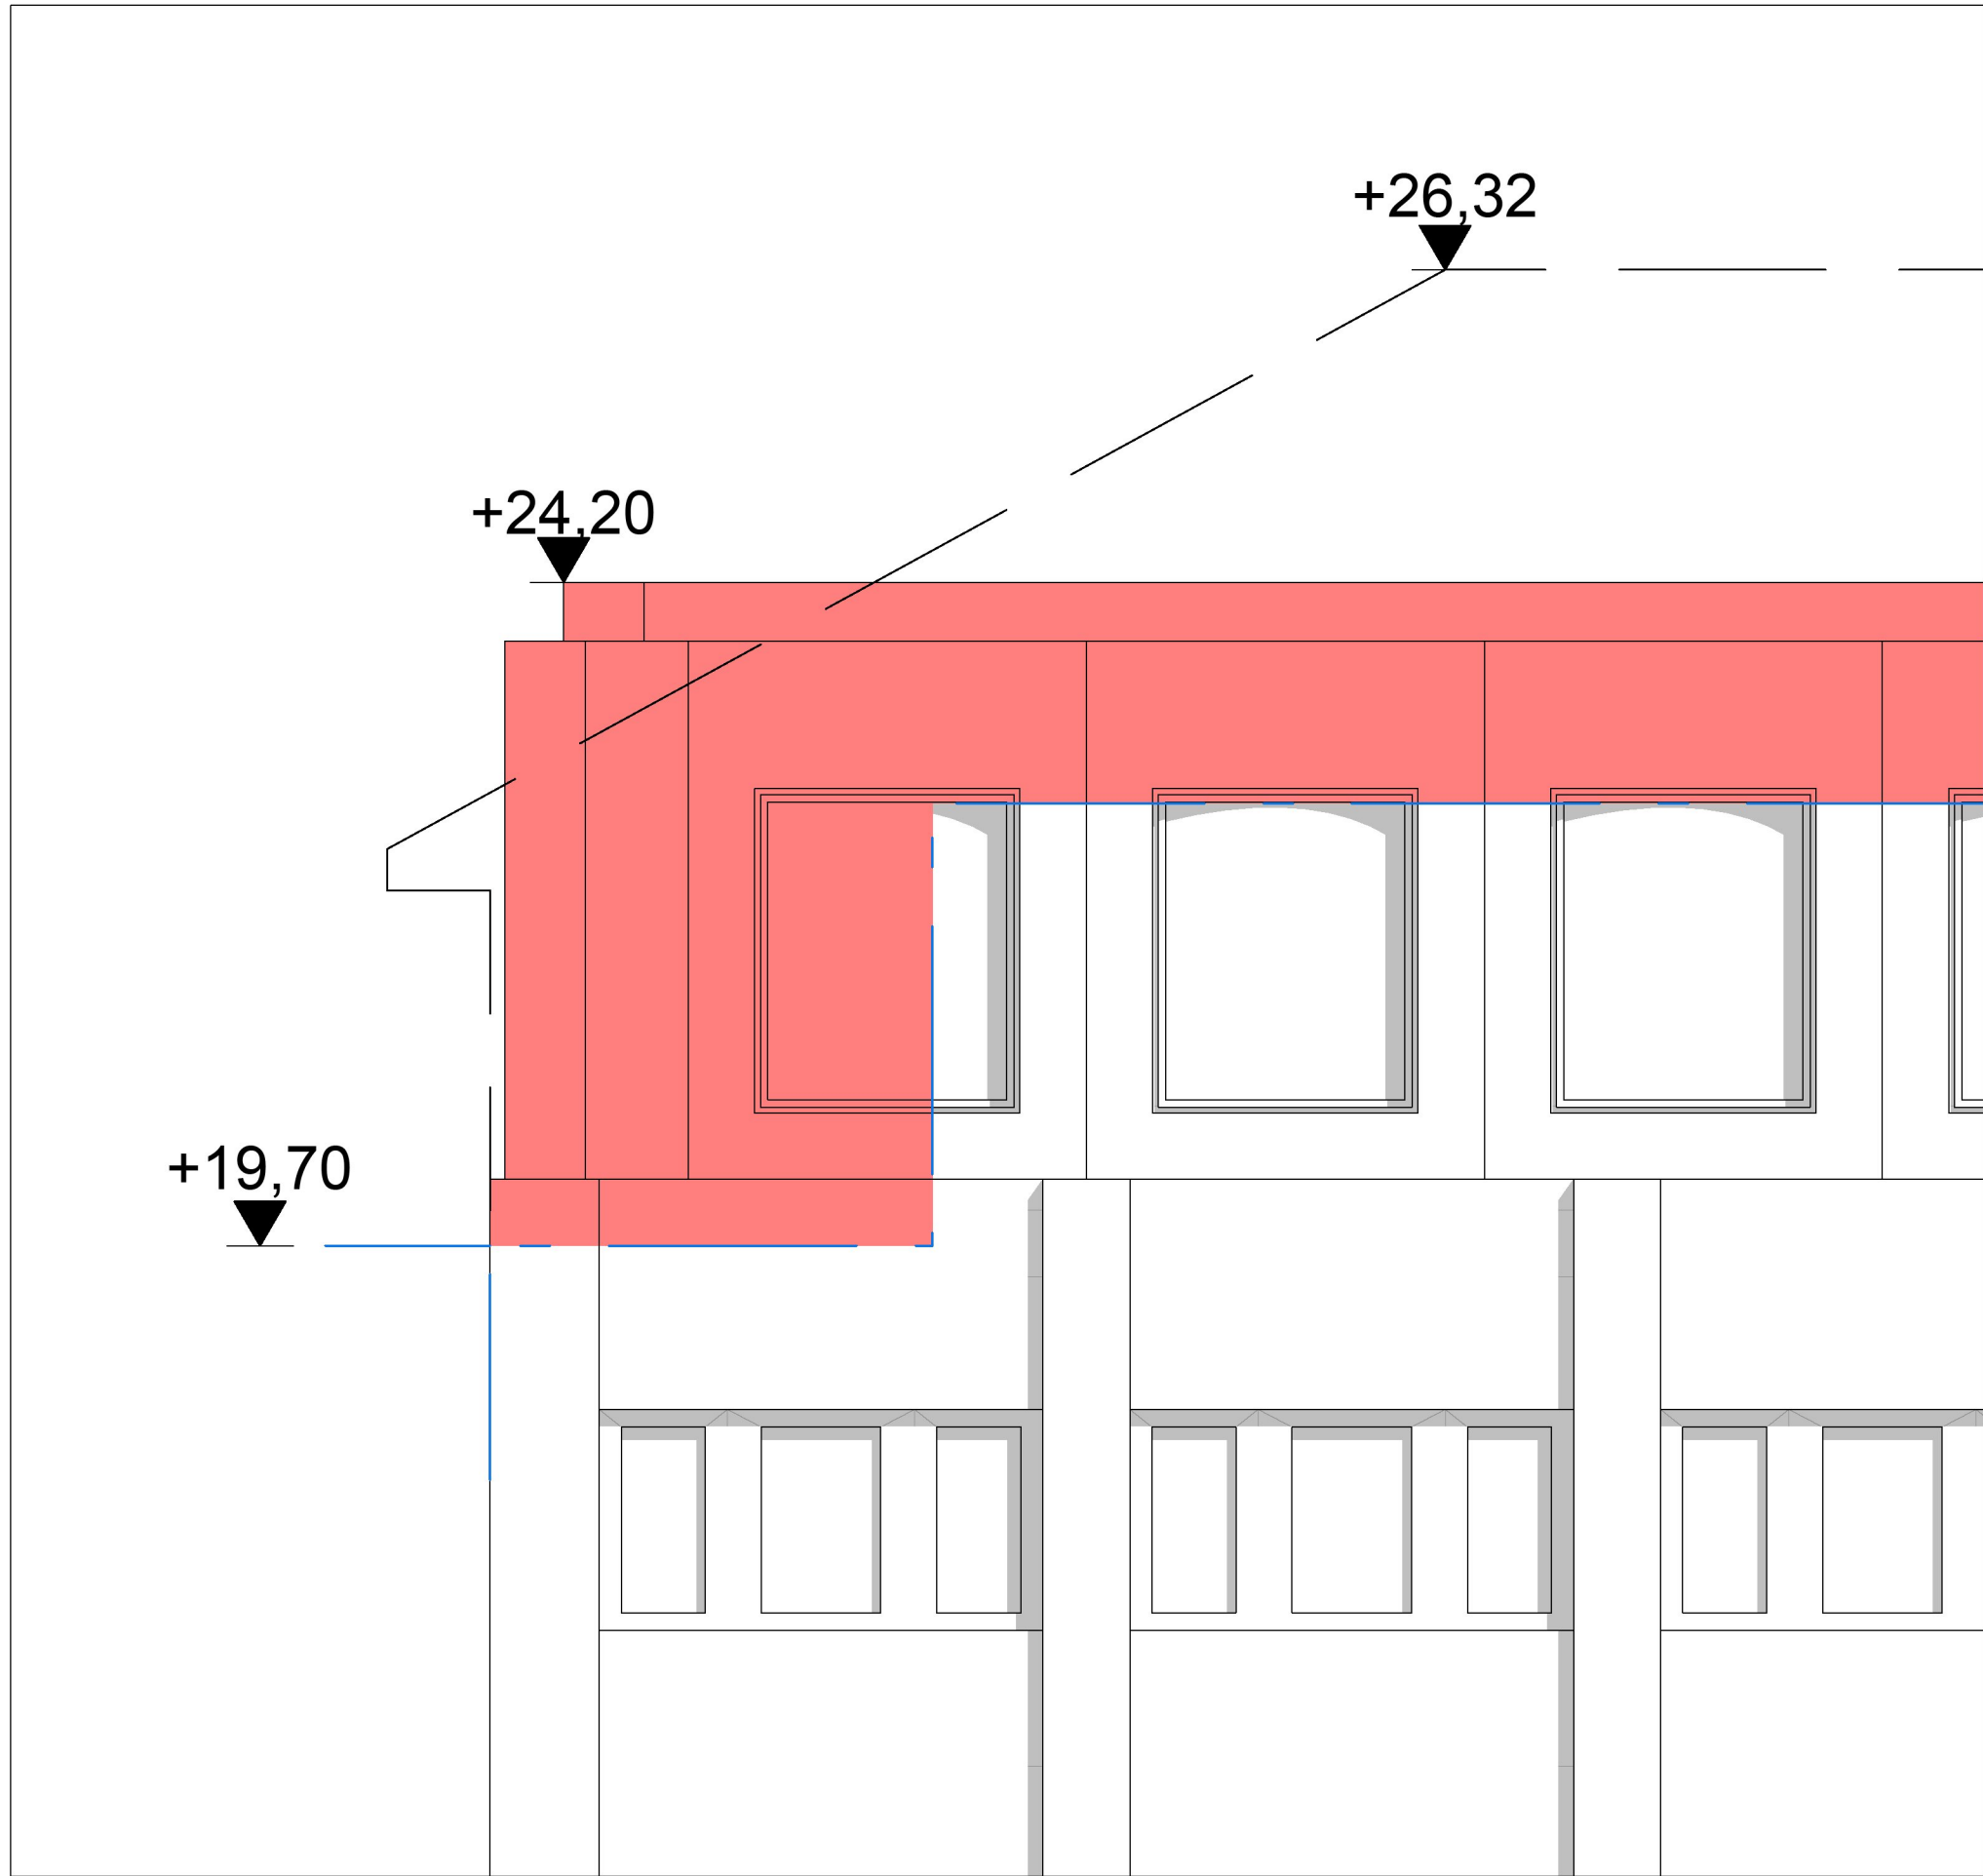

DETALJ 1

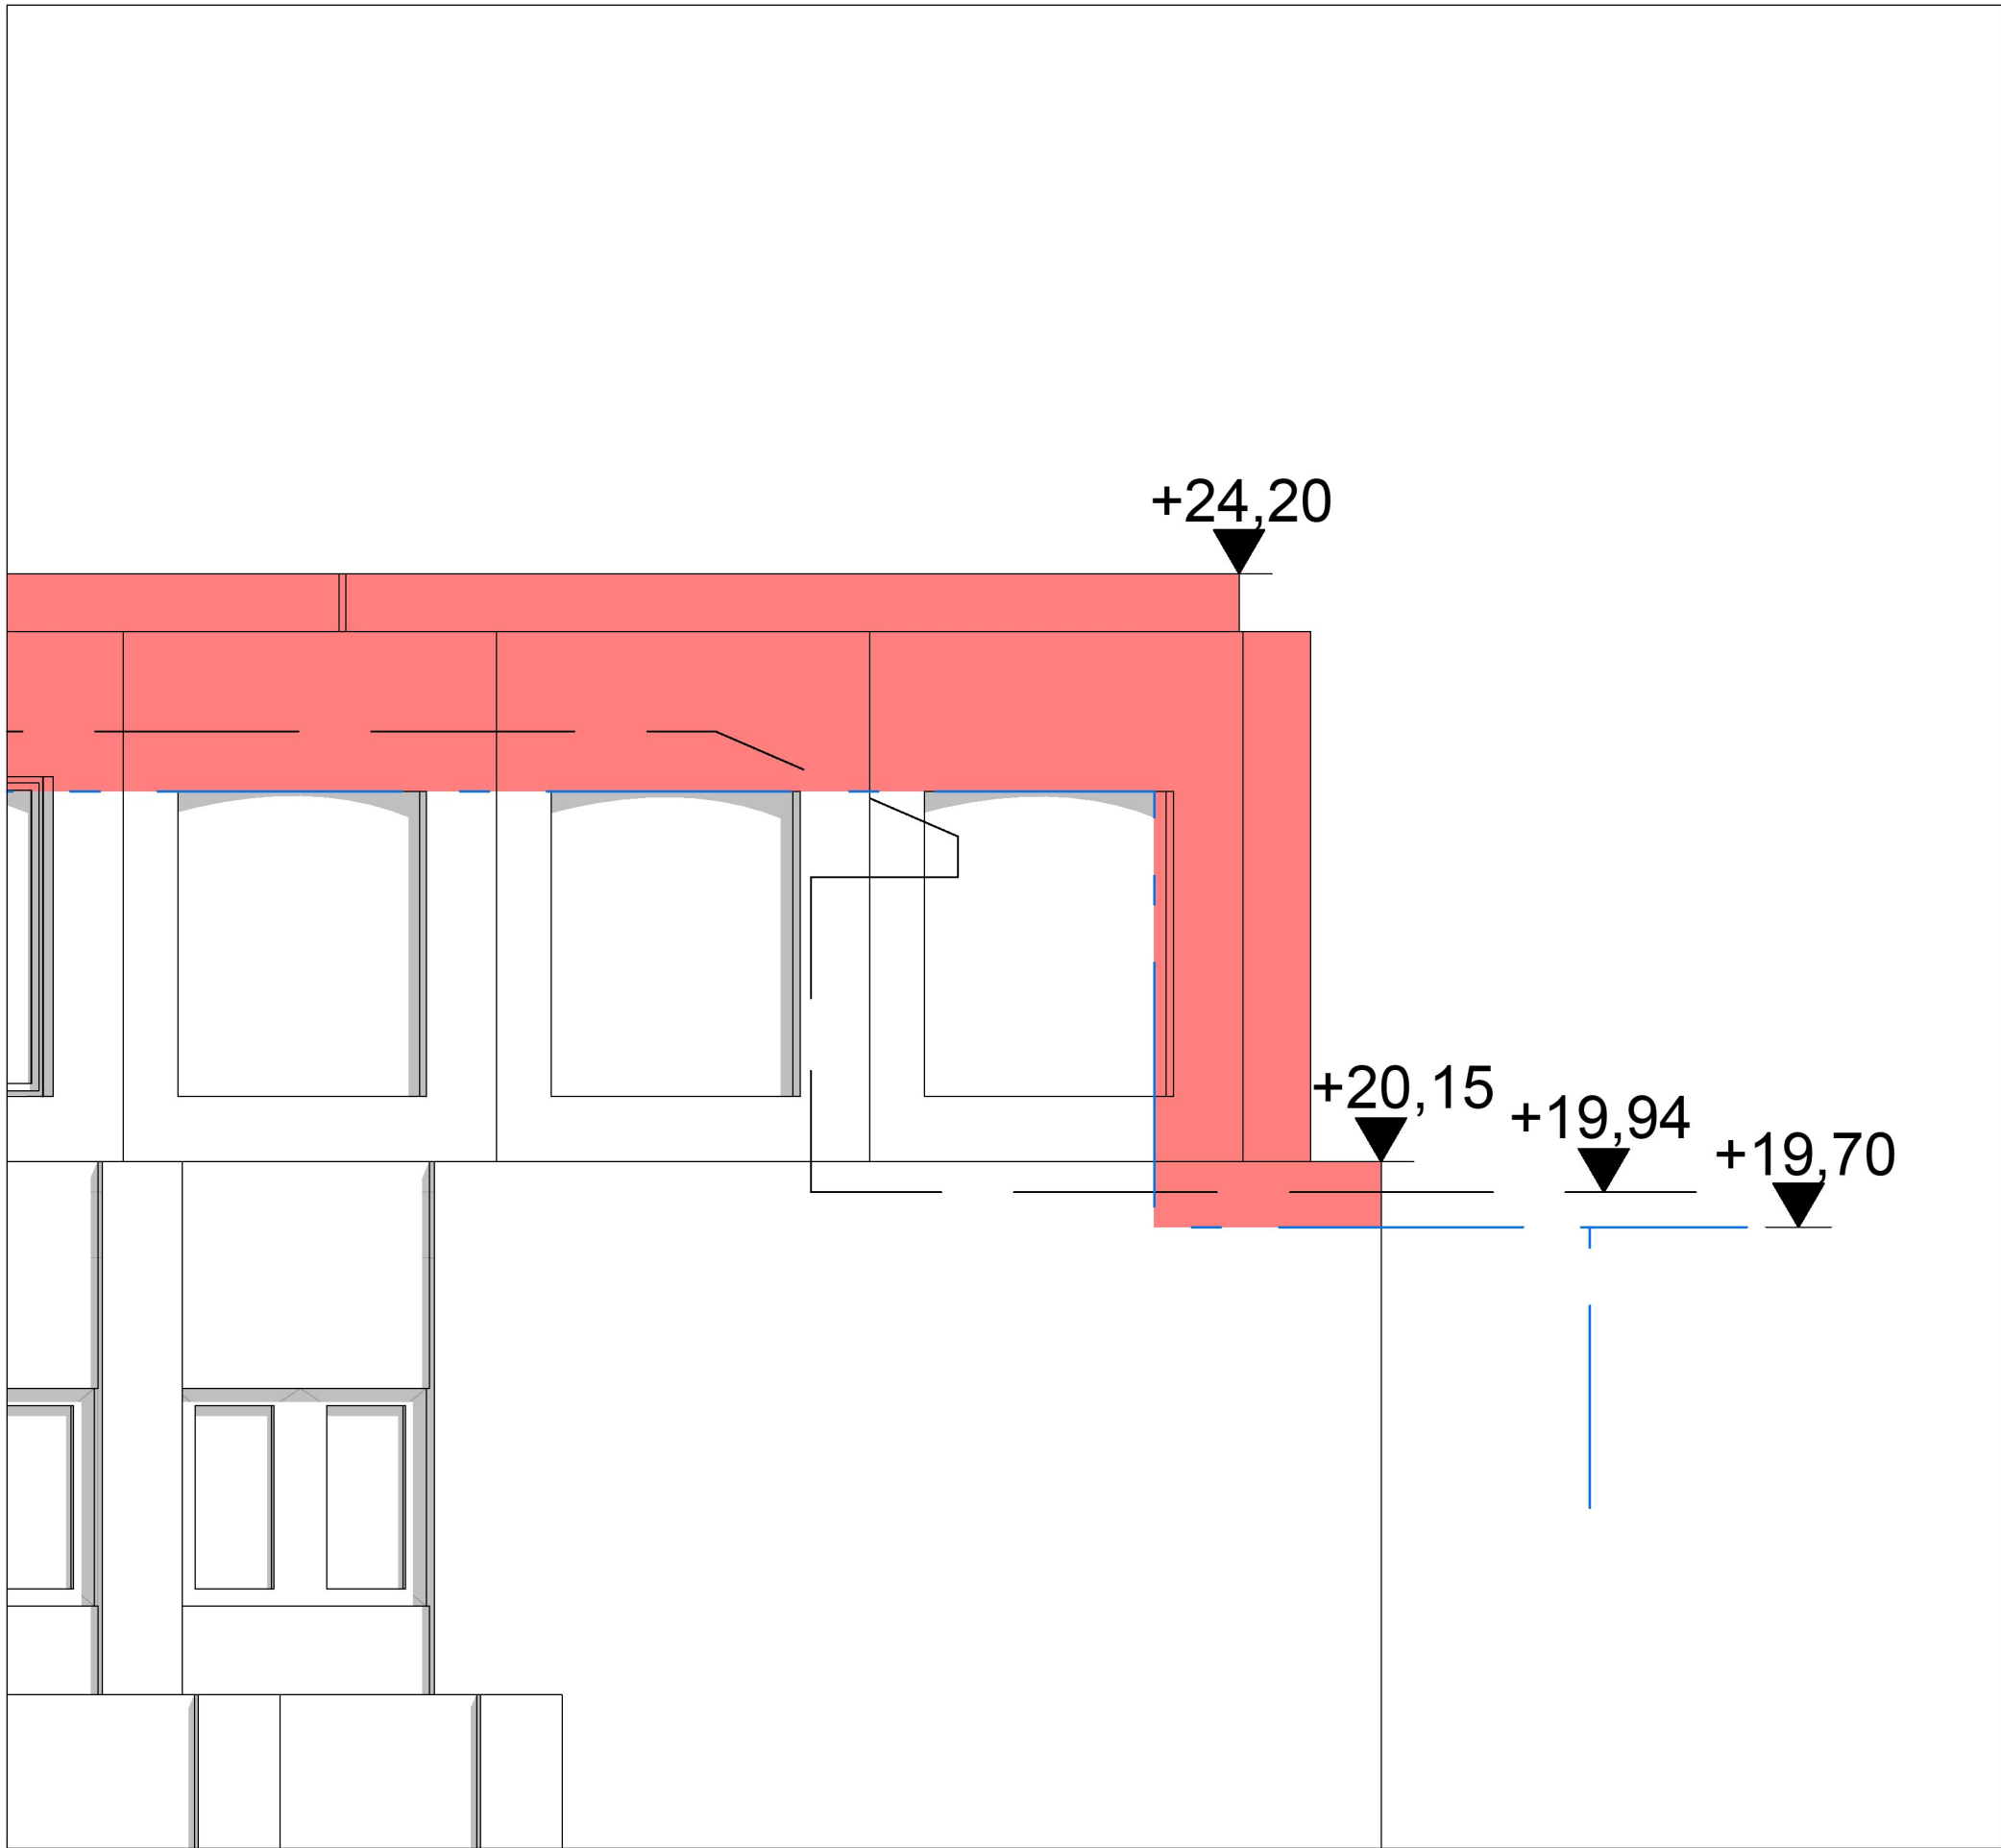

DETALJ 2

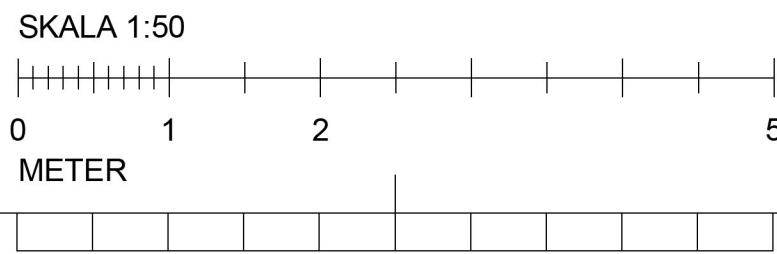



FÖRKLARINGAR



MÅTT ANGES I MILLIMETER
PLUSHÖJDER ANGES I METER
PLUSHÖJDER PÅ DETALJPLAN HAR ÖVERSATTS TILL
SAMMA HÖJDSYSTEM (RH 2000)

- BEGRÄNSNING DETALJPLAN (RH 2000)
- KONTUR FÖR BEFINTLIG BYGGNAD
- ÖVERSKRIDER DETALJPLAN
- UNDERSKRIDER DETALJPLAN

FÖRESKRIFTER

HÄNVISNINGAR

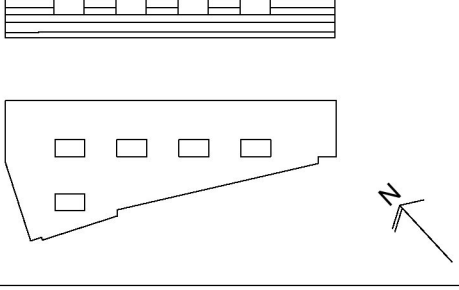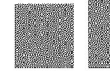BET	ÄNDRING AVSER	DATUM	Sign.
BYGGLOVSHANDLING			
KV. LYBECK 2			
			
<div><div>CapMan</div><div>Strategisk Arkitektur</div></div>			
A	STRATEGISK ARKITEKTUR, 08-586 176 00		
Br	BENGT DAHLGREN BRAND & RISK AB, 08-588 88 100		
E	BENGT DAHLGREN STOCKHOLM AB, 08-588 88 100		
K	CSE COMPETENCE, 0708-95 48 00		
V	BENGT DAHLGREN STOCKHOLM AB, 08-588 88 100		
UPPDRAG NR	RITAD AV	HANDLAGGARE	
18-1372	EG	A HARGREAVES	
DATUM	ANSVARIG		
2020-04-17	K LÖNN		
BILAGA DETALJPLAN			
BILAGA 3 - ÄNDRINGAR FRÅN DETALJPLAN			
SKALA A1/A3	NUMMER	BET	
1:50 / 1:100	BILAGA 3 - 04		

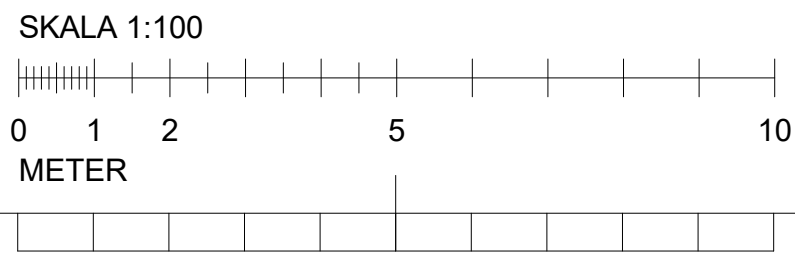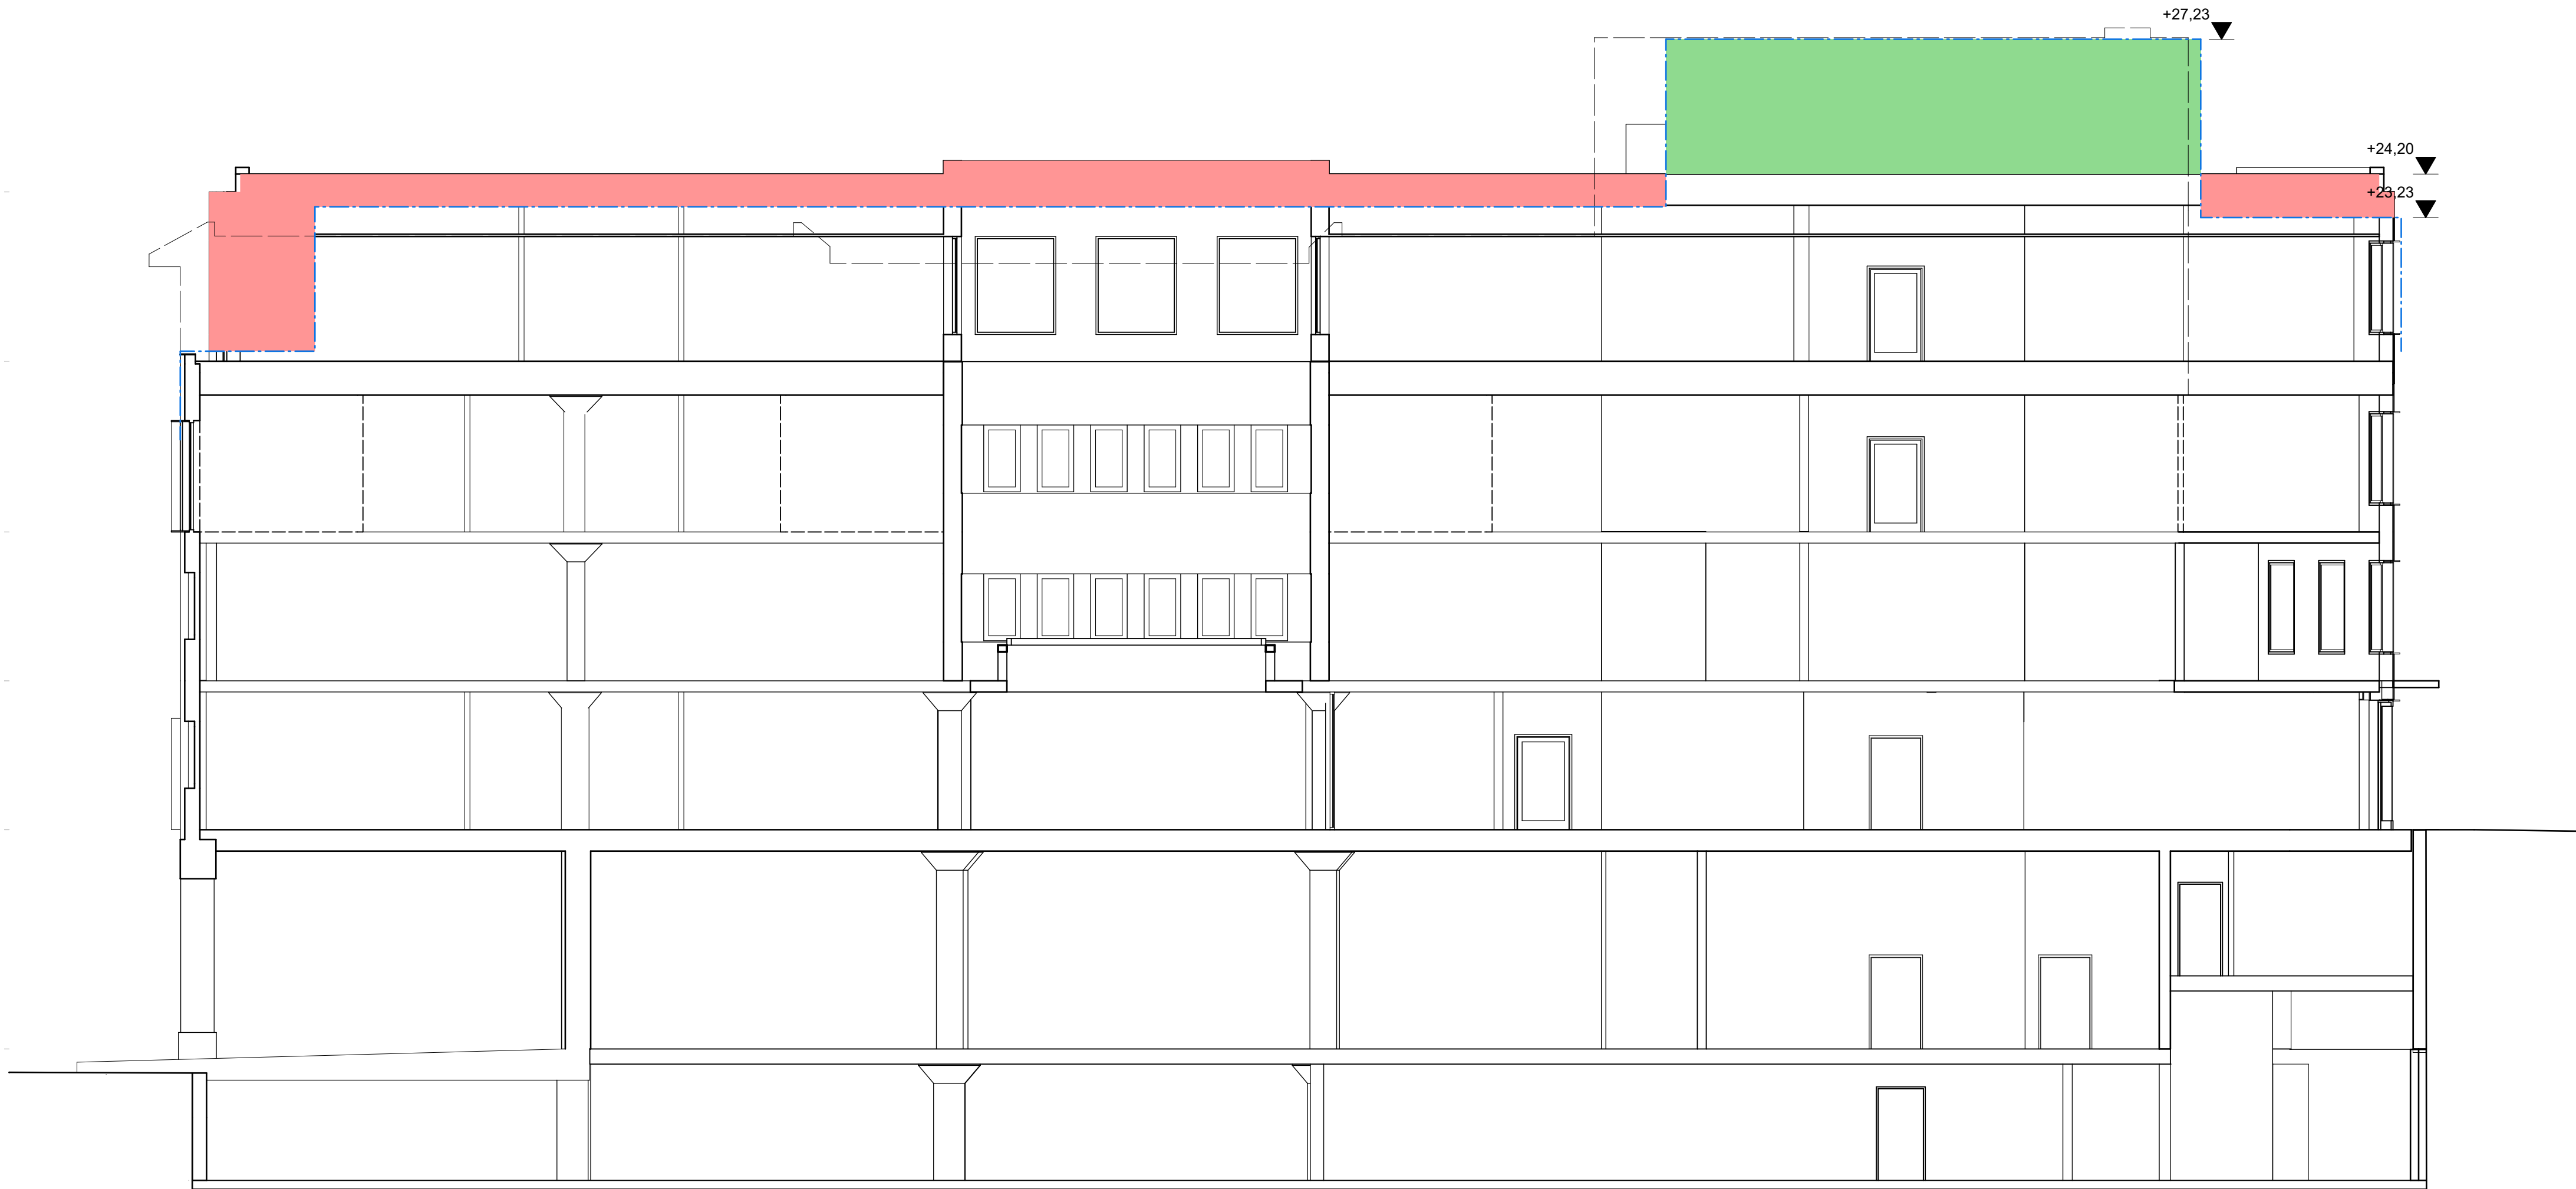

FÖRKLARINGAR


MÅTT ANGES I MILLIMETER
PLUSHÖJDER ANGES I METER
HÖJDER ENLIGT RH2000

ÄNDRING I FASAD ENLIGT
BYGGLOV/
DIARIENR: 2019-10060

FÖRESKRIFTER

HÄNVISNINGAR

HANDLINGSFÖRTECKNING

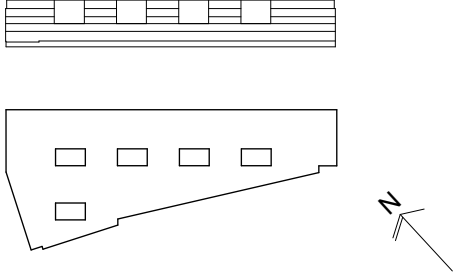BET	ÄNDRING AVSER	DATUM	Sign.
BYGGLOVSHANDLING			
KV. LYBECK 2			
			
<div>CapMan Strategisk Arkitektur</div>			
(A)	STRATEGISK ARKITEKTUR, 08-586 176 00		
Br	BENGT DAHLGREN BRAND & RISK AB, 08-588 88 100		
E	BENGT DAHLGREN STOCKHOLM AB, 08-588 88 100		
K	CSE COMPETENCE, 0708-95 48 00		
V	BENGT DAHLGREN STOCKHOLM AB, 08-588 88 100		
UPPDRAG NR	RITAD AV	HANDLAGGARE	
18-1372	EG	A HARGREAVES	
DATUM	ANSVARIG		
2020-04-17	K LÖNN		
BILAGA DETALJPLAN			
BILAGA 3 - AVVIKELSER FRÅN DETALJPLAN			
SKALA A1/A3	NUMMER	BET	
1:100 / 1:200	BILAGA 3 - 05		