

FÖRKLARINGAR

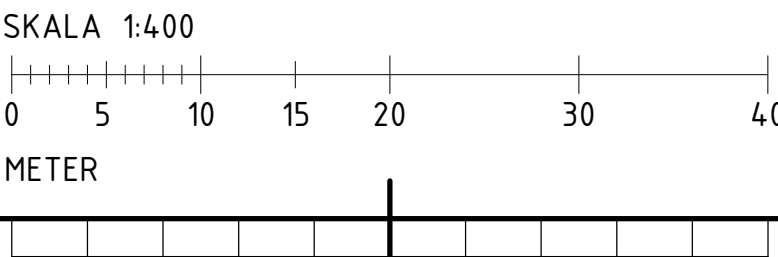
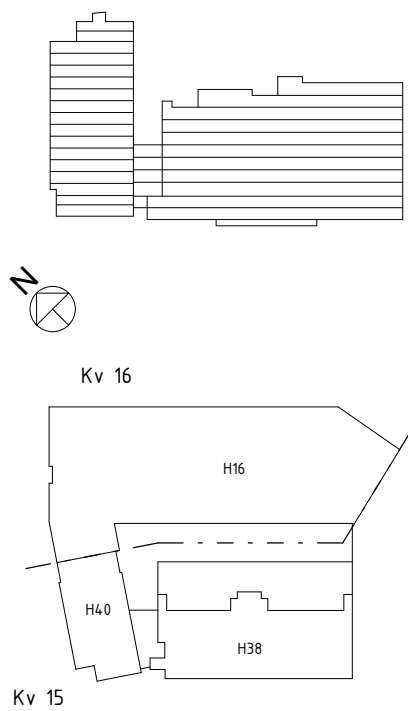
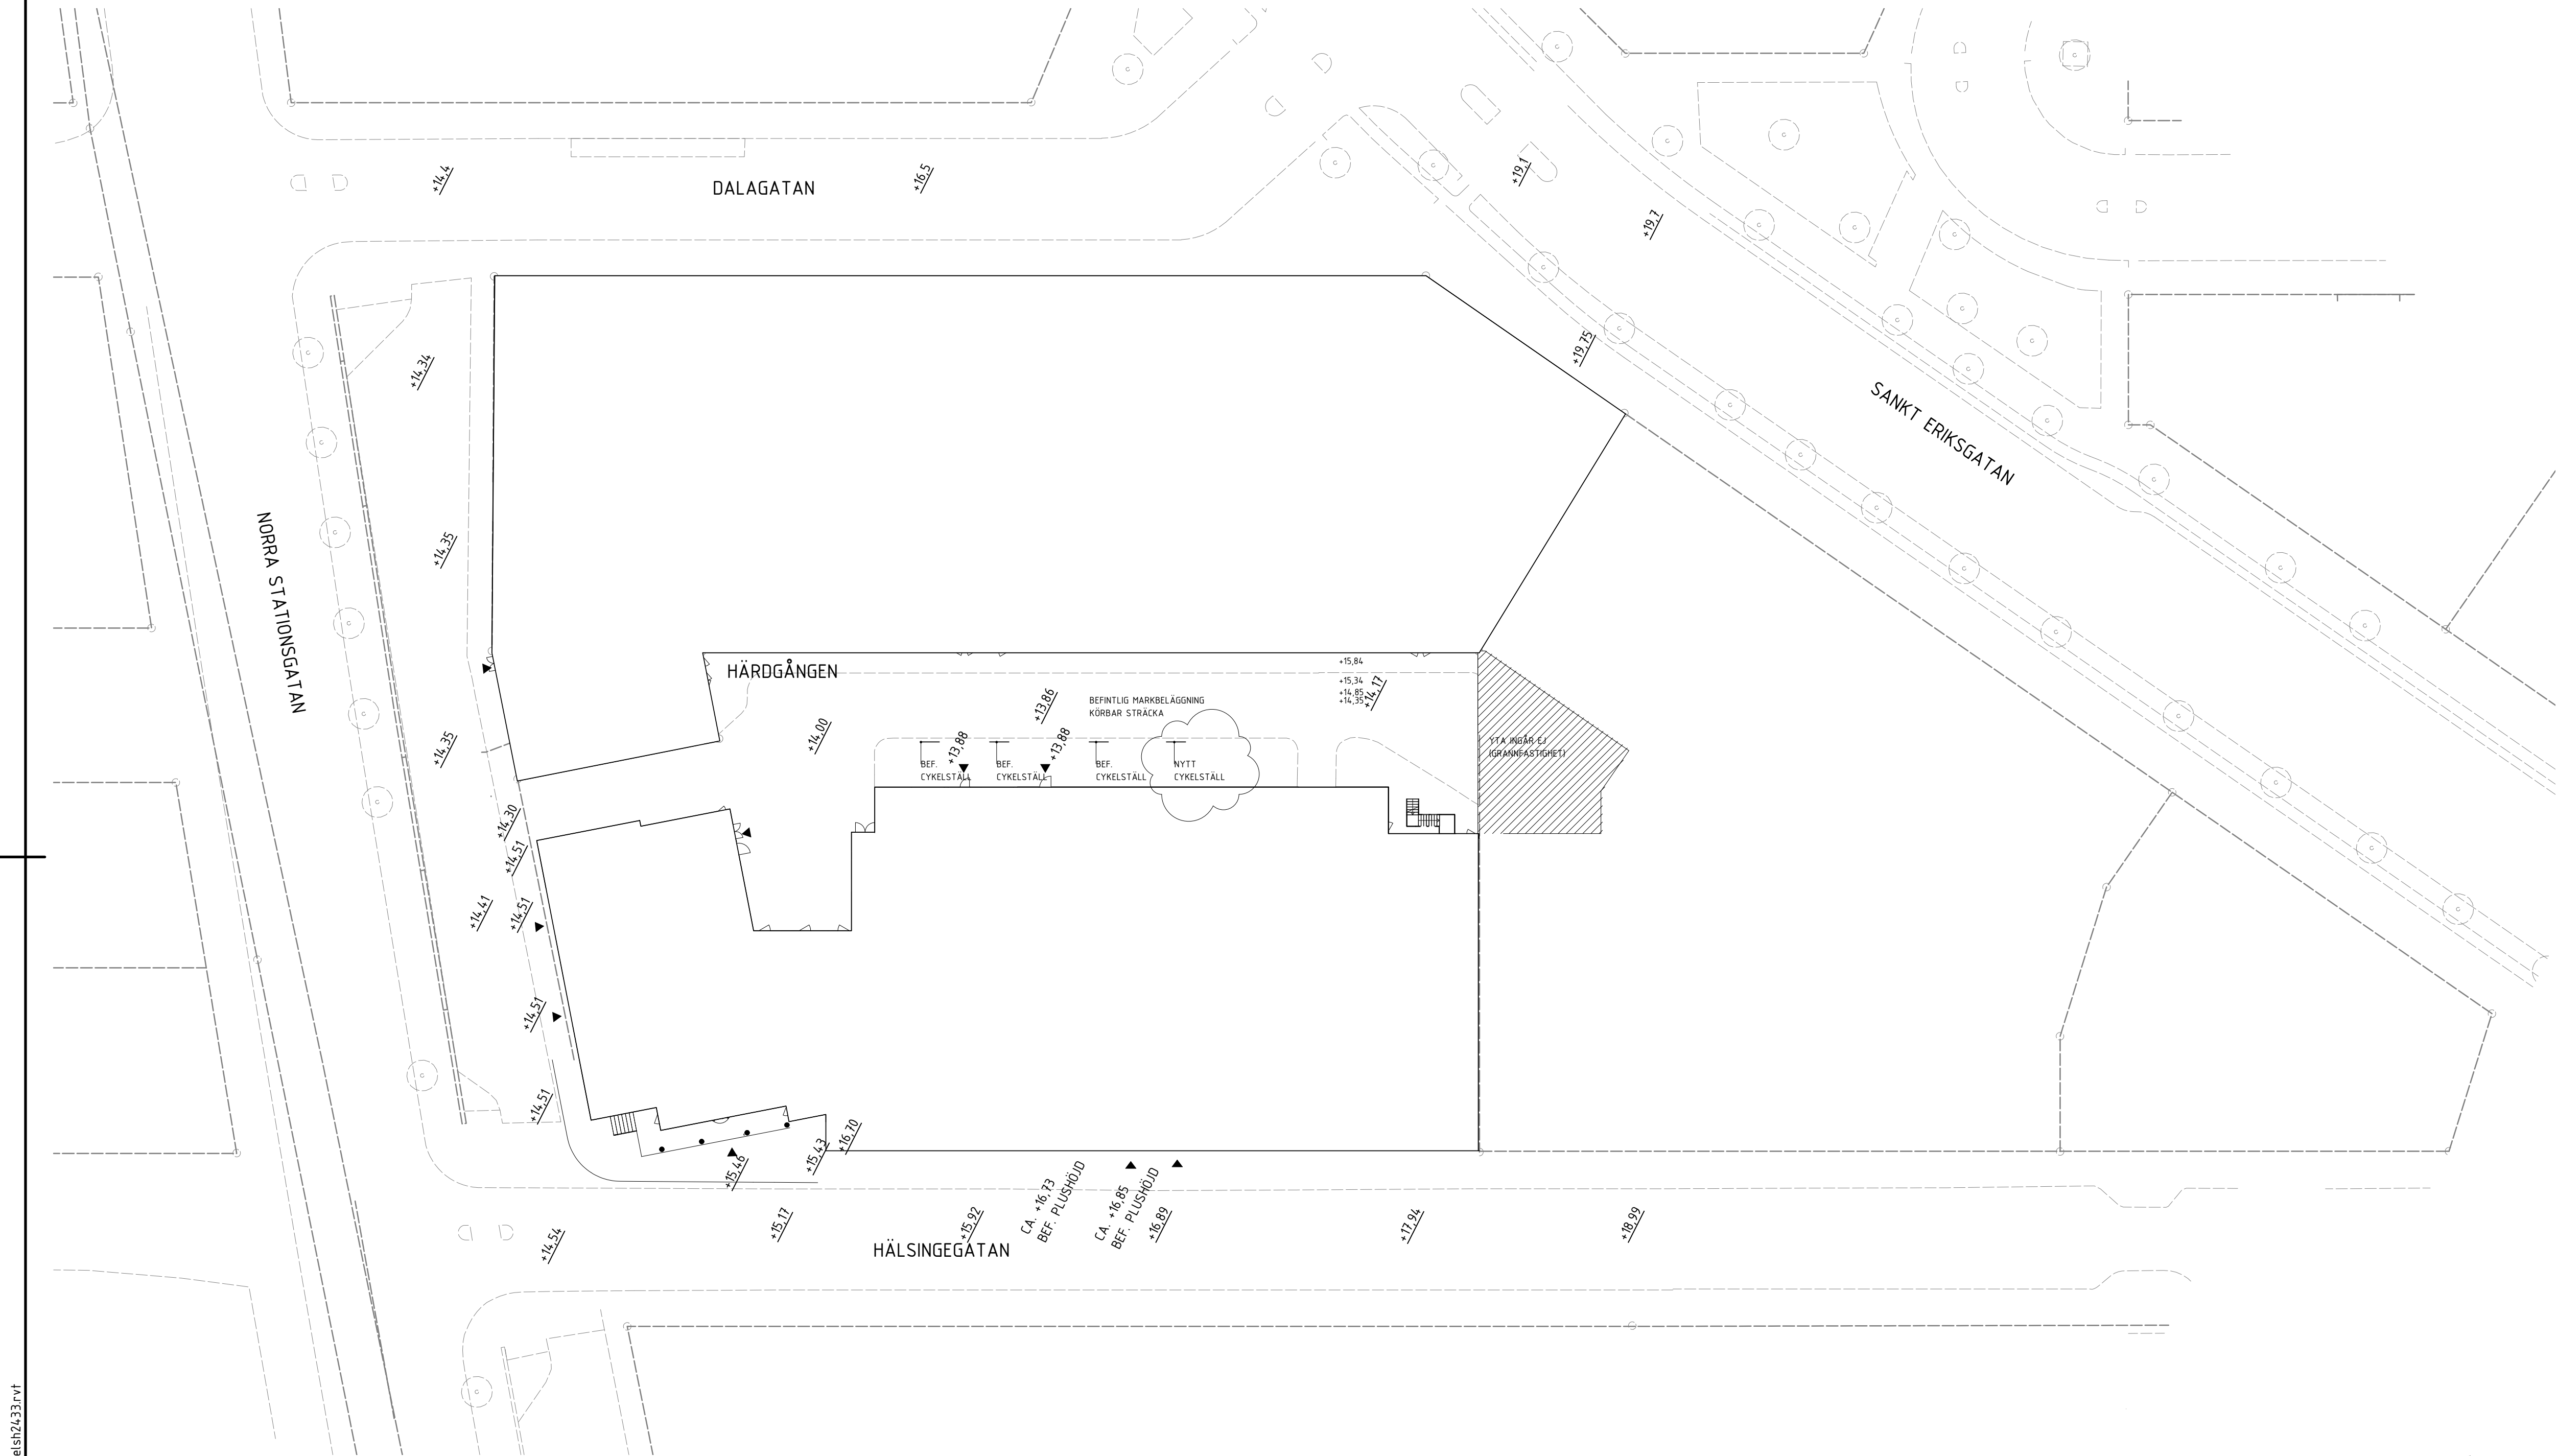
- ▼ ENTRÉ
- BEFINTLIGT TRÄD



+00,00 PRELIMINÄR MARKHÖJD

MARKHÖJDER FASTSTÄLLS I DETALJPROJEKTERING.

+00,00 BEFINTLIG MARKHÖJD

KOORDINATSYSTEM:
PLAN: SWEREF 99 18 00
HÖJD: RH 2000



BET	ÄNDRINGEN AVSER		REV. DATUM	SIGN
INFORMATIONSRITNING				
HUMLEGÅRDEN				
ett fastighetsföretag i Länsförsäkringsgruppen 				
A		D005 Arkitekter	tel. 08-441 43 80	
K		Hillstatik	tel. 08-644 90 10	
VS		TQI	tel. 08-567-021 00	
V		TQI	tel. 08-567-021 00	
E		Ikkab	tel. 033-20 56 90	
SP		FireTech	tel. 010-150 14 20	
FÖRETAGSNAMN			TELEFONNUMMER	
PROJEKTNUMMER		RITAD AV	HANDLAGGARE	
D1931		JWG	LAN	
DATUM		ANSVARIG		
2019-10-24		CAROLINE NYBERG		
Kv HÄRDEN ÄNDRING			3060, 6016	
Kv 15 OCH 16				
MARKPLANERINGSPLAN				
SKALA	BSAB-kod	RITINGSNUMMER		BET
A1 1:400	01	A-01-1-00-00003BL		
A3 1:800				