


Källare

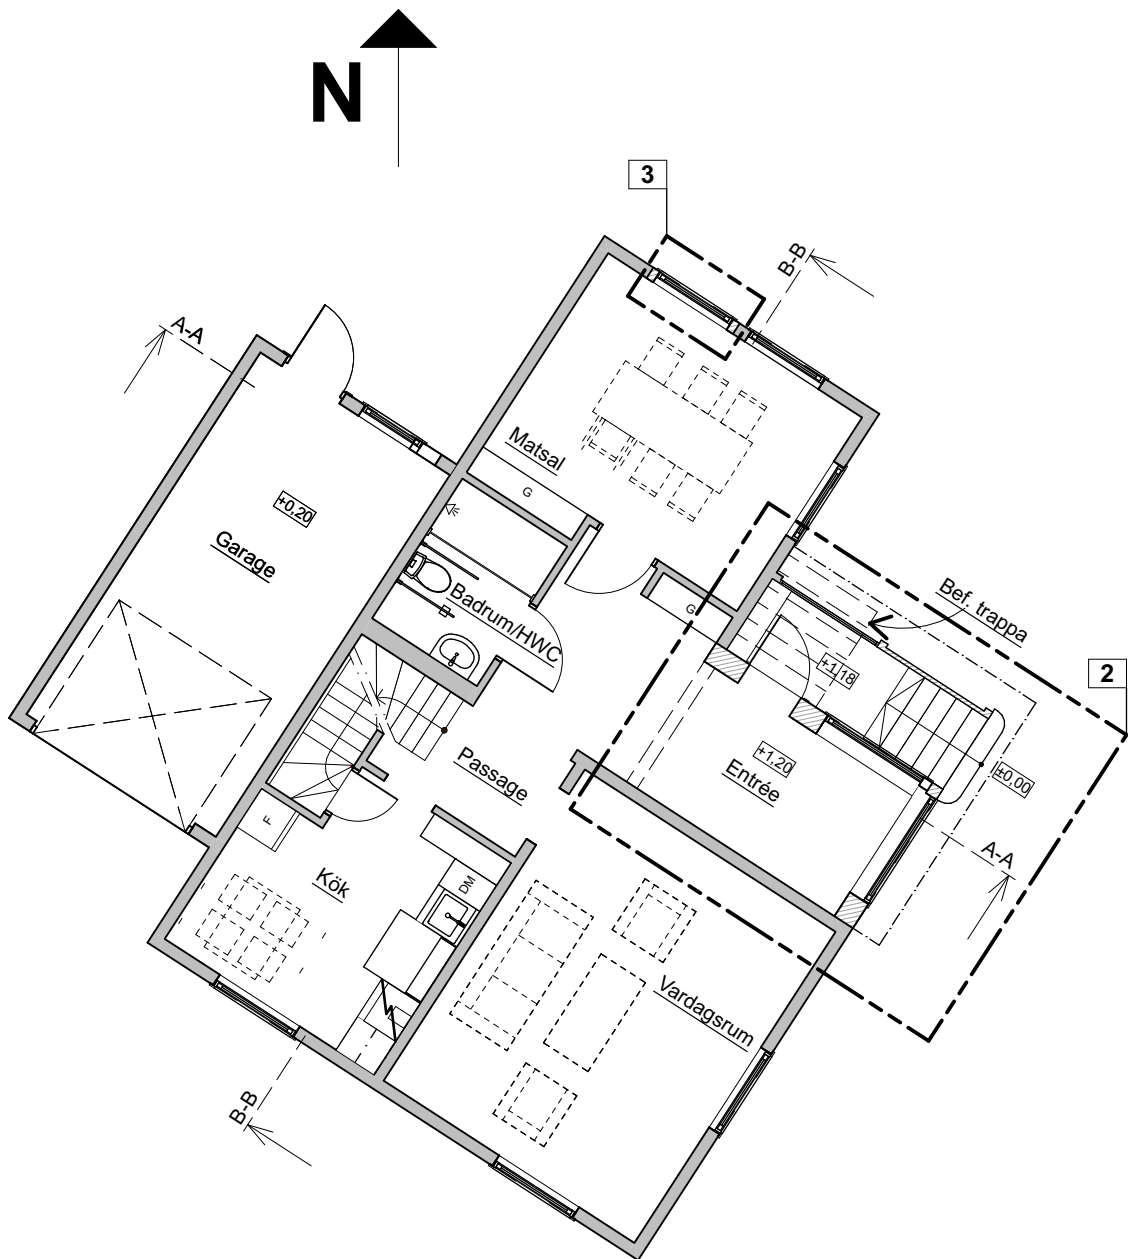

Bottenvåning

FÖRKLARINGAR

Plushöjder avser endast att visa relationer inom byggnaden.

1. Fönster i matkällare ersätts med ventil.
2. Entréveranda byggs in och utvändig trappa svängs. Nya fönsterpartier och ytterdörr.
3. Nytt fönster.

- Bef. byggnadsdel som rivs eller byggs om.
- ////// Tillkommande byggnadsdel

BET	ANT	ÄNDRINGEN AVSER	DATUM	SIGN
BYGGLOVSHANDLING				
Barkk - Byggnadskonst, arkitektur och konst AB John Ericssonsgatan 14, 112 22 Stockholm, Web: www.barkk.se Epost: info@barkk.se, Tel: 08-231040, Fax: 08-231045				
Familjen Wahlgren Livlandsgatan 153, Stockholm				
Ombyggnad och Tillbyggnad Källare & Bottenvåning				
PROJEKTNUMMER	RITAD/KONSTR	HANDLÄGGARE	OBJEKTSNUMMER	
72400	YK	TN RH		
DATUM	SKALA	NUMMER	BET	
2019.11.20	1:100	A-40.1-1		