


Källare

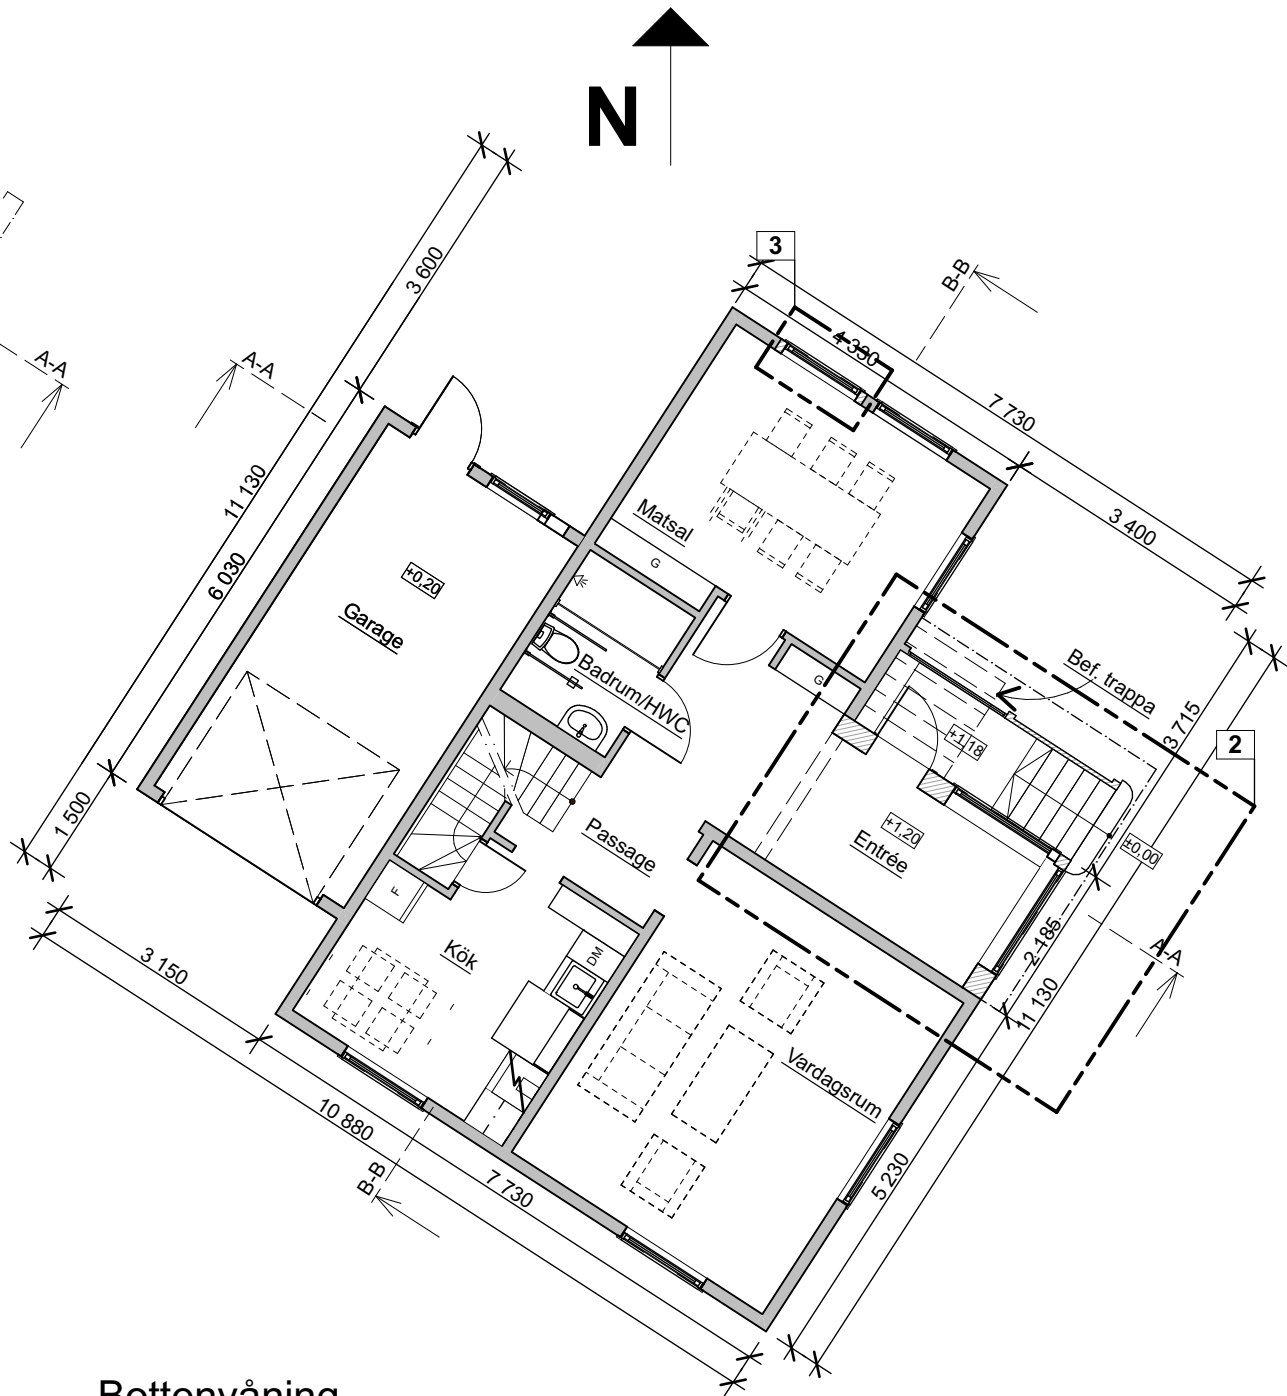

Bottenvåning

FÖRKLARINGAR

Plushöjder avser endast att visa relationer inom byggnaden.

1. Fönster i matkällare ersätts med ventil.
2. Entréveranda byggs in och utvändig trappa svängs. Nya fönsterpartier och ytterdörr.
3. Nytt fönster.

Vidare anmäls
Samtliga bef. fönster i BV + ÖV byts till lika originalutförande.

--- Bef. byggnadsdel
som rivs eller byggs
om.

/// Tillkommande byggnadsdel

B	Kompl. text	2020.06.05	YK
A	Kompl. mått	2020.05.07	YK

BET	ANT	ÄNDRINGEN AVSER	DATUM	SIGN
-----	-----	-----------------	-------	------

BYGGLOVSHANDLING

Barkk - Byggnadskonst, arkitektur och konst AB
John Ericssonsgatan 14, 112 22 Stockholm, Web: www.barkk.se
Epost: info@barkk.se, Tel: 08-231040, Fax: 08-231045

Rapsen 5, Familjen Wahlgren
Livlandsgatan 153, Stockholm

Ombyggnad och Tillbyggnad
Källare & Bottenvåning

PROJEKTNUMMER	RITAD/KONSTR	HANDLÄGGARE	OBJEKTSNUMMER
72400	YK	TN RH	
DATUM	SKALA	NUMMER	BET
2019.11.20	1:100	A-40.1-1	B