



efter ombyggnad

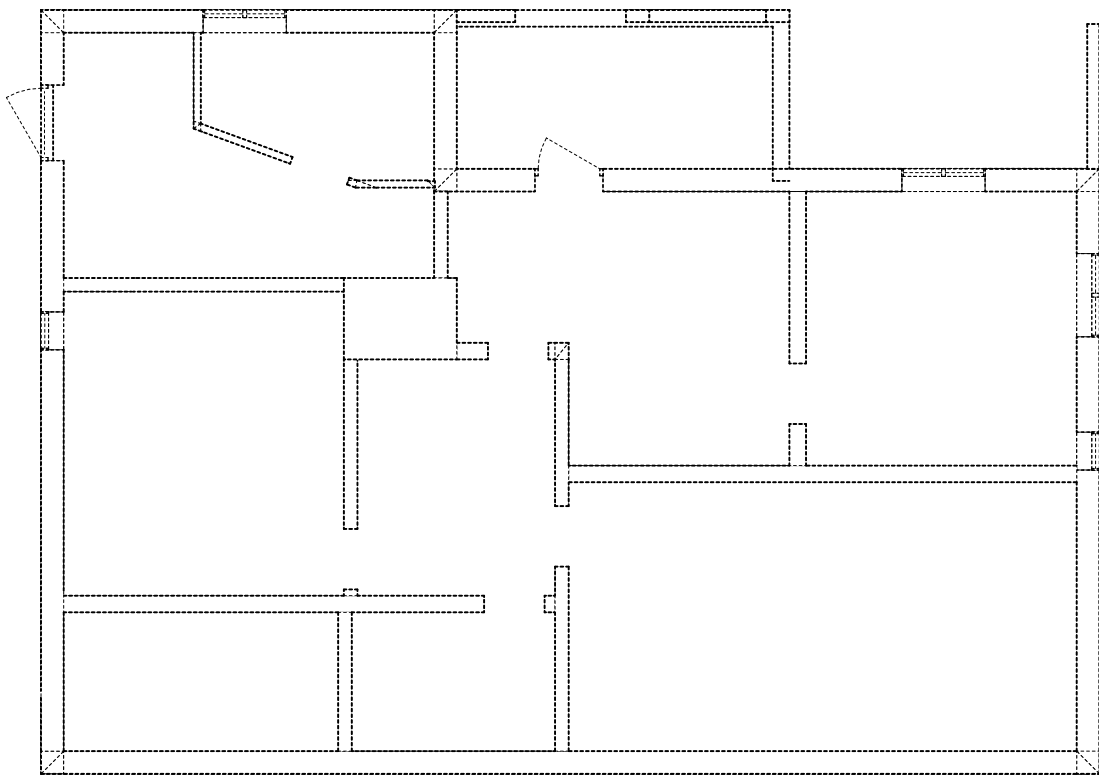

befintligt

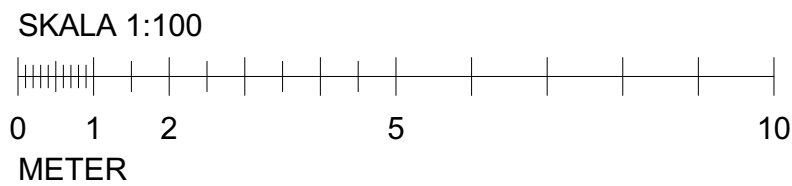

Pärlistickaren 8	Bygglovhandling	DATUM 2020-06-11
RIVET NYTT	ARKITEKTUR+DEVELOPMENT REPPEN WARTIAINEN	ANSVARIG Ingrid Reppen
UPPDRAG NR #PIn	RITAD/KONSTR AV AM	SKALA A3 1:100
		NUMMER A-02
		BET