





FÖRKLARINGAR

MÄTT ANGES I MILLIMETER.
PLUSHÖJDER ANGES I METER


FÖRESKRIFTER

HANVISNINGAR

PLAN 1 A-4.0.1-101
PLAN 2 A-4.0.1-102
SEKTION A-4.0.2-101
FASADER DEL 1 A-4.0.3-101
FASADER DEL 2 A-4.0.3-102

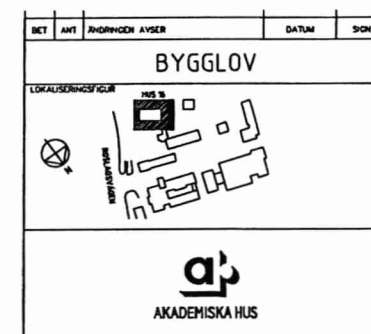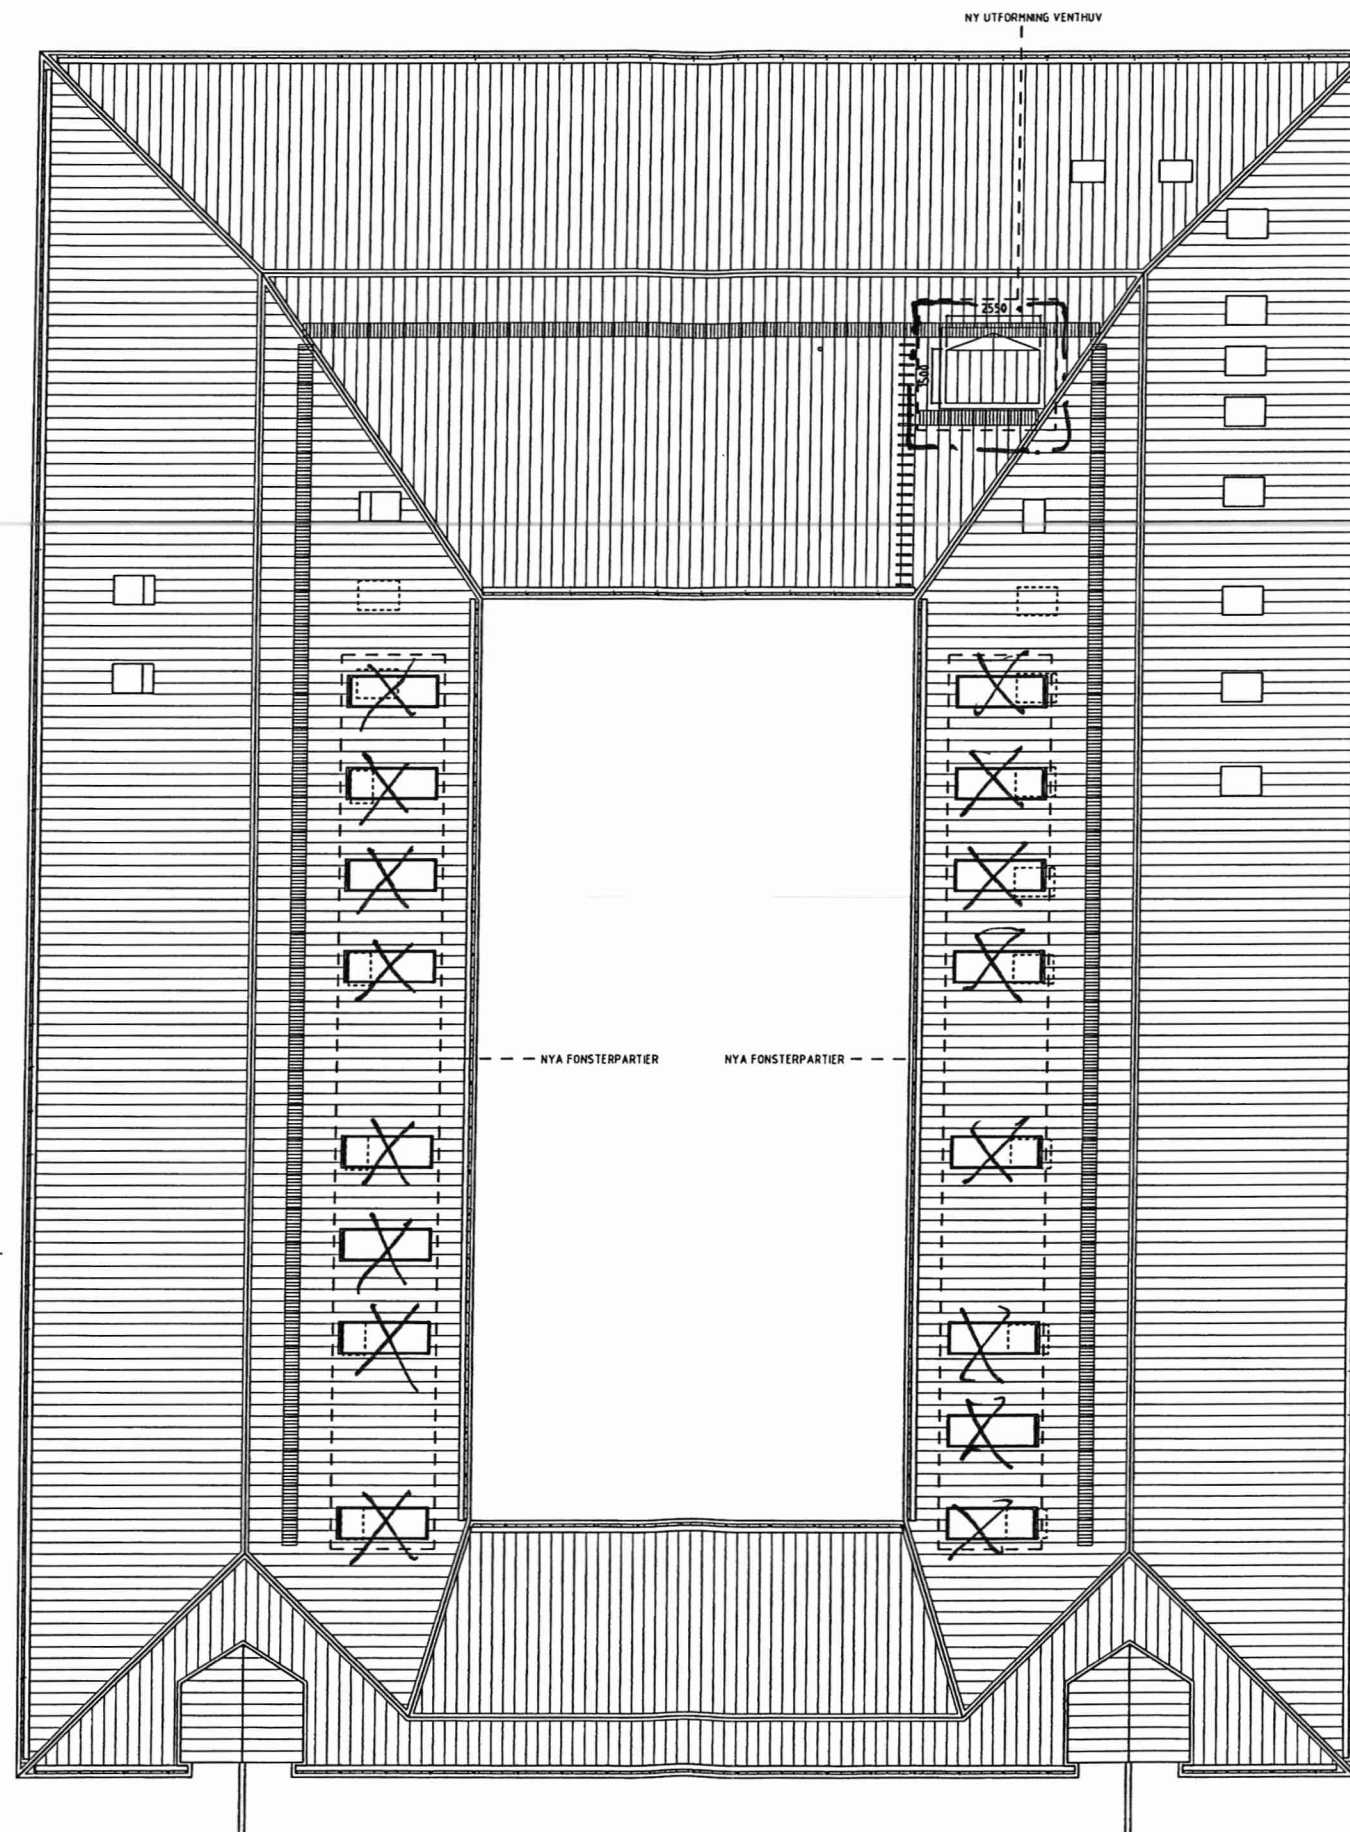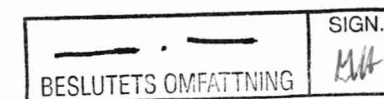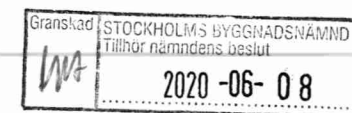

Akademiska Hus AB Region Stockholm akademiskahus.se	UPPDRAG NR 4174:10-00		RTAB AV SHI	HANDLAGARE MACR
	FÖRSTORA LOUISE MASRELIEZ			
	FÖRSKY MARGE ARKITEKTER			
	DATUM 191017		REV./REL. DATUM	
REGISTRERASTIDEN NORRA DJURGÅRDEN 1:44	KRÄFTRIKET 59:16			
BYGGNADSVENKORNUMMER A0059016	TAKPLAN			
FASAD	PLAN	ANGIV. PART A		
REGISTRERINGSNUMMER	FORMAT A1	SKALA 1:100	NUMMER A-4.1.1-103	BET

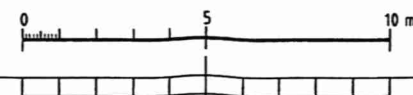

XREF:\projekt\K:\trial\16\Bilaga2_BLM\Modell\A-4.0.1-101.dwg - Kompletterad.dwg


LAGER: SB11

PLO: 2019-10-16 16:56 I:\PROJEKTVÄRDETRAKTET\KÄRTNINGAR\2_BLM\DEF\A-4.1.1-103.DWG SHON ELANDER HÄRREBLO

MÅTT ANGES I MILLIMETER.
PLUSHÖJDER ANGES I METER

HÄNVISNINGAR

PLAN 1	A-40.1-101
PLAN 2	A-40.1-102
TAKPLAN	A-41.1-103
FASADER DEL 1	A-40.3-101
FASADER DEL 2	A-40.3-102

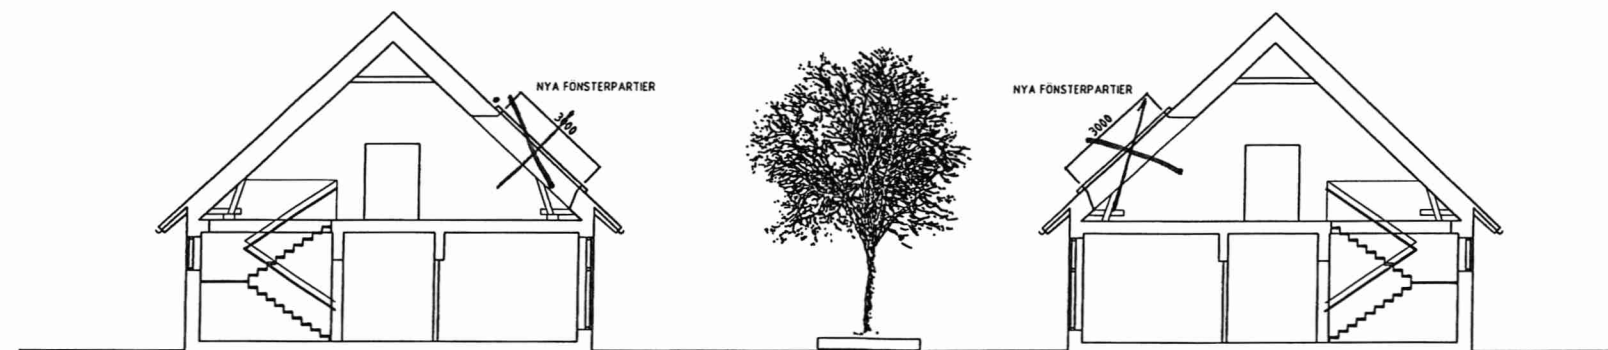


SECTION A-A

Granskad STOCKHOLMS BYGGNADSNÄMND
Tillhör nämndens beslut
2020-06-08

BKT	AMT	JVRORRICHEN AYSER	DATUM	SIGN
<h1 style="text-align: center;">BYGGLOV</h1> <p>LOKALISERINGSGRAN</p> <p style="text-align: center;">HUS 10</p> <p style="transform: rotate(-90deg);">KARTFÖRSTÄLLNING</p>				
<h2 style="margin-top: 10px;">AKADEMISKA HUS</h2>				






REGISTRERAD FÖR NORRA DJURGÅRDEN 1:44				KRAFTRIKET 59:16		KRAFTRIKET 59:16	
BYGGNADSBESKRIVNING A005016				SEKTION A-A		SEKTION A-A	
FUSION				PLAND		ANSV. PART	
				2		A	
REGISTRERAD FÖR				FORMAT		SKALA	
				A1		1:100	
				NUMMER		A-40.2-101	
						DET	

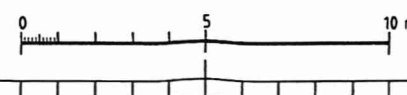

MÅTT ANGES I MILLIMETER.
PLUSHÖJDER ANGES I METER

KULORER
VINDFÅNG PARTIER. GRÅ LIKA OMGIVANDE
BEFINTLIGA PARTIER
VINDFÅNG TAK: SVART LIKA BEFINTLIGA
TAKPLÅTAR
TAKFÖNSTER SVARTA LIKA BEFINTLIG
TAKFÖNSTER
VENTILATIONSHUV TEGELROD LIKA BEFINTLIG

PLAN 1	A-40.1-101
PLAN 2	A-40.1-102
TAKPLAN	A-411-103
SEKSION	A-40.2-101
FASADER DEL 2	A-40.3-102

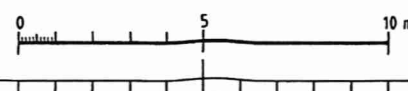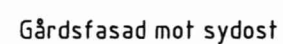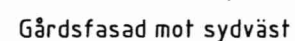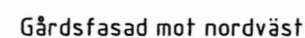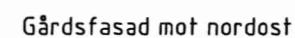

A		PM2 ANTAL TÅKFÖNSTER JUSTERADE	2020-02-07	M
BET	ANT	ÄNDRINGEN ÅYSER	DATUM	S



Akademiska Hus AB Region Stockholm akademiskahus.se		UPPDRAG NR 4.171:10:00	RITAS AV SIHI	HANDLIGGARE MACR
REGISTRERAT NORRA DJURGÅRDEN 1:44		KRÄFTRIKET 59:16 FASADER		
BYGGNADSRÄTTSHAVARE A0059016		FASADER MARGE ARKITEKTER		
PLANID 1		DATUM 190117		
ANSV. PART A		REV./REL. DATUM 200207		
REGISTRERINGSNUMMER		FORMAT A1	SKALA 1:100	RUMMER A-4.0.3-101