




FASAD MOT NORDOST

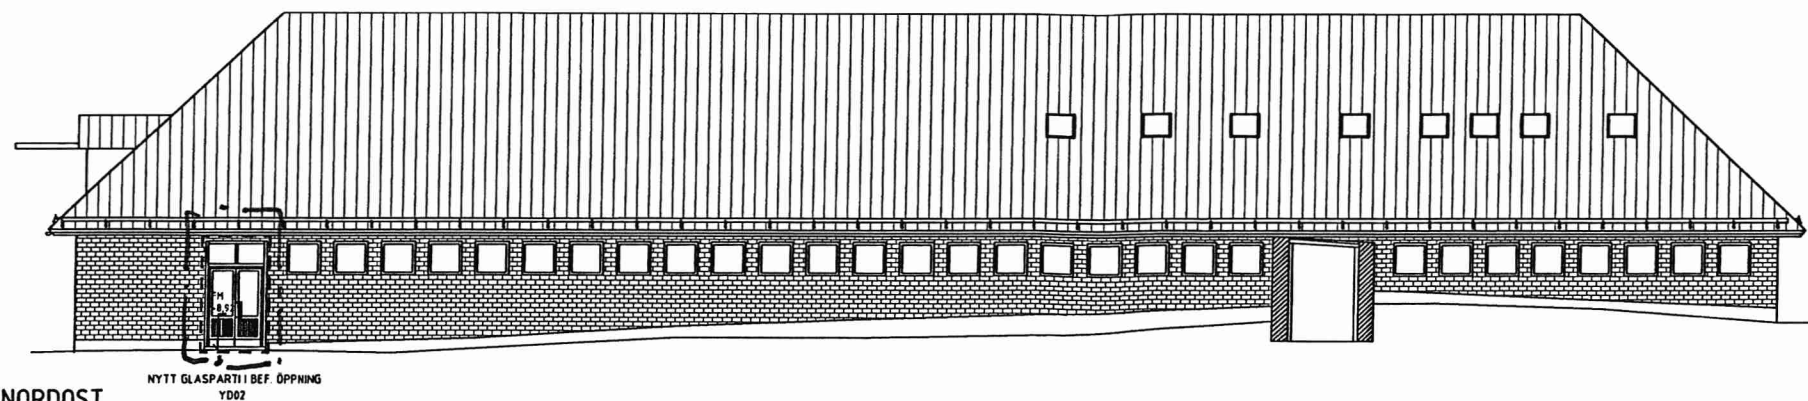



FASAD MOT NORDVÄST

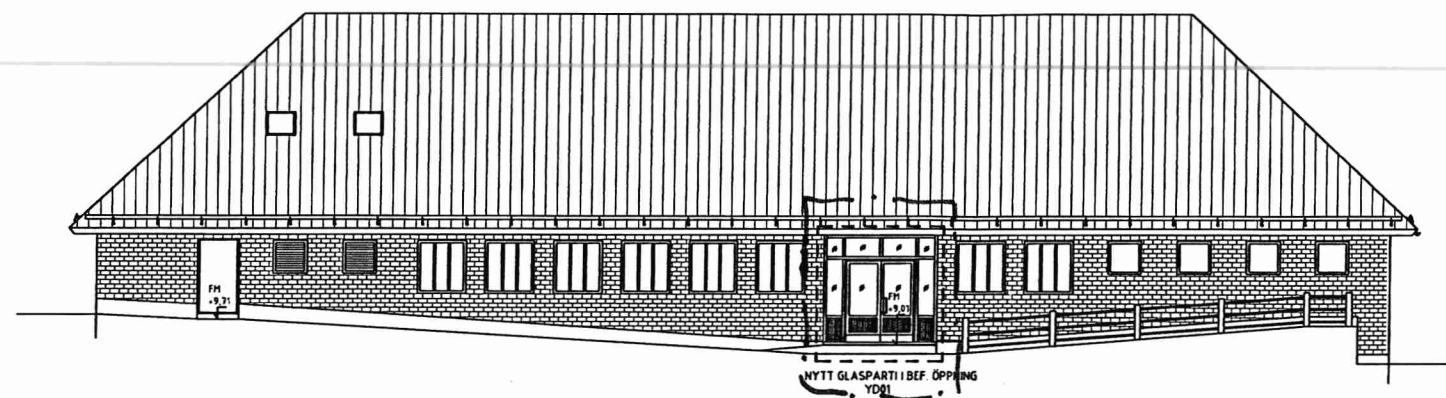

FASAD MOT SYDVÄST

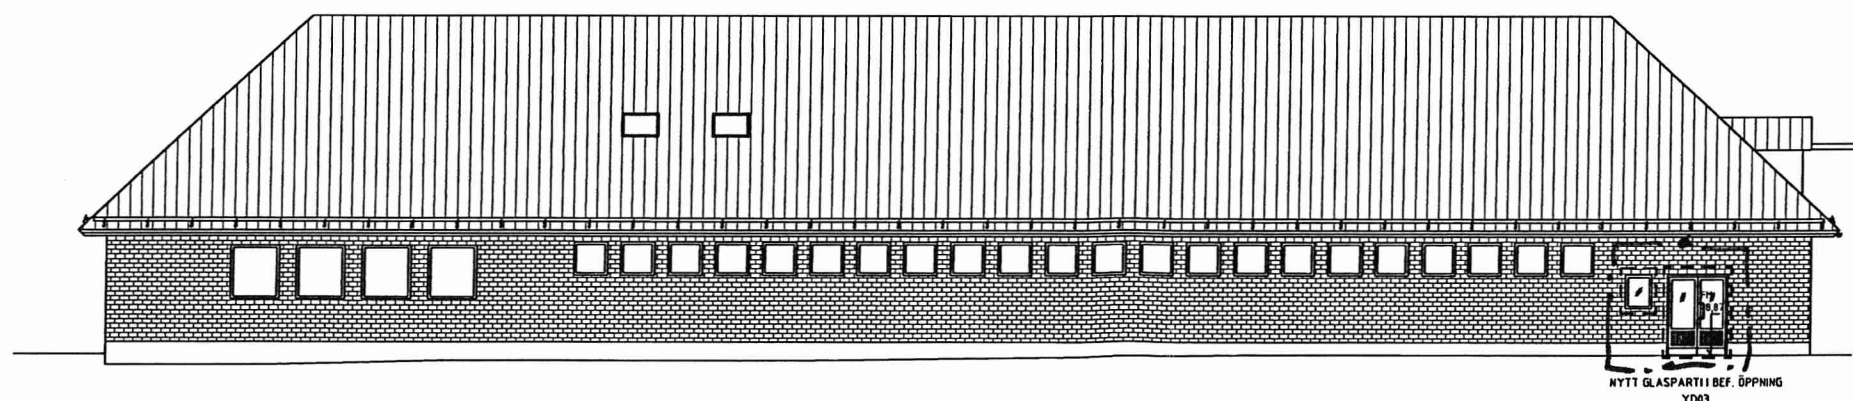

FASAD MOT SYDOST

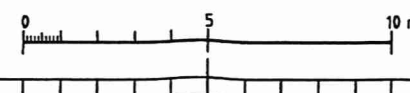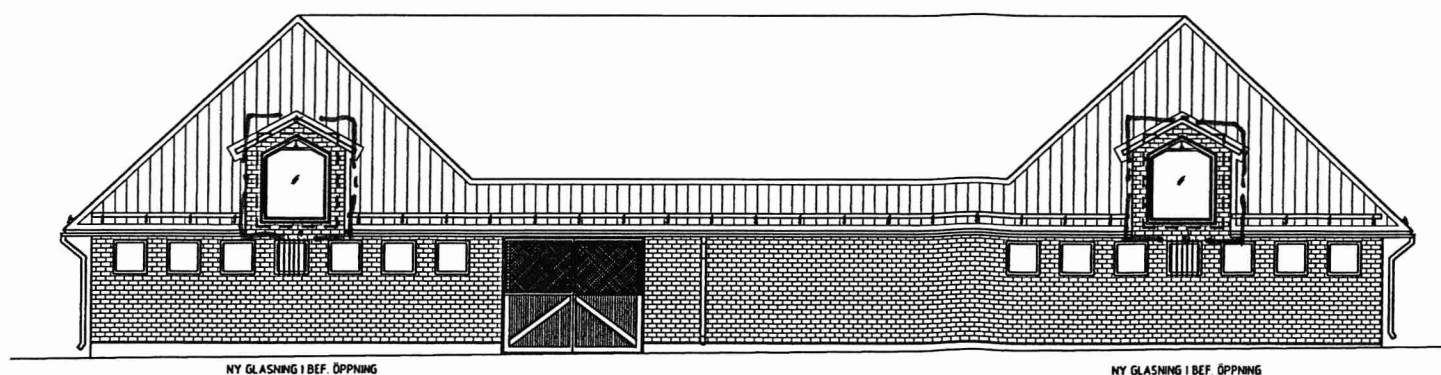

FÖRKLARINGAR


MÅTT ANGES I MILLIMETER.
PLUSHÖJDER ANGES I METER.

FÖRESKRIFTER

KULÖRER
FÖDERLUCKOR OCH UTVÄNDIGA FÖNSTER OCH
PARTIER: LJUSGRÅ

HÄNVISNINGAR


PLAN 1 A-40.1-101
PLAN 2 A-40.1-102
TAKPLAN A-41.1-103
SEKTION A-40.2-101
FASADER DEL 1 A-40.3-101
FÖDERLUCKOR A-42.6-102
DETALJER UTV PART. A-42.6-104

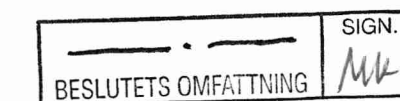


ÄNDRINGAR PM1:
INDELNING GLASPARTIER REVIDERADE
NYTT VENT. GALLER UTGÅR

A	PM1	2020-06-17	MO
BET	ANT	ÄNDRINGAR	SYDER


BYGGLOV

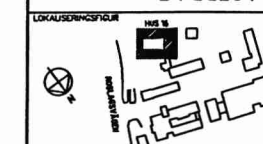


Akademiska Hus AB Region Stockholm akademiskahus.se	UPPDRAG NR	4171:10:00	BYGGA AV	SIH/JAE	HANDLIGGARE	MACR
	ANSVARIG	LOUISE MASRELIEZ				
	KONSTRUKTÖR	MARGE ARKITEKTER				
	DATUM	191017	REVISIÖN	DATUM	200117	
REGISTRERAD FÖRSTÄMMELSE	NORRA DJURGÅRDEN 1:44					KRÄFTRIKET 59:16
BYGGNADSPERMITTENS	A0059016					FASADER
PLAND	1	ANSV. PART	A			
REGISTRERINGSNUMMER	FORNAT	A1	SKALA	1:100	NUMMER	A-40.3-102
					BET	A

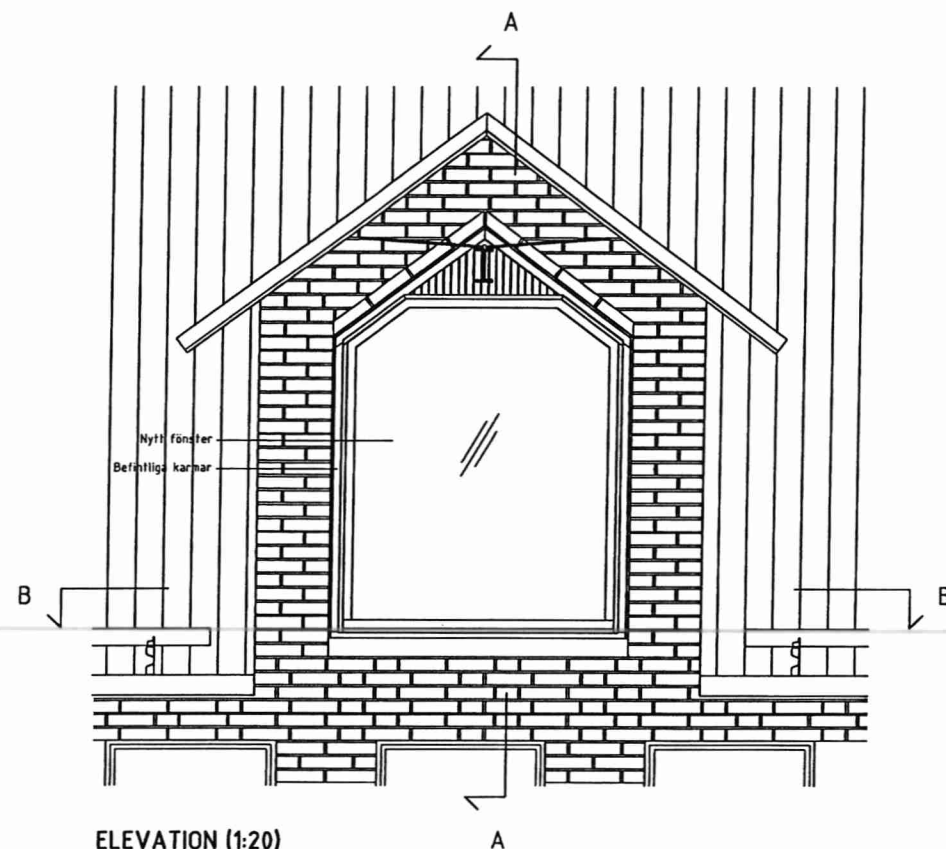


ELEVATION (1:20)

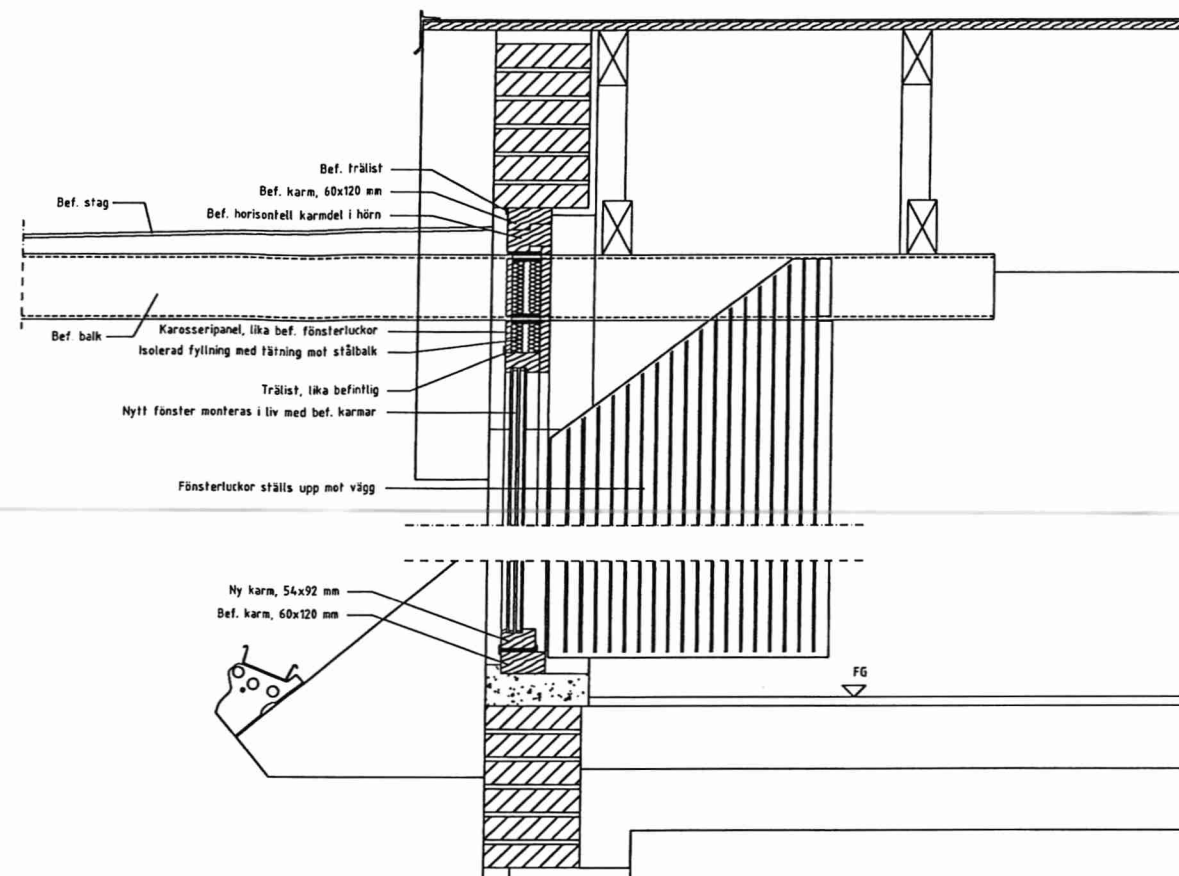


VERTIKALSNITT A-A (1:10)

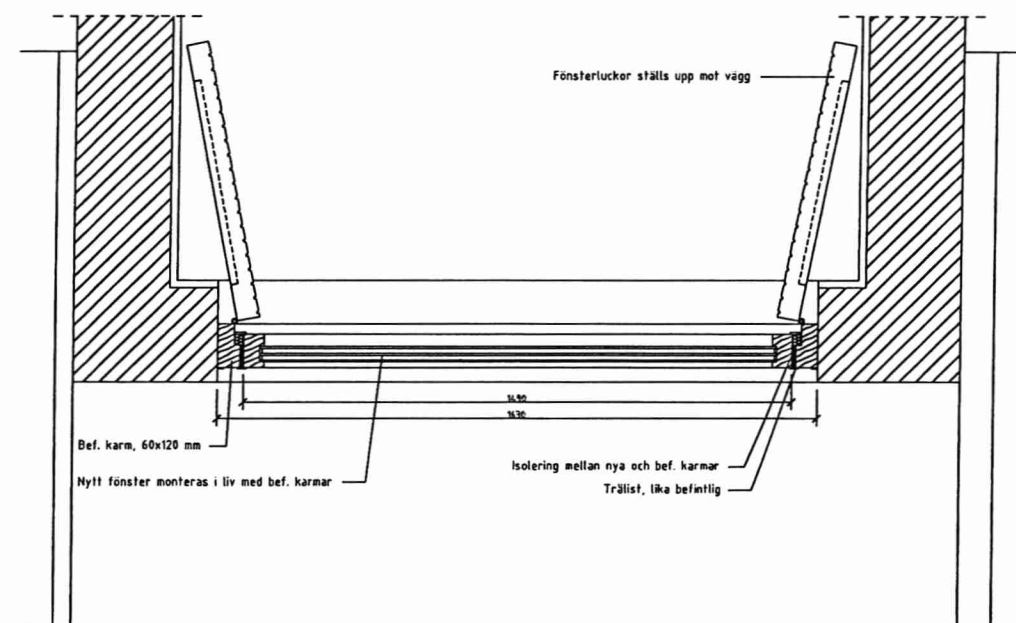


HORISONTALSNITT B-B (1:10)

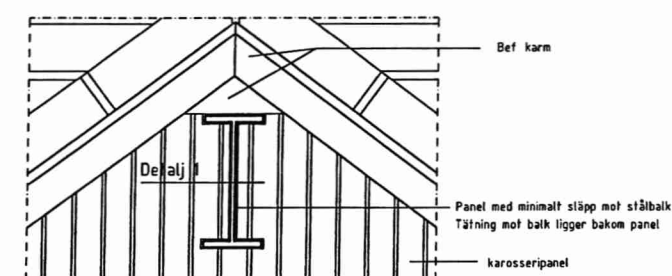

PRINCIPVY, INKLÄDNAD AV BALK (1:5)

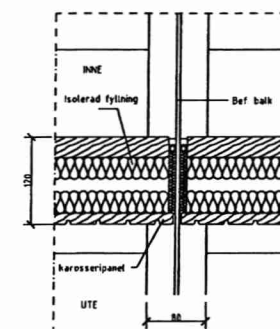

DETALJ 1 (1:5)

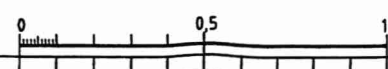

FÖRKLARINGAR

MÄTT ANGES I MILLIMETER.
PLUSHÖJDER ANGES I METER



FG FÄRDIGT GOLV

FÖRESKRIFTER


KULÖR:
PANEL TÄT DEL & KARM MCS 2502-Y (LJUSGRÅ)

HÄNVISNINGAR


PLAN 1 A-40.1-101
PLAN 2 A-40.1-102
TAKPLAN A-41.1-103
SEKTION A-40.2-101
FASADER DEL 1 A-40.3-101
FASADER DEL 2 A-40.3-102

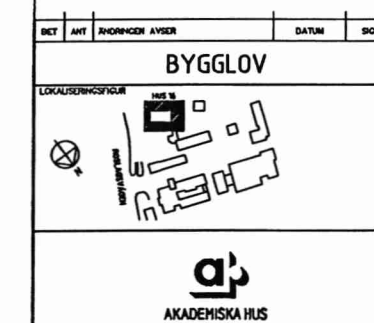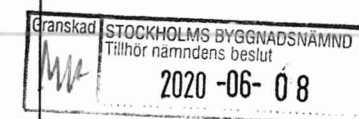


Akademiska Hus AB Region Stockholm akademiskahus.se		UPPDRAG NR 4.171:10:00		RITAD AV ULHA		HANSKRIVET MACR	
		ANSVARIG LOUISE MASRELIEZ		REVISOR MARGE ARKITEKTER			
		DATUM 200117		REV./REL. DATUM			
REVISORFÄRTENET NORRA DJURGÅRDEN 1:44				KRÄFTRIKET 59:16			
BYGGNADSPERMITTER A0059016				FÖDERLUCKA			
TÄVLID		PLÅN 1		ANV. PART A			
REVISORFÖRHOVNINGSNAMN		FORMAT A1		SKALA 1:20/10/A-42.6-102		REV.	

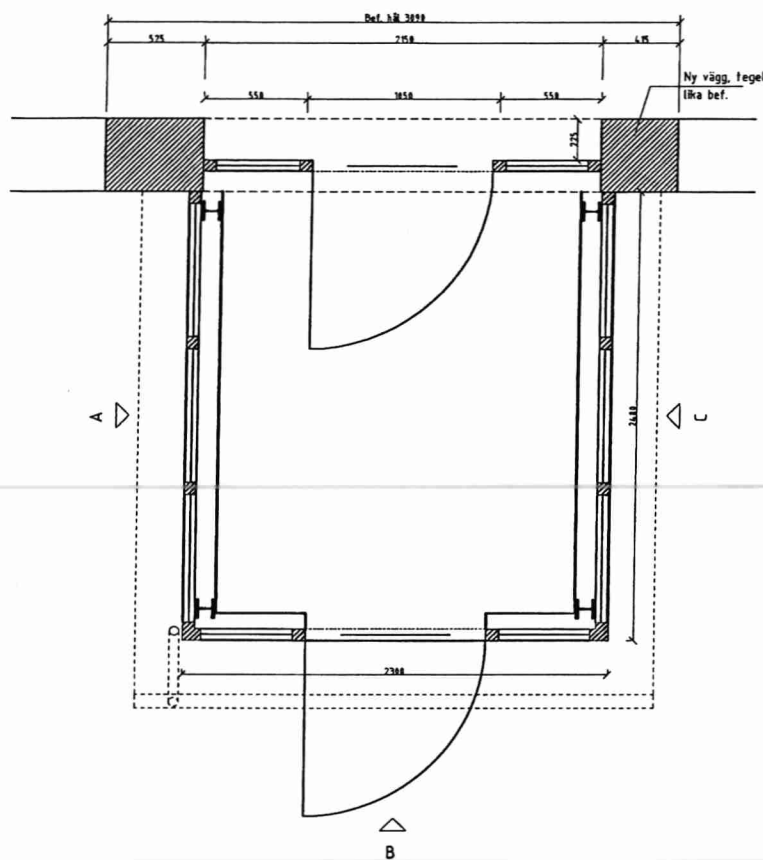


PLANSNITT VINDFÅNG (1:20)

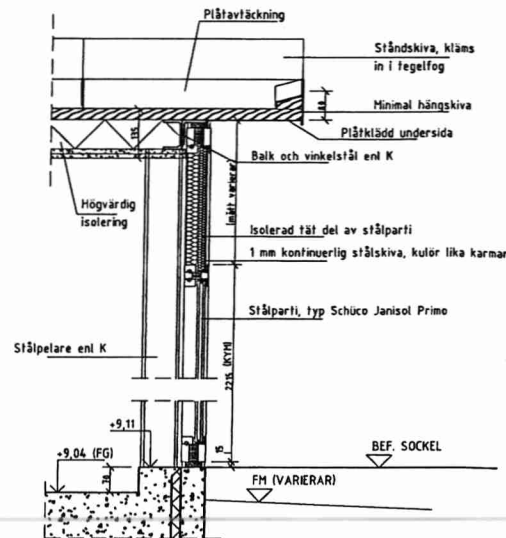

V1 (1:10)

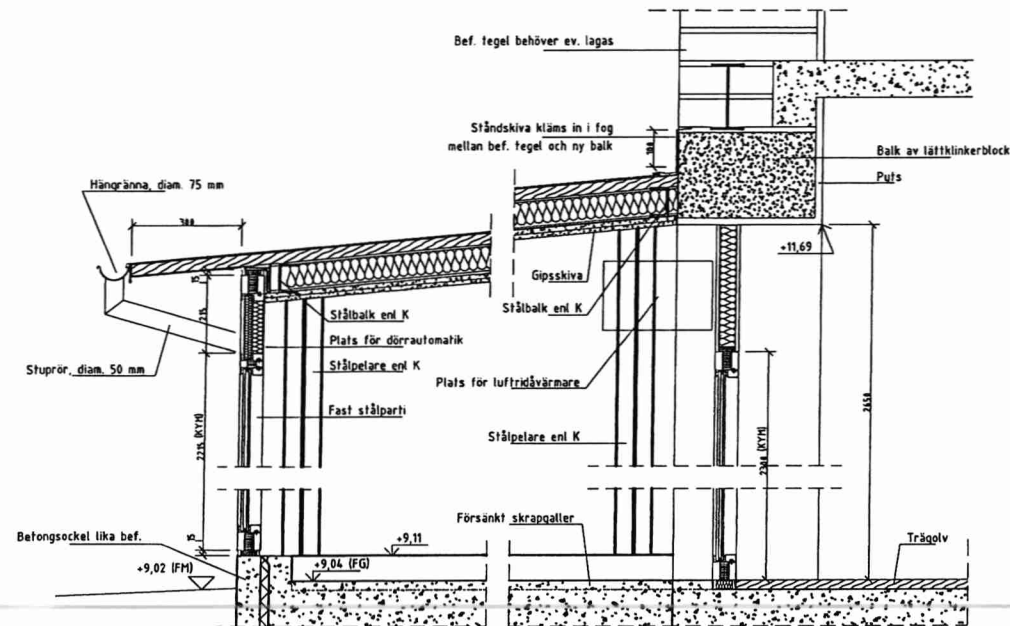

V2 (1:10)

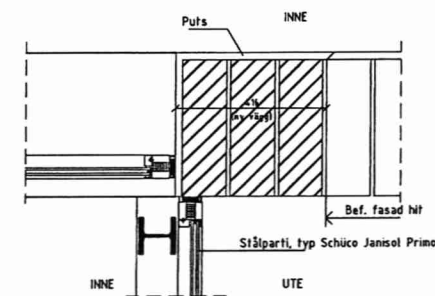

H1 (1:10)

FÖRKLARINGAR

MÅTT ANGES I MILLIMETER.
PLUSHÖJDER ANGES I METER.

FG FÄRDIGT GÖLV
FM FÄRDIG MARK
KYH KARMYTTERMÅTT

FÖRESKRIFTER


KULÖR
PARTIER NCS 6502-B/RAL 7012 (MÖRKGRÅ)
LIKA BEF. PARTIER.
TAKPLÅT NCS. S9000-N (SVART)
LIKA BEF. TAKPLÅT

HÄNVISNINGAR


PLAN 1 A-4.0.1-101
PLAN 2 A-4.0.1-102
TAKPLAN A-4.1.1-103
SEKTION A-4.0.2-101
FASADER DEL 1 A-4.0.3-101
FASADER DEL 2 A-4.0.3-102




ELEVATIONER

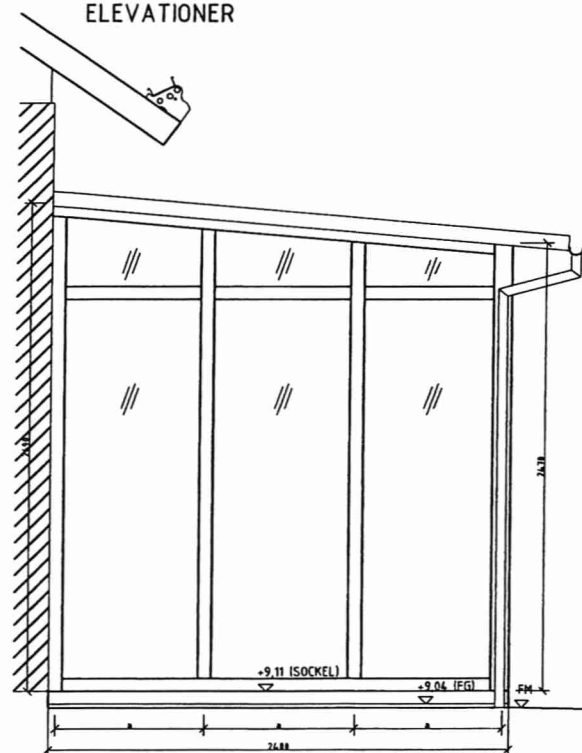



VY A (SYDVÄST)
(1:20)

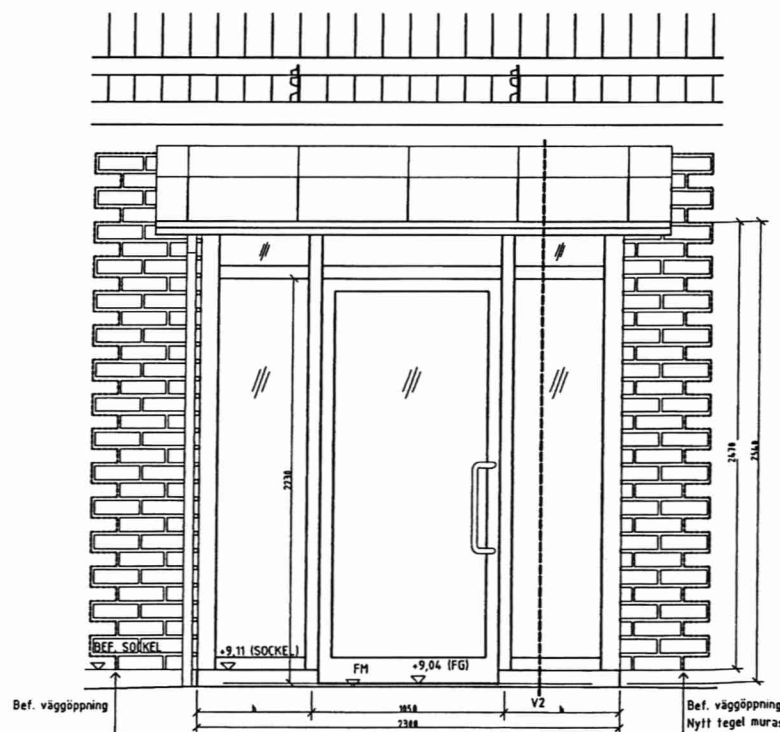

VY B (NORDVÄST)
(1:20)

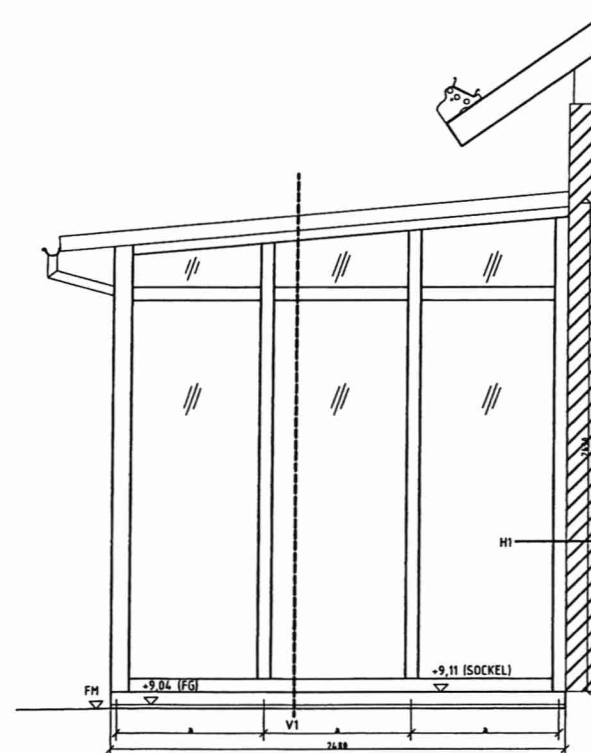

VY C (NORDÖST)
(1:20)

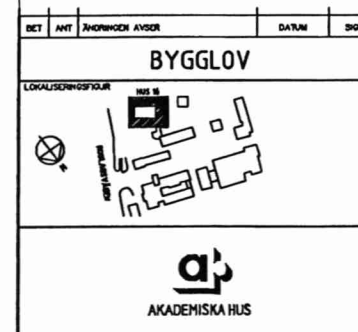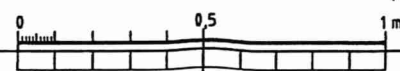

UPPGIFTS NR 4171:10-00	RTAD AV ULHA	REKVISIT MACR
AKADEMISKA HUS AB Region Stockholm akademiskahus.se	FÖRSTAV LOUISE MASRELIEZ	
REGISTRERAD ARKITEKT NORRA DJURGÅRDEN 1:44 STADSRÄDNINGSGRÄNSER A0059016	FÖRSTAV MARGE ARKITEKTER	
PLÅN 1	ANVÄNDNING A	REKVISIT 200117
REGISTRERINGSNUMMER	FORMAT A1	SKALA 1:20/1:10
NUMMER A-4.2.6-103	DET	

FÖRKLARINGAR

MÅTT ANGES I MILLIMETER.
PLUSHÖJDER ANGES I METER.


FG FÄRDIGT GOLV
FM FÄRDIG MARK

FÖRESKRIFTER

KAROSSERIPANEL 12X43MM
KULÖRER & MATERIAL
SPARKSKYDD: NCS 0500 (SVARTGRÅ)
PARTIER: NCS 2502-Y (LJUSGRÅ)
TÄCKPLÅT MÅLAS I KULÖR LIKA PARTI
TRÖSKELPLÅT I ROSTFRITT STÅL
DRAGHANDTAG I ROSTFRITT STÅL OCH GREPP I TRÄ, EK

HÄNVISNINGAR


FASADER DEL 2 A-40.3-102

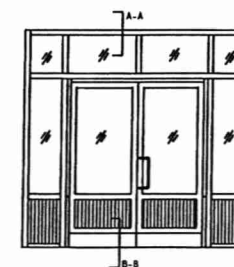


YD01
1:50




YD02
1:50

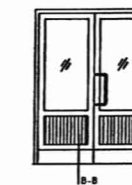


YD03
1:50

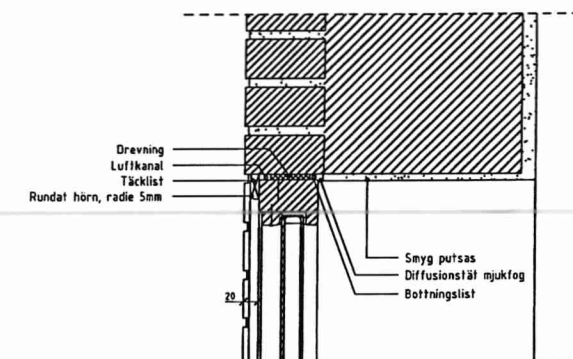


VERTIKALSNITT A-A
1:5

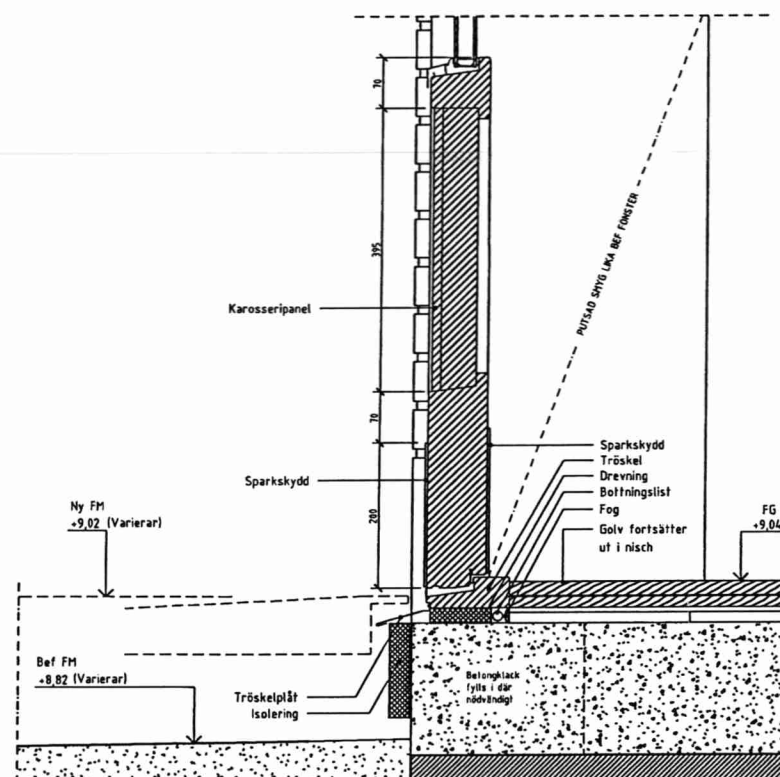



VERTIKALSNITT B-B
1:5

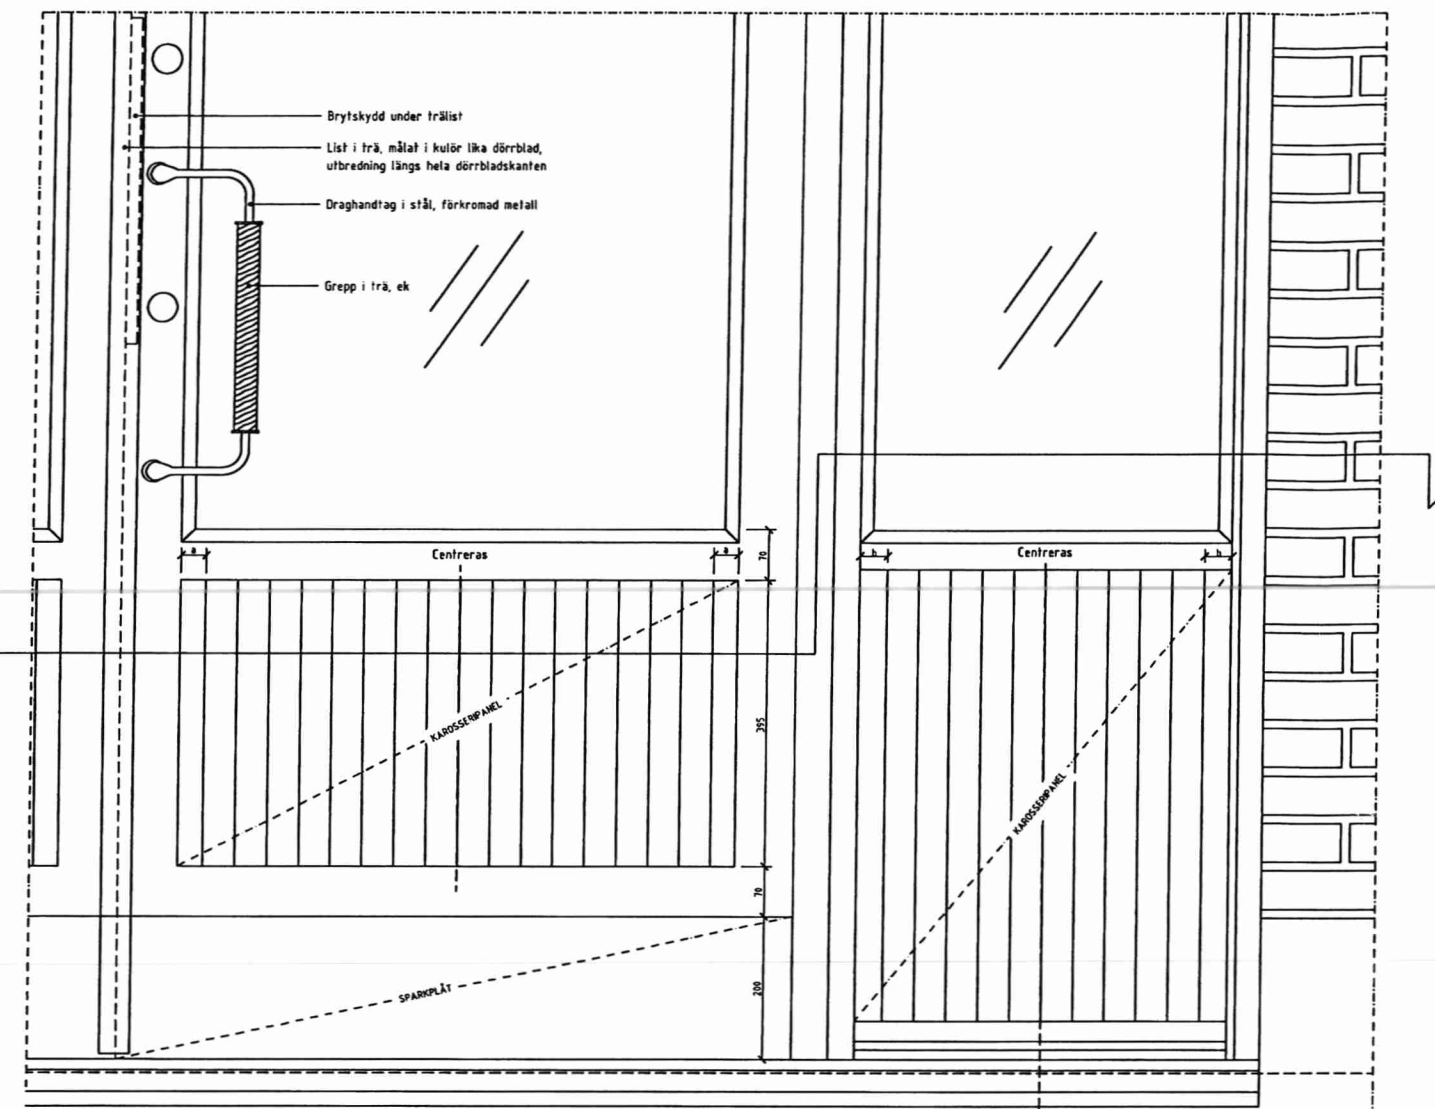

ELEVATION C-C
1:5

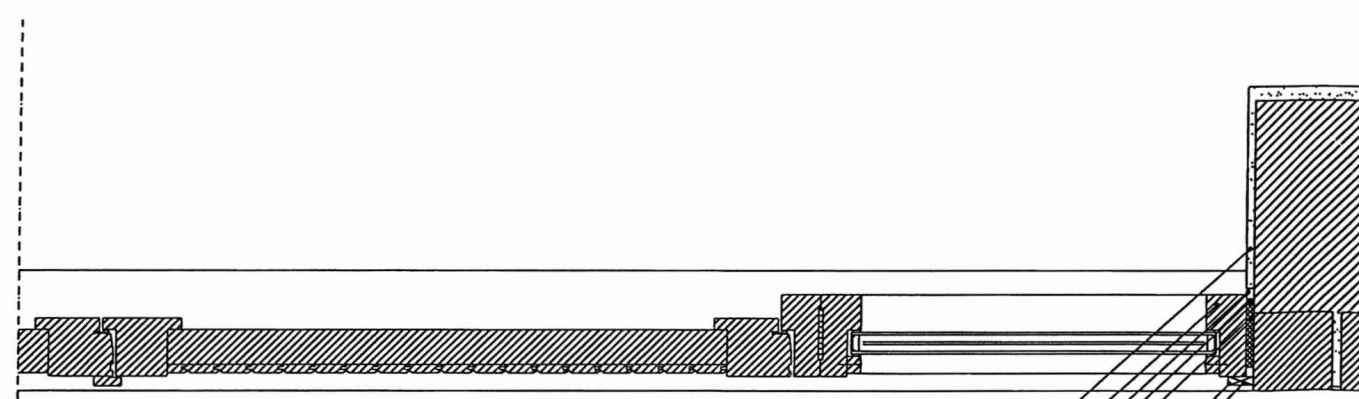

HORISONTALSNITT D-D
1:5

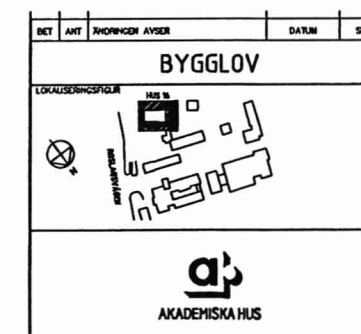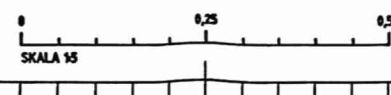

Akademiska Hus AB Region Stockholm akademiskahus.se		LÖPPLÅD NR 417:10-00	BYTAD AV JAE	HANDELSNAMN MACR
		ANSÖKAN LOUISE MASRELIEZ		
		KORREKT MARGE ARKITEKTER		
		DATUM 200117	REK./REL. DATUM	
REGISTERFASTHET NORRA DJURGÅRDEN 1:44 BYGGNADSDOKUMENT A0059016		KRÄFTRIKET 59:16 PRINCIPDETALJER UTVÄNDIGA PARTIER		
HUSID 1	PLAND 1	ANSV. PART A		
PROJEKTERINGSNUMMER		FÖRAT A1	SKALA 1:5	NUMMER A-42.6-104