

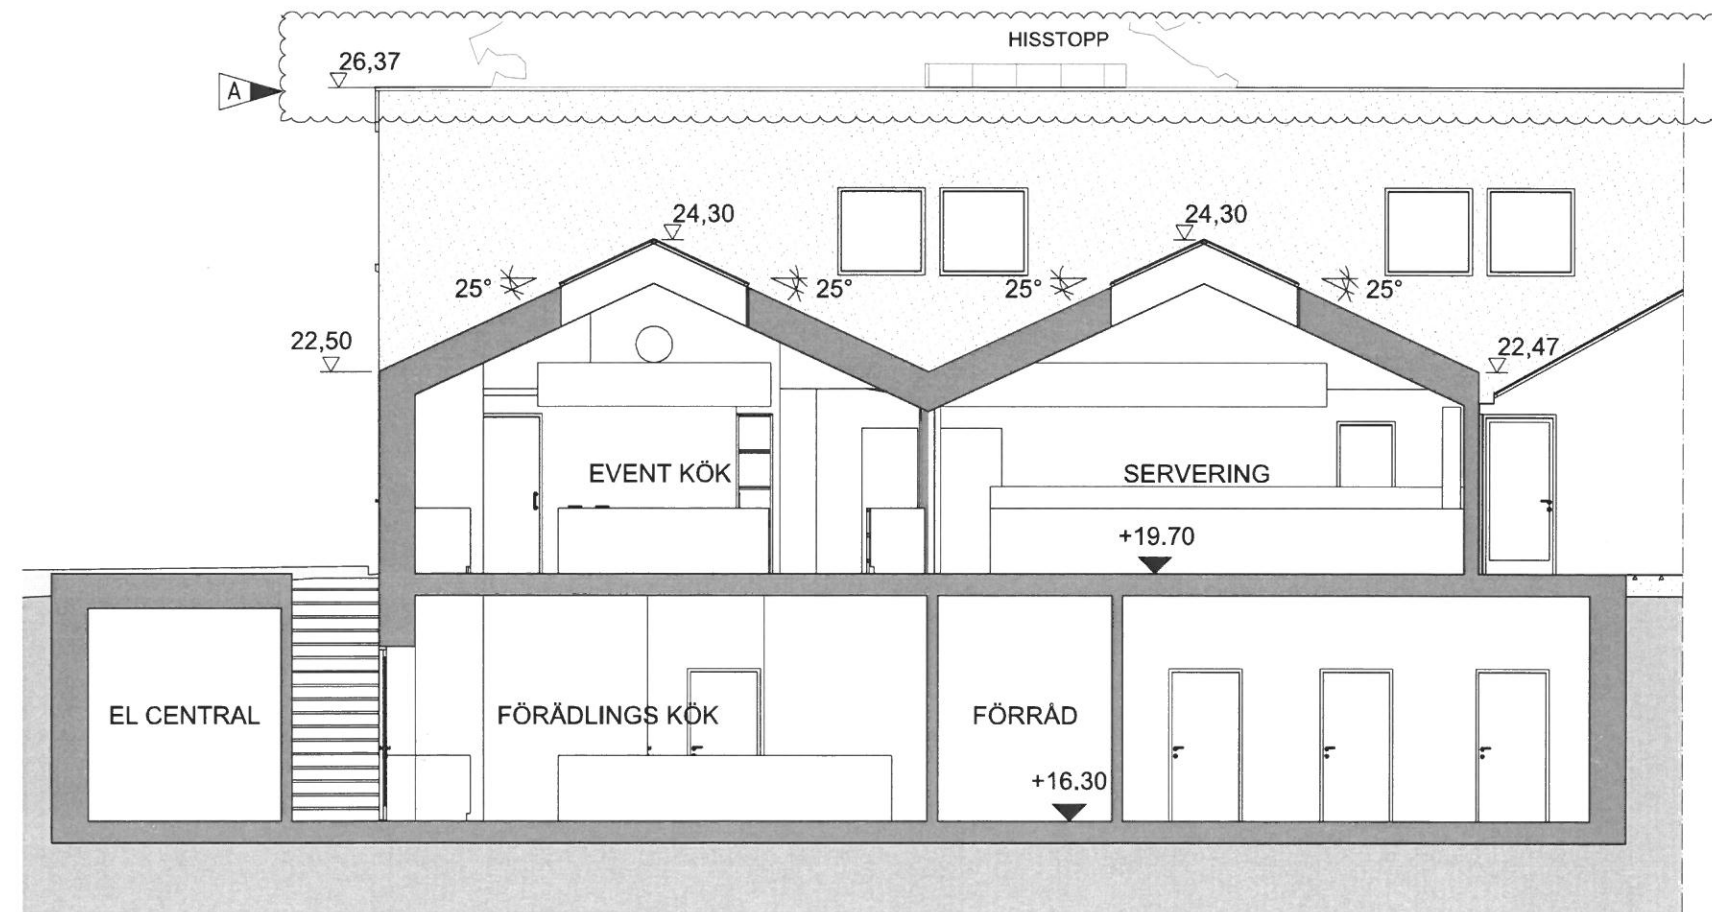
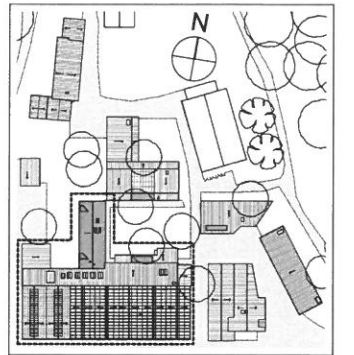


SEKTION A2-A2

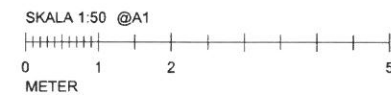

SEKTION B-B

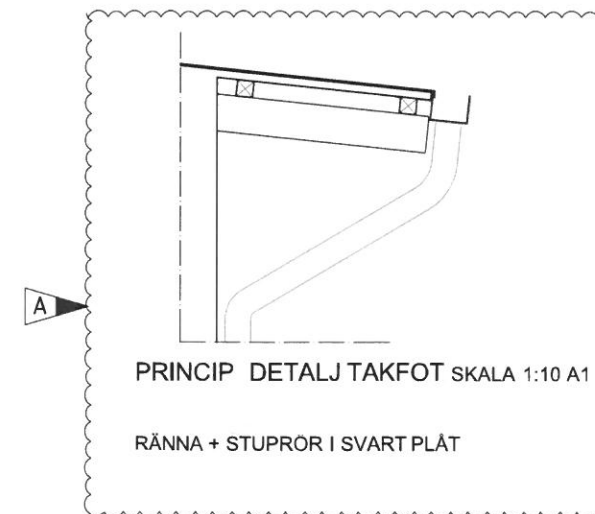

ORIENTERINGSPLAN

FÖRKLARINGAR:

ALLA MÅTT I MM
PLUSHÖJDER ANGES I METER
ENL. RH 2000

FÖRESKRIFTER:

HÄNVISNINGAR:

AREOR ENL. A-40.1.102
RELATIONSPLAN A-40.1-03

A	TAKHÖJD + LUTNING TAKFOT DETALJ		PB	20.06.23
REV	ANT	AVSEENDE	SIGN	DATUM
FASTGHT:				
ROSENDALS TRÄDGÅRD				
Del av Djurgården 1:1				
Rosendalsterrassen 12, Stockholm				
 Kungl. Djurgården förvaltning Box 27138 102 52 Stockholm				
<input checked="" type="checkbox"/> A - Jordens Arkitekter AB - 08-407 06 00 <input type="checkbox"/> K - Loostrom - 08-755 11 60 <input type="checkbox"/> E - Elektrokonstulten - 08-20 01 01 <input type="checkbox"/> V - Tyréns AB - 010-452 20 00 <input type="checkbox"/> M - <input type="checkbox"/> - <input type="checkbox"/> -				
BYGGLOVSHANDLING				
RITNINGEN AVSR				
HUS 1 DEL - CFD.NR -				
PLAN - VÅNING -				
SEKTION A2-A2 + B-B HUVUDBYGGNAD				
HUS 1				
SKALA 1:50 A1 1:100 A3 Disegner: A				
KONSTRUERAD AV/ HANDLAGGARE		RITAD AV		GRANSKAD AV
PB		JR,PB,RD,KN,FM		JOHNNY ANDERSSON
DATUM 2019.10.11				
ARBETSSAMMER			A-40.2-110	REV A