

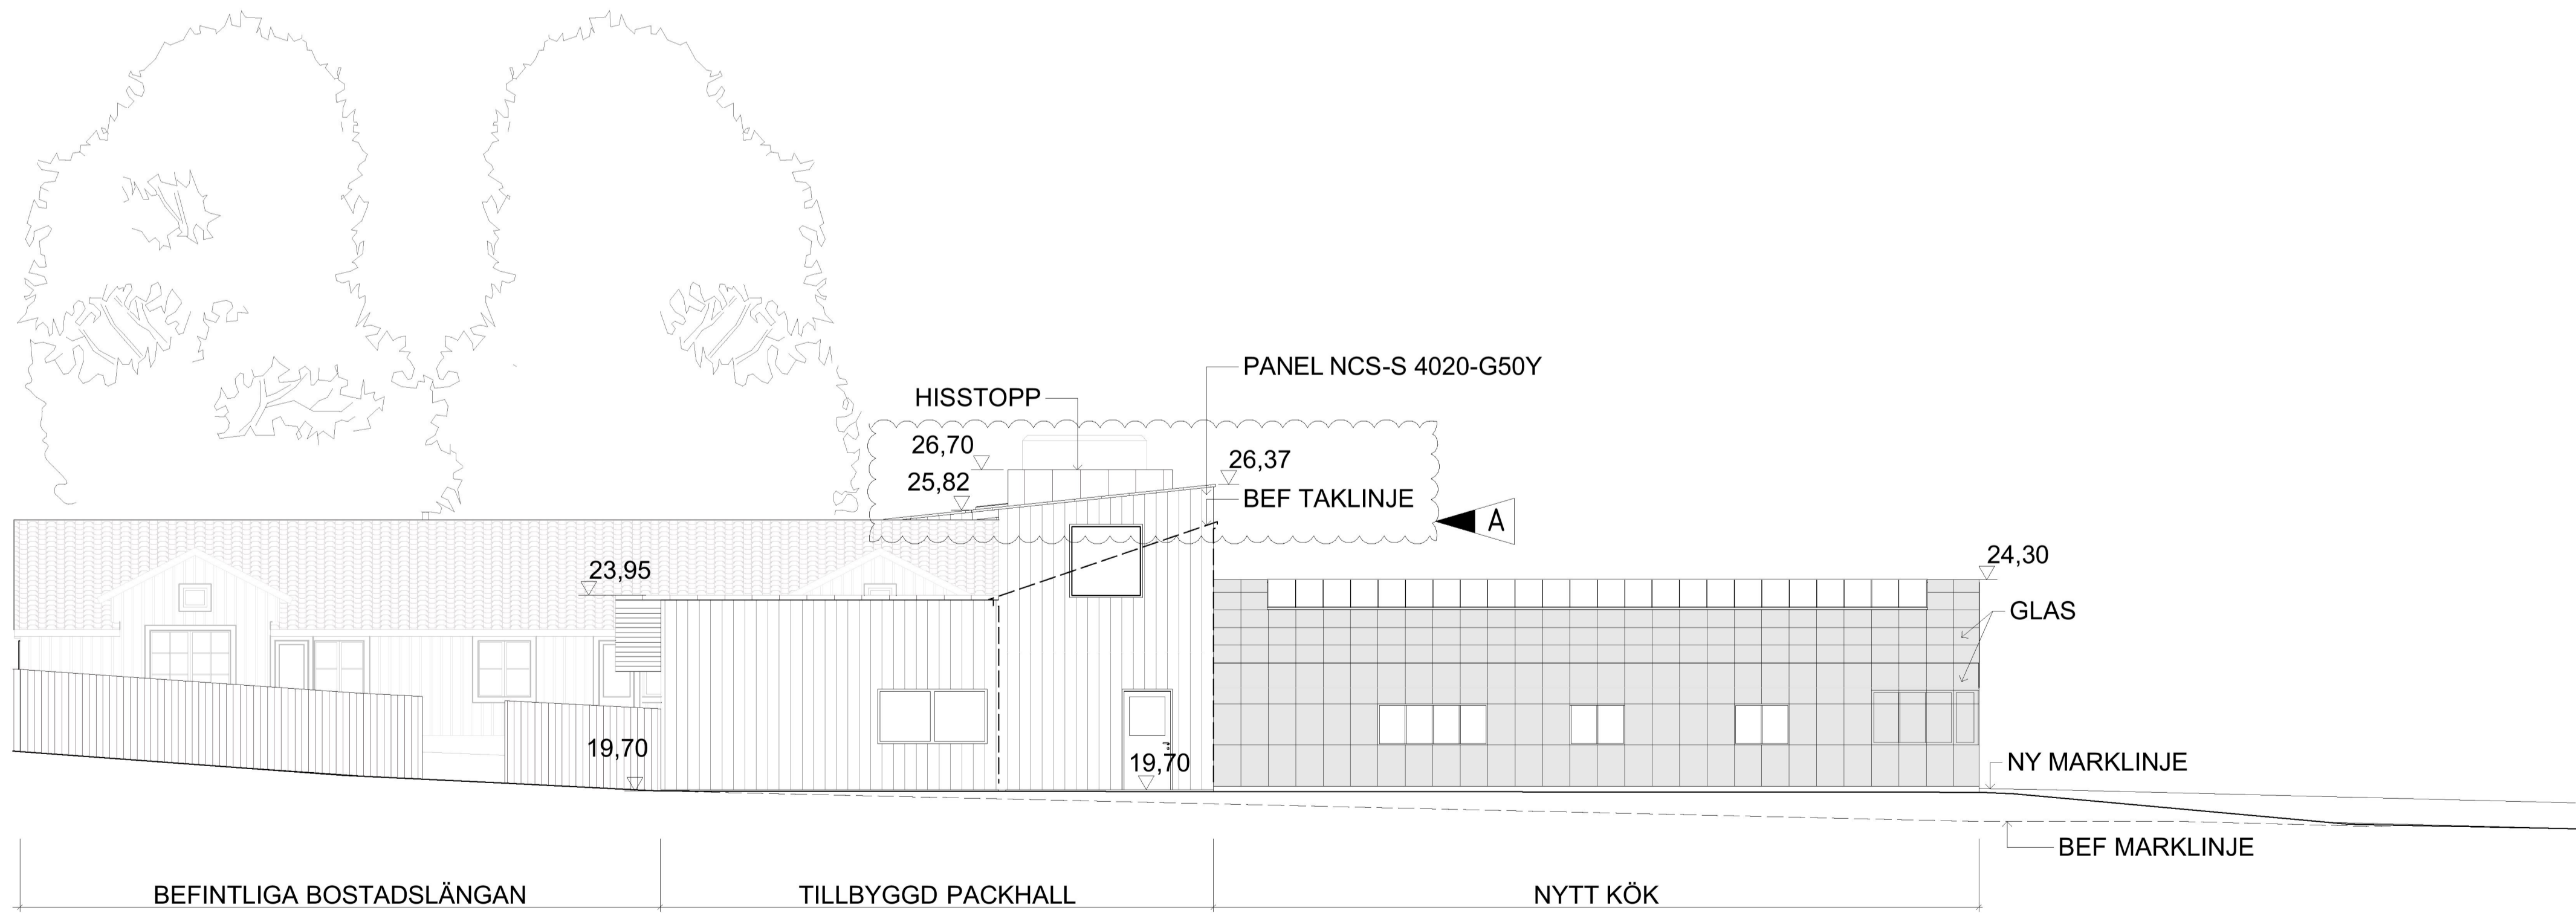


FASAD MOT SÖDER

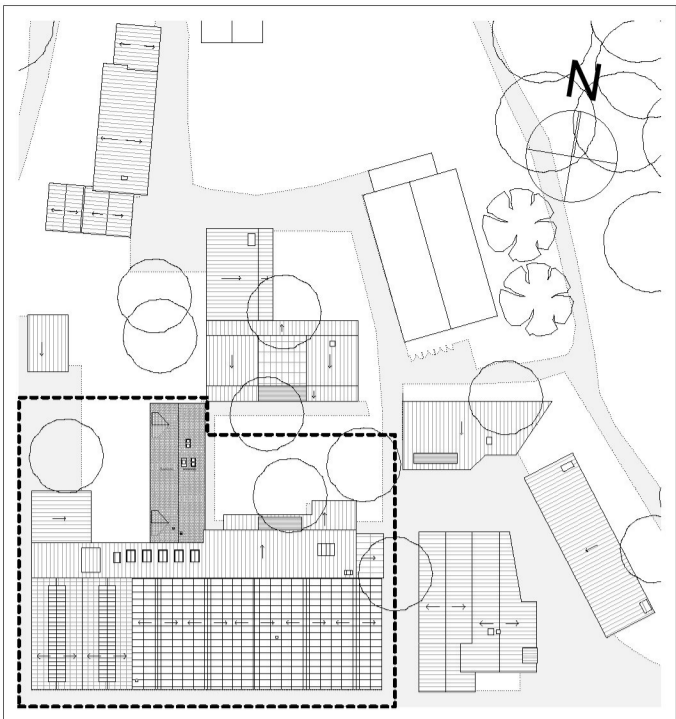

FASAD MOT VÄSTER

SKALA 1:100 @A1

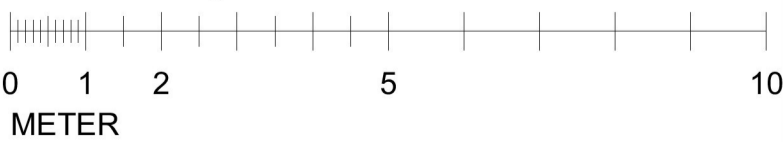

ORIENTERINGSPLAN

FÖRKLARINGAR:

ALLA MÅTT I MM
PLUSHÖJDER ANGES I METER
ENL. RH 2000


FÖRESKRIFTER:

YTTERDÖRRAR,FÖNSTERDÖRRAR:
TRÄ MED KLARLACK, GLAS VID
FÖNSTERDÖRRAR

FÖNSTER
FASAD NORR, ÖSTER, VÄSTER- KULÖR
NCS-S 4020-G50Y (GRÖN)

FASAD SÖDER - NCS-S 3500 N (LJUS GRÅ)

HÄNVISNINGAR:

A	TAKHÖJD + LUTNING			PB	20.06.23
REV	ANT	AVSEENDE	SIGN		DATUM
FASTIGHET					
ROSENDALS TRÄDGÅRD					
Del av Djurgården 1:1					
Rosendalsterrassen 12, Stockholm					
ADRESS					
		Kungl. Djurgården förvaltning Box 27138 102 52 Stockholm			
<input checked="" type="checkbox"/> A	- Jordens Arkitekter AB		-	08-407 06 00	
<input type="checkbox"/> K	- Looström		-	08-755 11 60	
<input type="checkbox"/> E	- Elektrokonsulten		-	08-20 01 01	
<input type="checkbox"/> V	- Tyréns AB		-	010-452 20 00	
<input type="checkbox"/> M	-		-		
<input type="checkbox"/>	-		-		
<input type="checkbox"/>	-		-		
BYGGLOVSHANDLING					
RITNINGEN AVSER					
HUS 1		DEL -		CFD.NR -	
PLAN -		VÅNING -			
HUVUDBYGGNAD, FASADER MOT SÖDER OCH VÄSTER					
SKALA 1:100 A1			Disciplin A		
KONSTRUERAD AV/ HANDLÄGGARE			RITAD AV		GRANSKAD AV
PB			JR,PB,RD,KN,FM		JOHNNY ANDERSSON
DATUM					
2019.10.30					
ARBETSNUMMER				REV	
A-40.3-110				A	