


Stora kontoret

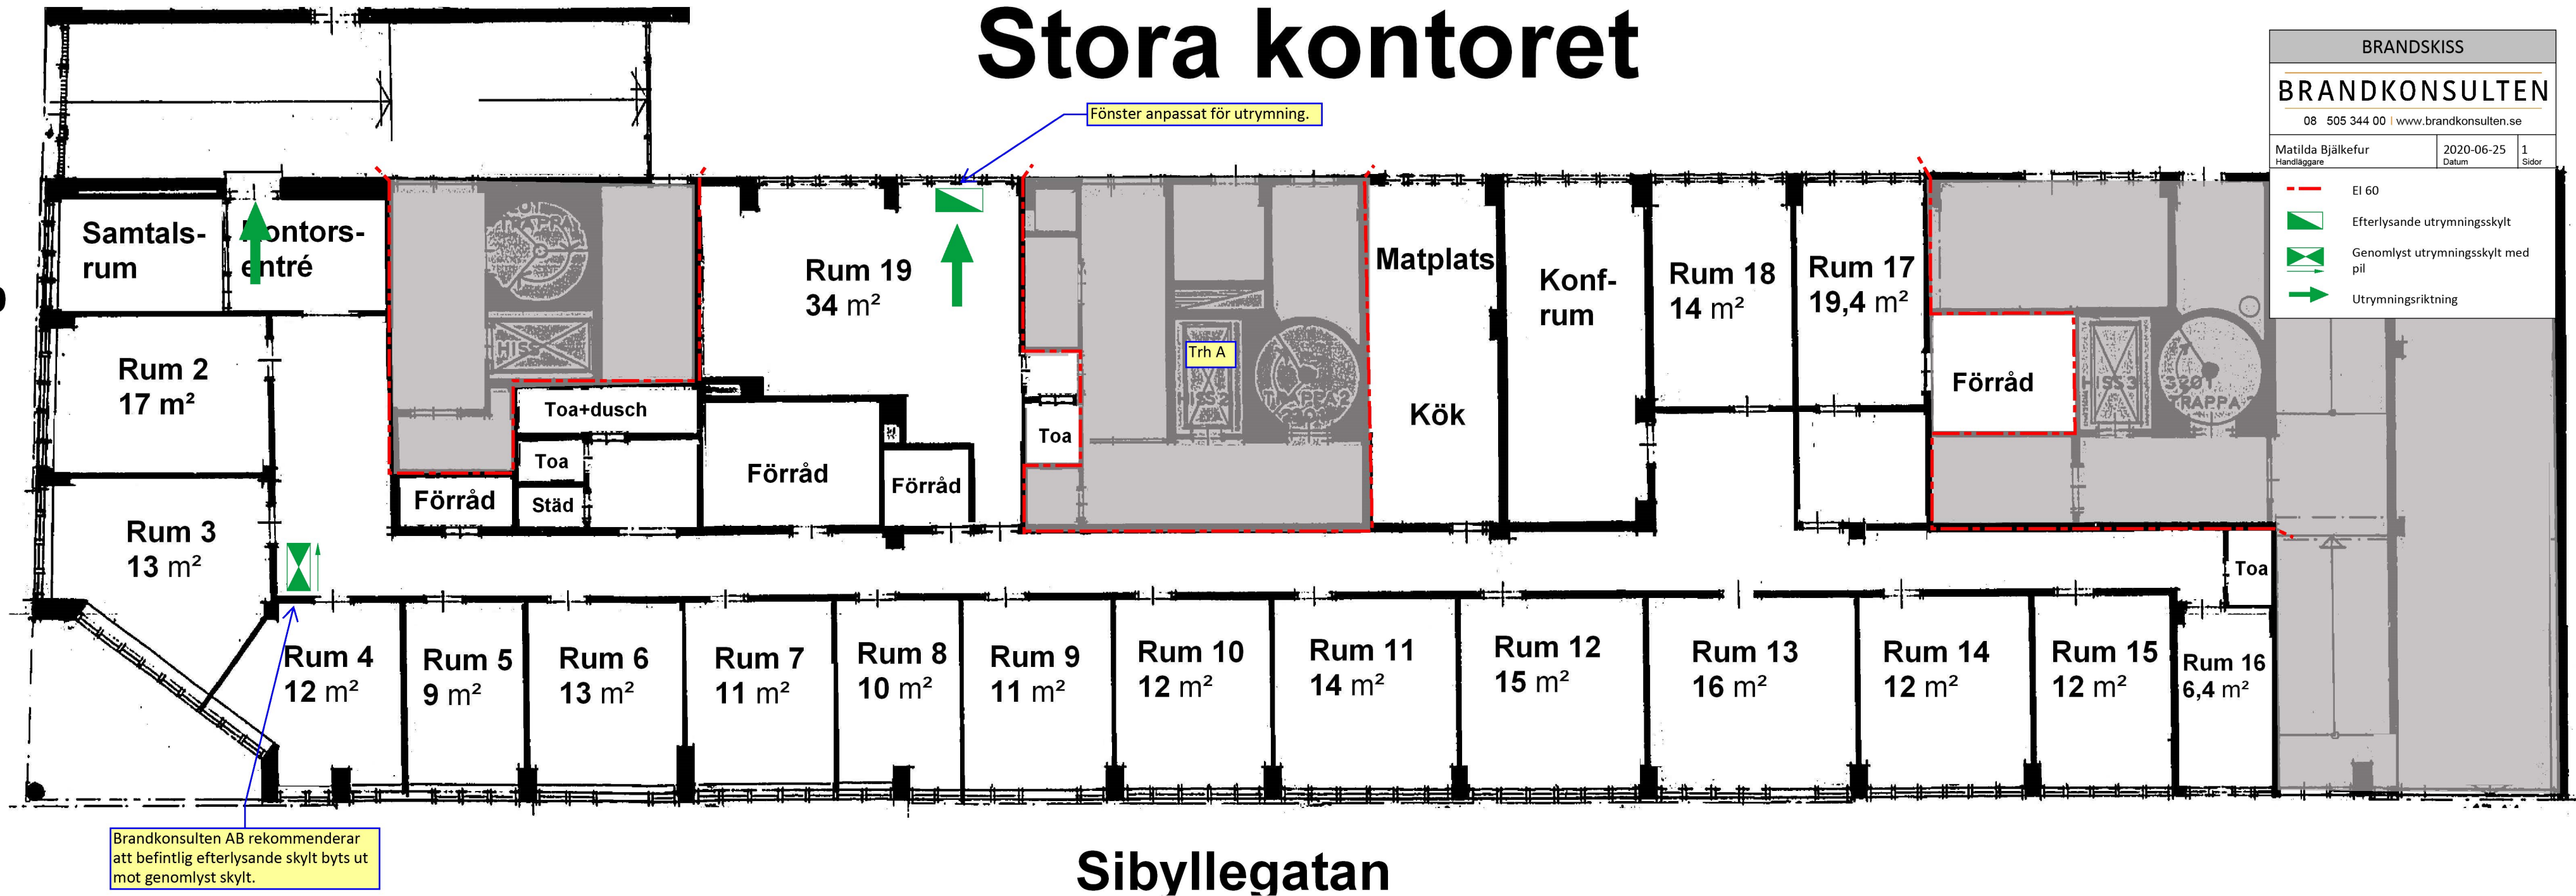

Sibyllegatan