



0	1	2	3	BET	NR	ÄNDRINGEN AVSER	STATUS	DATUM	SIGN
SKALA 1:100 A3				PROJEKT TILLBYGGNAD MODELLVILLAN 8 PLAN 0 KÄLLARPLAN			STATUS BYGGLOVSHANDLING		
DATUM 2020-03-05		UPPDRAG NR 1913					UPPDRAGSGIVARE KALE KARLBERG		
RITAD AV IJG		HANDLÄGGARE IJG							
ANSVARIG Ingrid Jonsson-Gremo									
GREMO arkitektkontor ARCHITECTURE & DESIGN				Skedevi Prästgård 1 643 94 VINGÅKER			RITN NR A-40.0-100		
				E-mail: ark.bygg@gremos.com www.gremos.com			BET		
				Tel. 070-5500686					

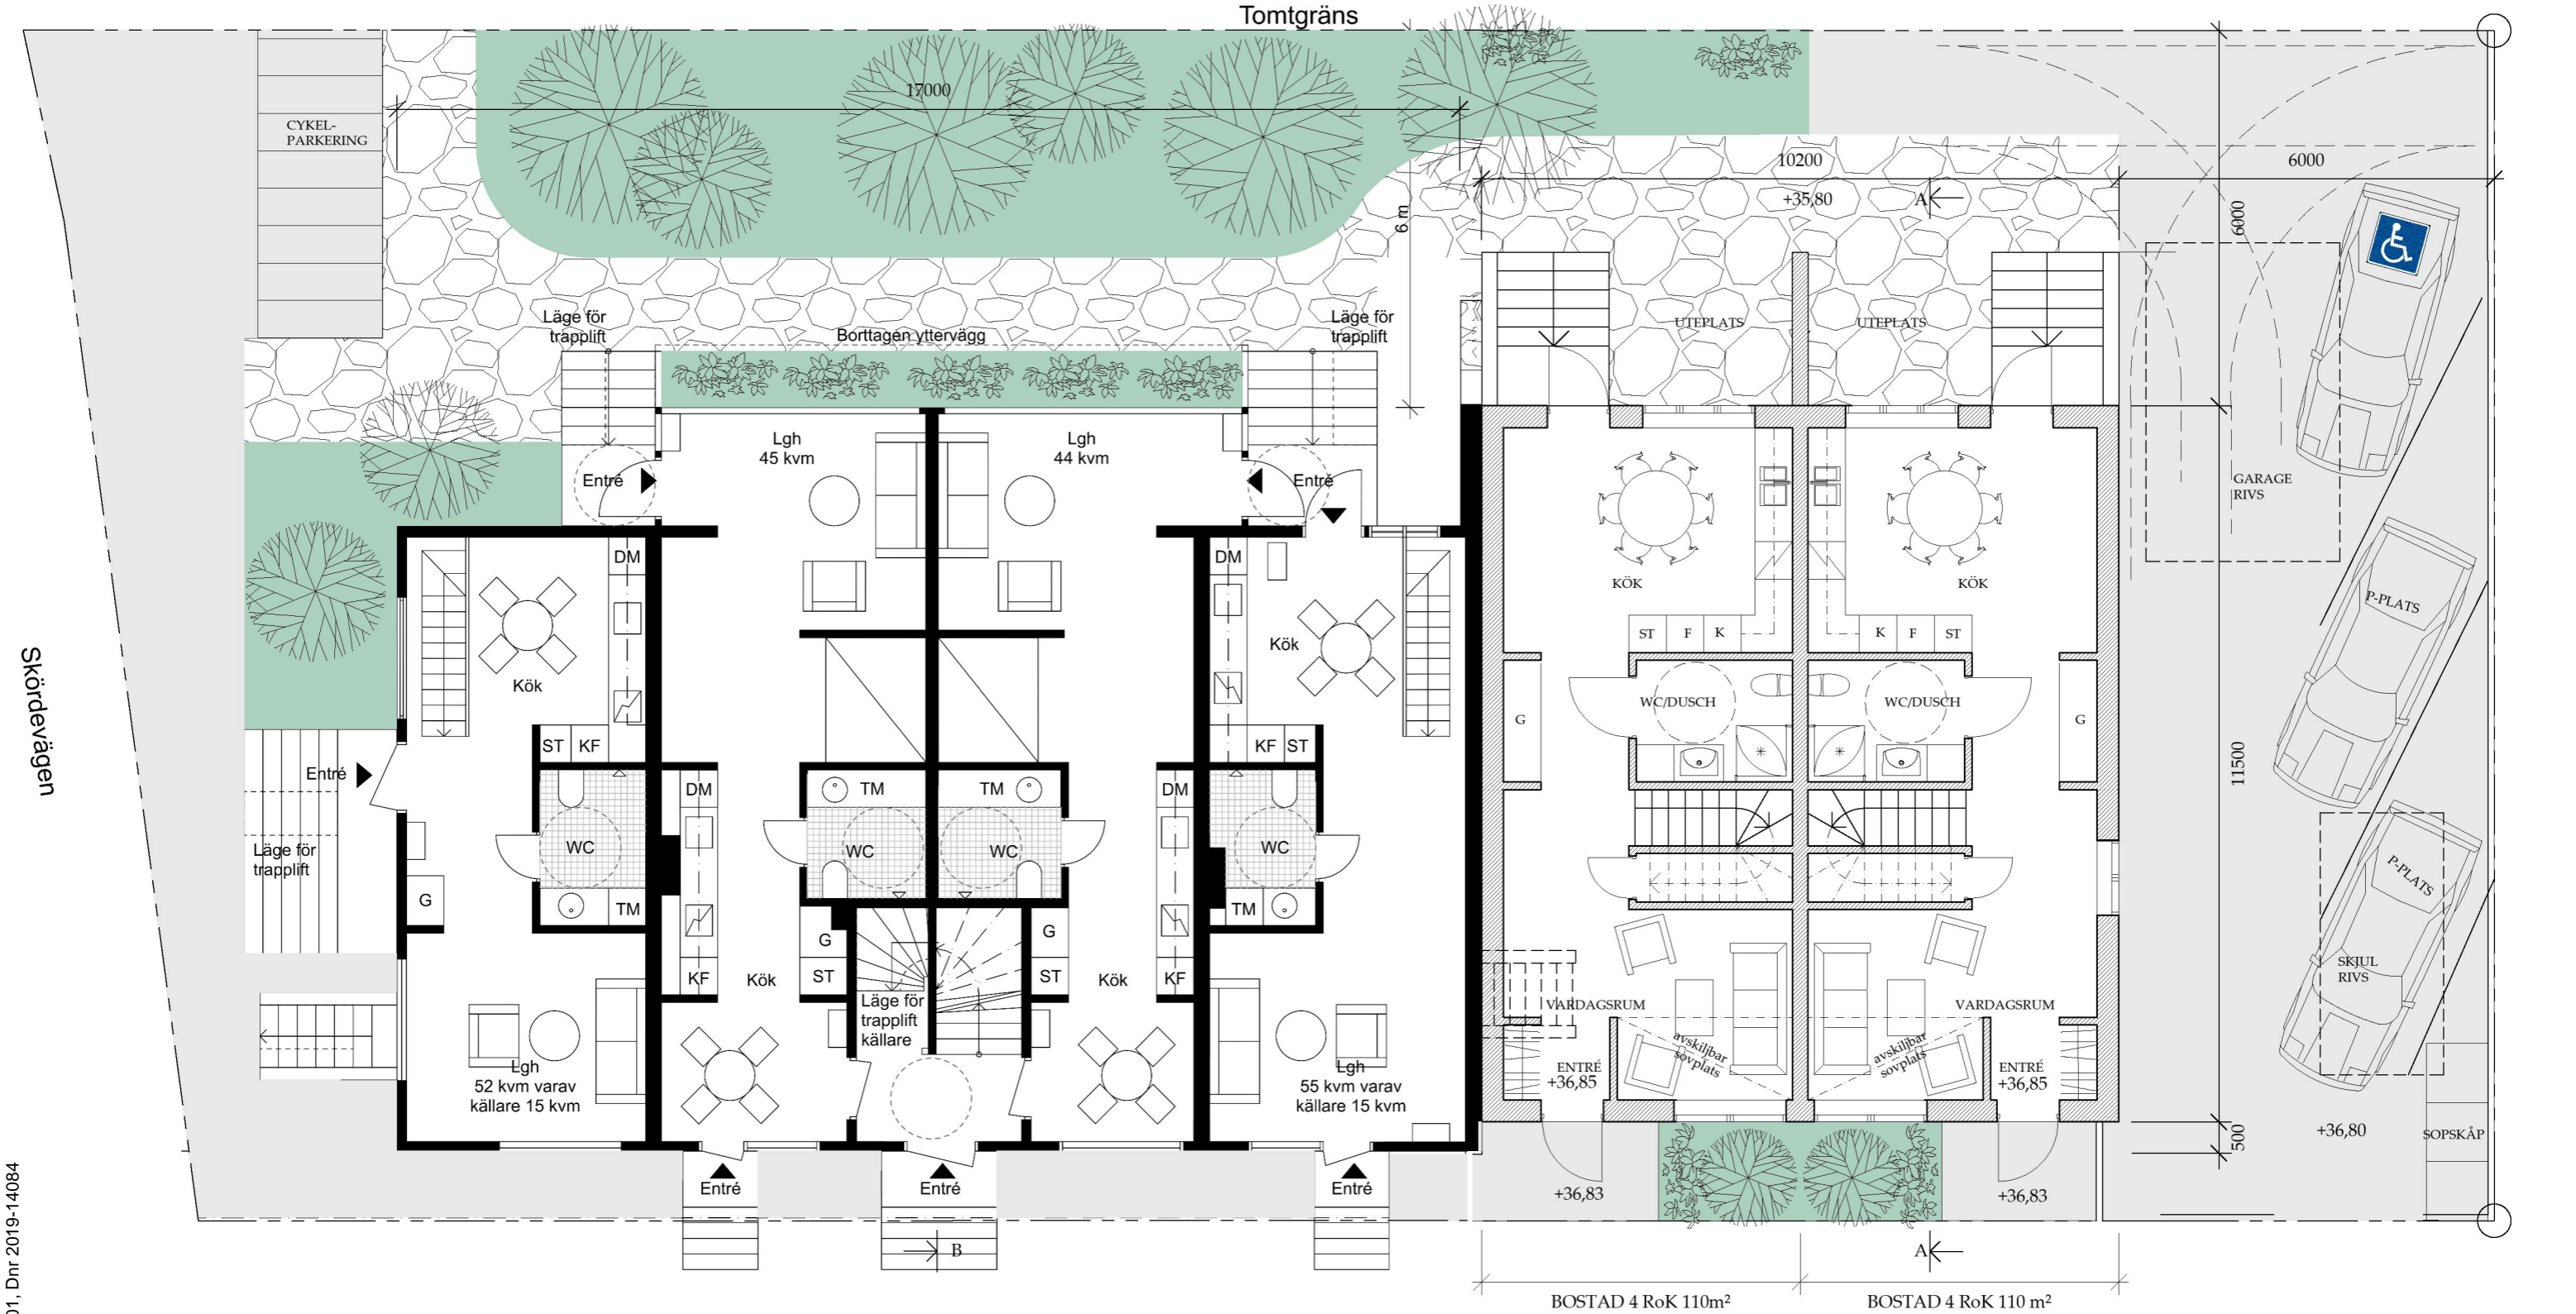

PLAN 1, ENTRÉPLAN
2 x 50m²

FÖRKLARINGAR

RITNINGAR OCH +HÖJDER PÅ BEFINTLIG
BYGGNAD BASERAS PÅ RELATIONS-
NINGAR DATERADE 2015-09- 01,
UPPRÄTTADE AV PNTHOUSE.


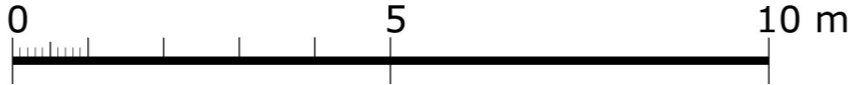


3 INFART, PARKERING 2020-07-01/IJG

0	1	2	3	BET	NR	ÄNDRINGEN AVSER	STATUS	DATUM	SIGN
SKALA	1:100 I A3	PROJEKT	TILLBYGGNAD MODELLVILLAN 8	BYGGLOVSHANDLING					
DATUM	2020-03-05	UPPDRAG NR	1913	UPPDRAGSGIVARE					
RITAD AV	IJG	HANDLAGGARE	IJG	KALE KARLBERG					
ANSVARIG	Ingrid Jonsson-Gremo	PLAN 1	ENTRÉPLAN						
GREMOS arkitektkontor ARCHITECTURE & DESIGN	Skedevi Prästgård 1 643 94 VINGÅKER	E-mail: ark.bygg@gremos.com	Tel. 070-5500686	RITN. NR.	BET				
				A-40.0-101	3				


FÖRKLARINGAR

RITNINGAR OCH +HÖJDER PÅ BEFINTLIG
BYGGNAD BASERAS PÅ RELATIONS-
RITNINGAR DATERADE 2015-09- 01,
UPPRÄTTADE AV PNTHOUSE.

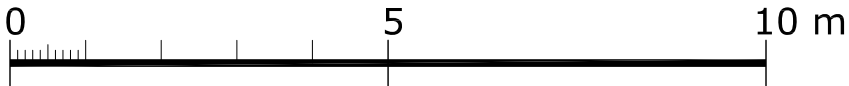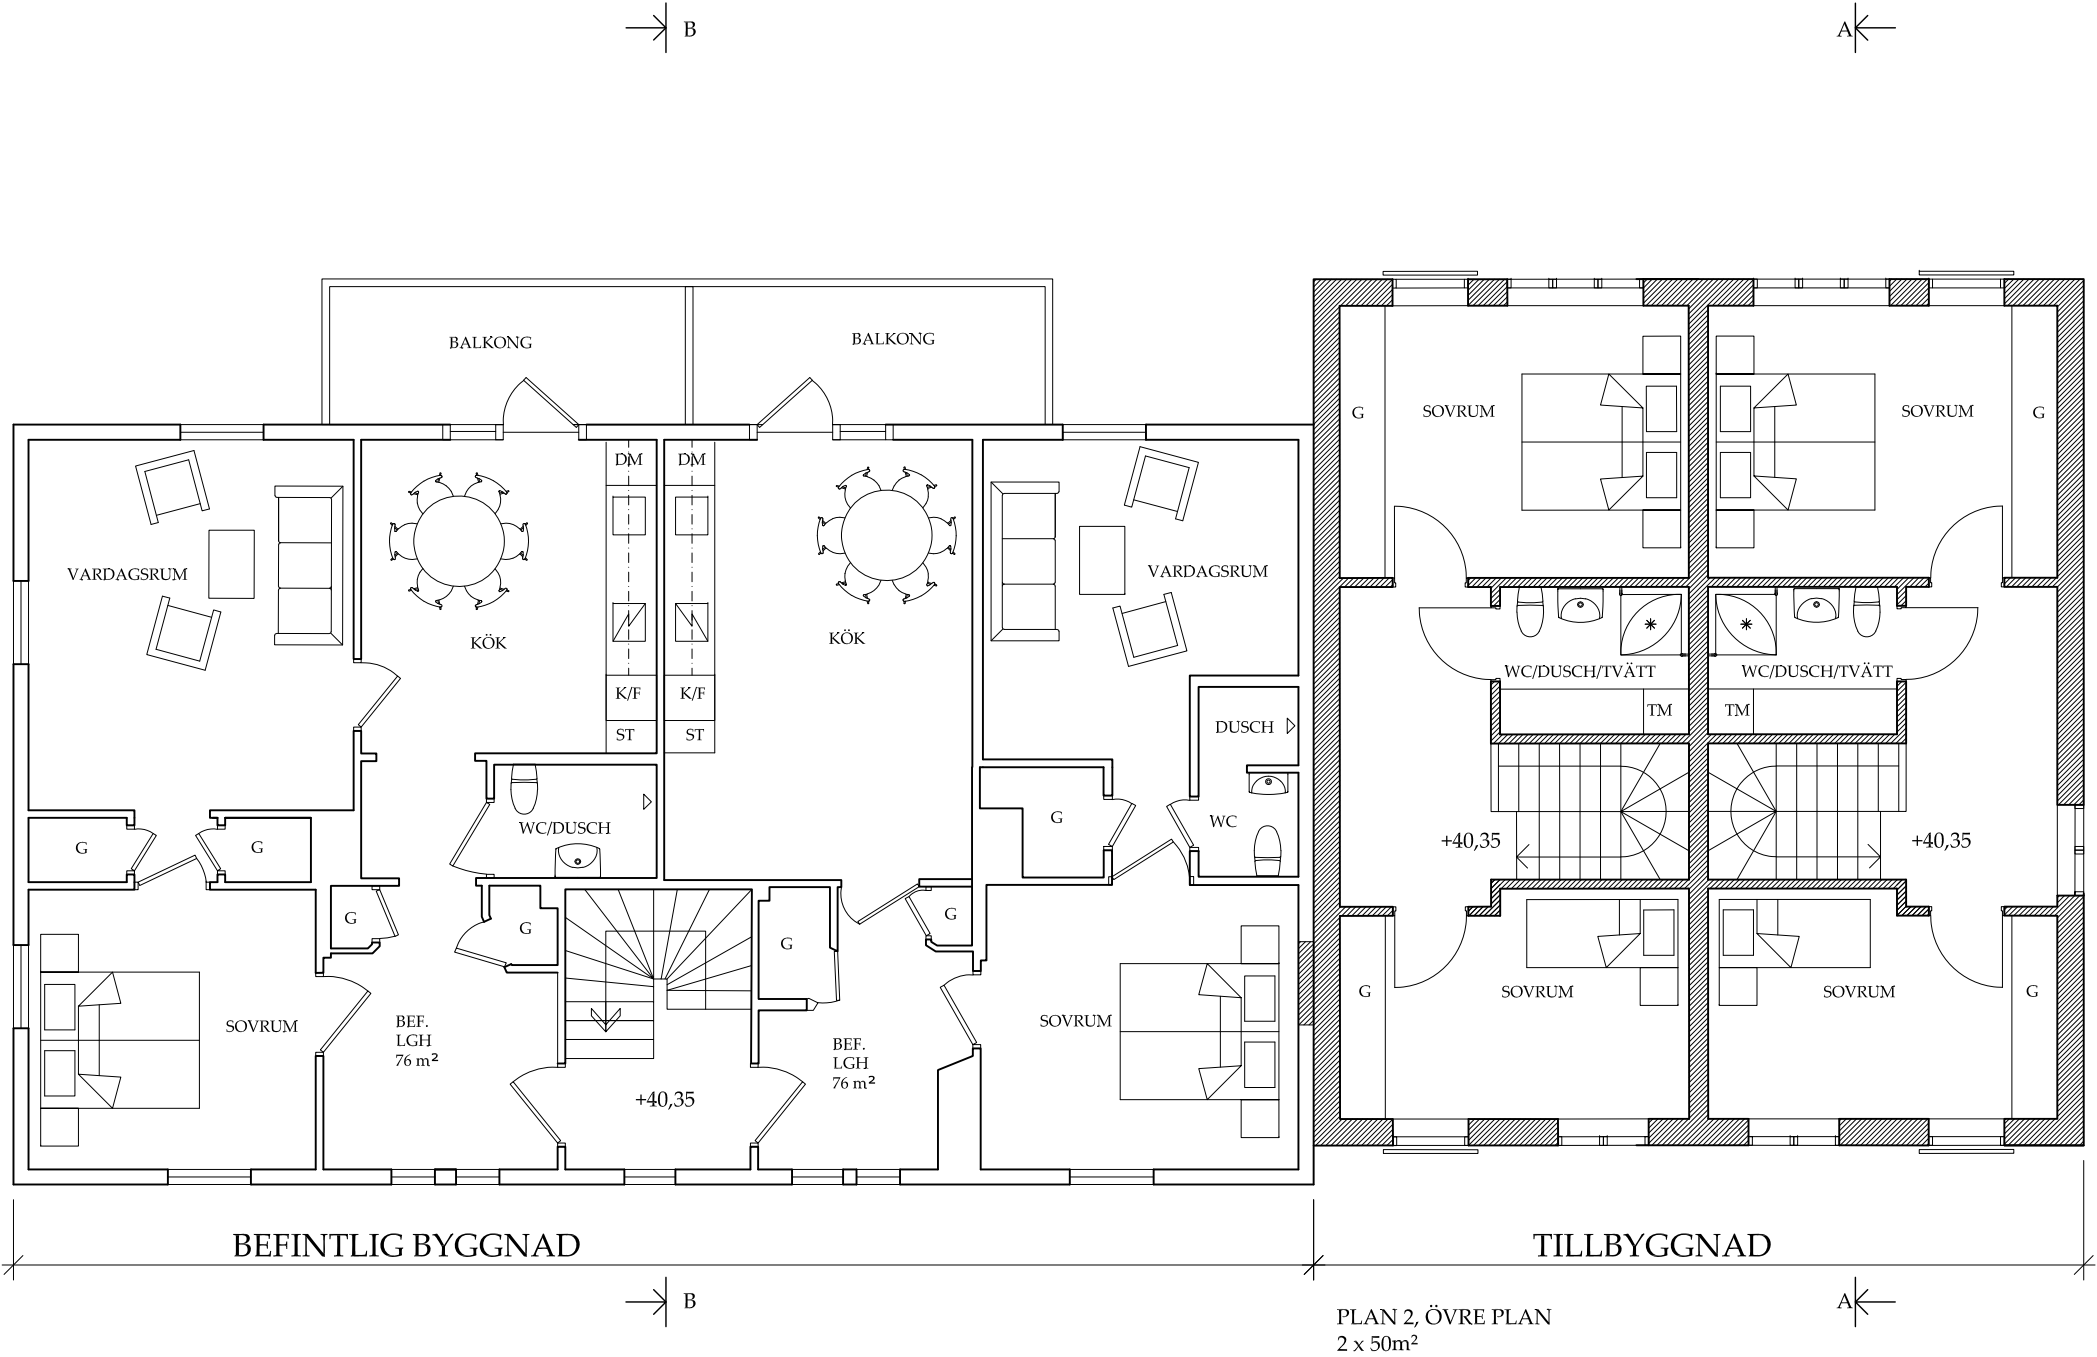

0	1	2	3		BET	NR	ÄNDRINGEN AVSER	DATUM	SKID
SKALA					PROJEKT			STATUS	
1:100 i A3					TILLBYGGNAD MODELLVILLAN 8			BYGGLOVSHANDLING	
DATUM					UPPDRAG NR			UPPDRAGSÖVER	
2020-03-05					1913			KALE KARLBERG	
RITAD AV					HANDLÄGGARE				
IJG					IJG				
ANSVARIG									
Ingrid Jonsson-Gremo									
GREMO arkitektkontor ARCHITECTURE & DESIGN					Skedevi Prästgård 1 643 94 VINGÅKER			E-mall: ark.bygg@gremos.com www.gremos.com	
								Tel. 070-5500686	
								RITN. NR. BET	
								A-40.0-102	


FÖRKLARINGAR
RITNINGAR OCH +HÖJDER PÅ BEFINTLIG
BYGGNAD BASERAS PÅ RELATIONSRI-
NINGAR DATERADE 2015-09- 01,
UPPRÄTTADE AV PNTHOUSE.

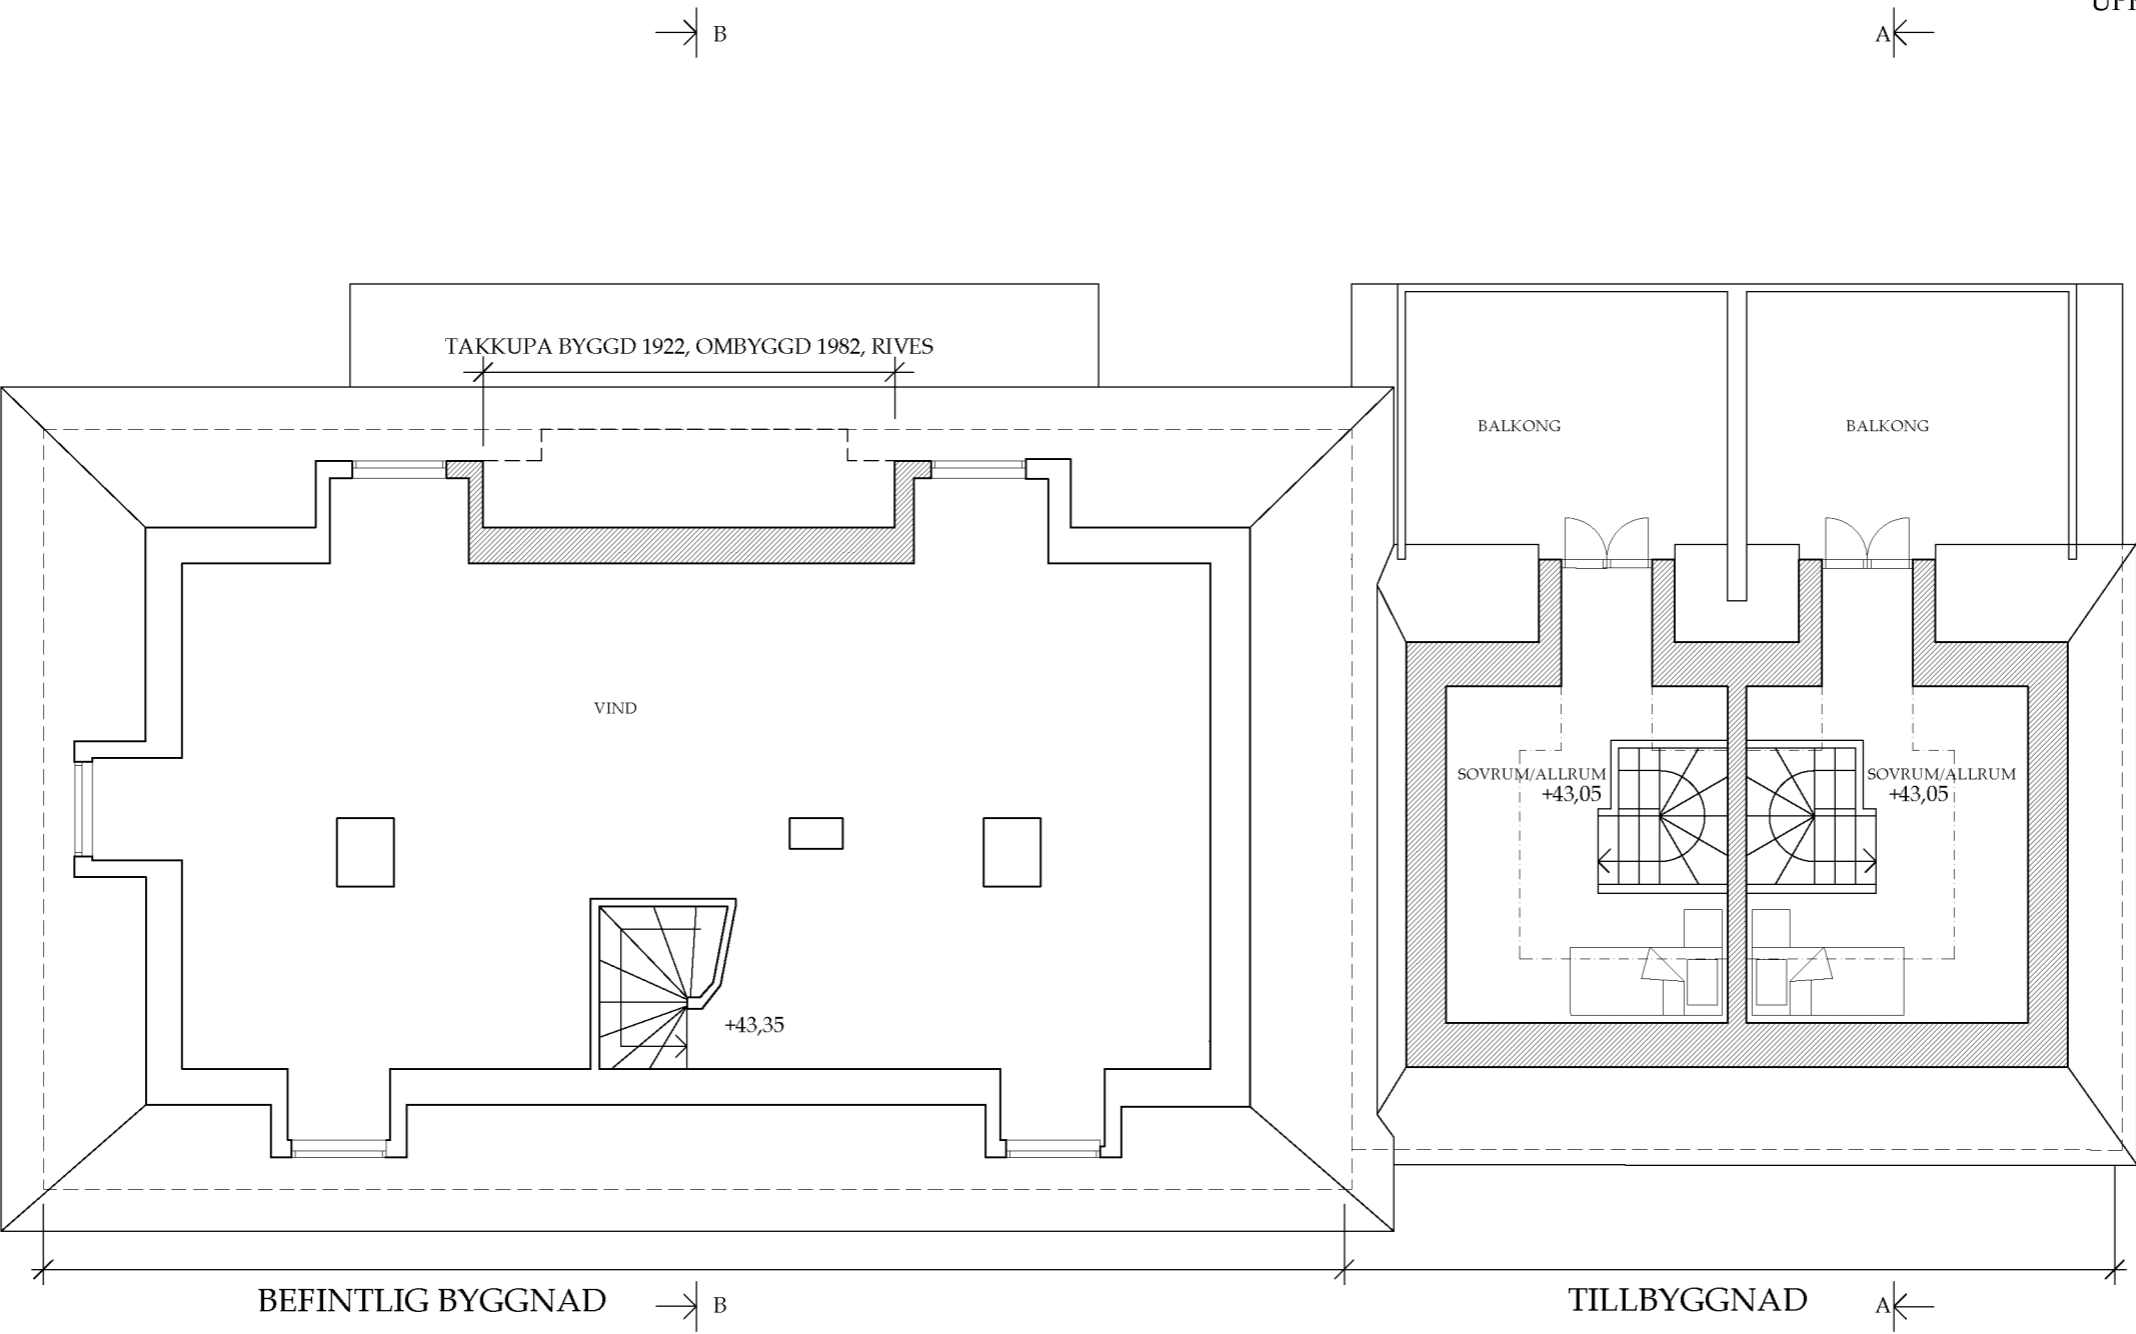

0				1	2	3	BET	NR	ÄNDRINGEN AVSER	DATUM		SIGN		
SKALA 1:100 i A3							PROJEKT TILLBYGGNAD MODELLVILLAN 8			STATUS BYGGLOVSHANDLING				
DATUM 2020-03-05		UPPDRAG NR 1913					PLAN 3 VINDSPLAN			UPPDRAGSGIVARE KALE KARLBERG				
RITAD AV IJG		HANDLÄGGARE IJG												
ANSVARIG Ingrid Jonsson-Gremo														
GREMO S arkitektkontor ARCHITECTURE & DESIGN							Skedevi Prästgård 1 643 94 VINGÅKER		E-mail: ark.bygg@gremos.com www.gremos.com		Tel. 070-5500686		RITN. NR A-40.0-103	BET

FÖRKLARINGAR

RITNINGAR OCH +HÖJDER PÅ BEFINTLIG
BYGGNAD BASERAS PÅ RELATIONSRI-
NINGAR DATERADE 2015-09- 01,
UPPRÄTTADE AV PNTHOUSE.

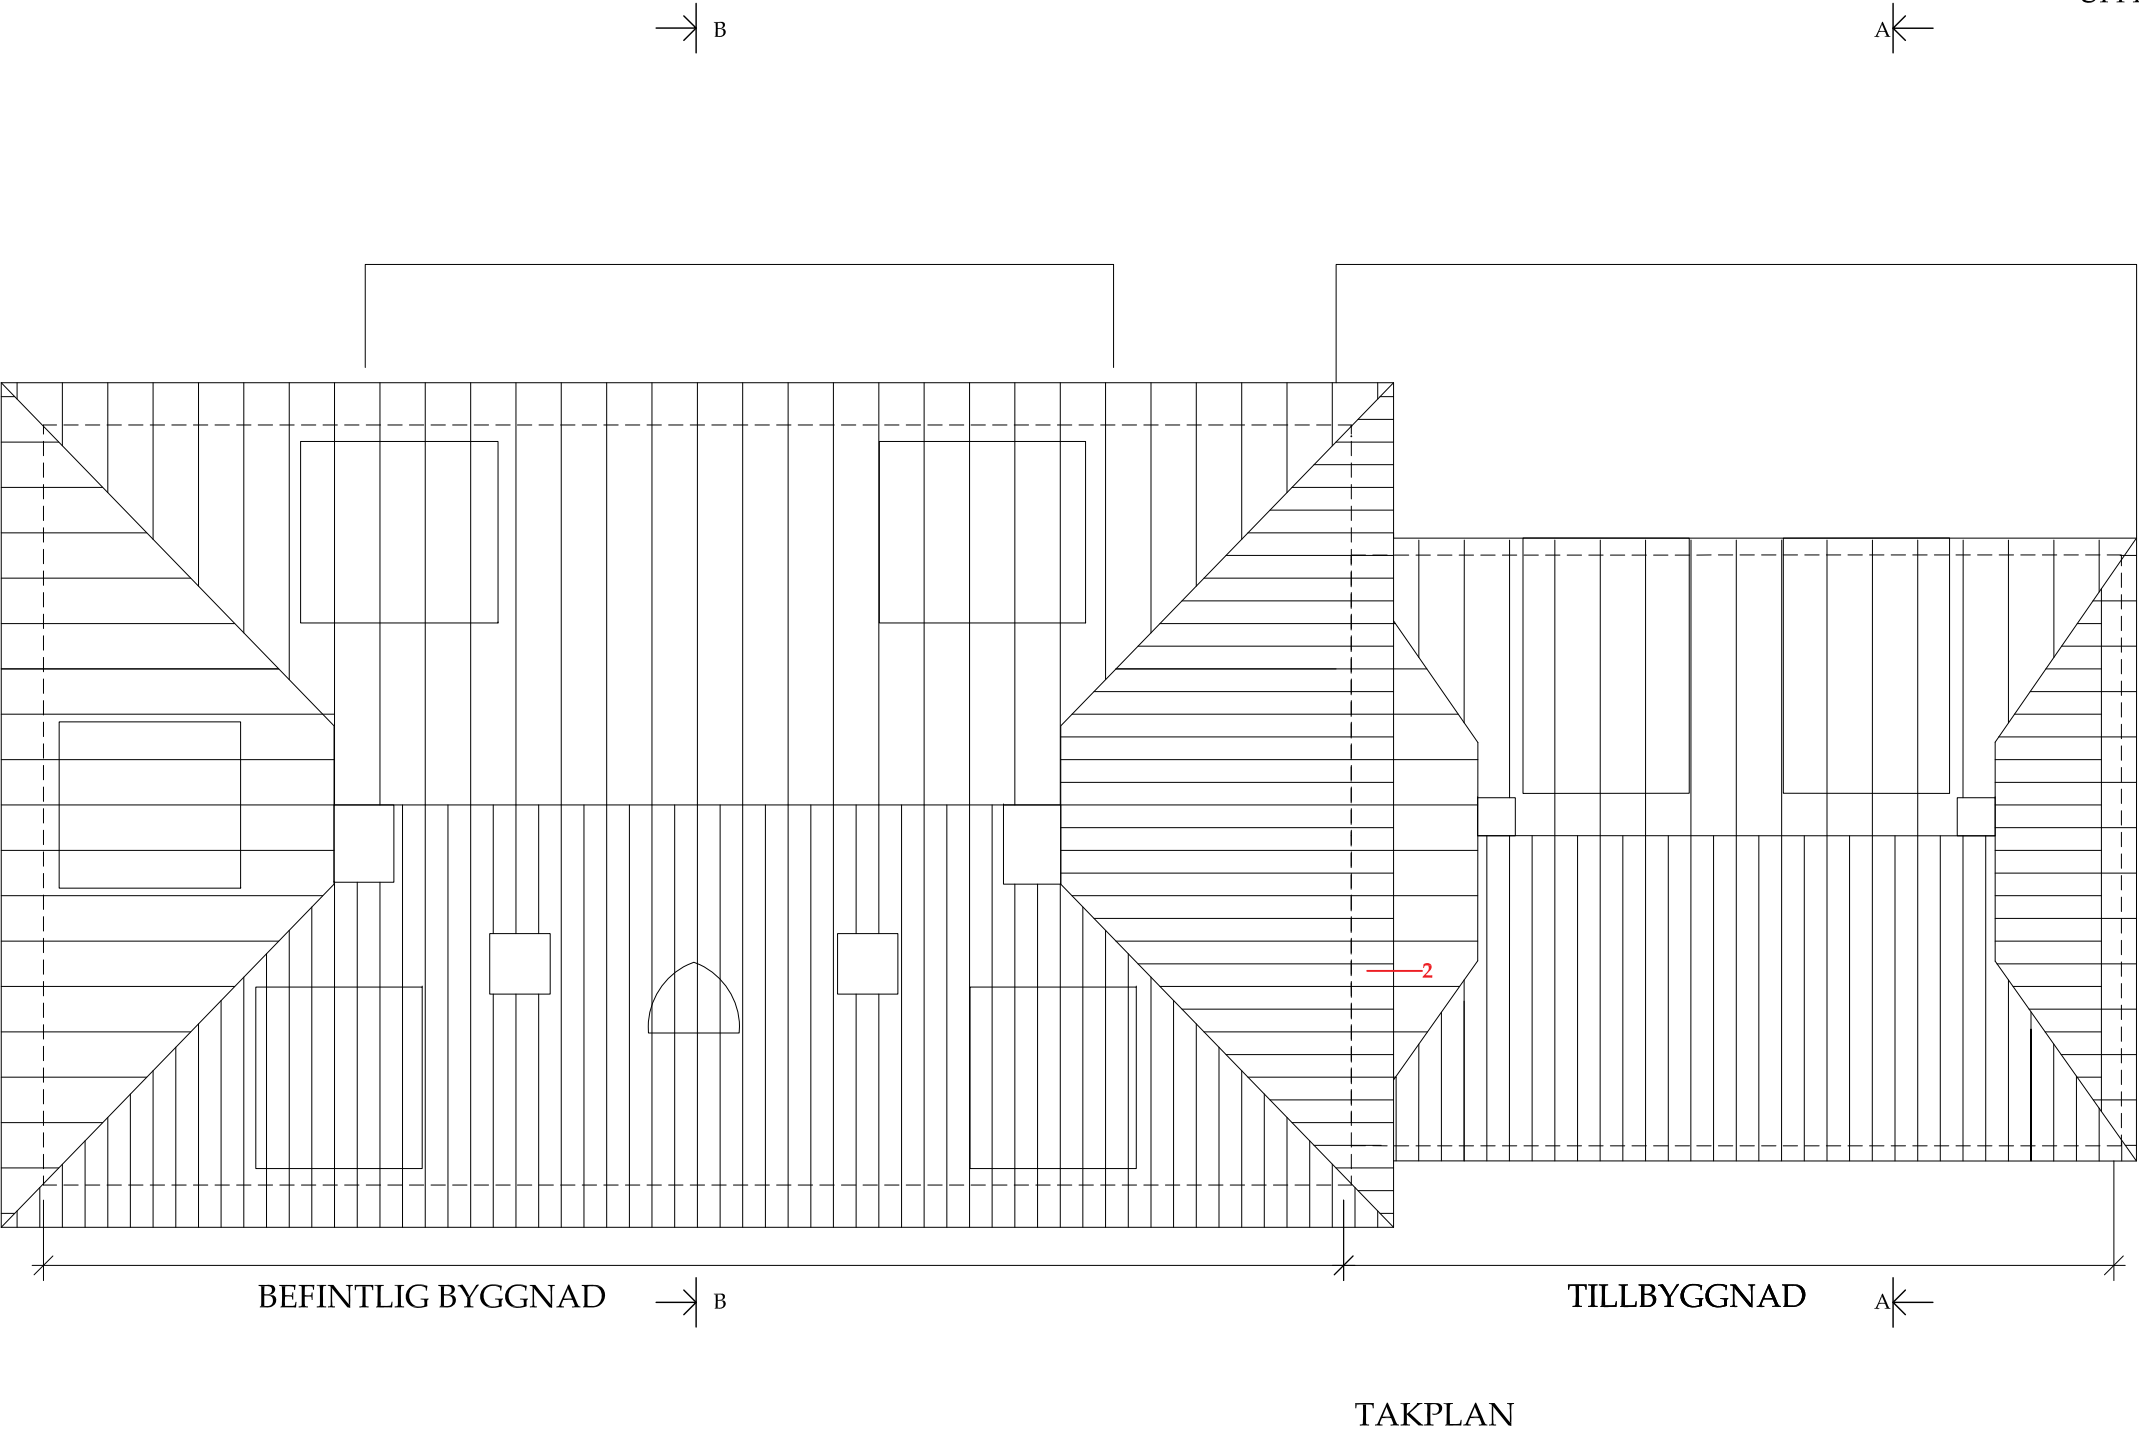

2 DETALJMARKERING 2020-04-30/IJG

1 TAKFOT TILLBYGGNAD 2020-03-18/IJG

				BET		NR	ÄNDRINGEN AVSER		DATUM		SIGN
SKALA				PROJEKT				STATUS			
1:100 i A3				TILLBYGGGNAD MODELLVILLAN 8				BYGGLOVSHANDLING			
DATUM		UPPDRAG NR		TAKPLAN				UPPDRAGSGIVARE			
2020-03-05		1913						KALE KARLBERG			
RITAD AV		HANDLÄGGARE									
IJG		IJG									
ANSVARIG								RITN. NR.			
Ingrid Jonsson-Gremo								BET			
GREMOs arkitektkontor ARCHITECTURE & DESIGN				Skedevi Prästgård 1 643 94 VINGÅKER		E-mail: ark.bygg@gremos.com www.gremos.com		Tel. 070-5500686		A-40.0-104	
										2	

