

HANDLINGSFÖRTECKNING

ANTAL BLAD	1	BLAD NR	1
UPPDRAG NR	1913		
SIGN	IJG		
DATUM	2020-03-05		
SEN. REV.	2020-07-01		

MODELLVILLAN 8

Gremo's arkitektkontor
www.gremos.com
ark.bygg@gremos.com

PROJEKTNR. 1913

OBJEKTSNR

REG NR	RITNINGSNR.	BET	RITNINGENS INNEHÅLL	SKALA	RITNINGSDATUM	ÄNDRINGSDATUM
			BYGGLOVSHANDLING:			
			<u>RITNINGAR, format A3</u>			
	A-40.0-001	3	Situationsplan	1:400	2020-03-05	2020-07-01
	A-40.0-100		Plan 0, källarplan	1:100	2020-03-05	
	A-40.0-101	3	Plan 1, entréplan	1:100	2020-03-05	2020-07-01
	A-40.0-102		Plan 2, övre plan	1:100	2020-03-05	
	A-40.0-103		Plan 3, vindsplan	1:100	2020-03-05	
	A-40.4-104	2	Takplan	1:100	2020-03-05	2020-04-30
	A-40.4-105	2	Sektioner	1:100	2020-03-05	2020-04-30
	A-40.4-106	3	Fasad mot norr	1:100	2020-03-05	2020-07-01
	A-40.4-107	2	Fasad mot väster	1:100	2020-03-05	2020-04-30
	A-40.4-108	2	Fasad mot söder	1:100	2020-03-05	2020-04-30
	A-40.4-109		Fasad mot öster	1:100	2020-03-05	
	A-40.4-110	2	Principdetaljer	1:20, 1:5	2020-04-30	
			Förslag till utvändig färgsättning		2020-02-02	
			<i>Stockholm 2020-07-01</i>			
			<i>Arkitekt SAR/MSA Ingrid Jonsson-Gremo</i>			




Stockholms Stadsbyggnadskontor 2020-01-30 Skala 1:400


3 ANGÖRING

2020-07-01/IJG

01				BET				NR				ANDRINGEN AVSER				STATUS				DATUM				SIGN																																			
SKALA												PROJEKT												STATUS																																			
1:400 i A3												TILLBYGGGNAD MODELLVILLAN 8												BYGGLOVSHANDLING																																			
DATUM												UPPDRAG NR												UPPDRAGSGIVARE																																			
2020-03-05												1913												KALE KARLBERG																																			
RITAD AV												HANDLÄGGARE												SITUATIONSPLAN																																			
IJG												IJG	
ANSVARIG												Ingrid Jonsson-Gremo												RITN. NR.												BET																							
GREMOS												Skedevi Prästgård 1																																				E-mail: ark.bygg@gremos.com											
arkitektkontor												643 94 VINGÅKER												www.gremos.com												A-40.0-001												3											
ARCHITECTURE & DESIGN	

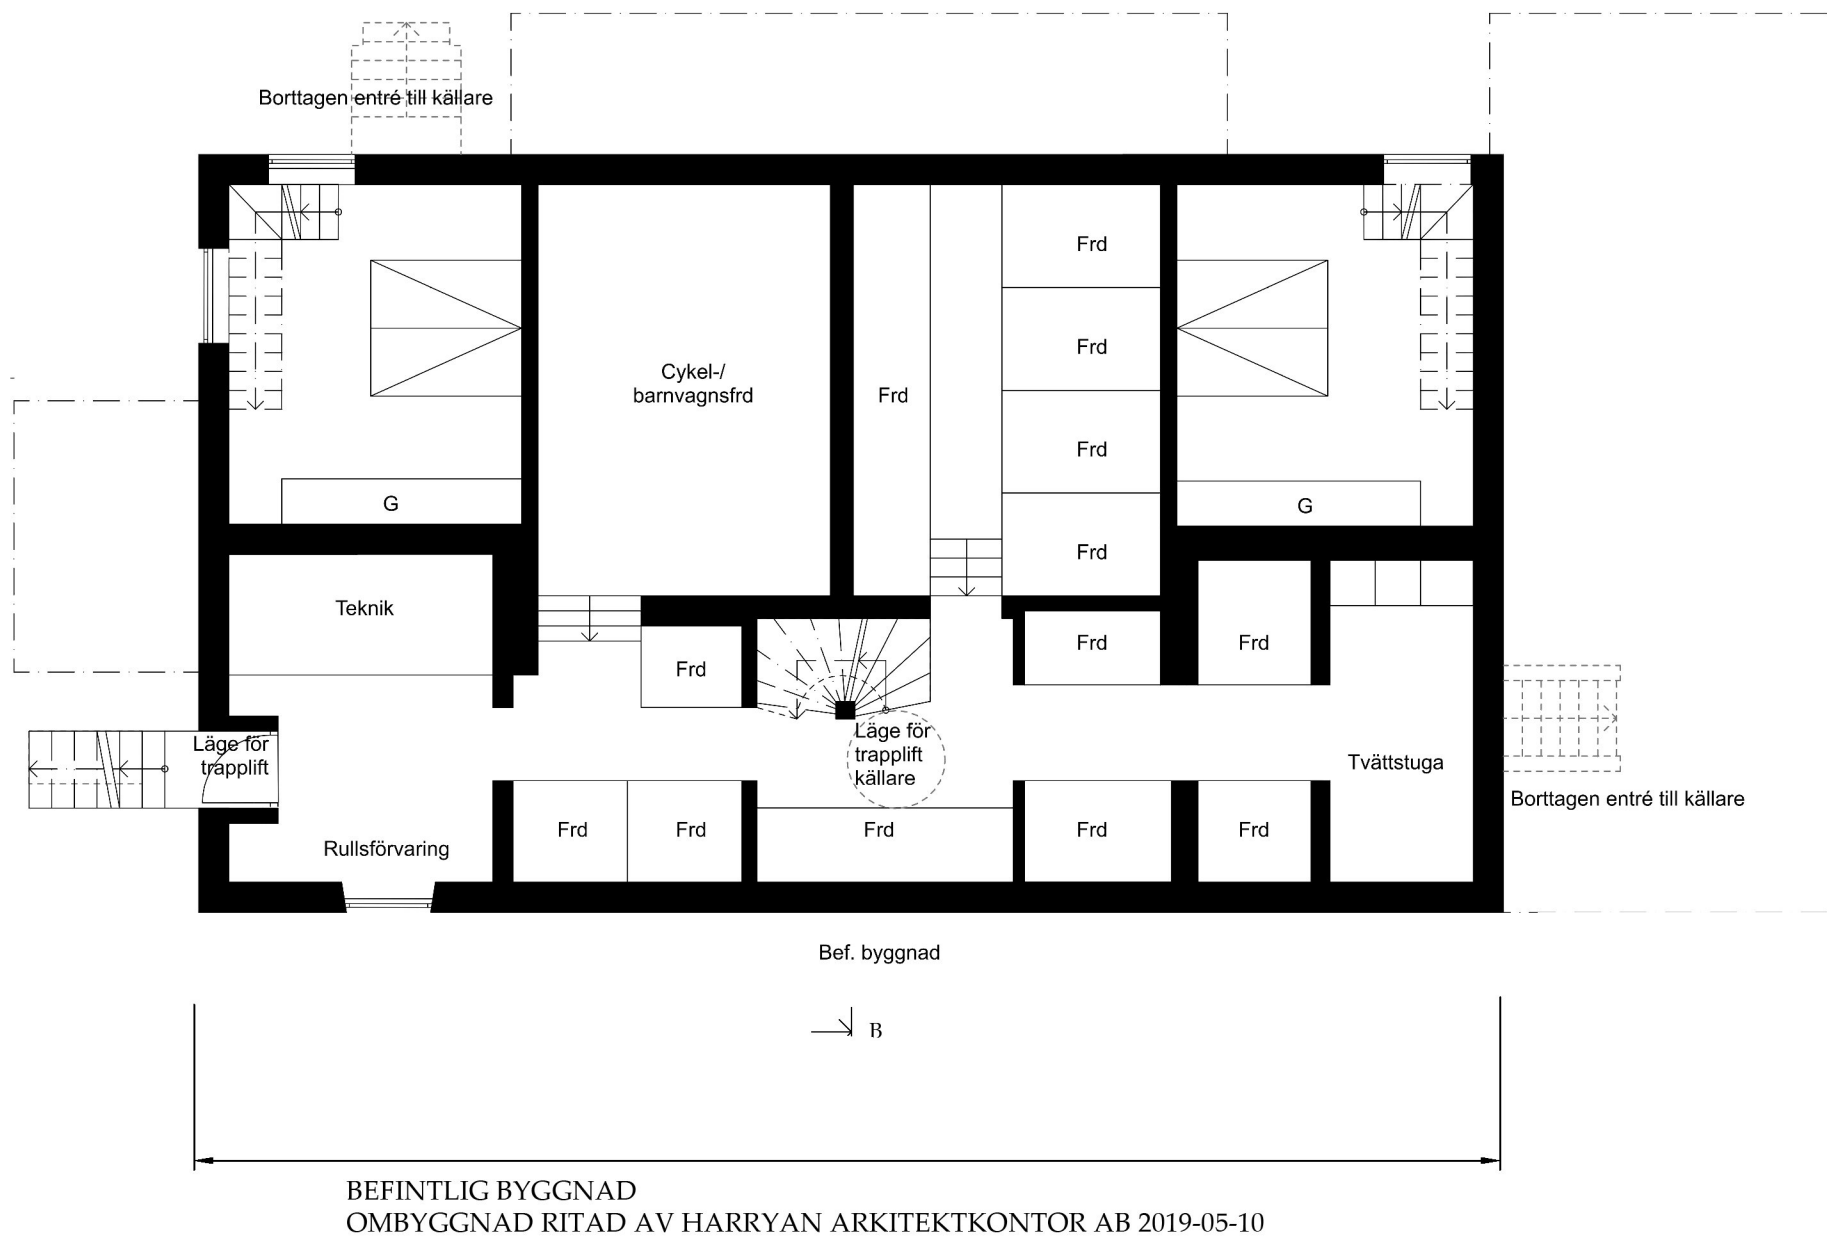

0	1	2	3	BET	NR	ÄNDRINGEN AVSER	STATUS	DATUM	SIGN
SKALA 1:100 A3				PROJEKT TILLBYGGNAD MODELLVILLAN 8 PLAN 0 KÄLLARPLAN			BYGGLOVSHANDLING		
DATUM 2020-03-05		UPPDRAG NR 1913					UPPDRAGSGIVARE KALE KARLBERG		
RITAD AV IJG		HANDLÄGGARE IJG							
ANSVARIG Ingrid Jonsson-Gremo									
GREMO arkitektkontor ARCHITECTURE & DESIGN				Skedevi Prästgård 1 643 94 VINGÅKER			RITN NR. A-40.0-100		
				E-mail: ark.bygg@gremos.com www.gremos.com			BET		
				Tel. 070-5500686					

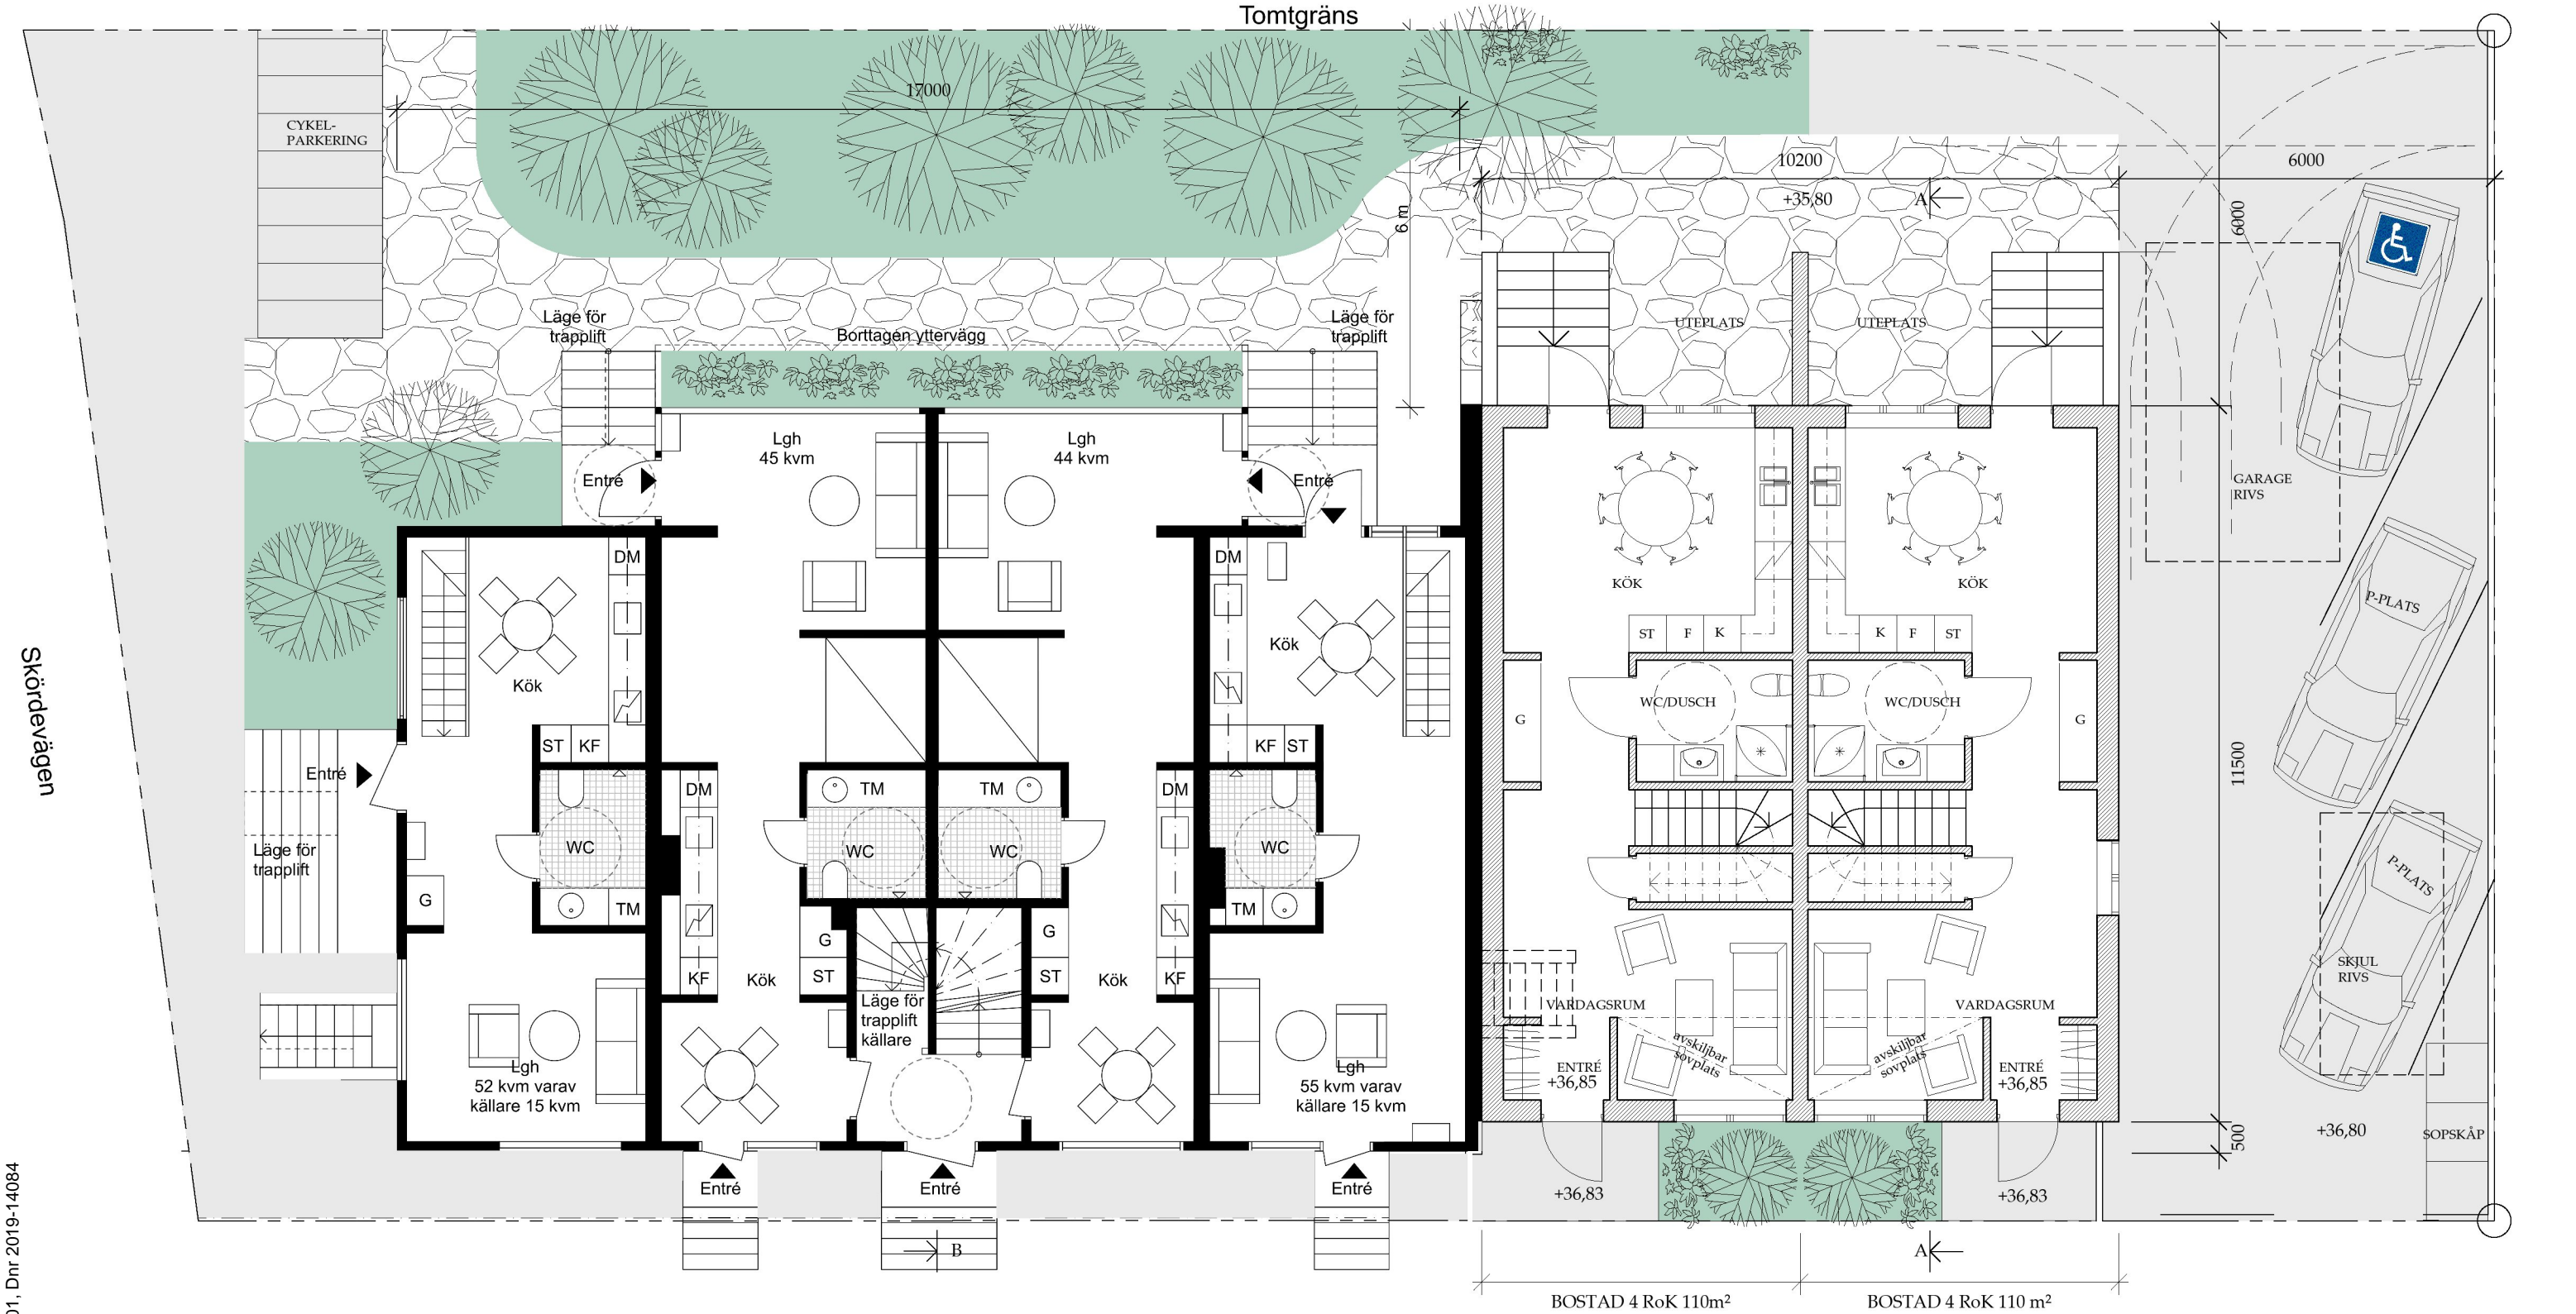

PLAN 1, ENTRÉPLAN
2 x 50m²


FÖRKLARINGAR
RITNINGAR OCH +HÖJDER PÅ BEFINTLIG
BYGGNAD BASERAS PÅ RELATIONS-
NINGAR DATERADE 2015-09- 01,
UPPRÄTTADE AV PNTHOUSE.



3 INFART, PARKERING 2020-07-01/IJG


0 1 2 3		BET	NR	ÄNDRINGEN AVSER	STATUS	DATUM	SIGN
SKALA		PROJEKT			BYGGLOVSHANDLING		
1:100 A3		TILLBYGGNAD MODELLVILLAN 8			UPPDRAGSGIVARE		
DATUM		UPPDRAG NR			KALE KARLBERG		
2020-03-05		1913					
RITAD AV		HANDLAGGARE					
IJG		IJG					
ANSVARIG							
Ingrid Jonsson-Gremo							
GREMO arkitektkontor ARCHITECTURE & DESIGN		Skedevi Prästgård 1 643 94 VINGÅKER			E-mail: ark.bygg@gremos.com Tel. 070-5500686 www.gremos.com		
					RITN. NR. BET		
					A-40.0-101 3		

FÖRKLARINGAR
RITNINGAR OCH +HÖJDER PÅ BEFINTLIG
BYGGNAD BASERAS PÅ RELATIONS-
NINGAR DATERADE 2015-09- 01,
UPPRÄTTADE AV PNTHOUSE.

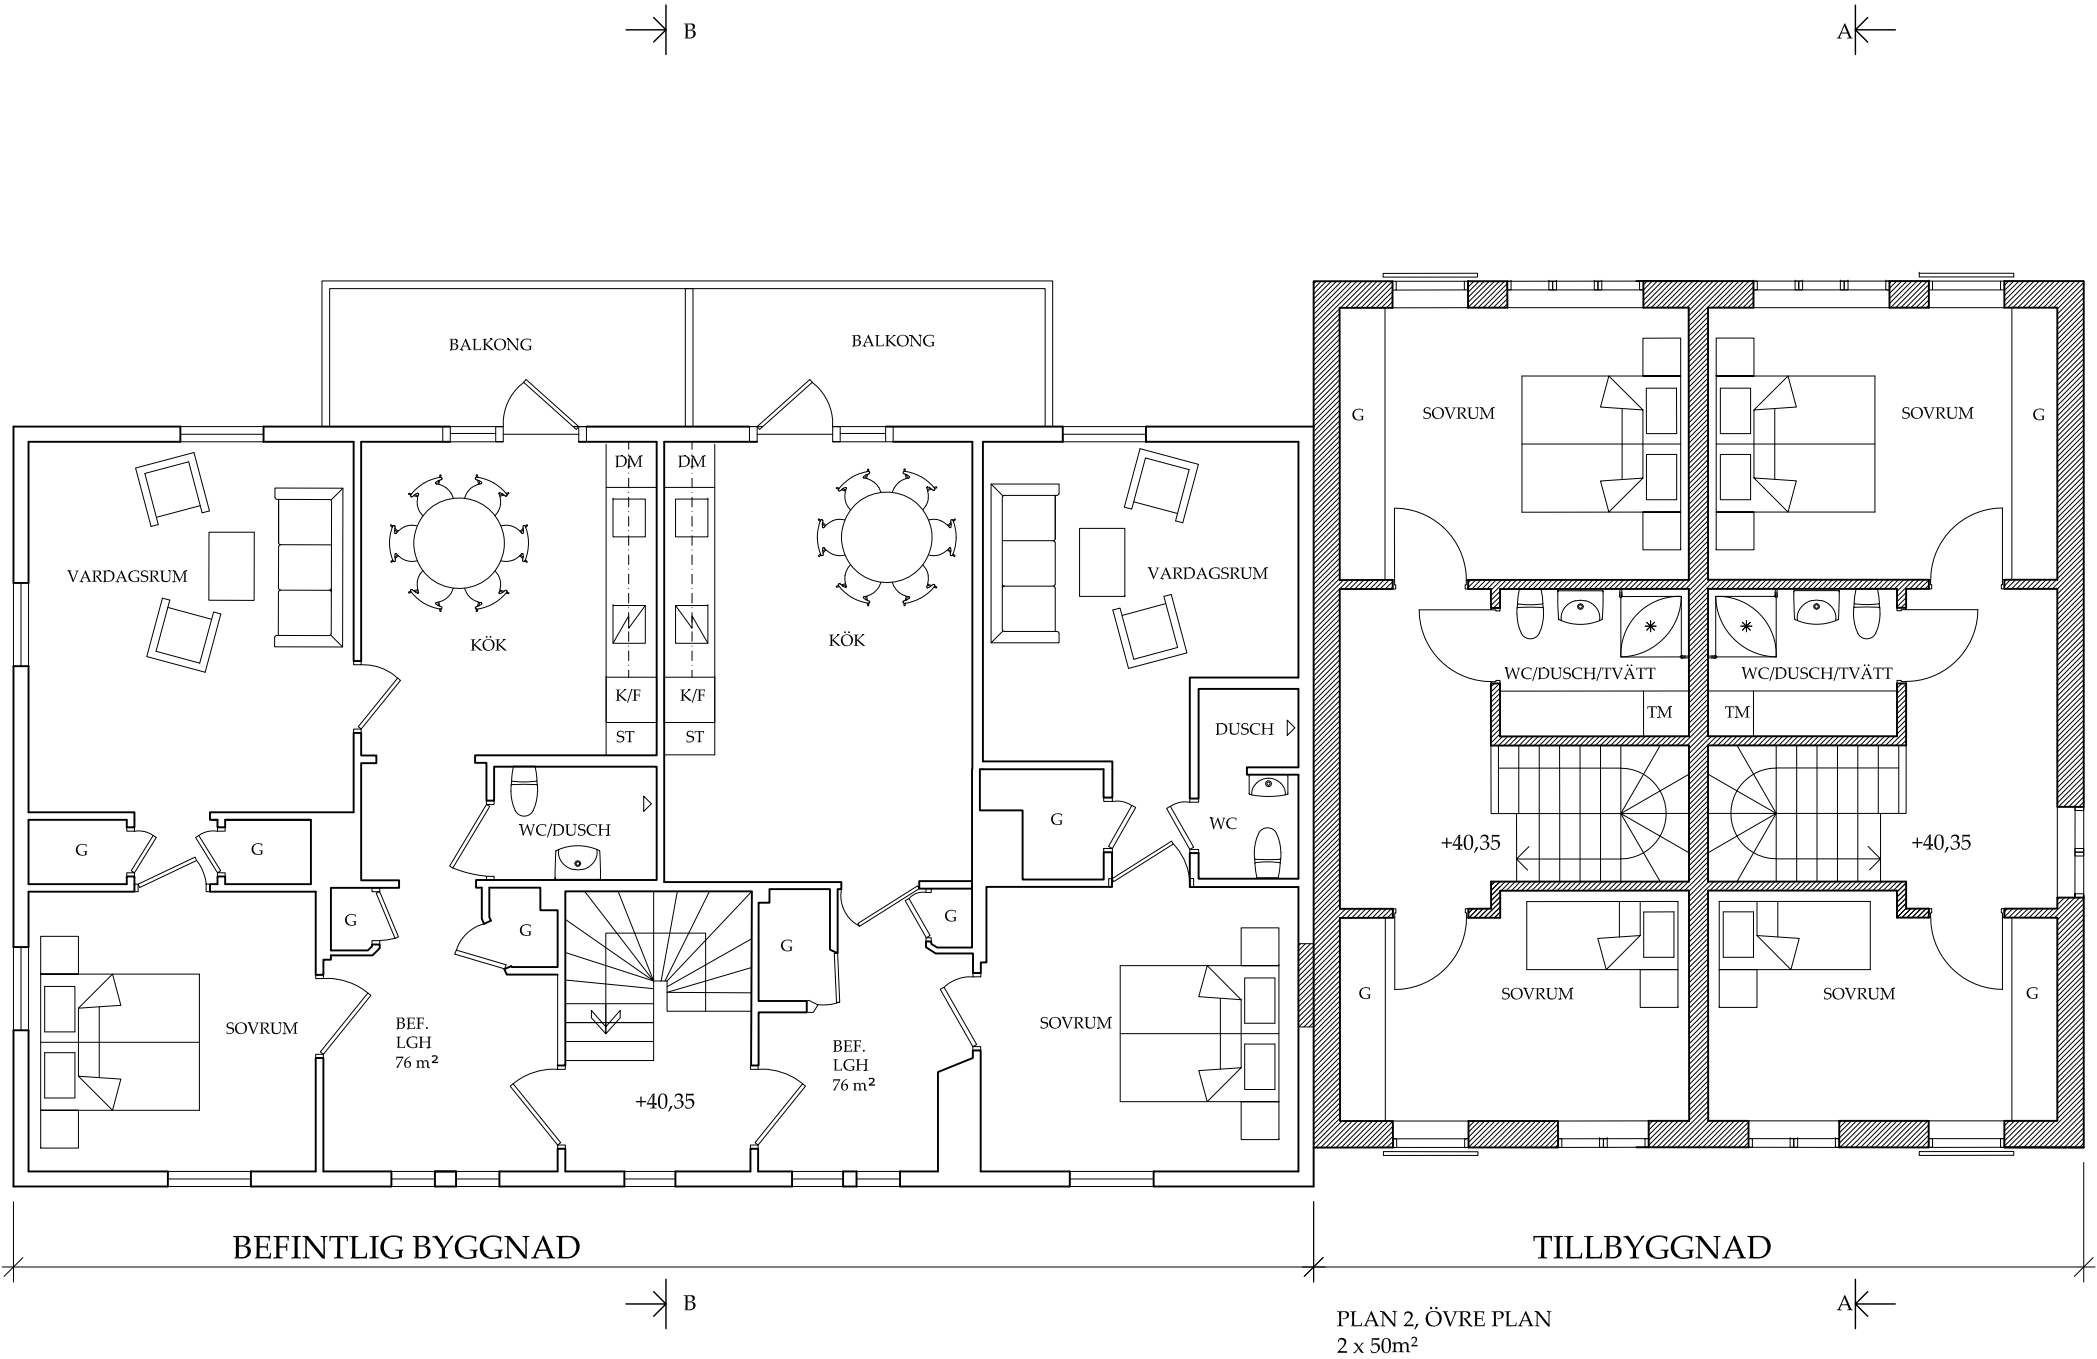

					BET	NR	ÄNDRINGEN AVSER	DATUM		SKN
SKALA 1:100 i A3					PROJEKT TILLBYGGNAD MODELLVILLAN 8			STATUS BYGGLOVSHANDLING		
DATUM 2020-03-05		UPPDRAG NR 1913			PLAN 2 ÖVRE PLAN			UPPDRAGSGIVARE KALE KARLBERG		
RITAD AV IJG		HÄNDELÄGGARE IJG								
ANSVARIG Ingrid Jonsson-Gremo										
GREMOs arkitektkontor ARCHITECTURE & DESIGN					Skedevi Prästgård 1 643 94 VINGÅKER			E-mail: ark.bygg@gremos.com www.gremos.com		
					Tel. 070-5500686			RITN. NR. A-40.0-102		
								BET		


FÖRKLARINGAR
RITNINGAR OCH +HÖJDER PÅ BEFINTLIG
BYGGNAD BASERAS PÅ RELATIONSRI-
NINGAR DATERADE 2015-09- 01,
UPPRÄTTADE AV PNTHOUSE.

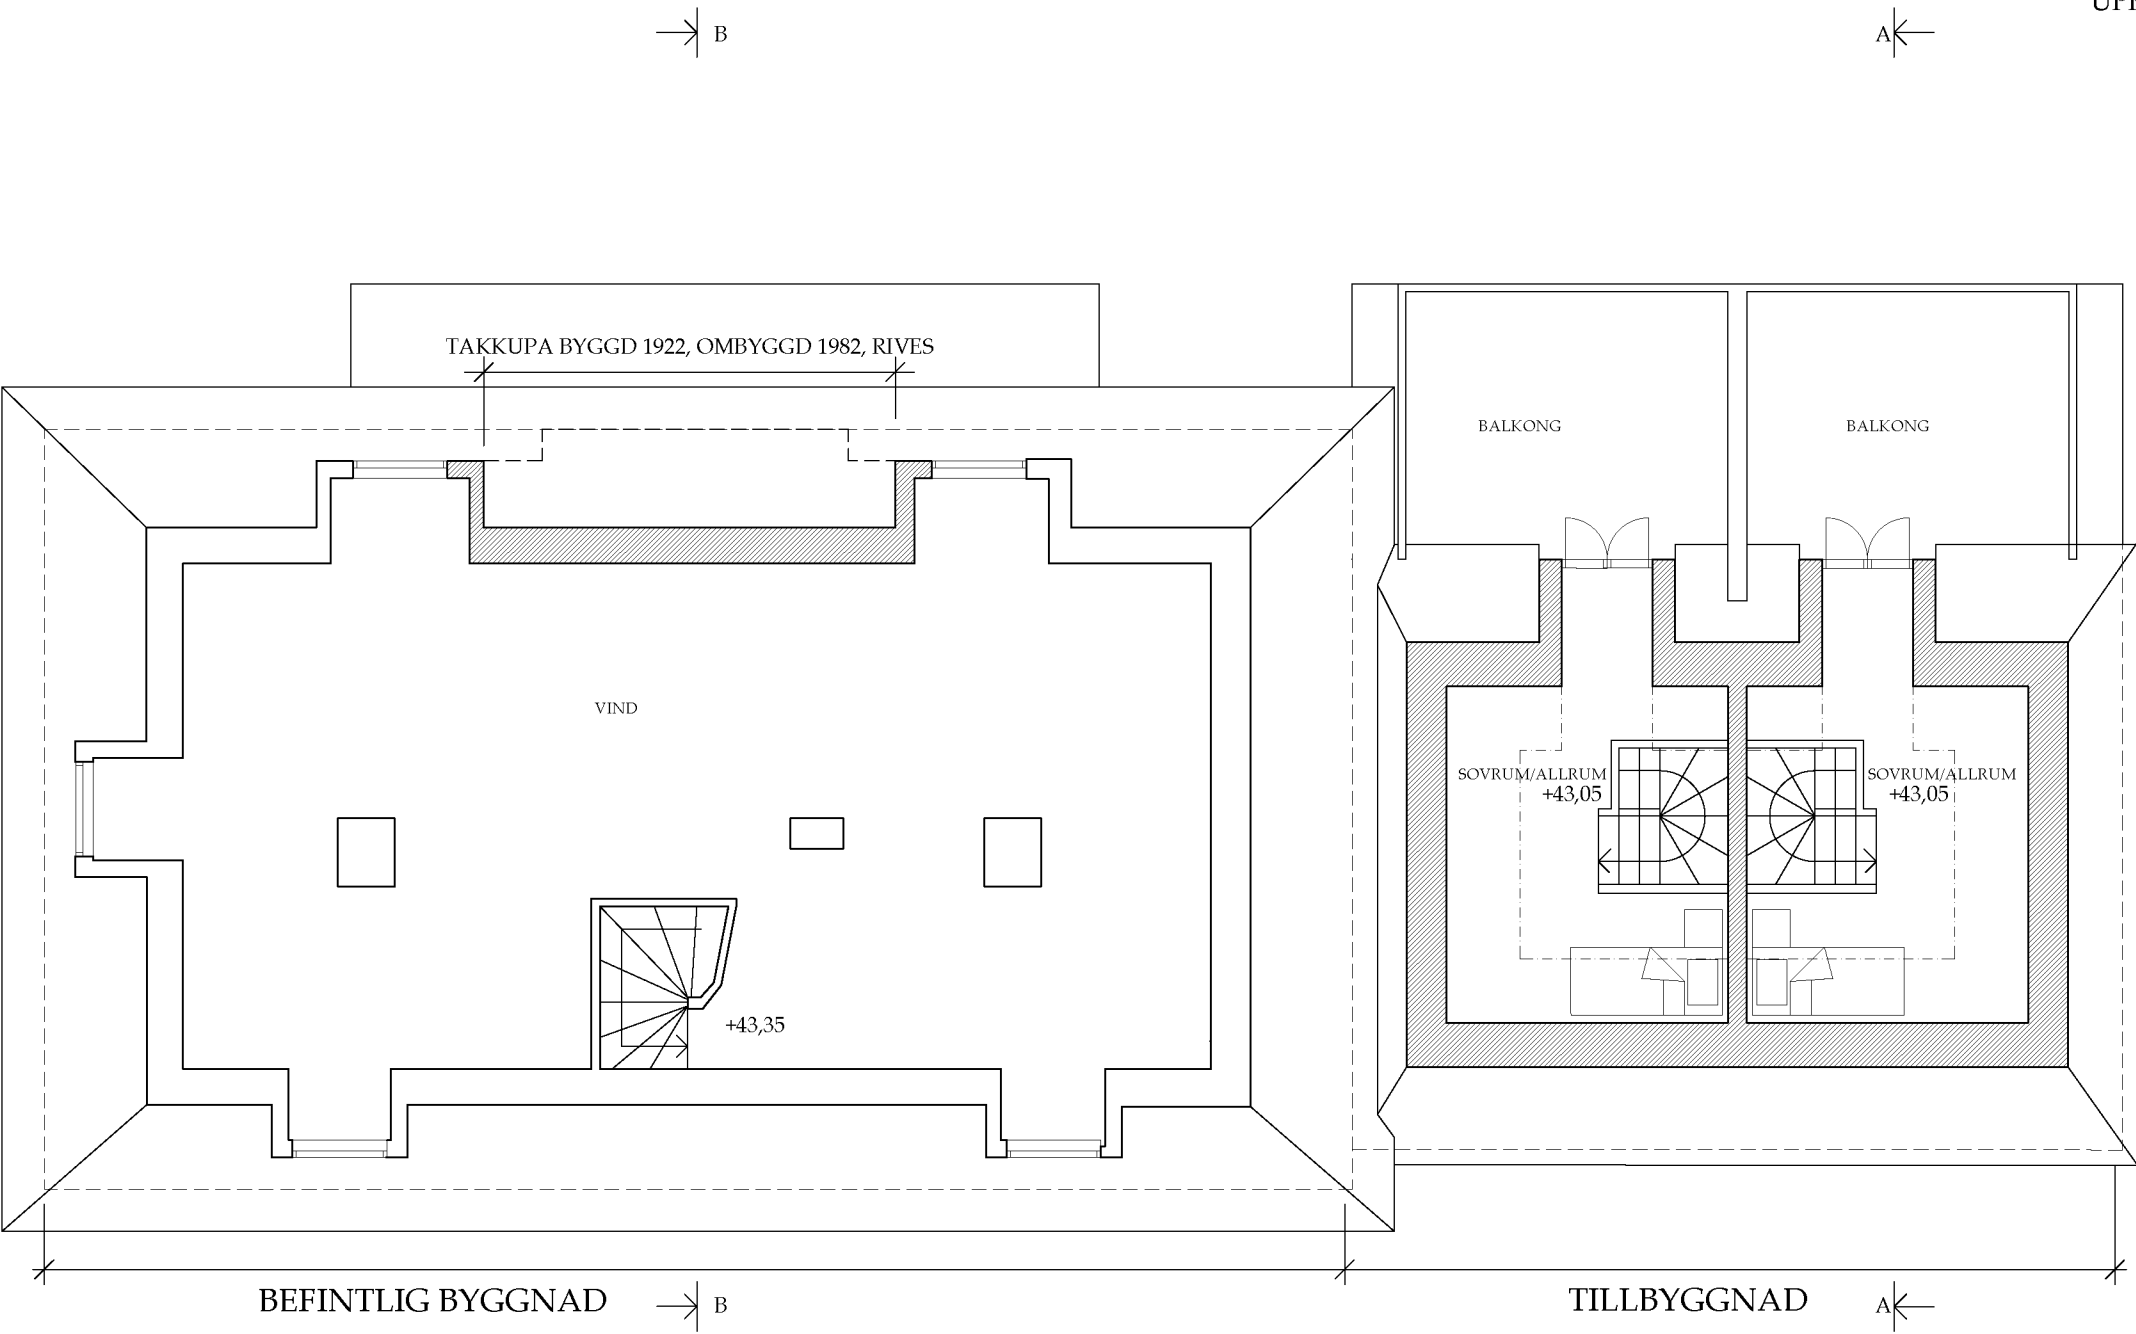

0				1	2	3	BET	NR	ÄNDRINGEN AVSER	DATUM		SIGN
SKALA 1:100 i A3							PROJEKT TILLBYGGNAD MODELLVILLAN 8				STATUS BYGGLOVSHANDLING	
DATUM 2020-03-05		UPPDRAG NR 1913					PLAN 3 VINDSPLAN				UPPDRAGSGIVARE KALE KARLBERG	
RITAD AV IJG		HANDLÄGGARE IJG									RITN. NR. A-40.0-103	
ANSVARIG Ingrid Jonsson-Gremo												
GREMO S arkitektkontor ARCHITECTURE & DESIGN							Skedevi Prästgård 1 643 94 VINGÅKER		E-mail: ark.bygg@gremos.com www.gremos.com		Tel. 070-5500686	

FÖRKLARINGAR


RITNINGAR OCH +HÖJDER PÅ BEFINTLIG
BYGGNAD BASERAS PÅ RELATIONSRI-
NINGAR DATERADE 2015-09- 01,
UPPRÄTTADE AV PNTHOUSE.

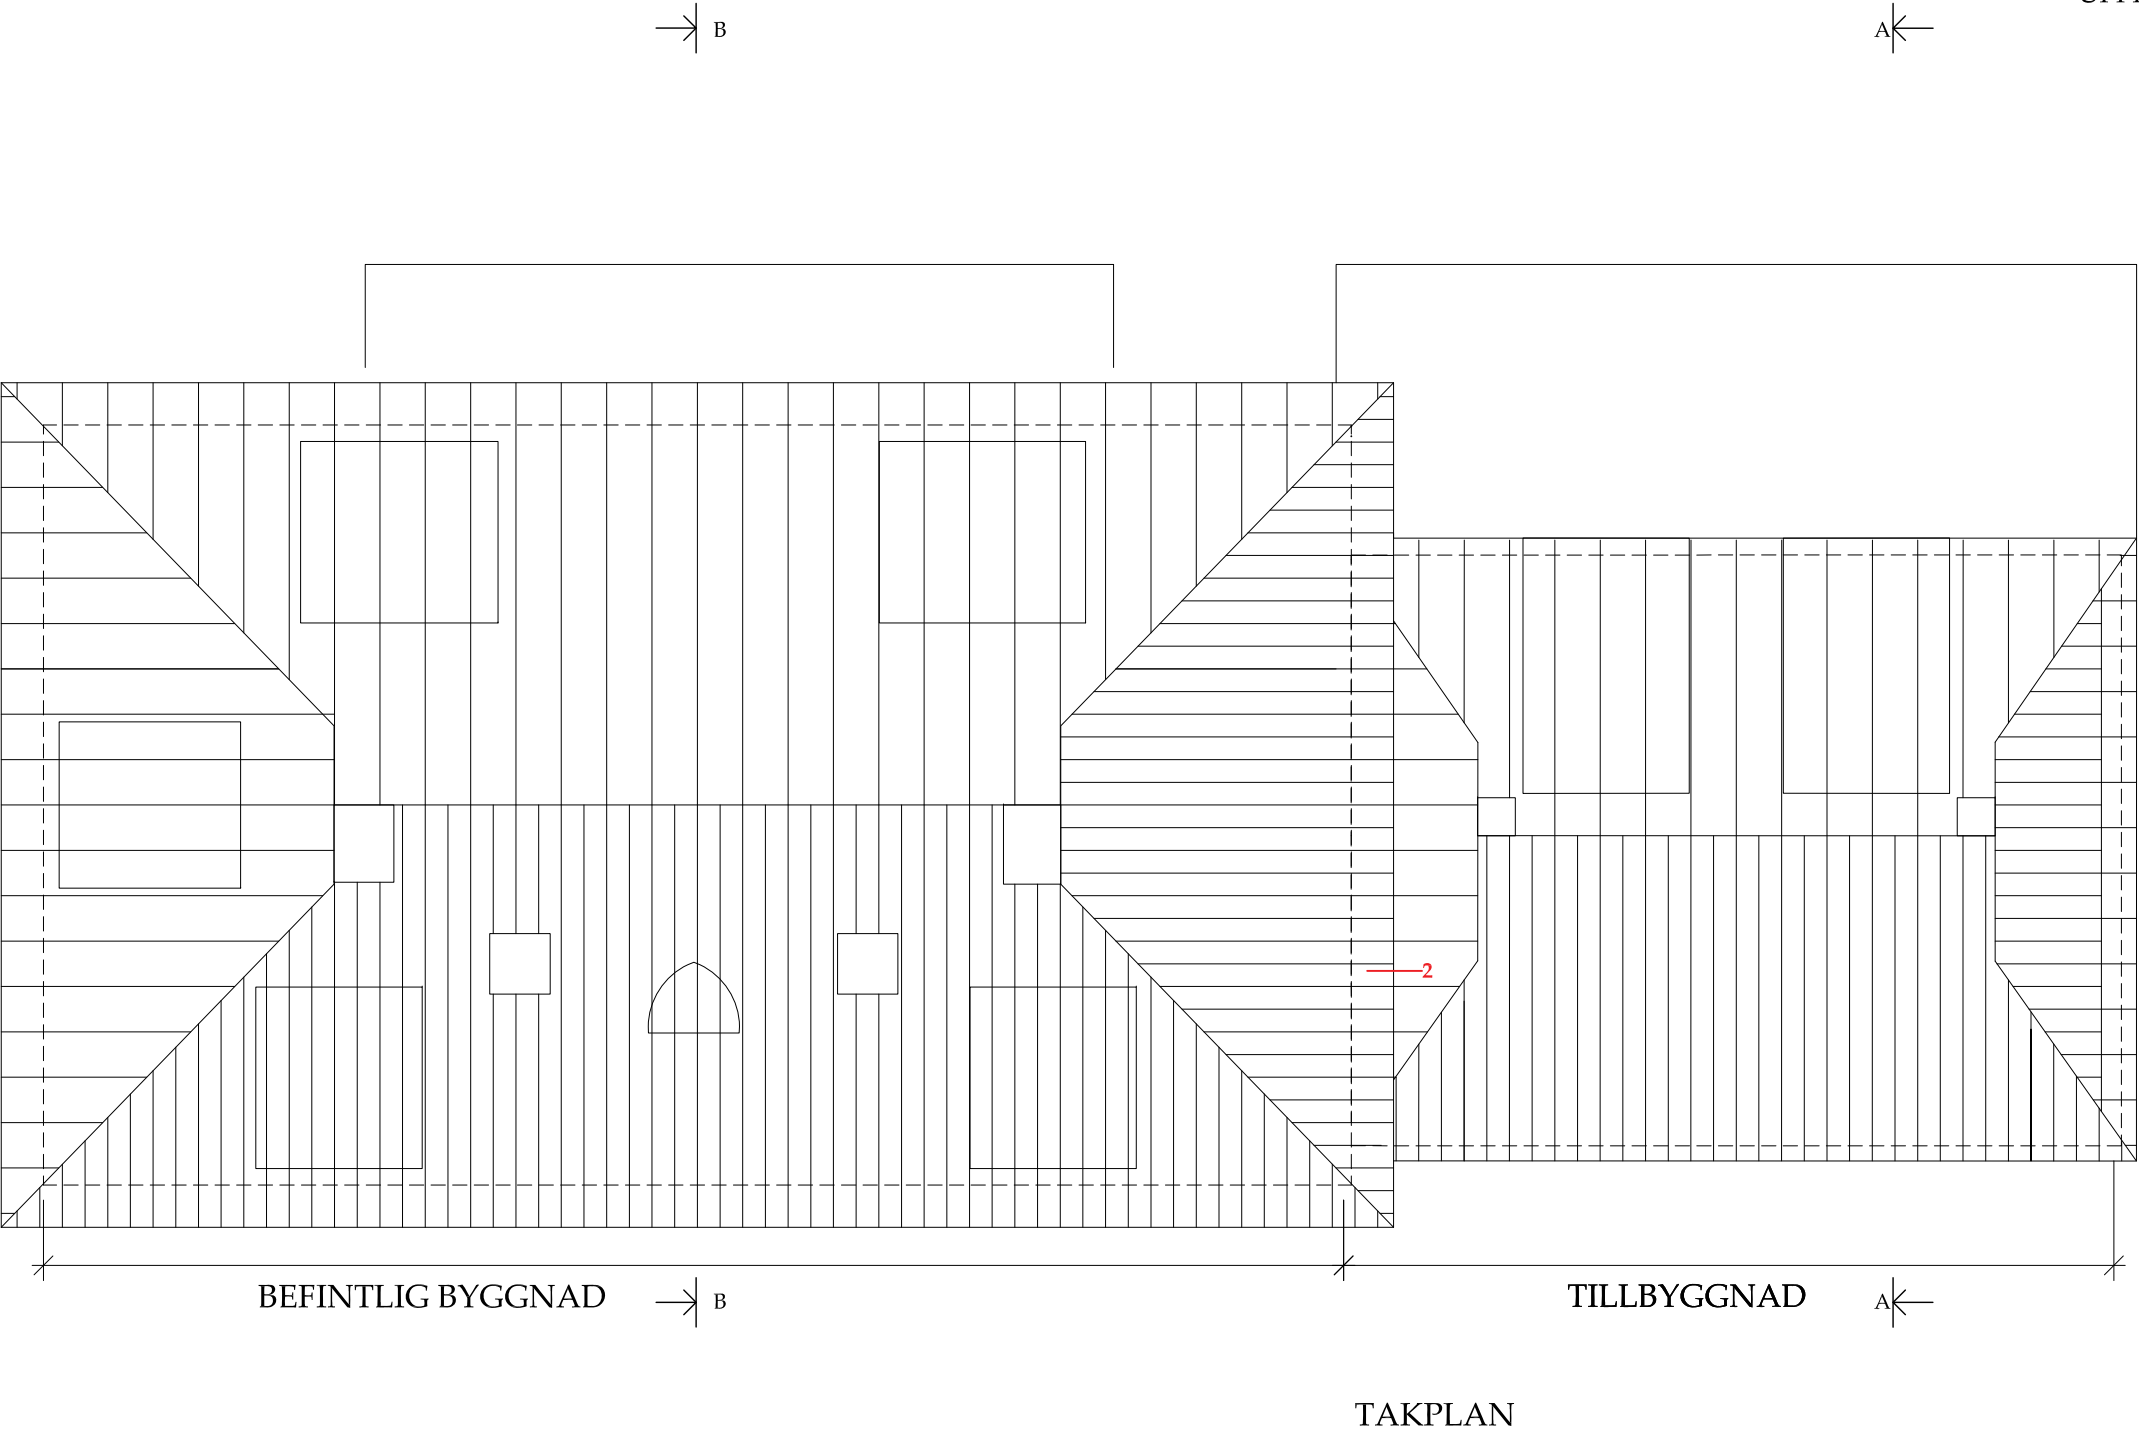


2 DETALJMARKERING 2020-04-30/IJG


1 TAKFOT TILLBYGGNAD 2020-03-18/IJG

				BET				NR				ÄNDRINGEN AVSER				DATUM				SIGN	
SKALA												PROJEKT												STATUS	
1:100 i A3												TILLBYGGNAD MODELLVILLAN 8												BYGGLOVSHANDLING	
DATUM				UPPDRAG NR								TAKPLAN												UPPDRAGSGIVARE	
2020-03-05				1913																				KALE KARLBERG	
RITAD AV				HANDLÄGGARE	
IJG				IJG	
ANSVARIG				Ingrid Jonsson-Gremo												RITN. NR.												BET	
GREMOs arkitektkontor ARCHITECTURE & DESIGN																																								Skedevi Prästgård 1 643 94 VINGÅKER																E-mail: ark.bygg@gremos.com www.gremos.com																Tel. 070-5500686															
																																A-40.0-104												2	

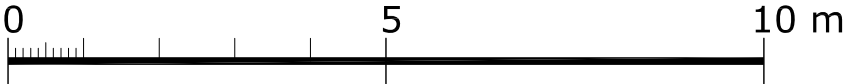

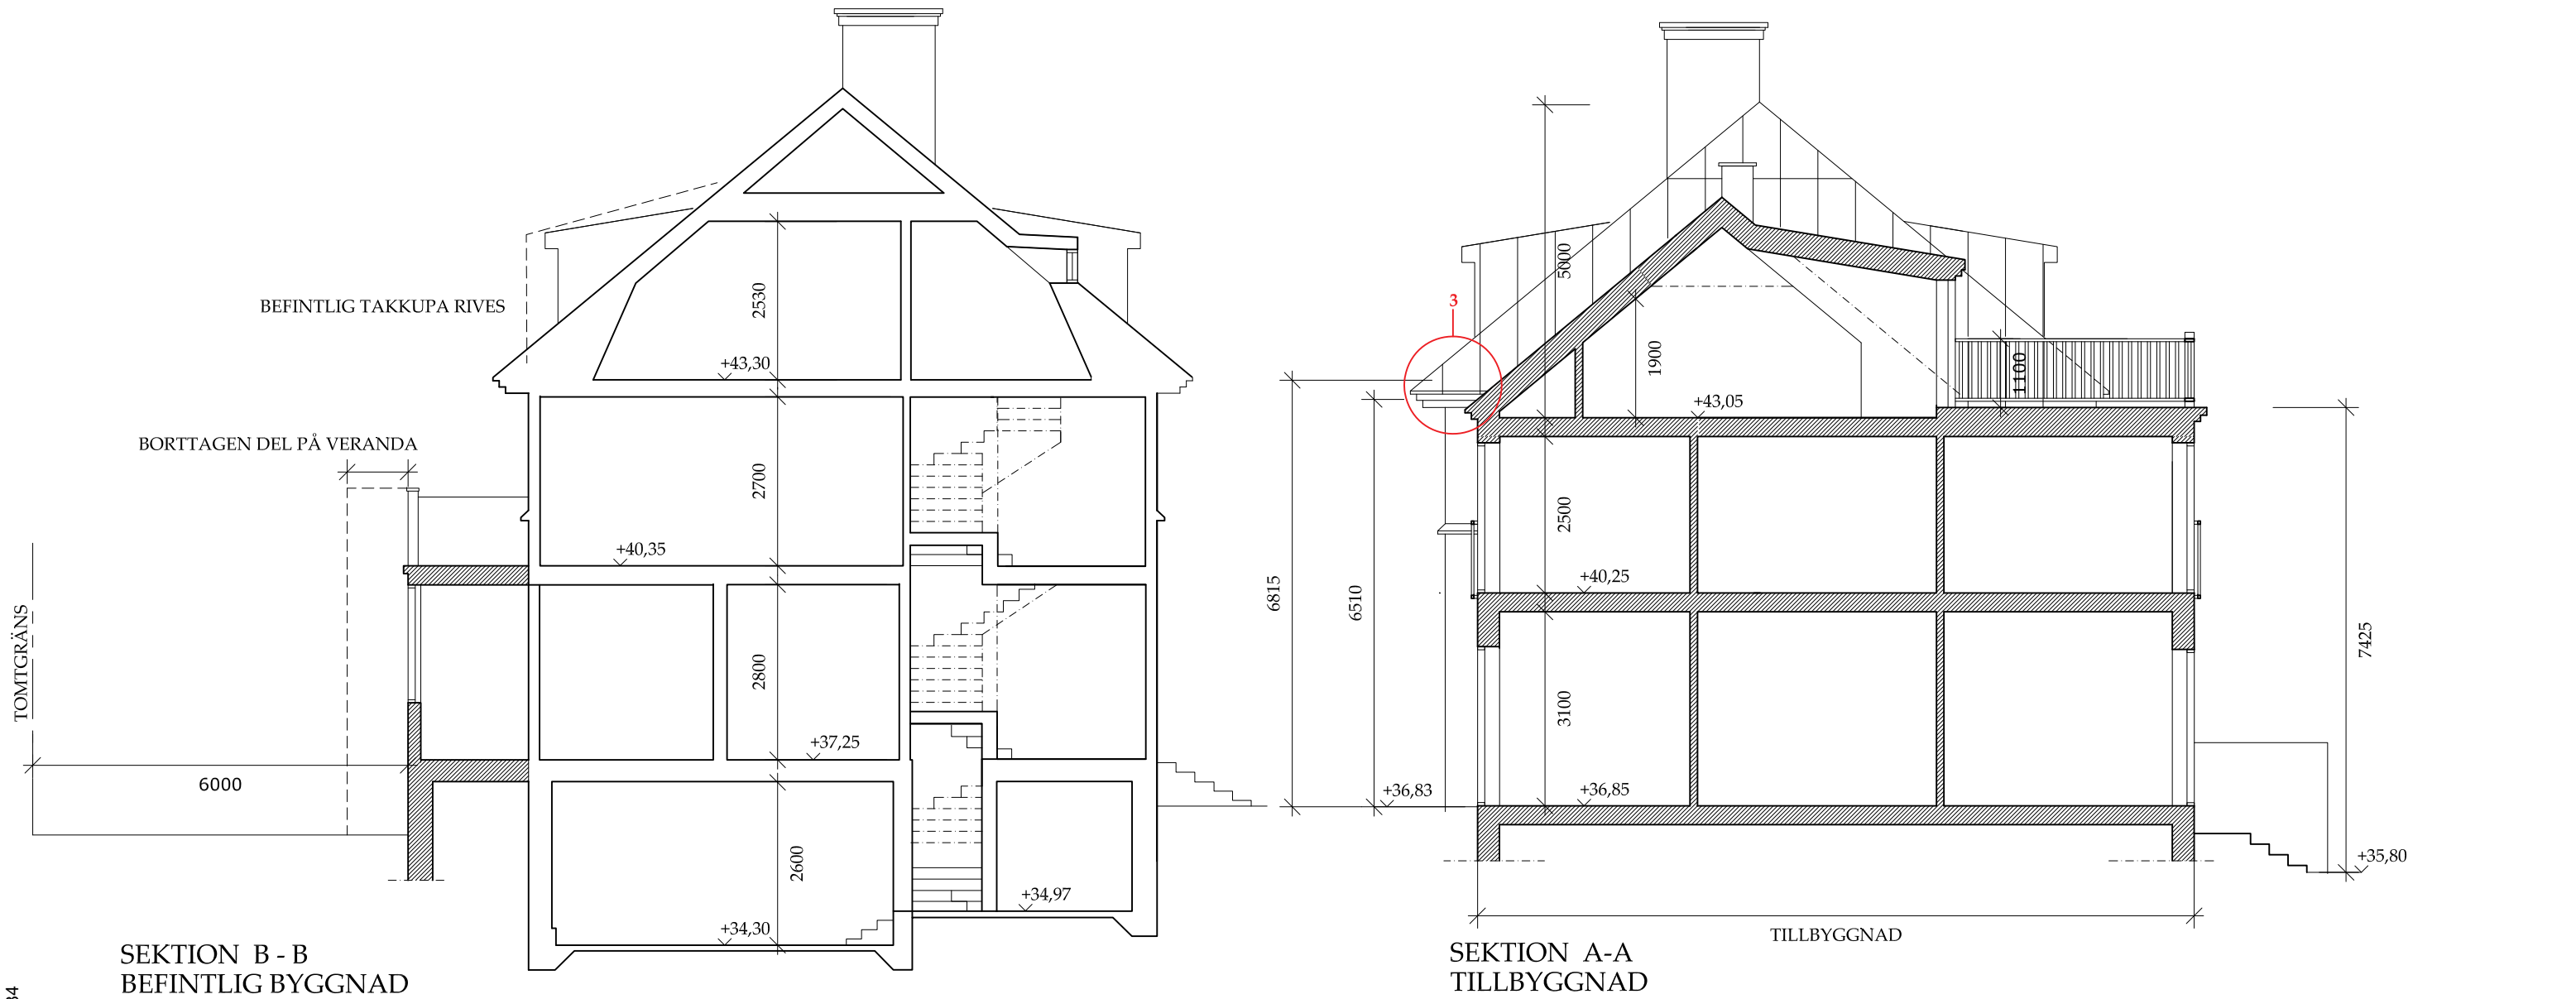

Inkom till Stockholms stadsbyggnadskontor - 2020-07-01, Dnr 2019-14084

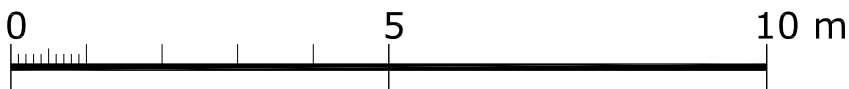

2 DETALJMARKERING 2020-04-30/IJG

0				1	2	3	BET	NR	ÄNDRINGEN AVSER	DATUM		SIGN	
SKALA 1:100 i A3							PROJEKT TILLBYGGNAD MODELLVILLAN 8			STATUS BYGGLOVSHANDLING			
DATUM 2020-03-05		UPPDRAG NR 1913					SEKTIONER			UPPDRAGSGIVARE KALE KARLBERG			
RITAD AV IJG		HANDLÄGGARE IJG								RITN. NR. A-40.0-105			
ANSVARIG Ingrid Jonsson-Gremo													
GREMO IS arkitektkontor ARCHITECTURE & DESIGN							Skedevi Prästgård 1 643 94 VINGÅKER		E-mail: ark.bygg@gremos.com www.gremos.com		Tel. 070-5500686		BET 2

FÖRKLARINGAR

RITNINGAR OCH +HÖJDER PÅ BEFINTLIG
BYGGNAD BASERAS PÅ RELATIONS-
NINGAR DATERADE 2015-09- 01,
UPPRÄTTADE AV PNTHOUSE.




- 3 PLANK UTGÅR2020-07-01/IJG
- 2 DETALJMARKERING2020-04-30/IJG
- 1 TAKFOT TILLBYGGNAD2020-03-18/IJG

0				1				2				3				BET				NR				ÄNDRINGEN AVSER				DATUM				SKN																															
SKALA																PROJEKT																STATUS																															
1:100 i A3																TILLBYGGGNAD MODELLVILLAN 8																BYGGLOVSHANDLING																															
DATUM								UPPDRAG NR								FASAD MOT NORR																UPPDRAGSGIVARE																															
2020-03-05								1913																								KALE KARLBERG																															
RITAD AV								HANDLÄGGARE	
IJG								IJG								Ingrid Jonsson-Gremo	
ANSVARIG	
GREMO S																Skedevi Prästgård 1																RITN. NR.																BET															
arkitektkontor																643 94 VINGÅKER																A-40,0-106																3															
ARCHITECTURE & DESIGN																E-mail: ark.bygg@gremos.com																Tel. 070-5500686																															
																www.gremos.com	


FÖRKLARINGAR

RITNINGAR OCH +HÖJDER PÅ BEFINTLIG
BYGGNAD BASERAS PÅ RELATIONS-
RITNINGAR DATERADE 2015-09- 01,
UPPRÄTTADE AV PNTHOUSE.

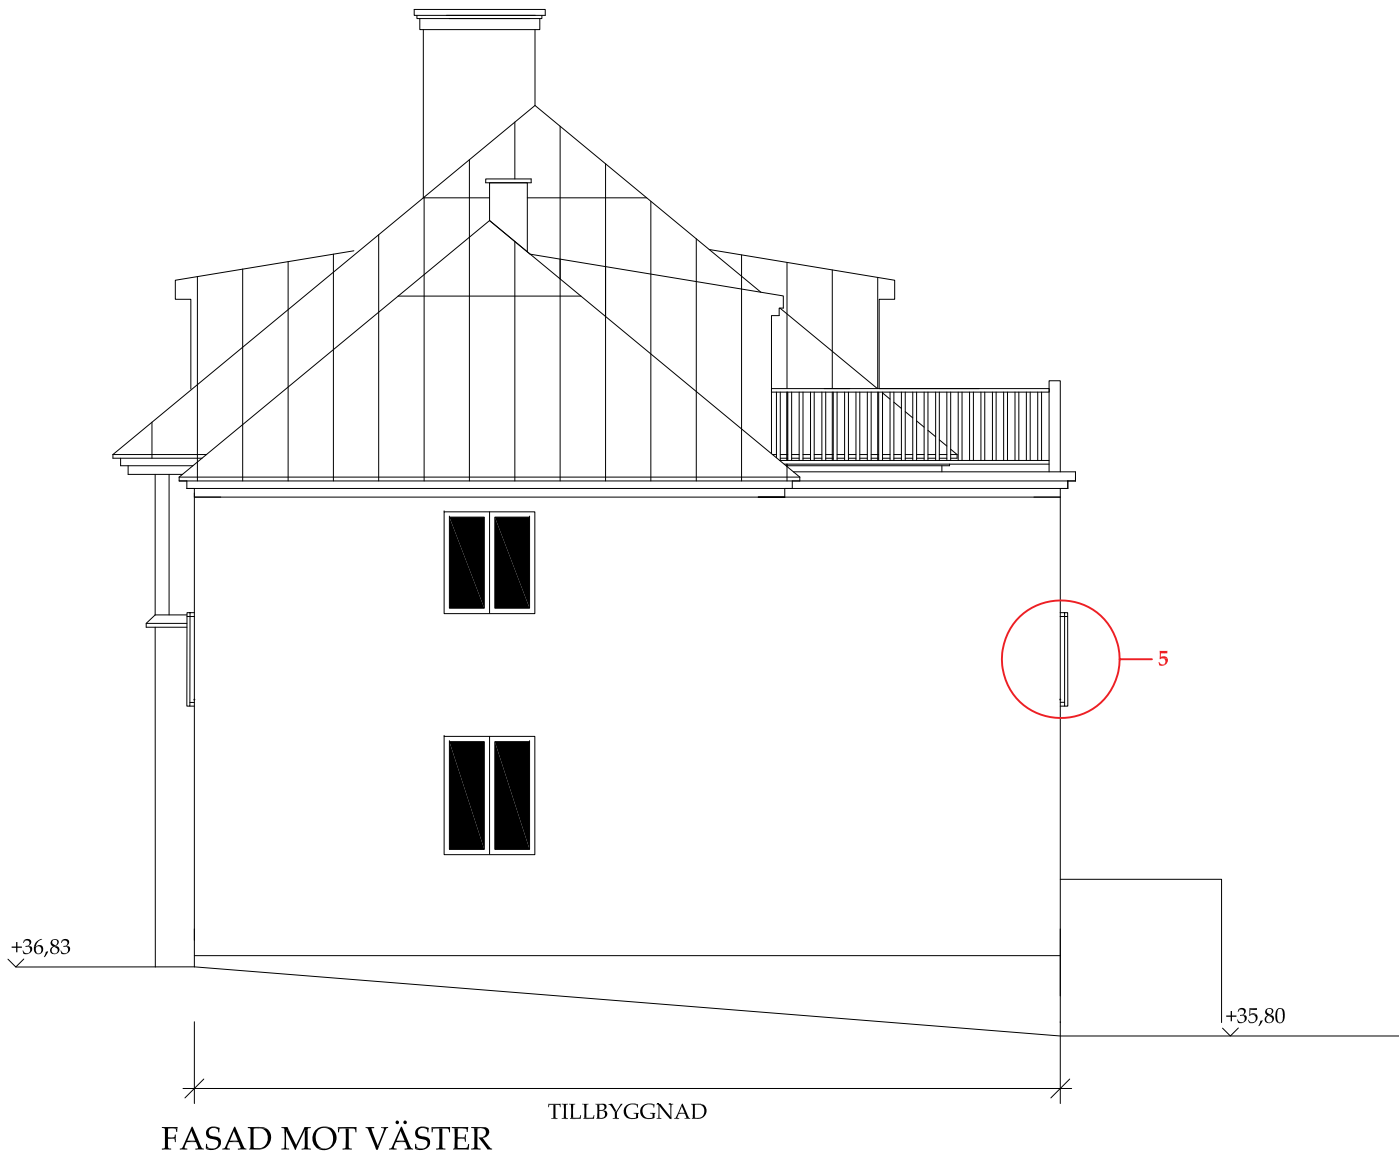

2 DETALJMARKERING 2020-04-30/IJG

				BET				NR				ÄNDRINGEN AV/SER				DATUM				SKN	
SKALA												PROJEKT												STATUS	
1:100 i A3												TILLBYGGGNAD MODELLVILLAN 8												BYGGLOVSHANDLING	
DATUM												UPPDRAG NR												UPPDRAGSGIVARE	
2020-03-05												1913												KALE KARLBERG	
RITAD AV												HANDLÄGGARE	
IJG												IJG	
ANSVARIG												FASAD MOT VÄSTER	
Ingrid Jonsson-Gremo	
GREMOS arkitektkontor ARCHITECTURE & DESIGN												Skedevi Prästgård 1 643 94 VINGÅKER												E-mall: ark.bygg@gremos.com www.gremos.com												Tel. 070-5500686												RITN. NR.												BET											
																																																A-40.0-107												2											

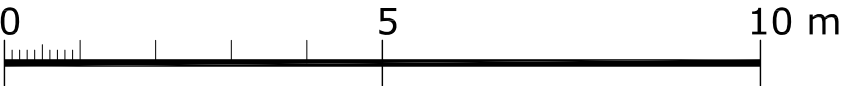

FÖRKLARINGAR

RITNINGAR OCH +HÖJDER PÅ BEFINTLIG
BYGGNAD BASERAS PÅ RELATIONS-
NINGAR DATERADE 2015-09- 01,
UPPRÄTTADE AV PNTHOUSE.



2 TAKFOT TILLBYGGNAD 2020-04-30/IJG

1 TAKFOT TILLBYGGNAD 2020-03-18/IJG


				BET				NR				ÄNDRINGEN AVSER				DATUM				SKN	
SKALA												PROJEKT												STATUS	
1:100 i A3												TILLBYGGGNAD MODELLVILLAN 8												BYGGLOVSHANDLING	
DATUM												UPPDRAG NR												UPPDRAGSGIVARE	
2020-03-05												1913												KALE KARLBERG	
RITAD AV												HANDLÄGGARE	
IJG												IJG	
ANSVARIG												FASAD MOT SÖDER	
Ingrid Jonsson-Gremo	
GREMOS arkitektkontor ARCHITECTURE & DESIGN												Skedevi Prästgård 1 643 94 VINGÅKER												E-mail: ark.bygg@gremos.com www.gremos.com												Tel. 070-5500686												RITN. NR.												BET											
																																																A-40,0-108												2											

FÖRKLARINGAR

RITNINGAR OCH +HÖJDER PÅ BEFINTLIG
BYGGNAD BASERAS PÅ RELATIONS-
NINGAR DATERADE 2015-09- 01,
UPPRÄTTADE AV PNTHOUSE.




FASAD MOT ÖSTER

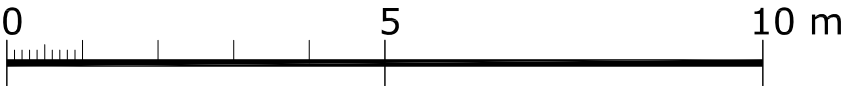

				BET				NR				ÄNDRINGEN AVSER				DATUM				SIGN															
SKALA												PROJEKT												STATUS											
1:100 i A3												TILLBYGGGNAD MODELLVILLAN 8												BYGGLOVSHANDLING											
DATUM				UPPDRAG NR								FASAD MOT ÖSTER												UPPDRAGSGIVARE											
2020-03-05				1913																				KALE KARLBERG											
RITAD AV				HANDLÄGGARE																															
IJG				IJG								Ingrid Jonsson-Gremo												RITN. NR.											
ANSVARIG																								A-40.0-109											
GREMOs arkitektkontor ARCHITECTURE & DESIGN												Skedevi Prästgård 1 643 94 VINGÅKER								E-mål: ark.bygg@gremos.com www.gremos.com															


Inkom till Stockholms stadsbyggnadskontor - 2020-07-01, Dnr 2019-14084

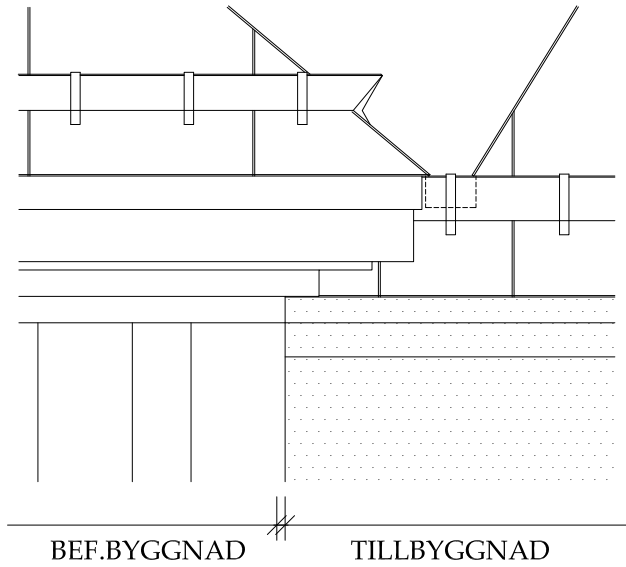


1

PRINCIPDETALJER


MÖTE MELLAN NY OCH BEFINTLIG TAKFOT, SKALA 1:20

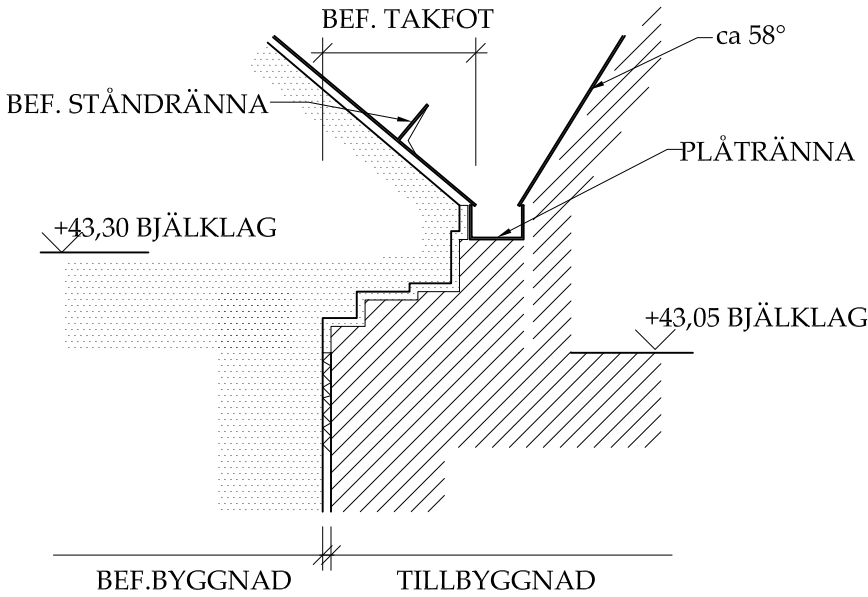

2

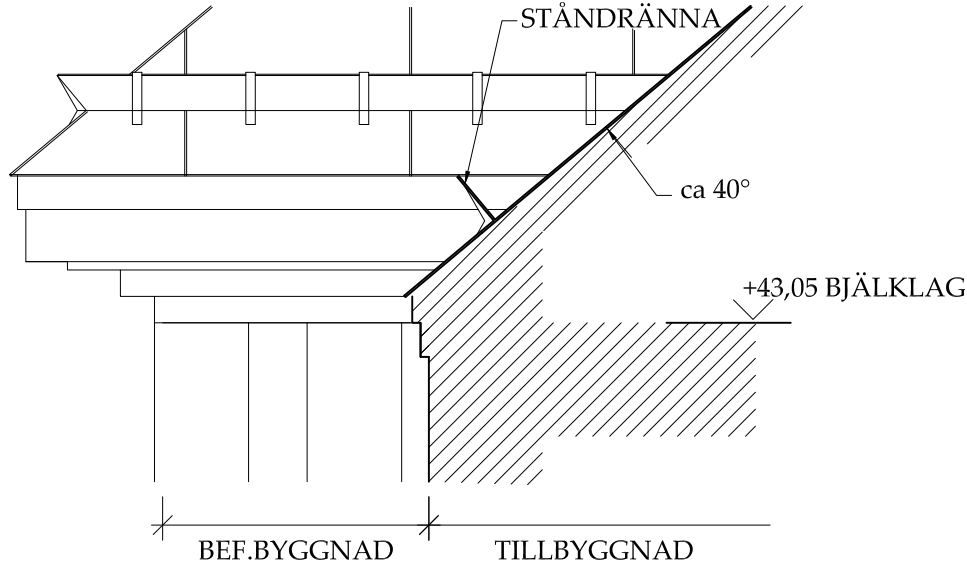


3

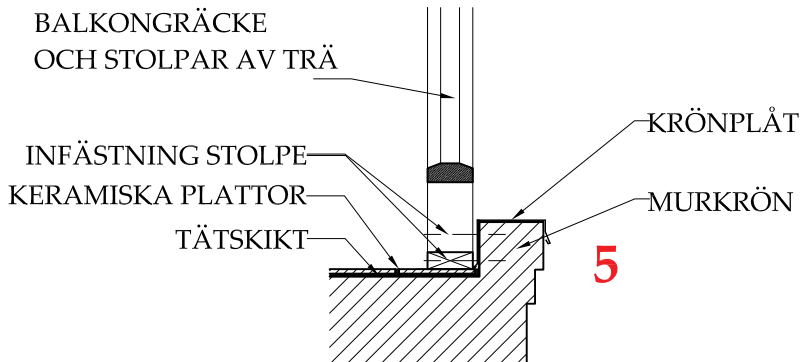

5

PRINCIPDETALJ

INFÄSTNING BALKONGRÄCKEN

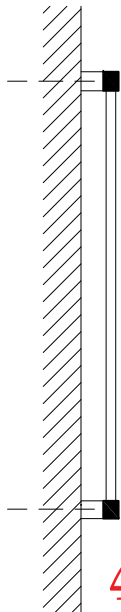


4

SMIDESRÄCKEN
25X25 FYRKANTSRÖR, FÄSTES I STOMMEN I
2 PUNKTER PÅ VAR SIDA OM INÅTGÅENDE
GLASAD DÖRR.

PRINCIPDETALJ

RÄCKEN PÅ FASAD

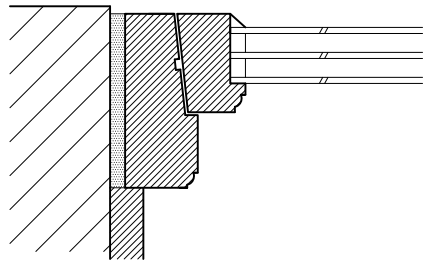

PRINCIPDETALJ FÖNSTER

UTÅTGÅENDE TREGLAS TRÄFÖNSTER MED
PROFILERAD INSIDA, SKALA 1:5,
FÖNSTER OCH DÖRRAR TÄCKMÅLAS I KULÖR NCS S XXX-YYY

2 NY RITNING

2020-04-30/IJG

0	1	2	3	SET NR. ÄNDRINGEN AVSER			DATUM	SIGN
SKALA				PROJEKT			STATUS	
1:20, 1.5 i A3				TILLBYGGNAD MODELLVILLAN 8			BYGGLOVSHANDLING	
DATUM		UPPDAG NR		FASAD MOT NORR			UPPDAGSGIVARE	
2020-04-30		1913					KALE KARLBERG	
RITAD AV		HANDLÄGGARE						
IJG		IJG						
ANSVARIG								
Ingrid Jonsson-Gremo								
G R E M O arkitektkontor ARCHITECTURE & DESIGN				Skedevi Prästgård 1 643 94 VINGÅKER E-mail: ark.bygg@gremos.com www.gremos.com			Tel. 070-5500686	
							RITN. NR.	BET
							A-40.0-110	2

MODELLVILLAN 8

Förslag till utvändig färgsättning, bygglovsansökan dnr 2019-14084.



BEFINTLIG BYGGNAD

Tak	Lika befintligt, röd falsad plåt
Takfönster	Lika befintligt, röda
Träpanel, övre del	Lika befintligt, grå ca 2502-Y
Fönsterfoder, övre del	Grå/2502-Y
Fönster, övre del	Lika befintligt, vit ca 0502-Y
Puts, nedre del	Brunrosa/2030-Y90R, mörkare än befintligt
Fönster och dörrar, nedre del	Lika befintligt, gråblå ca 4020-B
Veranda och räcken mot söder	Lika befintligt, vit ca 0502-Y

TILLBYGGNAD

Tak	Röd falsad plåt lika befintlig byggnad
Puts, slät	Brunorange/2030-Y50R
Fönster och dörrar	Grågrön/4020-G
Räcken	Mörkt grågrön 6020-G

Vingåker 2020-02-02/Arkitekt SAR/MSA Ingrid Jonsson-Gremo
Certifierad sakkunnig avseende kulturvården