

0 50 m

BYGGLOV Brf Kritan i Stockholm

Nya balkonger och fönsterdörrar på gårdsfasad
Ritningsunderlag från ombyggnation 1984

Renstiernas gata 41 - 47
Situationsplan

Datum: 2020-07-05
Ritning: A01
Skala: 1:1000



Fasad öst

0 10 m

BYGGLOV Brf Kritan i Stockholm

Nya balkonger och fönsterdörrar på gårdsfasad
Ritningsunderlag från ombyggnation 1984

Renstiernas gata 41 - 47 Datum: 2020-07-05
Fasader - översikt Ritning: A02
Skala: 1:250




Fasad öst



BYGGLOV Brf Kritan i Stockholm

Nya balkonger och fönsterdörrar på gårdsfasad
Ritningsunderlag från ombyggnation 1984

Renstiernas gata 41 - 47 Datum: 2020-07-05
Fasader - översikt Ritning: A02
Skala: 1:250

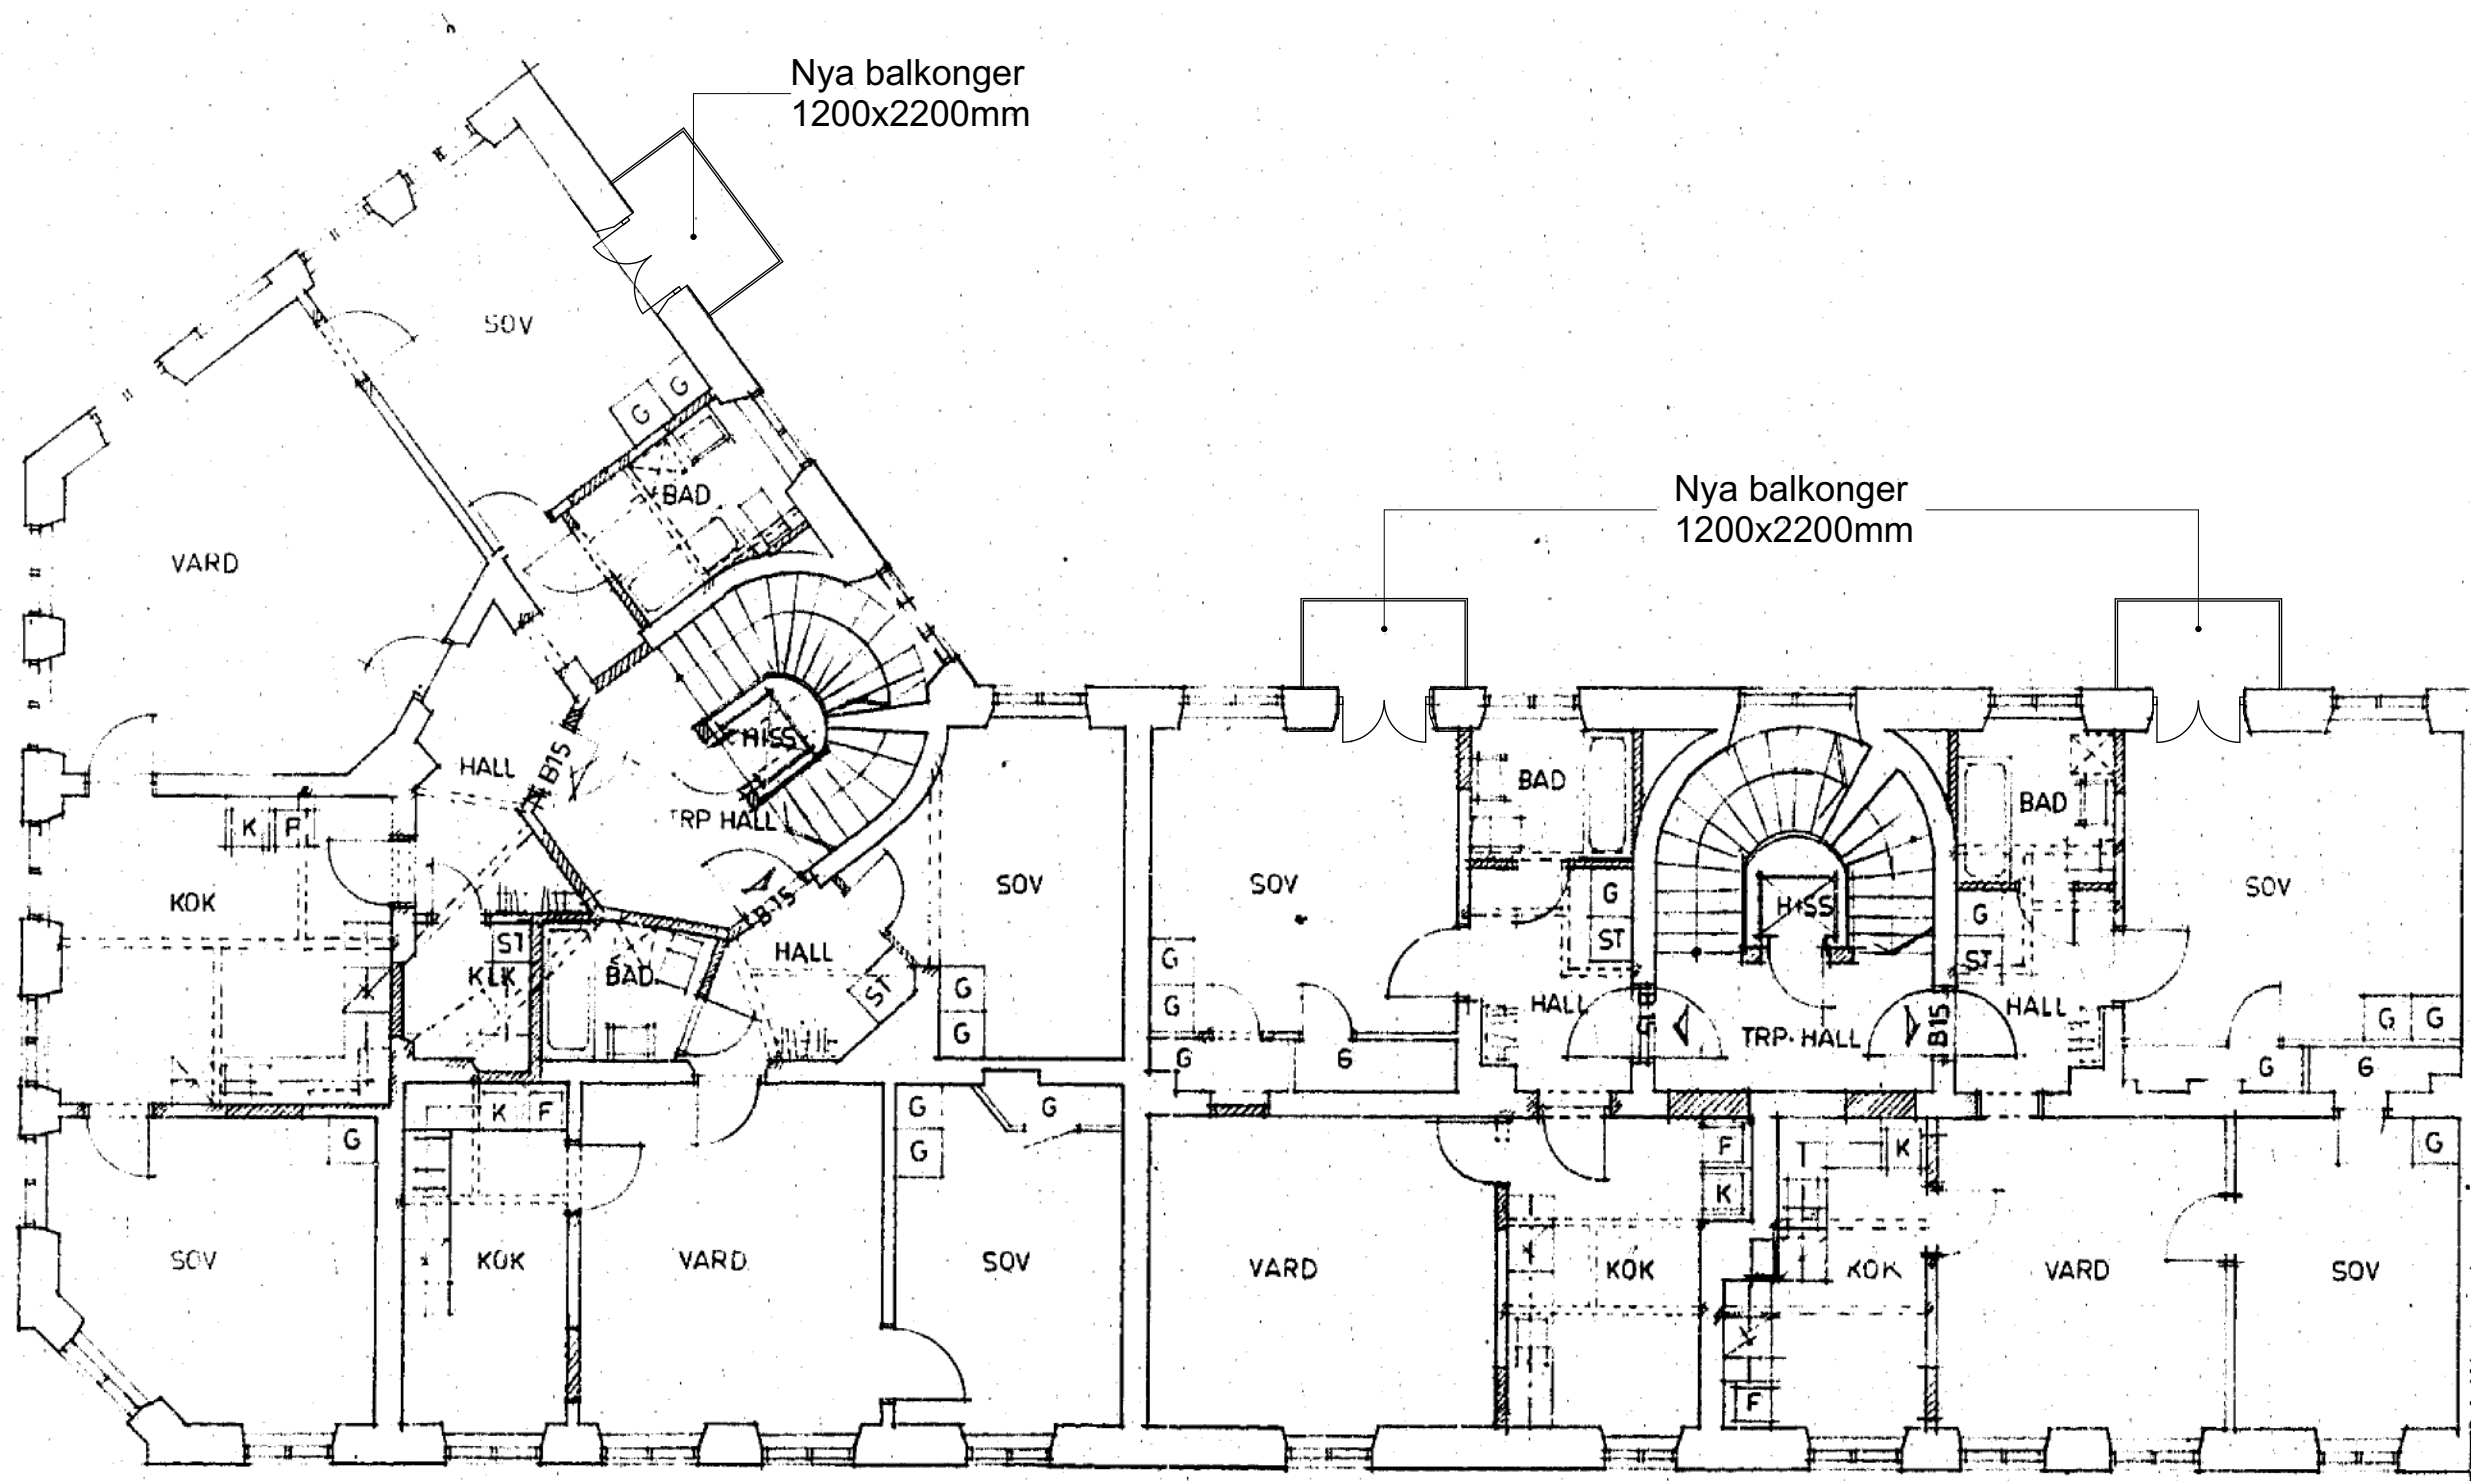

BYGGLOV Brf Kritan i Stockholm

Nya balkonger och fönsterdörrar på gårdsfasad
Ritningsunderlag från ombyggnation 1984

Renstiernas gata 41 A & B Datum: 2020-07-05
Typplan Ritning: A03
Skala: 1:100

0 5 m




Fasad öst

BYGGLOV Brf Kritan i Stockholm

Nya balkonger och fönsterdörrar på gårdsfasad
Ritningsunderlag från ombyggnation 1984


Renstiernas gata 41 A & B Datum: 2020-07-05
Fasad Ritning: A04
Skala: 1:100



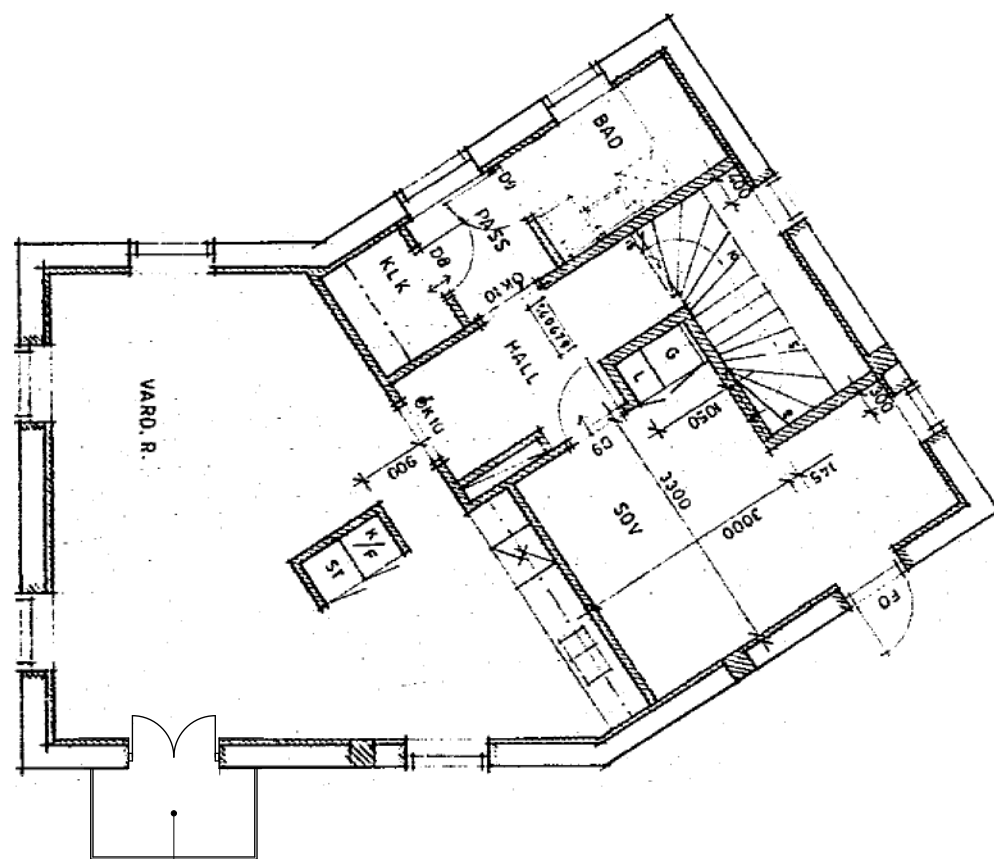

Plan

Ny balkong
1200x2200mm

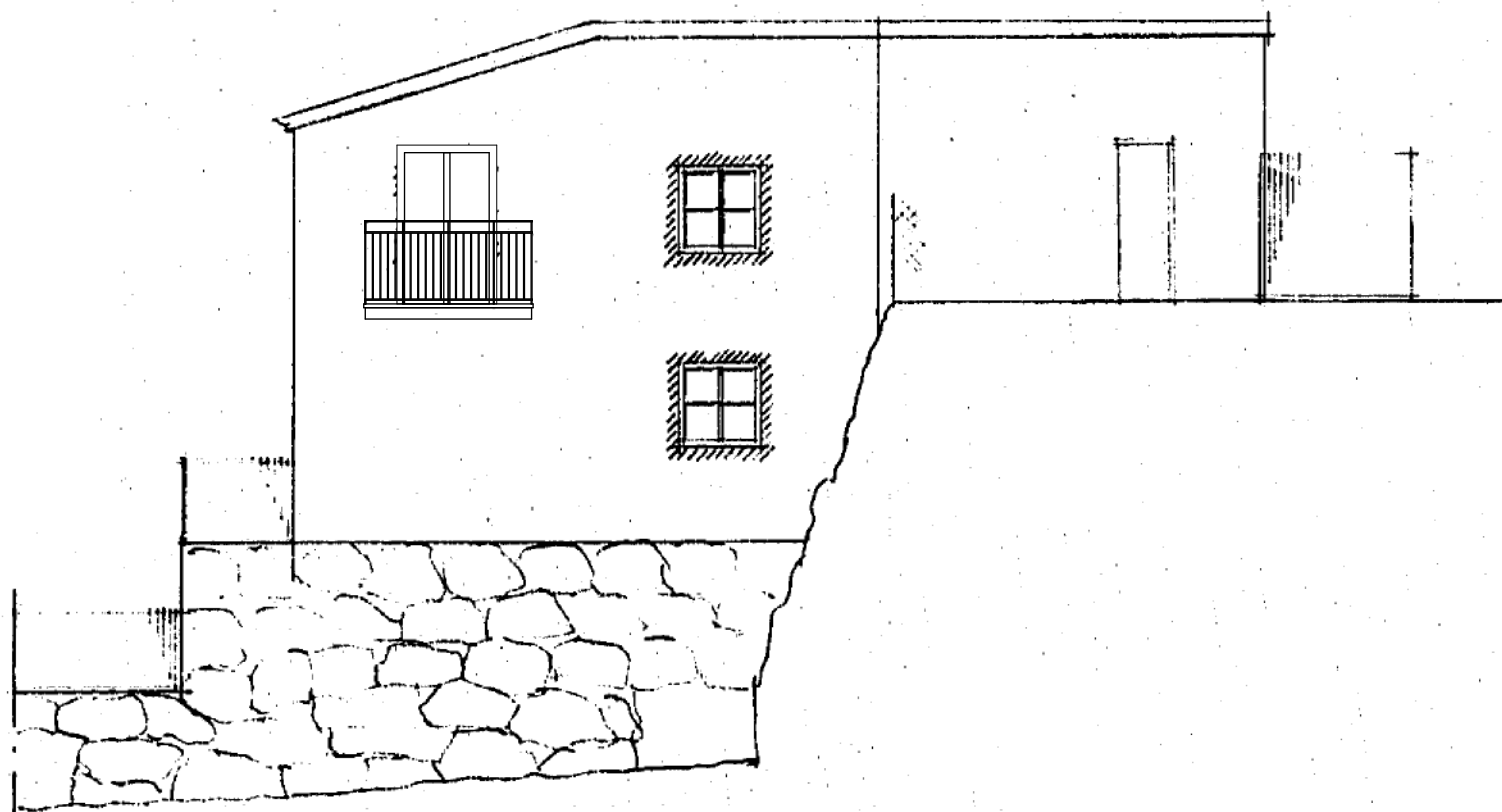

Fasad söder




BYGGLOV Brf Kritan i Stockholm

Nya balkonger och fönsterdörrar på gårdsfasad
Ritningsunderlag från ombyggnation 1984

Renstiernas gata 41 C
Gårdshus


Datum: 2020-07-05
Ritning: A05
Skala: 1:100

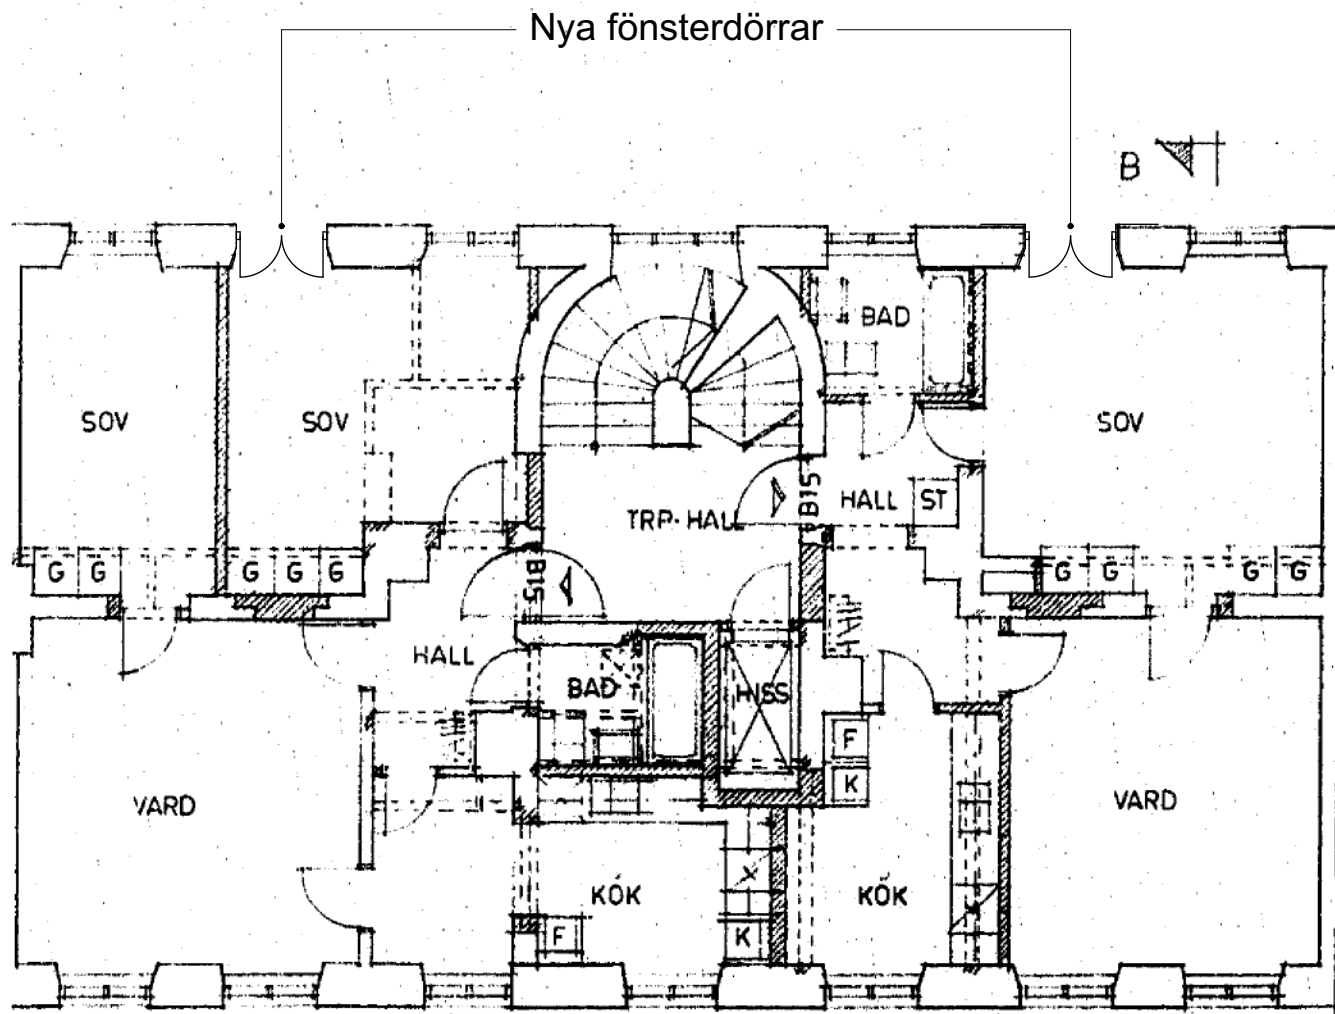

BYGGLOV Brf Kritan i Stockholm

Nya balkonger och fönsterdörrar på gårdsfasad
Ritningsunderlag från ombyggnation 1984

Renstiernas gata 43
Våning 1 trappa
Datum: 2020-07-05
Ritning: A06
Skala: 1:100

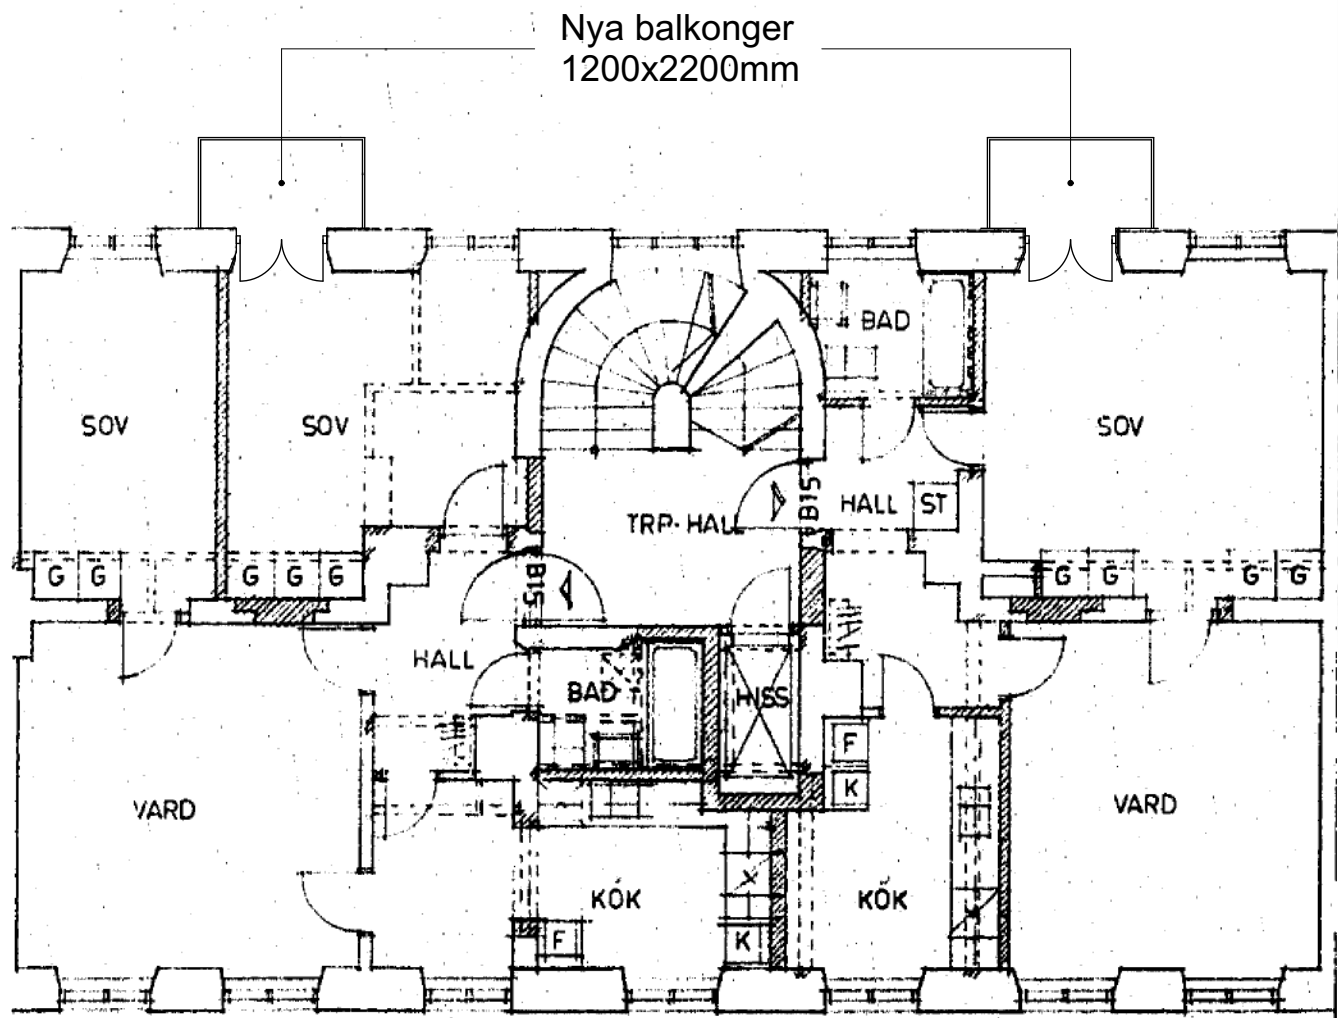


0 5 m

BYGGLOV Brf Kritan i Stockholm

Nya balkonger och fönsterdörrar på gårdsfasad
Ritningsunderlag från ombyggnation 1984

Renstiernas gata 43
Typplan

Datum: 2020-07-05
Ritning: A07
Skala: 1:100

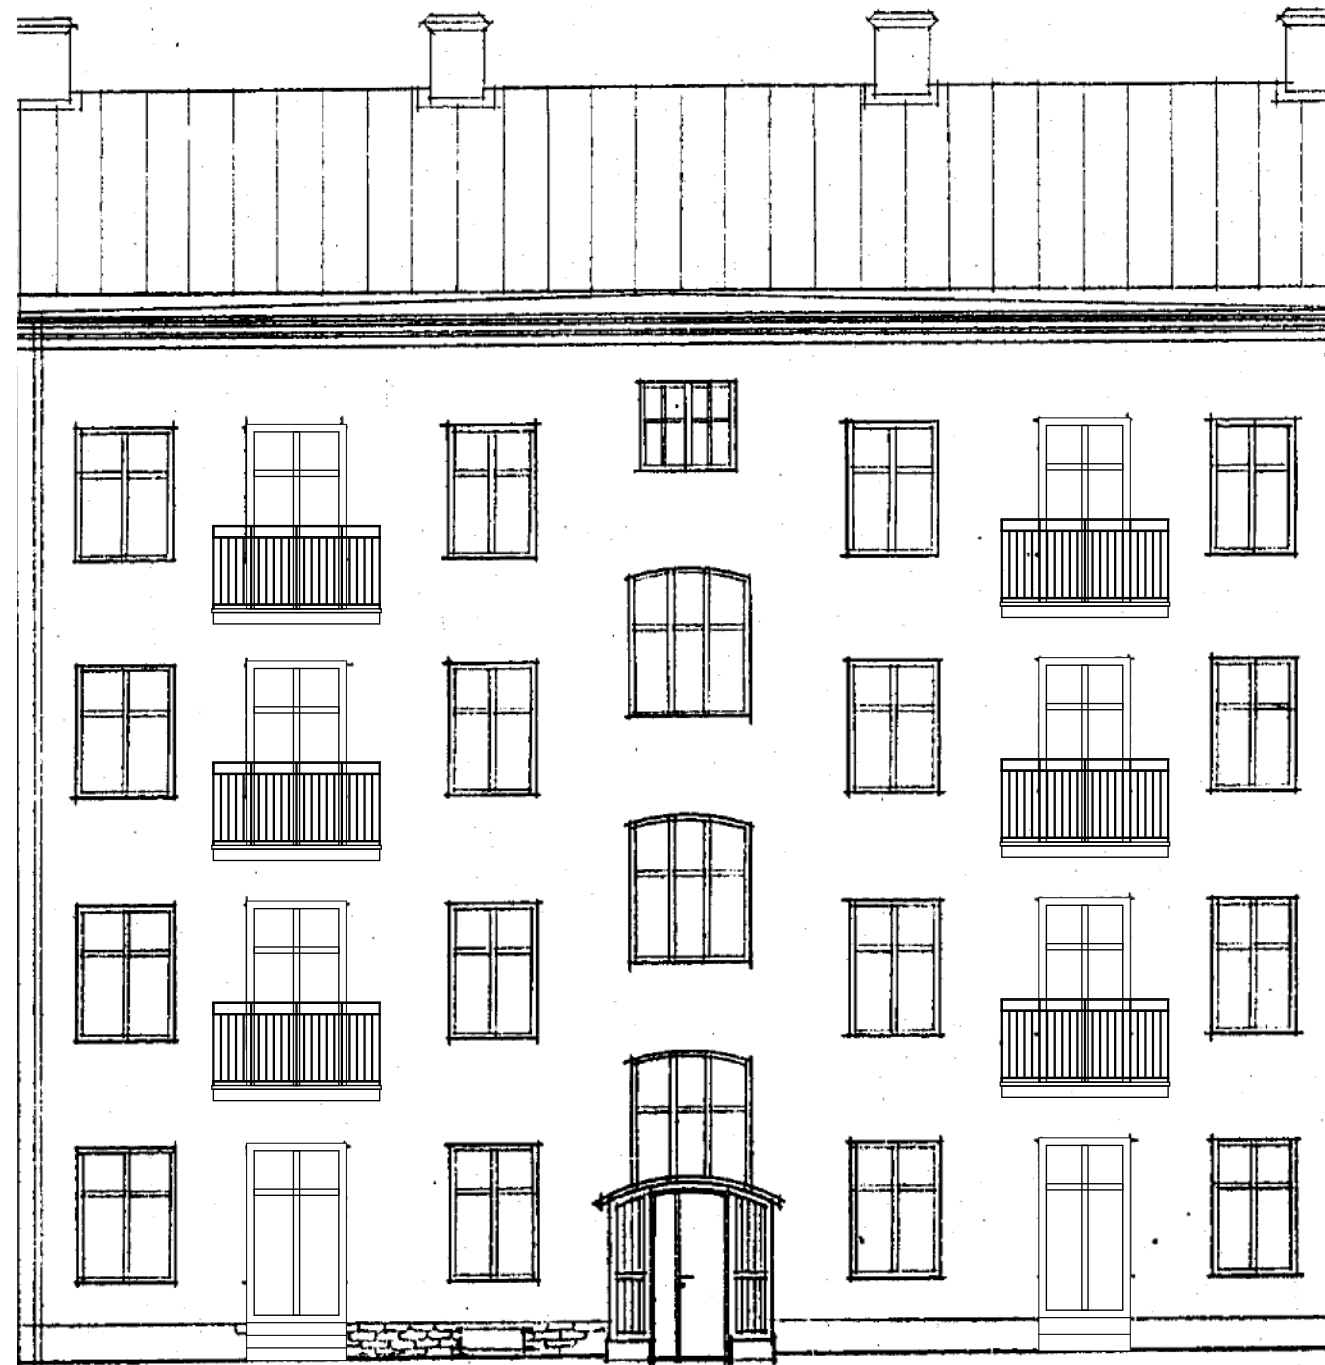

Fasad öst


0 5 m

BYGGLOV Brf Kritan i Stockholm

Nya balkonger och fönsterdörrar på gårdsfasad
Ritningsunderlag från ombyggnation 1984

Renstiernas gata 43
Fasad

Datum: 2020-07-05
Ritning: A08
Skala: 1:100

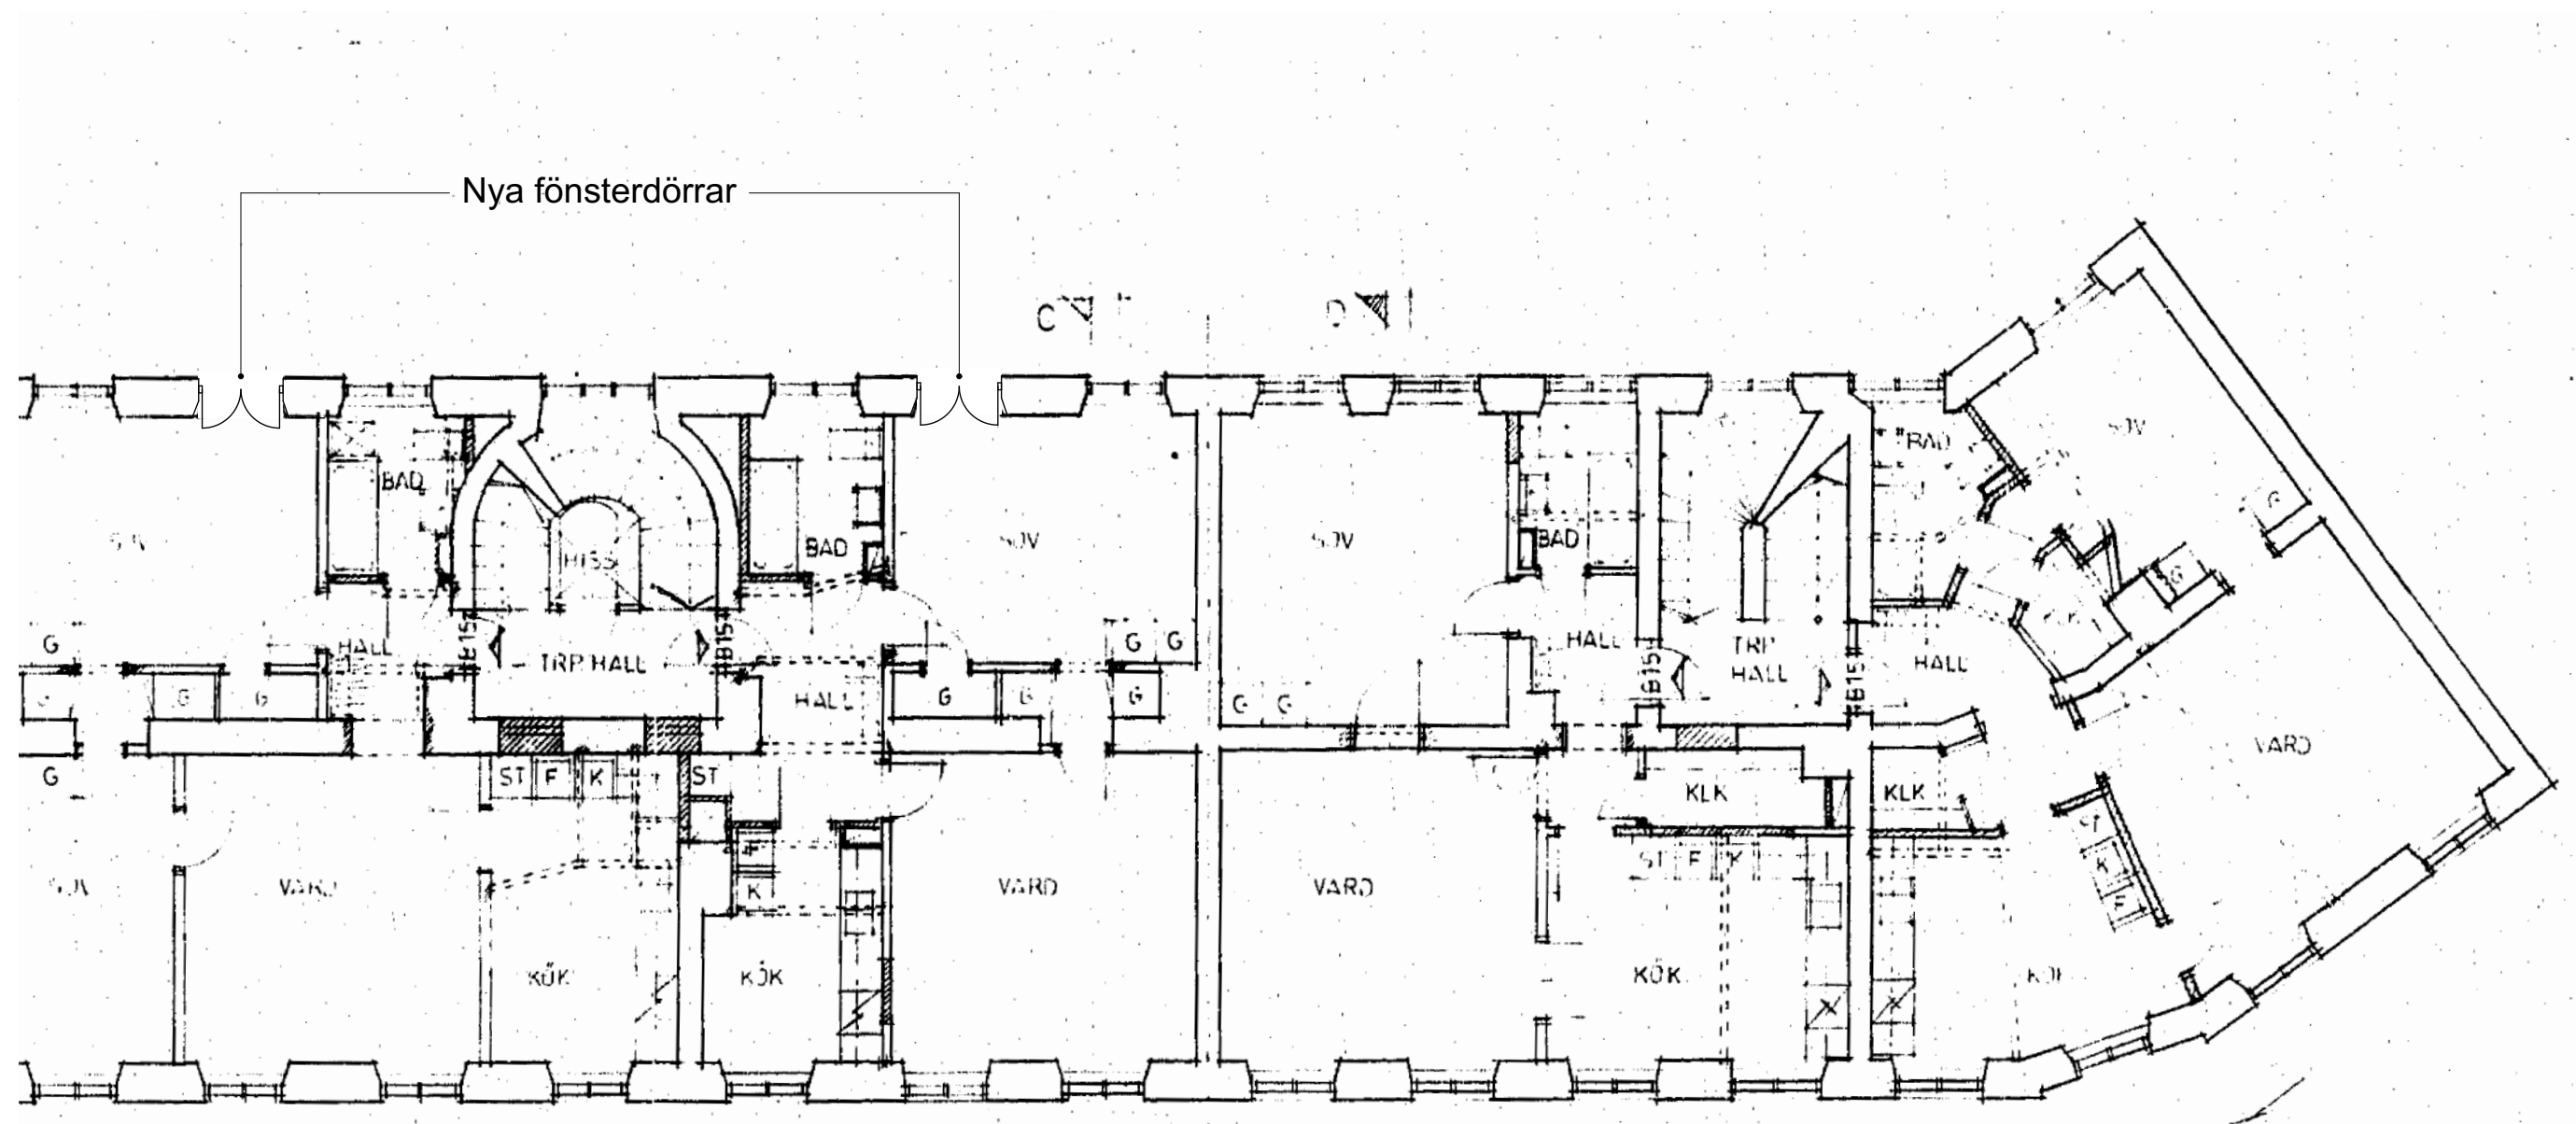


BYGGLOV Brf Kritan i Stockholm

Nya balkonger och fönsterdörrar på gårdsfasad
Ritningsunderlag från ombyggnation 1984

Renstiernas gata 45 & 47 Datum: 2020-07-05
Våning 1 trappa Ritning: A09
Skala: 1:100


0 5 m

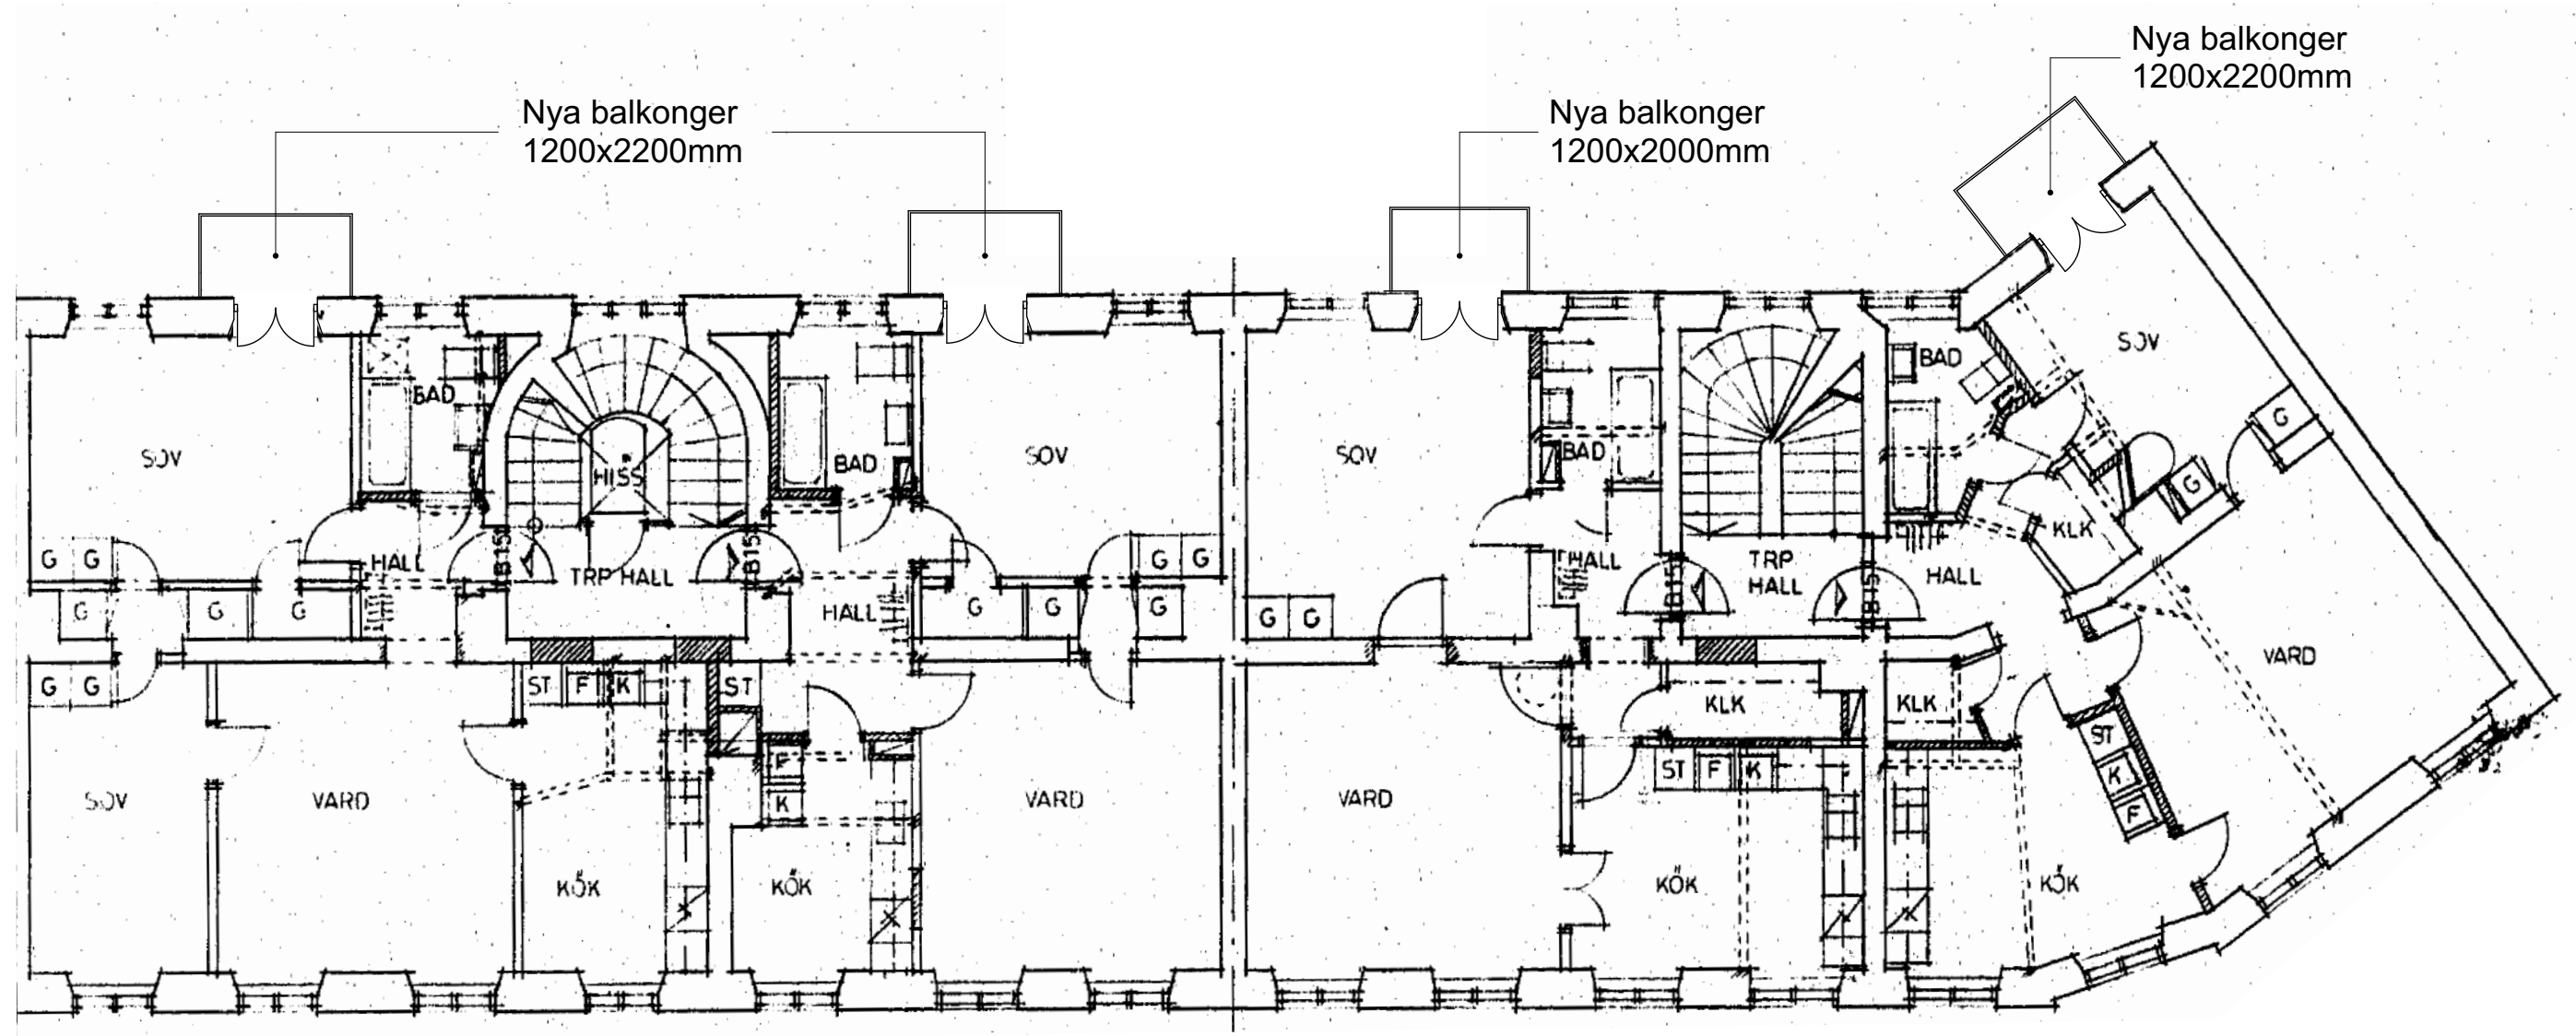


BYGGLOV Brf Kritan i Stockholm

Nya balkonger och fönsterdörrar på gårdsfasad
Ritningsunderlag från ombyggnation 1984

Renstiernas gata 45 & 47 Datum: 2020-07-05
Typplan Ritning: A10
Skala: 1:100

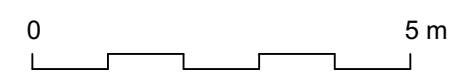

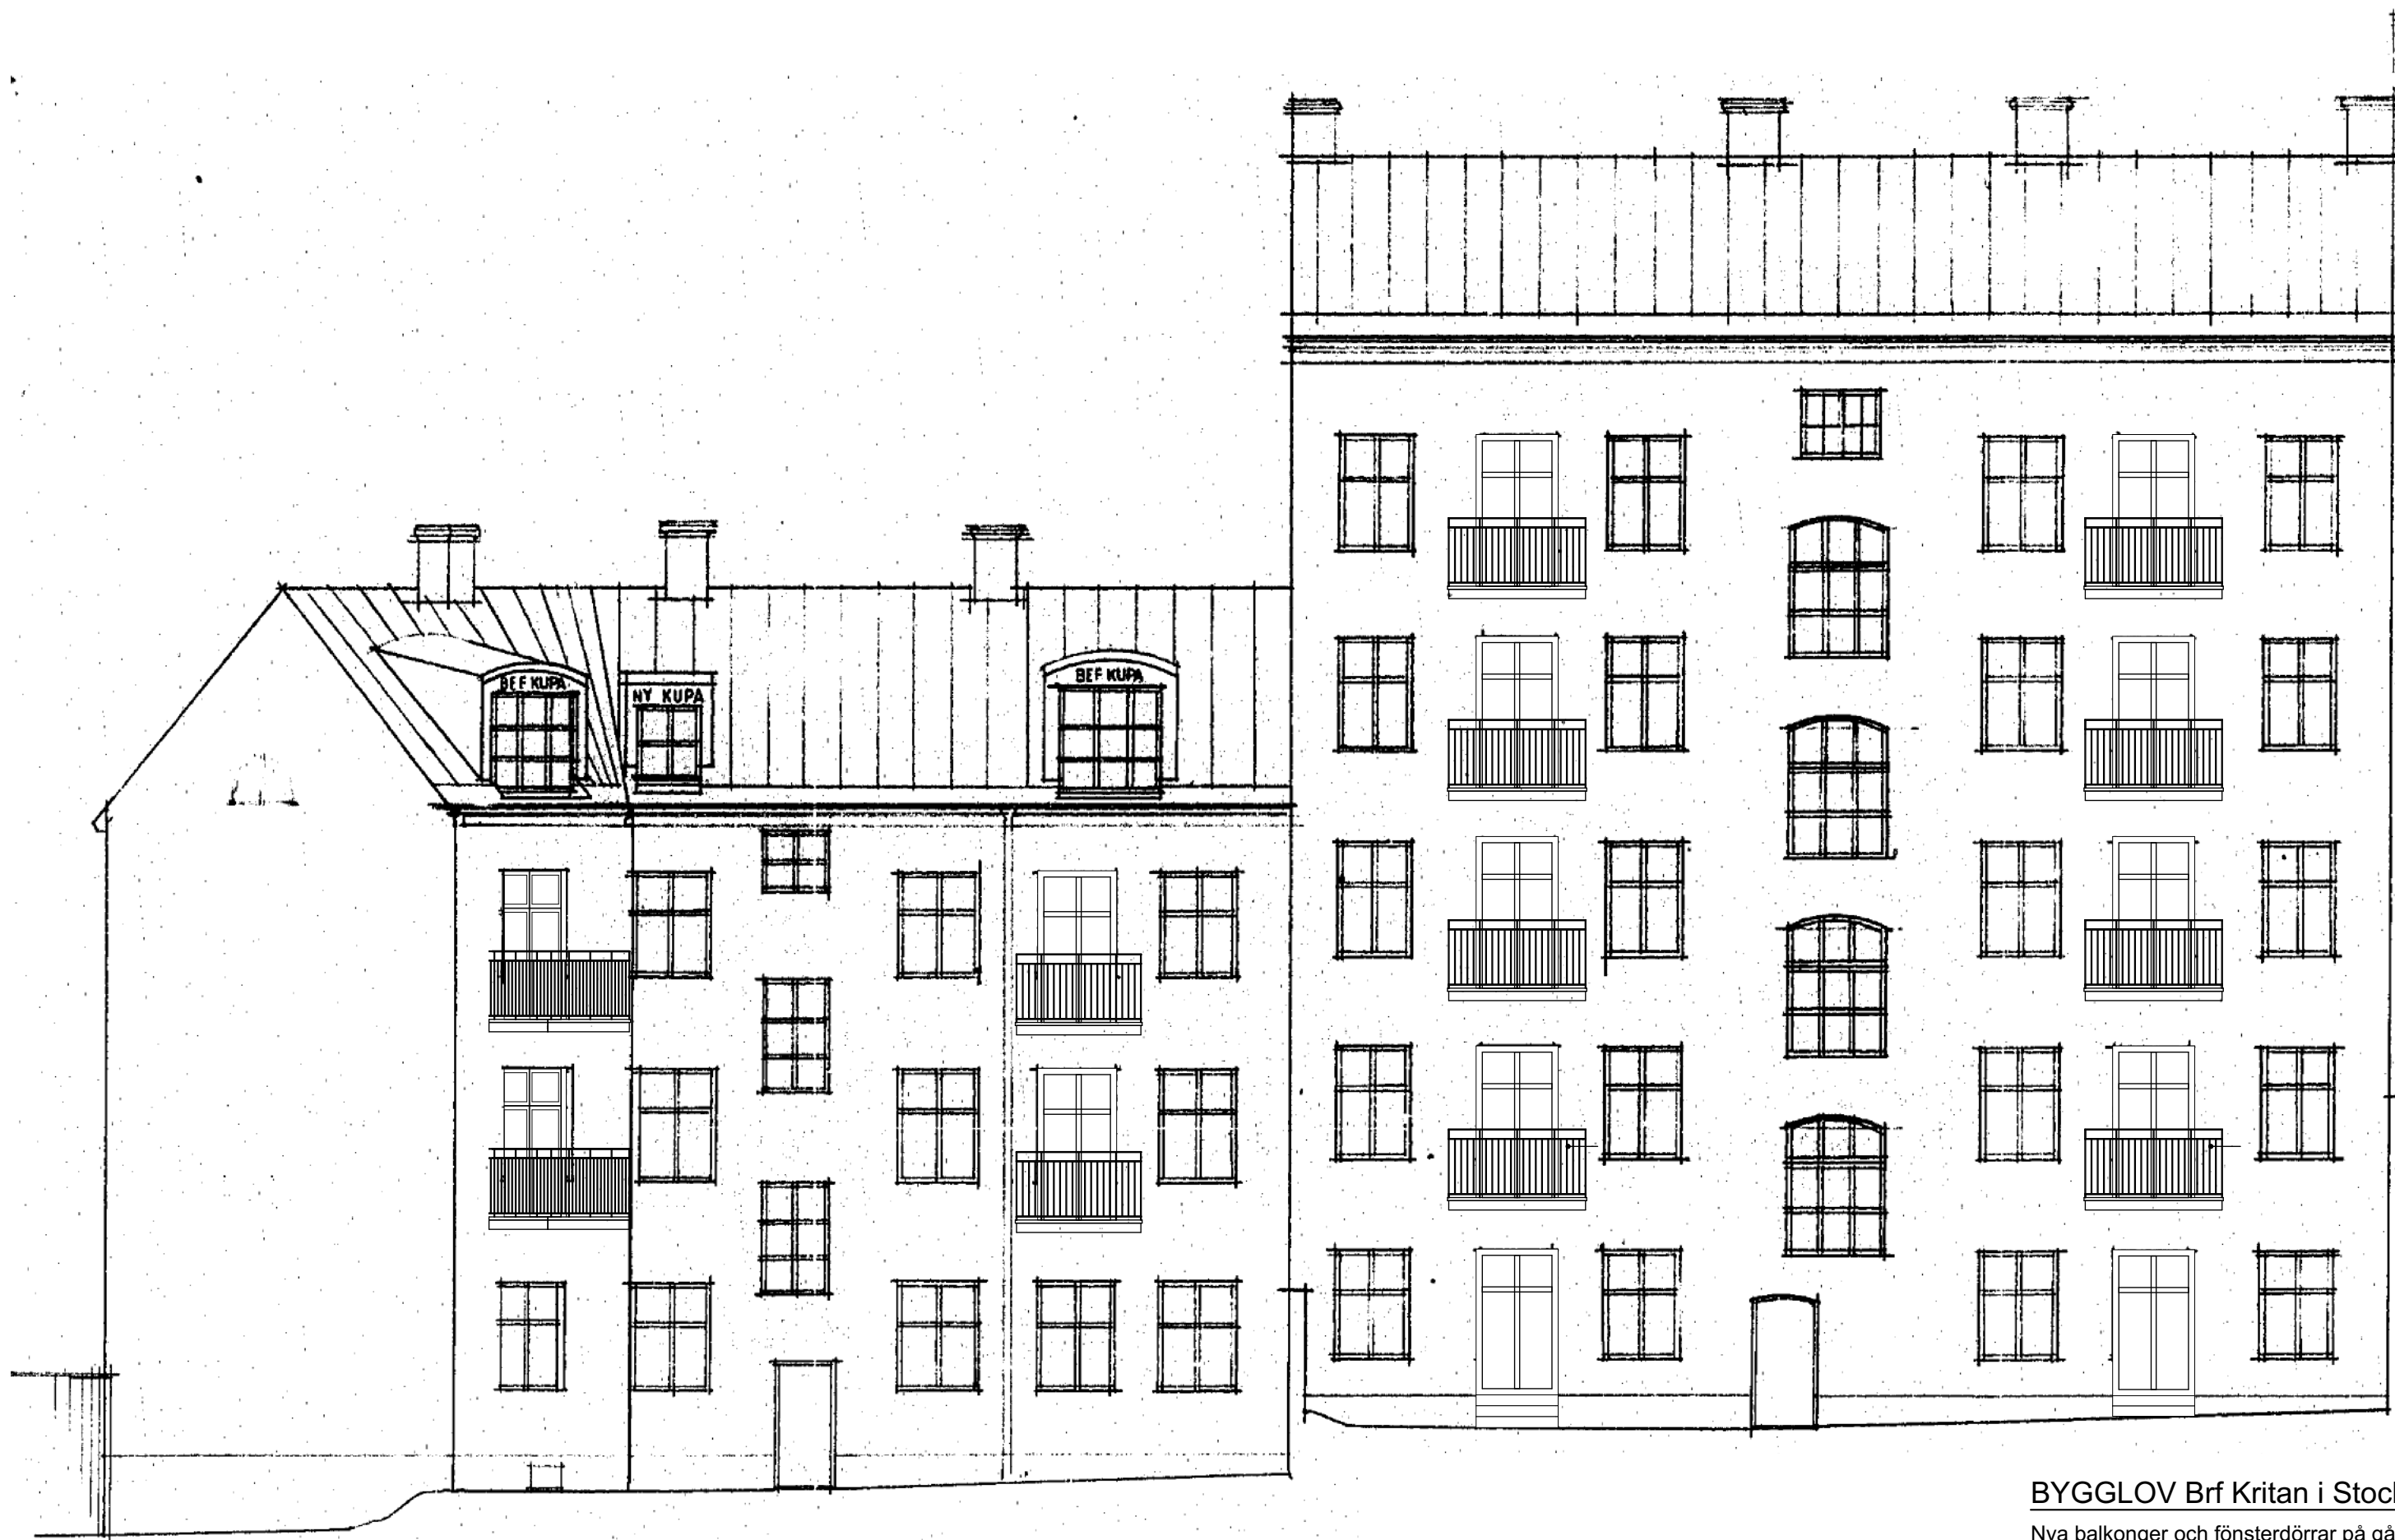



Fasad öst

0 5 m

BYGGLOV Brf Kritan i Stockholm

Nya balkonger och fönsterdörrar på gårdsfasad
Ritningsunderlag från ombyggnation 1984

Renstiernas gata 45 & 47 Datum: 2020-07-05
Fasad Ritning: A11
Skala: 1:100

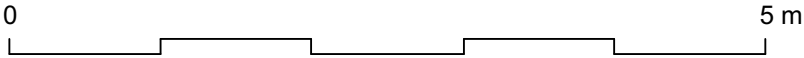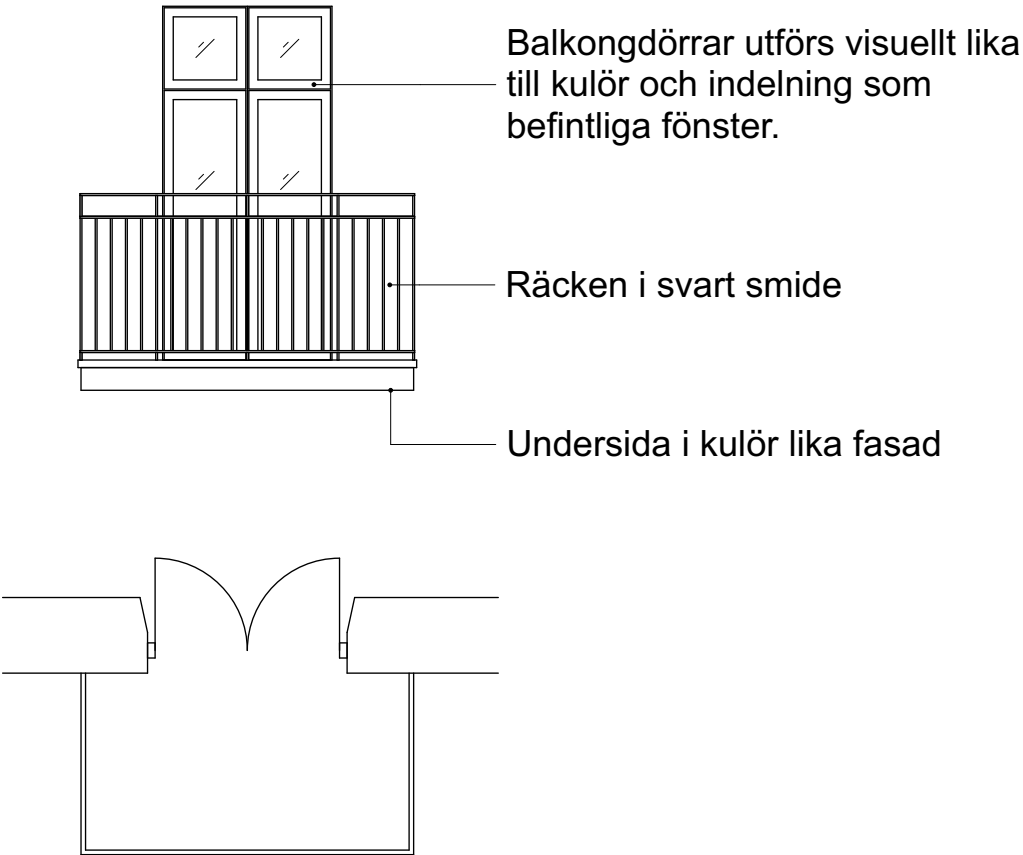

BYGGLOV Brf Kritan i Stockholm

Nya balkonger och fönsterdörrar på gårdsfasad
Ritningsunderlag från ombyggnation 1984

Renstiernas gata 41 - 47
Typuppställning balkong

Datum: 2020-07-05
Ritning: A12
Skala: 1:50