

Beställarens projektkod: FSTN

AIX uppdragsnr: KR1879-01-01

S:T NICOLAI KYRKA, STORKYRKAN

Rådstugan 2, Gamla stan, Stockholm

UTVÄNDIG RESTAURERING

A	2		20200110	ASch
Rev	Sid	Ändr avser	Datum	Sign

BYGGLOVHANDLING

12.1.1 HANDLINGSFÖRTECKNING (A)

Datum: 2019-08-15

Senaste rev **A 20200110**

Antal sidor: 2 sidor inkl denna sida

Upprättad av: AnRi
AIX Arkitekter AB
Hudiksvallsgatan 8
113 30 STOCKHOLM
Tel: 08- 690 29 00
Ansvarig arkitekt: Anders Scherman


AIX

AIX Hudiksvallsgatan 8, 113 30 Stockholm Tel: 08-690 29 00, www.aix.se		Svenska kyrkan  STOCKHOLMS DOMKYRKOFÖRSAMLING		HANDLINGSFÖRTECKNING	
AIX uppdrag nr KR1879-01-01		Sign AnRi		Status BYGGLOVHANDLING	
		Projektkod: FSTN S:T NICOLAI KYRKA, STORKYRKAN UTVÄNDIG RESTAURERING		Datum 2019-08-15	Sid 2/2

Rev A 20200110

Handl. nr	Status	Bet	Handlingens benämning	Skala (A1)	Handl. dat.	Rev datum
			11 TEXTHANDLINGAR			
11.2	BL	A	Kulörbeskrivning	-	2019-08-15	2020-01-10
			12 RITNINGAR			
			40 SAMMANSATT REDOVISNING (A)			
A-01-1-001	BL		Situationsplan	1:200	2019-08-15	
A-40-3-101	BL		Fasad mot väster (entrésida mot Trångsund)	1:100	2019-08-15	
A-40-3-102	BL	A	Fasad mot norr (mot Högvaktsterrassen)	1:100	2019-08-15	2020-01-10
A-40-3-103	BL	A	Fasad mot öster (mot Slottsbacken)	1:100	2019-08-15	2020-01-10
A-40-3-104	BL	A	Fasad mot söder (mot Storkyrkans gård)	1:100	2019-08-15	2020-01-10
A-40-3-105	BL		Fasader paviljongbyggnader	1:100	2019-08-15	
A-42-6-001	BL	A	Utvändiga byggdetaljer, puts, översikt	1:10	2019-08-15	2020-01-10
A-45-6-002	BL	A	Plåt, skorstenshuv	1:20	2019-08-15	2020-01-10
A-45-6-003	BL	A	Smide. Förhöjning av befintligt tomräcke	1:20	2019-08-15	2020-01-10


2019-08-15 UTVÄNDIG RESTAURERING S:T NICOLAI / STORKYRKAN FÄRGSÄTTNING, ILLUSTRATION

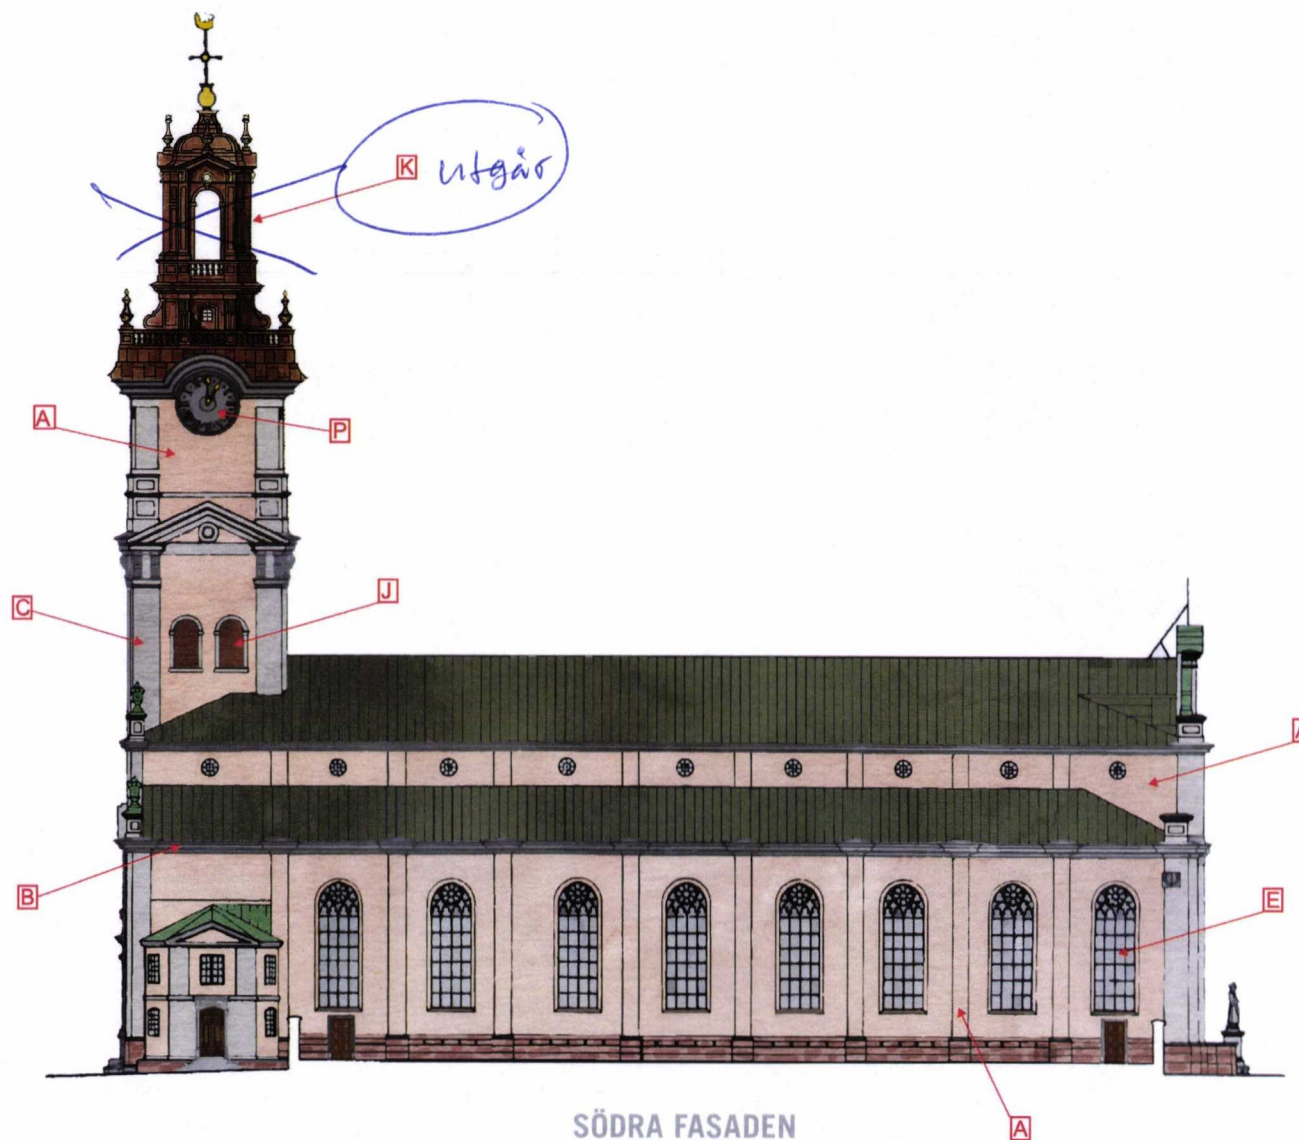


0 5 10M
SKALA

AIX

2019-08-15 UTVÄNDIG RESTAURERING S:T NICOLAI / STORKYRKAN FÄRGSÄTTNING, ILLUSTRATION

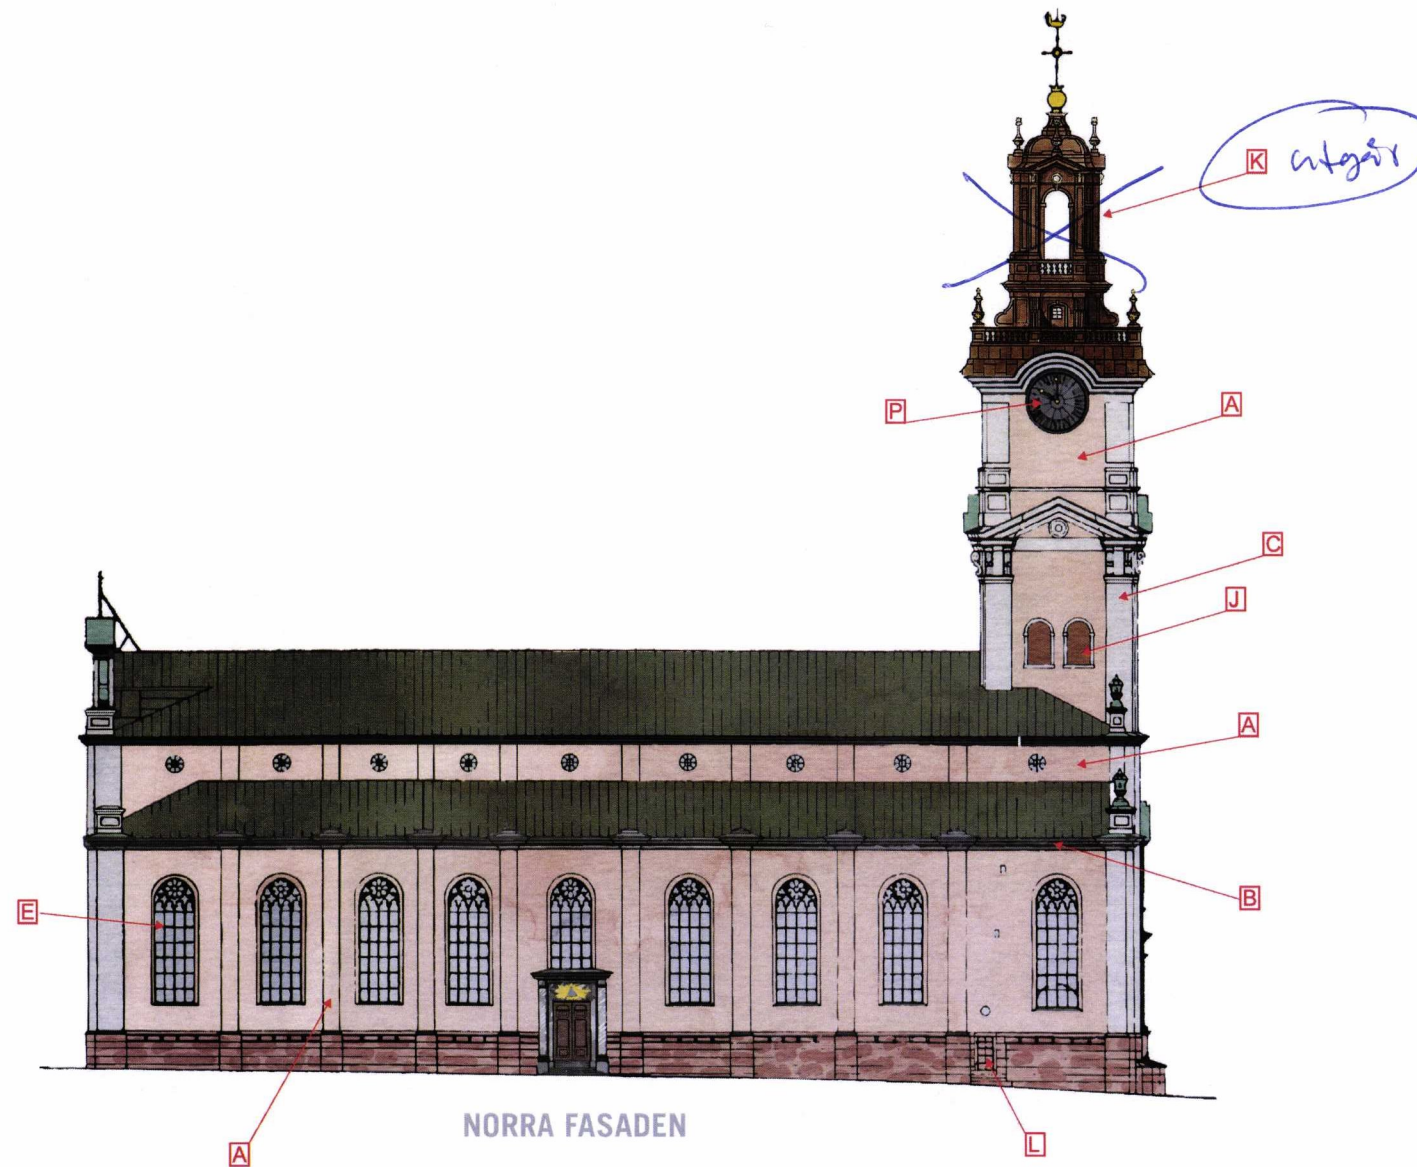

2019-08-15 UTVÄNDIG RESTAURERING S:T NICOLAI / STORKYRKAN FÄRGSÄTTNING, ILLUSTRATION

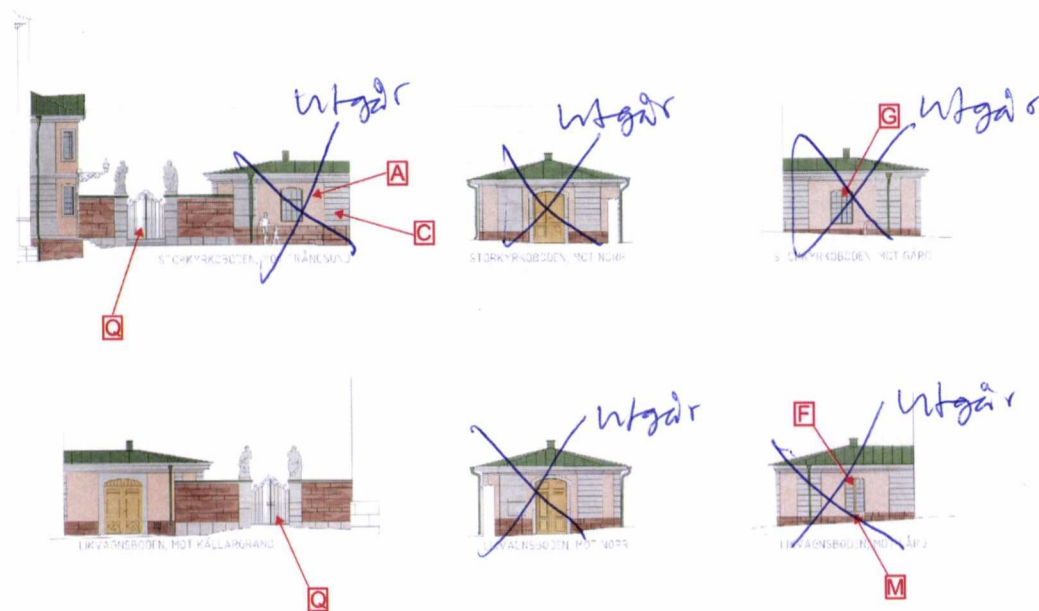

PAVILJONGERNAS FASADER

Beställarens projektkod FSTN
AIX uppdrag nr KR1879-01-01
S:T NICOLAI KYRKA, STORKYRKAN
Rådstugan 2, Gamla stan, Stockholm

UTVÄNDIG RESTAURERING

A	3		2020-01-10	ASch
Rev	Sid	Ändr avser	Datum	Sign

BYGGLOVHANDLING

11.2 KULÖRBESKRIVNING

Datum: 2019-08-15
Senaste rev 2020-01-15
Antal sidor: **3 sidor** inkl denna sida
(samt bilaga 4 sidor)

Upprättad av: ASch
AIX Arkitekter AB
Hudiksvallsgatan 8
113 30 STOCKHOLM
Tel: 08- 690 29 00
Ansvarig arkitekt: Anders Scherman

AIX

AIX Hudiksvallsgatan 8, 113 30 Stockholm Tel: 08-690 29 00, www.aix.se		Svenska kyrkan  STOCKHOLMS DOMKYRKOFÖRSAMLING	KULÖRBESKRIVNING Status BYGGLOVHANDLING	
AIX uppdrag nr KR1879-01-01	Sign ASch	Projektkod: FSTN S:T NICOLAI KYRKA, STORKYRKAN UTVÄNDIG RESTAURERING	Datum 2019-08-15	Sid 2/3

Denna kulörbeskrivning redovisar kulör och färgtyp för respektive byggnadsdel.
Kulör anges som kod enligt NCS S-systemet.
För kalkfärg anges en NCS-kulör som riktvärde för den kalkavfärgning som ska utföras med traditionell kalkfärg, framställd med naturliga, kalkäkta pigment.

Till denna beskrivning hör bilaga *Färgsättning, illustration*, (4 sidor i format A3)

1 KULÖRNYCKEL

Byggnadsdel	Kulör	Färgkod	Färgtyp	Litt
Fasadytor – inkl. pilastrar på långhus norr och söder, (ej hörndito) samt paviljongbyggnader	Gulrosa 1	(NCS S 1515-Y60R)	Kalkfärg	A
Taklist av puts – långhus norr och söder	Ljusgrå 1	(NCS S 2002-Y50R)	Kalkfärg	B
Fasaddekor och listverk av puts och sandsten – torn, trapphus, långhusgavlar (inkl. hörndito) samt paviljongbyggnader	Ljusgrå 1	NCS S 2002-Y50R	Linoljefärg	C
Ankarjärn i fasad, inkl. inmurat bärande stål på östgaveln	Gulrosa1 / Ljusgrå 1 (lika puts)	NCS S 1515-Y60R / NCS S 2002-Y50R	Linoljefärg	D
Fönster av gjutjärn – långhus	Svart 1	NCS S 8502-Y	Linoljefärg	E
Fönster av stål – likvagnsboden	Brun 1 (ekimiterande)	NCS S 5030-Y30R	Linoljefärg	F
Fönster av trä	Brun 1 (ekimiterande)	NCS S 5030-Y30R	Linoljefärg	G
Grindar och räcken av smide – huvudentré väst	Svart 1	NCS S 8502-Y	Linoljefärg	H


AIX Hudiksvallsgatan 8, 113 30 Stockholm Tel: 08-690 29 00, www.aix.se		Svenska kyrkan  STOCKHOLMS DOMKYRKO FÖRSAMLING	KULÖRBESKRIVNING Status BYGGLOVHANDLING	
AIX uppdrag nr KR1879-01-01	Sign ASch	Projektkod: FSTN S:T NICOLAI KYRKA, STORKYRKAN UTVÄNDIG RESTAURERING	Datum 2019-08-15	Sid 3/3

Byggnadsdel	Kulör	Färgkod	Färgtyp	Litt
Dörrar och luckor av järnplåt – tornluckor	Brunröd 1 (kopparkulör)	NCS S 7010-Y70R	Linoljefärg	J
Tornhuv – kopparplåt, sten-, och järndetaljer inkl. räcken kring tornaltan	Brunröd 1 (kopparkulör)	NCS S 7010-Y70R	Linoljefärg	K
Dörr av järnsmide – torntrappa mot norr	(Sockelkulör)	Utprovas på plats	Linoljefärg	L
Ventilgaller av järnsmide – fasad likvagnsbod mot väster	Gulrosa1 (lika puts)	NCS S 1515-Y60R	Linoljefärg	M
Stuprör – långhus (på putsfasad)	Gulrosa1 (lika puts)	NCS S 1515-Y60R	Linoljefärg	N
Stuprör – sparkrör vid sockel	(Sockelkulör)	Utprovas på plats	Linoljefärg	O
Urtavlor av plåt	Svart 1	NCS S 8502-Y	Linoljefärg	P
Grindar av gjutjärn – till gården från öster och väster	Mörkgrön 1	NCS S 8010-G90Y	Linoljefärg	Q
Räcken av gjutjärn – på tak och murkrön, gavel mot öster o. väster	Mörkgrön 1	NCS S 8010-G90Y	Linoljefärg	R


K
utgår

Bilagor:

- 1/4 – Östra gaveln, västra gaveln
- 2/4 – Södra fasaden
- 3/4 – Norra fasaden
- 4/4 – Paviljongernas fasader

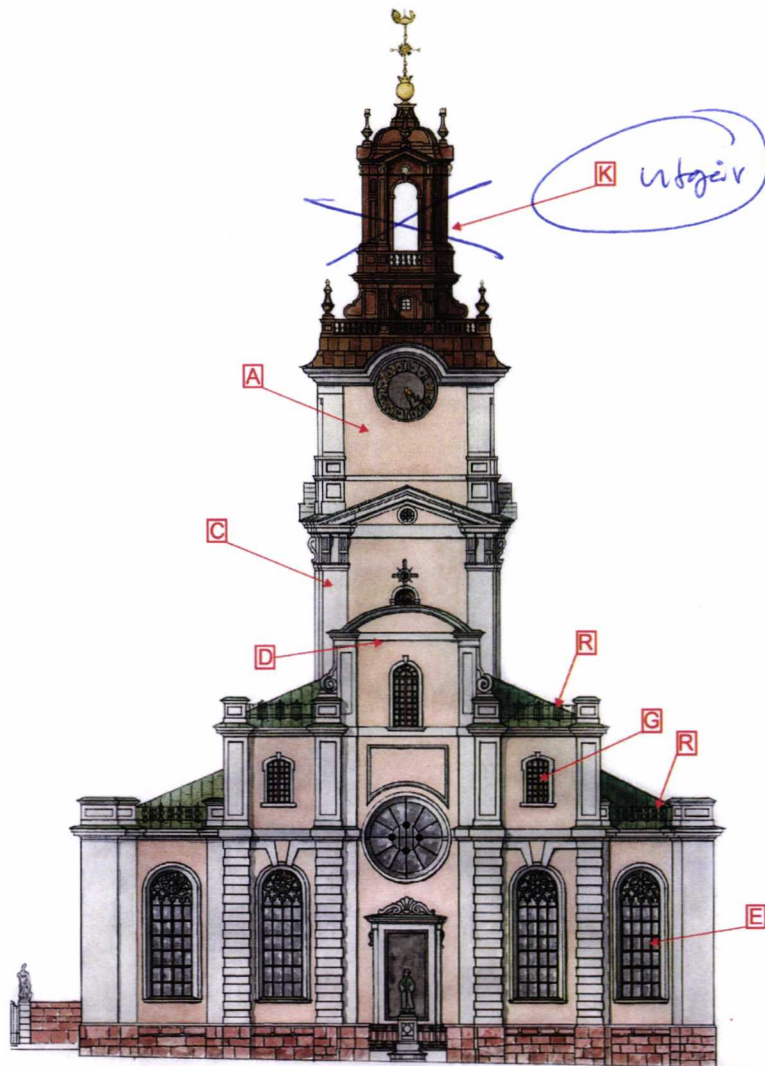
2019-08-15 **UTVÄNDIG RESTAURERING S:T NICOLAI / STORKYRKAN FÄRGSÄTTNING, ILLUSTRATION**

ÖSTRA GAVELN

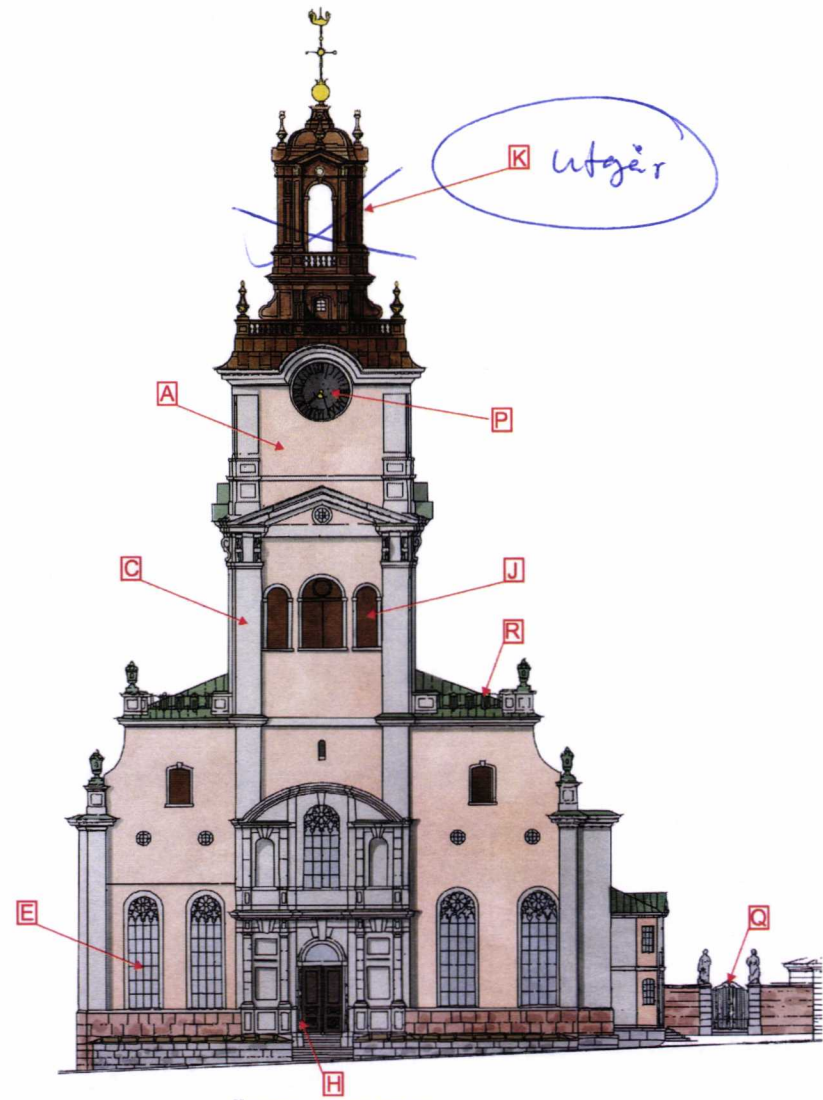

VÄSTRA GAVELN



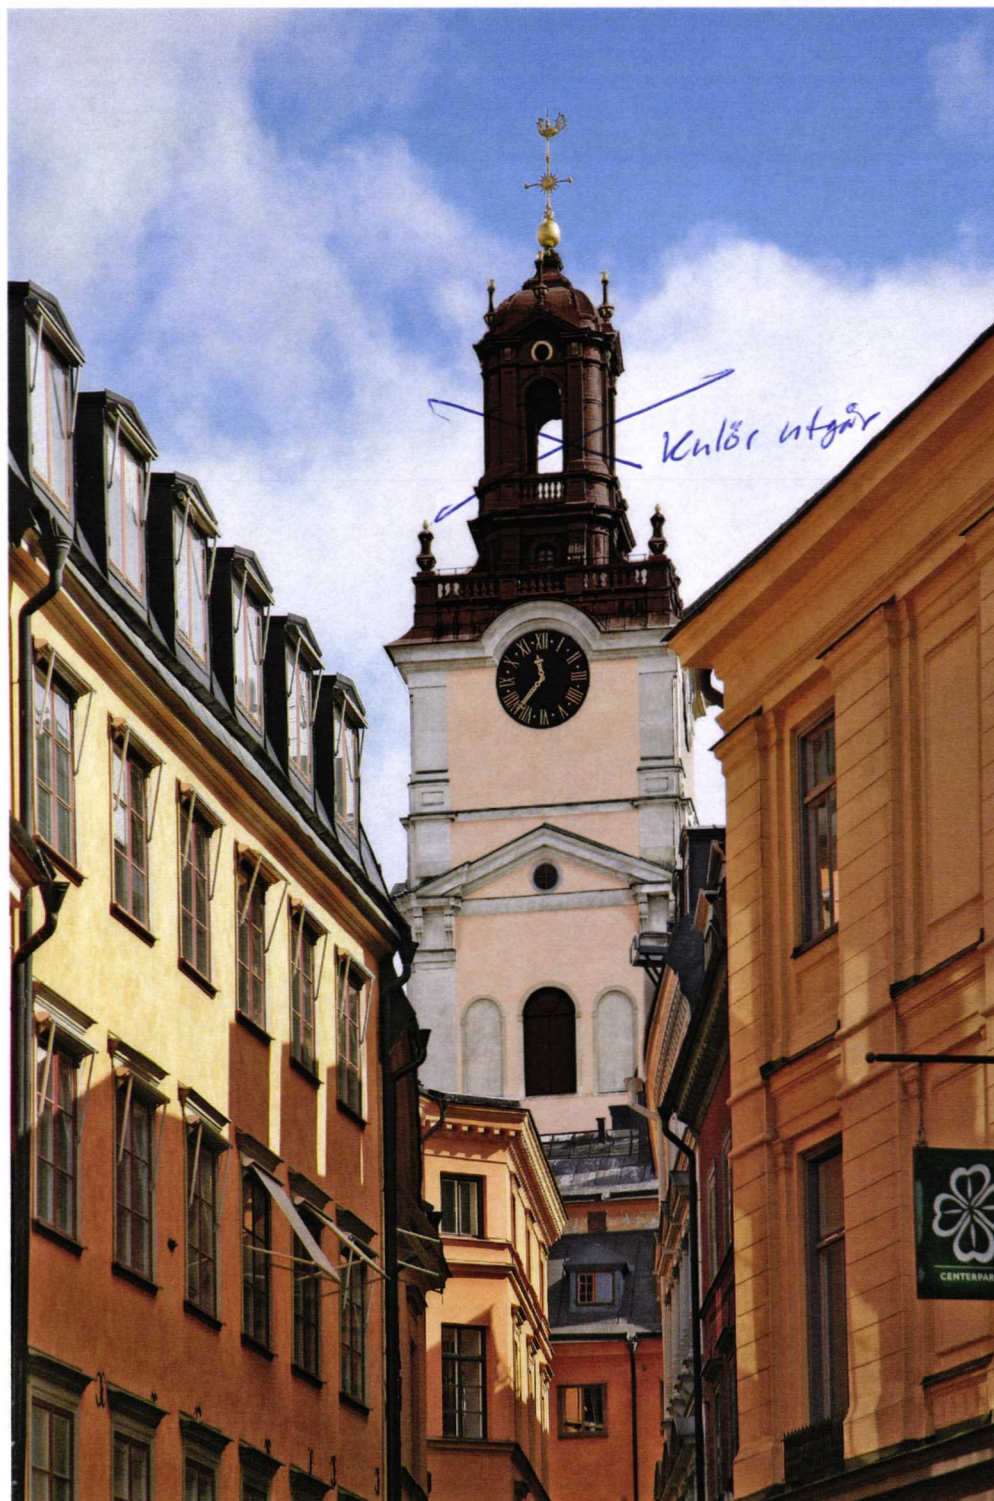

Granskad STOCKHOLMS BYGGNADSNÄMND
Tillhör nämndens beslut
2020-06-11

Kulör utgår





Granskad
STOCKHOLMS BYGGNADSNÄMND
Tillhör nämndens beslut
2020-06-11

Kulör utgår