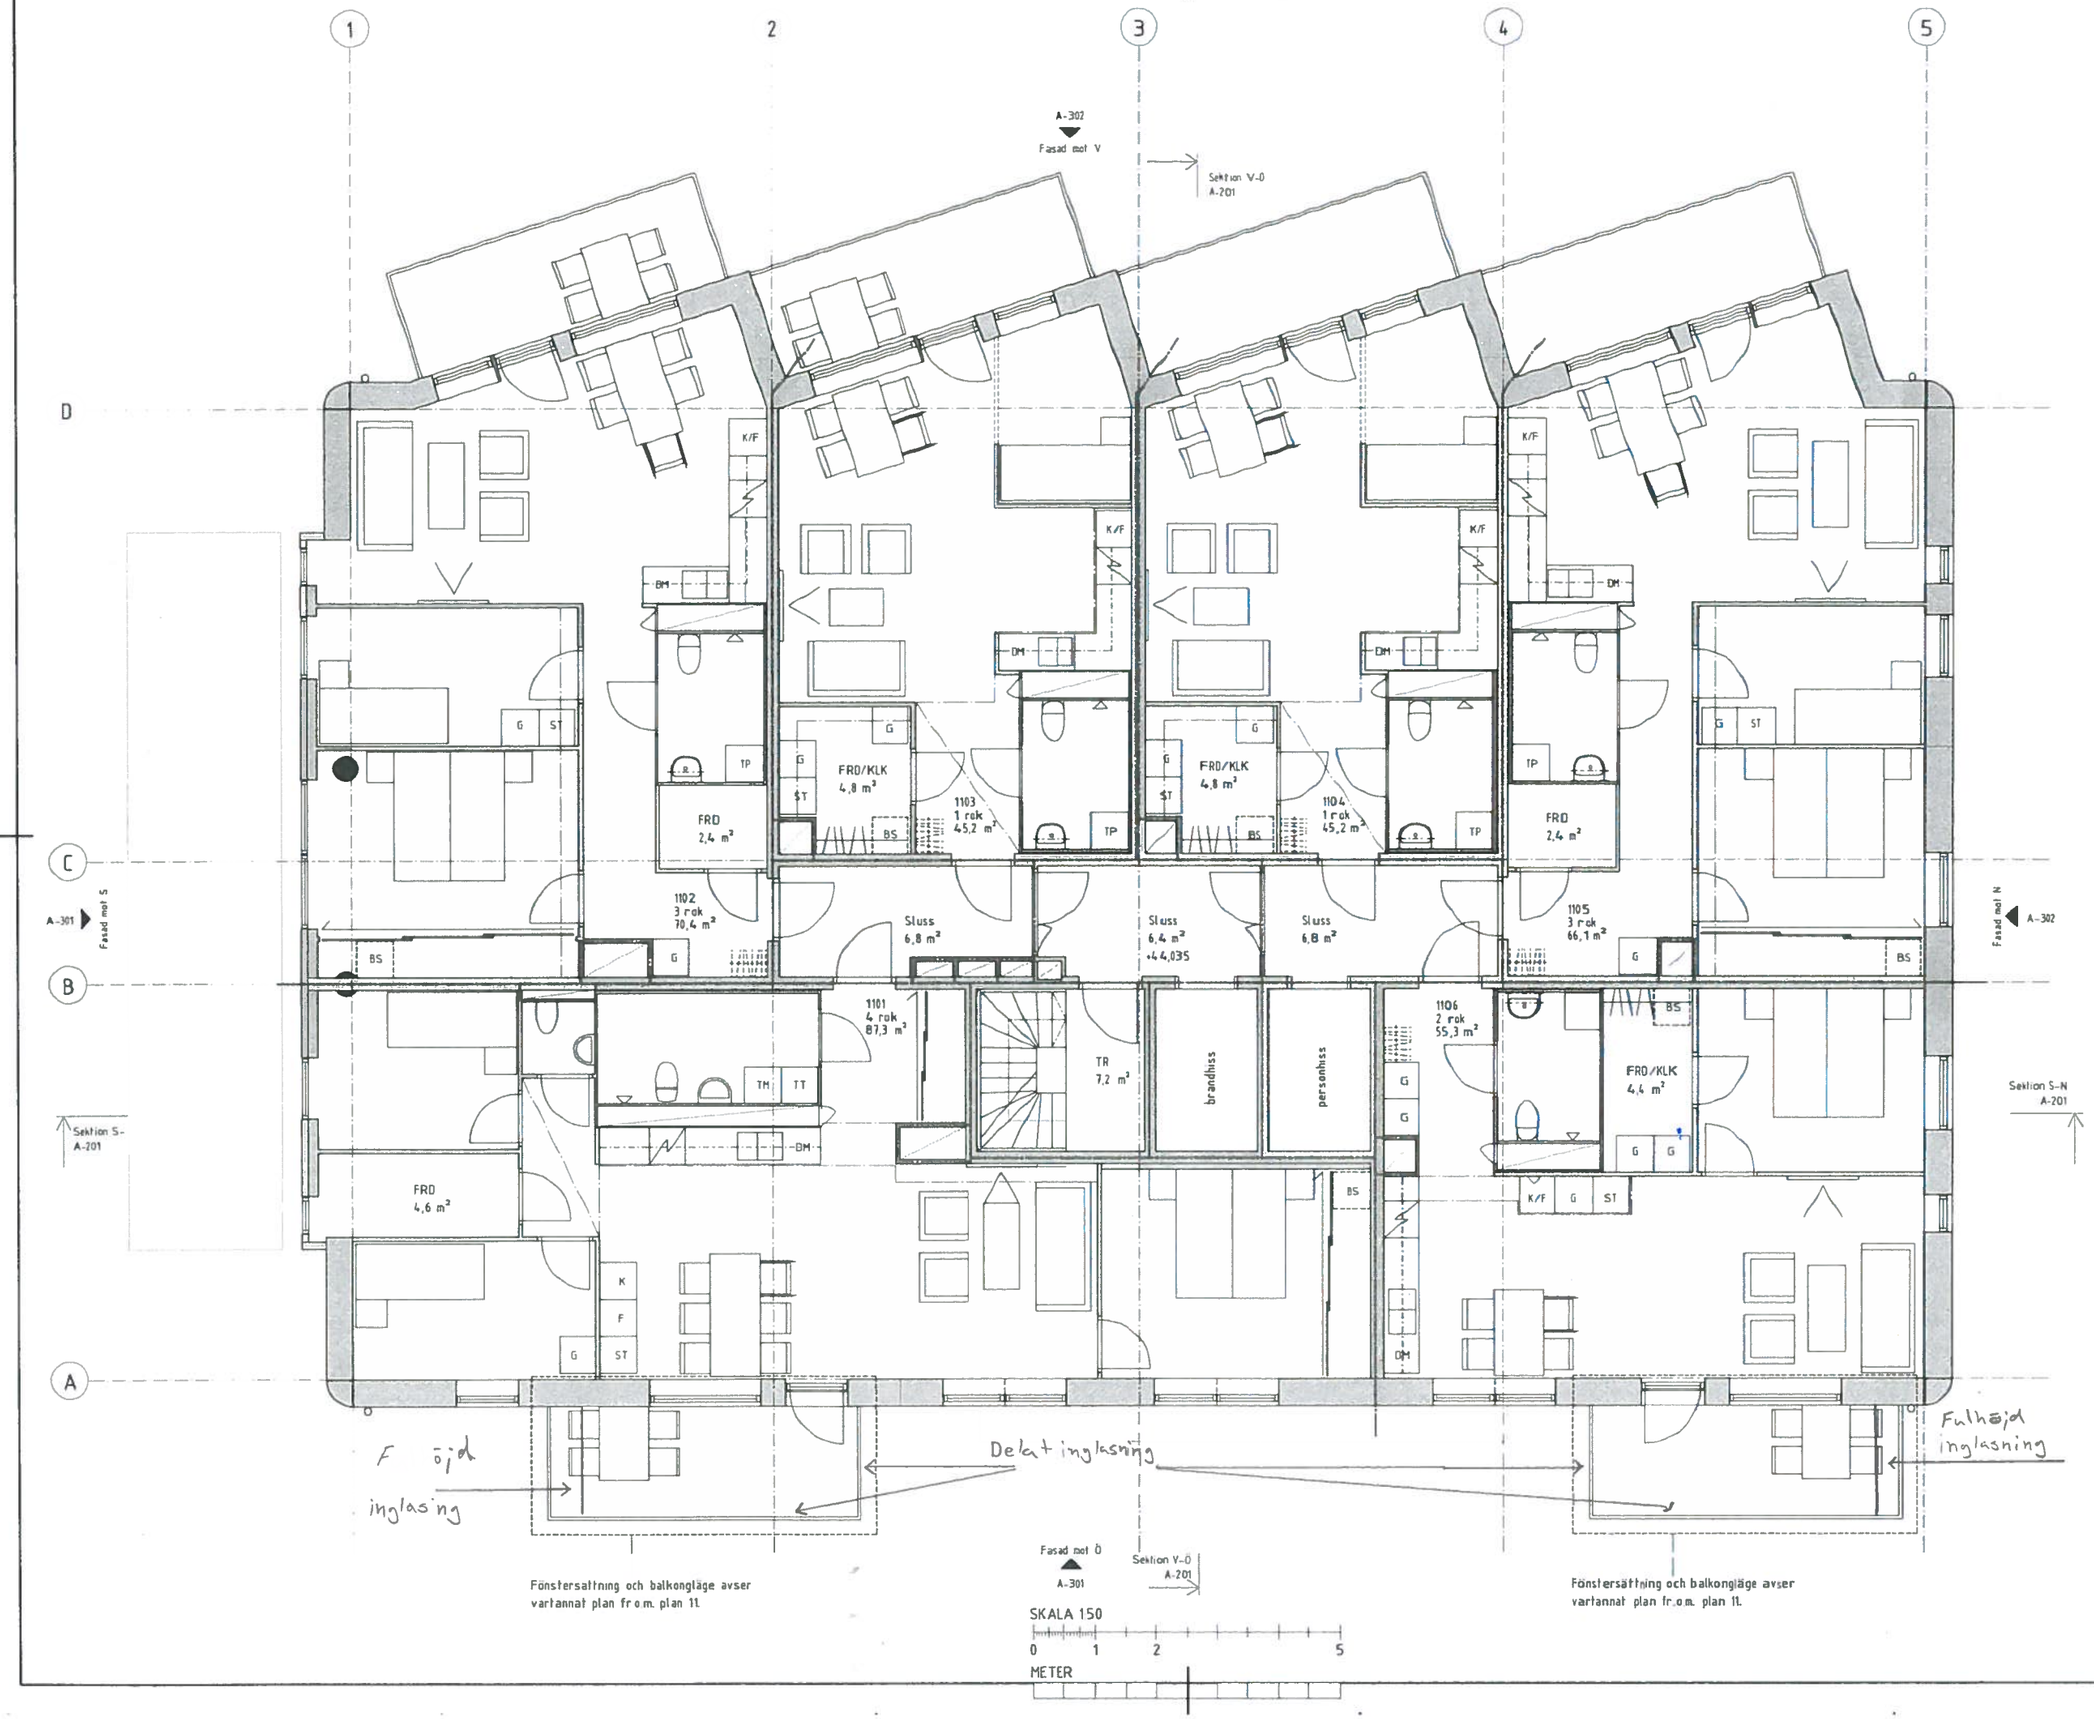


## FÖRKLARINGAR

Plushöjder anges i meter och avser färdigt golv.

EI60

Underfäk/inklädnad

TP = Tvättpelare

## FÖRESKRIFTER

Samtliga undertak fasta.

## HÄNVISNINGAR

MINDRE VARIATIONER I FÖNSTERSÄTTNING REDOVISAS PÅ FASADRITNING.

FÖRRÅDSYTA ERSÄTTS I VISSA FALL AV SKÅPSINREDNING.

TILLGÄNGLIGHETSGRANSKNING UTFÖRD

| BET | ÄNDRINGEN AVSER | DATUM | SIGN |
|---|---|---|---|

BYGGLOVHANDLING

VEIDEKKE

ORIENTERINGSFIGUR




KV BRANDDÖRREN 2
HUS P1

| | | |
|---|---|---|
| B | VEIDEKKE BOSTAD AB | tel. 08-635 61 00 |
| TE | VEIDEKKE ENTREPRENAD AB | tel. 08-635 61 00 |
| A | WHITE ARKITEKTER | tel. 08-402 25 00 |

| | | |
|---|---|---|
| UPPDRAGNR 9126541500 | RITAD AV S Hansen | KANDIDATGÅRDE S Hansen |
| DATUM 2015-09-22 | ANSVARIG Lisa Melin | |

NYBYGGNAD
PLAN 11, BOSTAD
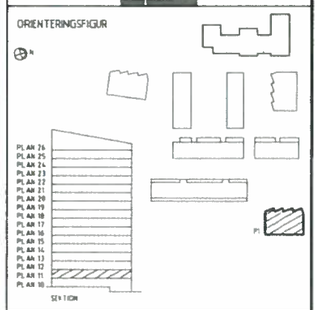
| | | |
|---|---|---|
| SKALA A1 1:50 A3 1:100 | RITNING A-111 | BET |

Inkom till Stockholms stadsbyggnadskontor - 2020-07-22 Dnr 2020-00722