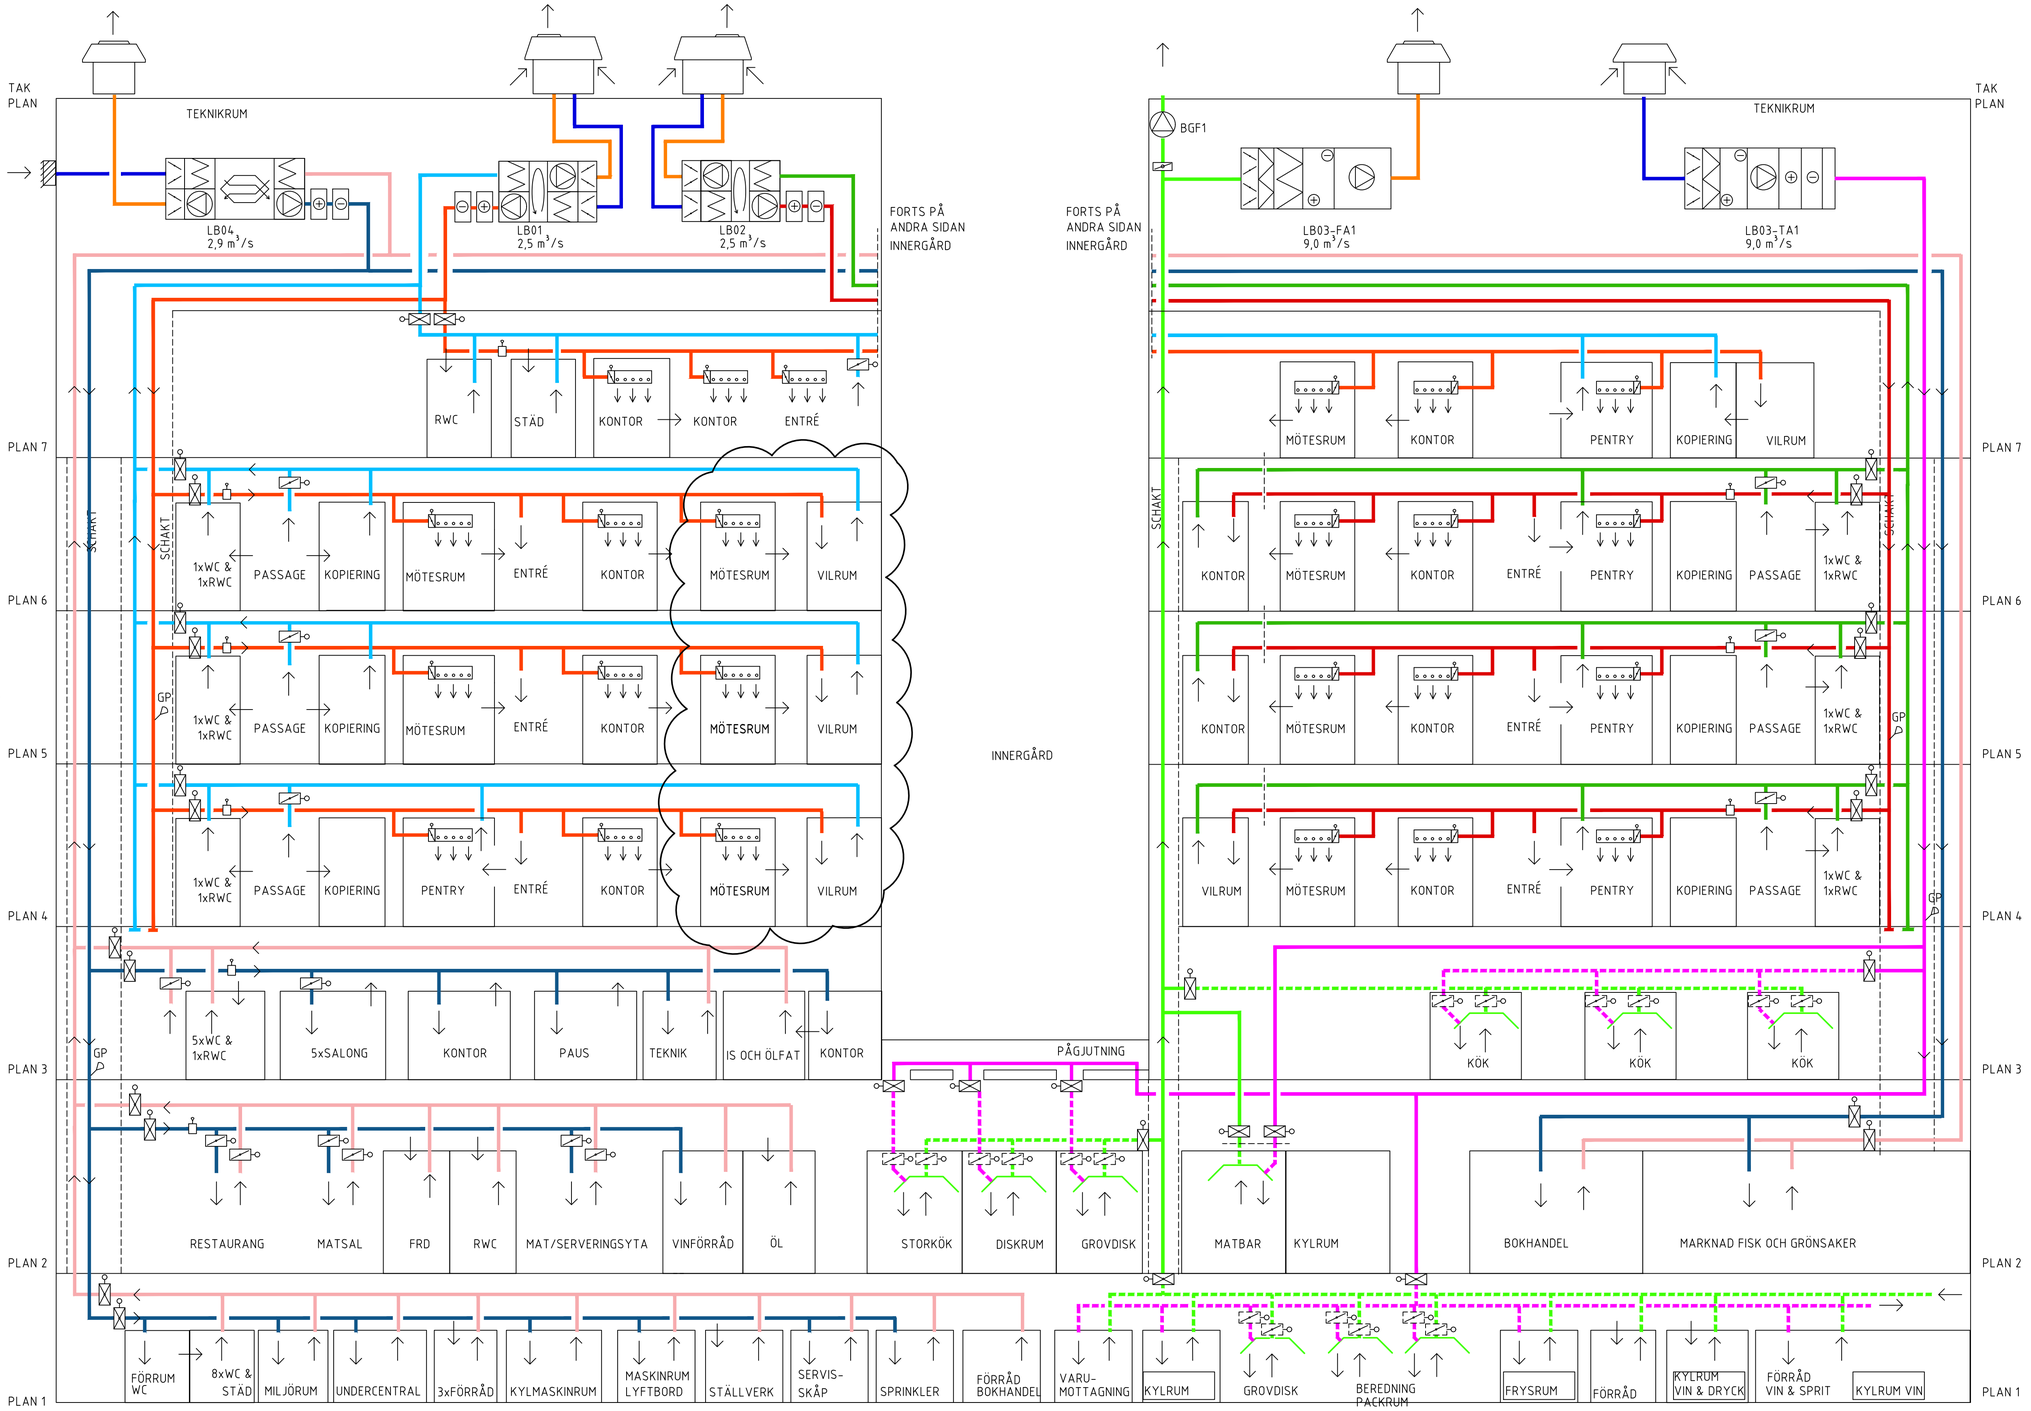

FÖRKLARINGAR

LB01
- TILLUFT
- FRÅNLUFT
- AVLUFT
- UTELUFT

LB02
- TILLUFT
- FRÅNLUFT
- AVLUFT
- UTELUFT

LB03
- TILLUFT
- FRÅNLUFT
- TILLUFT (EJ DENNA ENTREPRENAD)
- FRÅNLUFT (EJ DENNA ENTREPRENAD)

- AVLUFT
- UTELUFT

LB04
- TILLUFT
- FRÅNLUFT
- AVLUFT
- UTELUFT

= FLÖDESMÄTARE
GP = TRYCKGIVARE
= BRANDSPJÄLL
= VARIABELFLÖDESSPJÄLL
= KYLBAFFEL MED VARIABLA LUFTFLÖDEN

BET	ANT	ÄNDRING AVSER	DATUM	SIGN

SYSTEMHANDLING

VASAKRONAN

ORIENTERINGSFIGUR

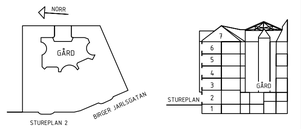

VASAKRONANS PROJEKTNUMMER
14119000007

SPERLINGENS BACKE 45
KONTORSFASTIGHET

A	WINGÅRDH ARKITEKTKONTOR AB	T: 010-788 10 00
BR	BRIAB	T: 08-410 102 50
E	TYRÉNS AB	T: 08-410 102 50
K	LOOSTRÖM	T: 08-755 11 60
SP	CONVISE STOCKHOLM AB	T: 08-400 297 50
S	TQI CONSULT AB	T: 08- 56 70 21 00
Ⓥ	AFRY	T: 010- 505 00 00
W	AFRY	T: 010- 505 00 00
–	-	T:
C	SWECO	T: 08-695 60 00

UPPDRAG NR	RITAD/KONSTR AV	HANDLÄGGARE	
776758	WRS	WRS	
DATUM	ANSVARIG	FASTIGHET/KST	BYGGNAD
2020-05-05	A.LARSSON	14119	001

OMBYGGNADSPROJEKT

PRINCIPFLÖDESSCHEMA
LUFTBEHANDLINGSSYSTEM

SKALA	NUMMER	REV
-	V--57-8-00000001	

Inkom till Stockholms stadsbyggnadskontor - 2020-07-23, Dnr 2019-17165