
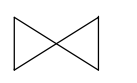
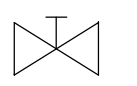
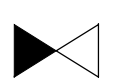



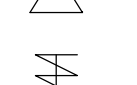
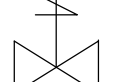
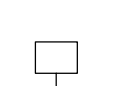


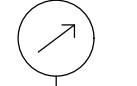
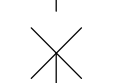
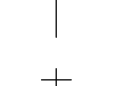


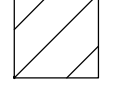


FÖRKLARINGAR

- PUMP
- AVSTÄNGNINGSVENTIL
- STYRVENTIL HANDREGLERAD
- BACKVENTIL
- STYRVENTIL 2-VÄGS
- STYRVENTIL 3-VÄGS
- SÄKERHETSVENTIL
- REDUCERVENTIL
- MAGNETVENTIL
- AVTAPPNINGSVENTIL
- MANOMETER
- AVLUFTARE
- TERMOMETER
- TEMPERATURGIVARE
- SIL
- FLÖDESMÄTARE
- ÅTERSUGNINGSSKYDD
- KOMPENSATOR
- KV

KALLVATTEN
- VV

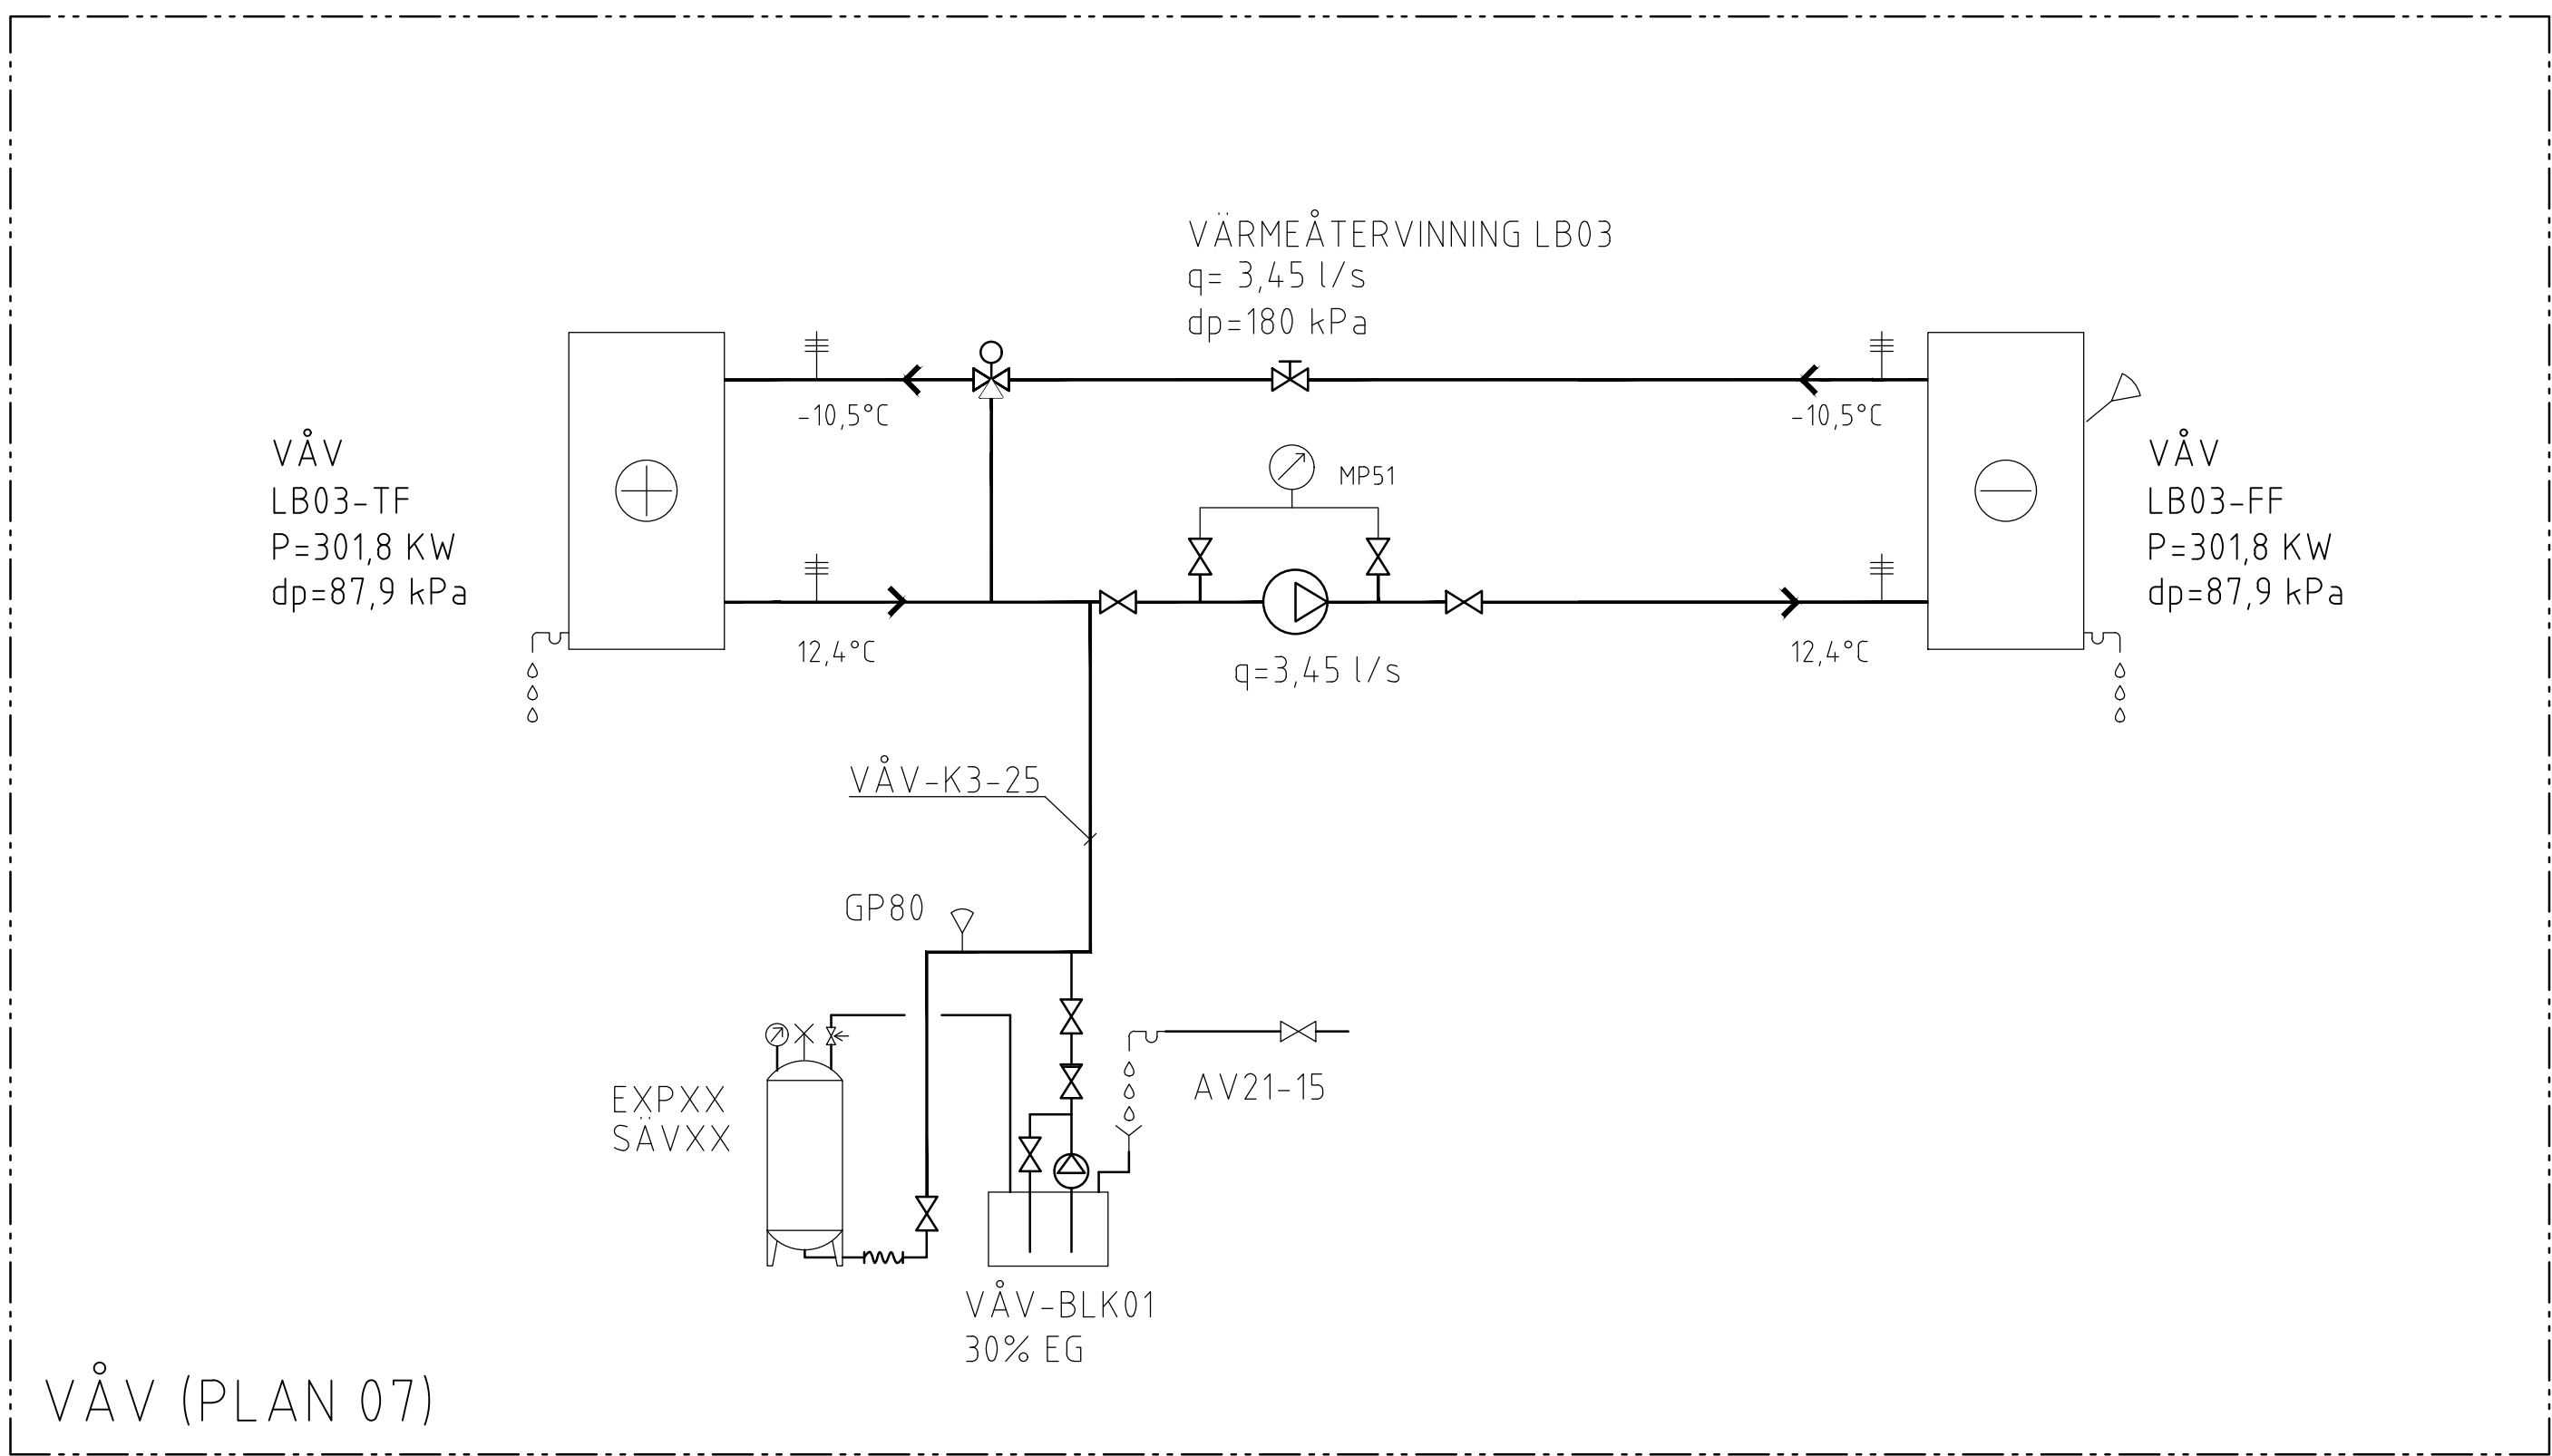
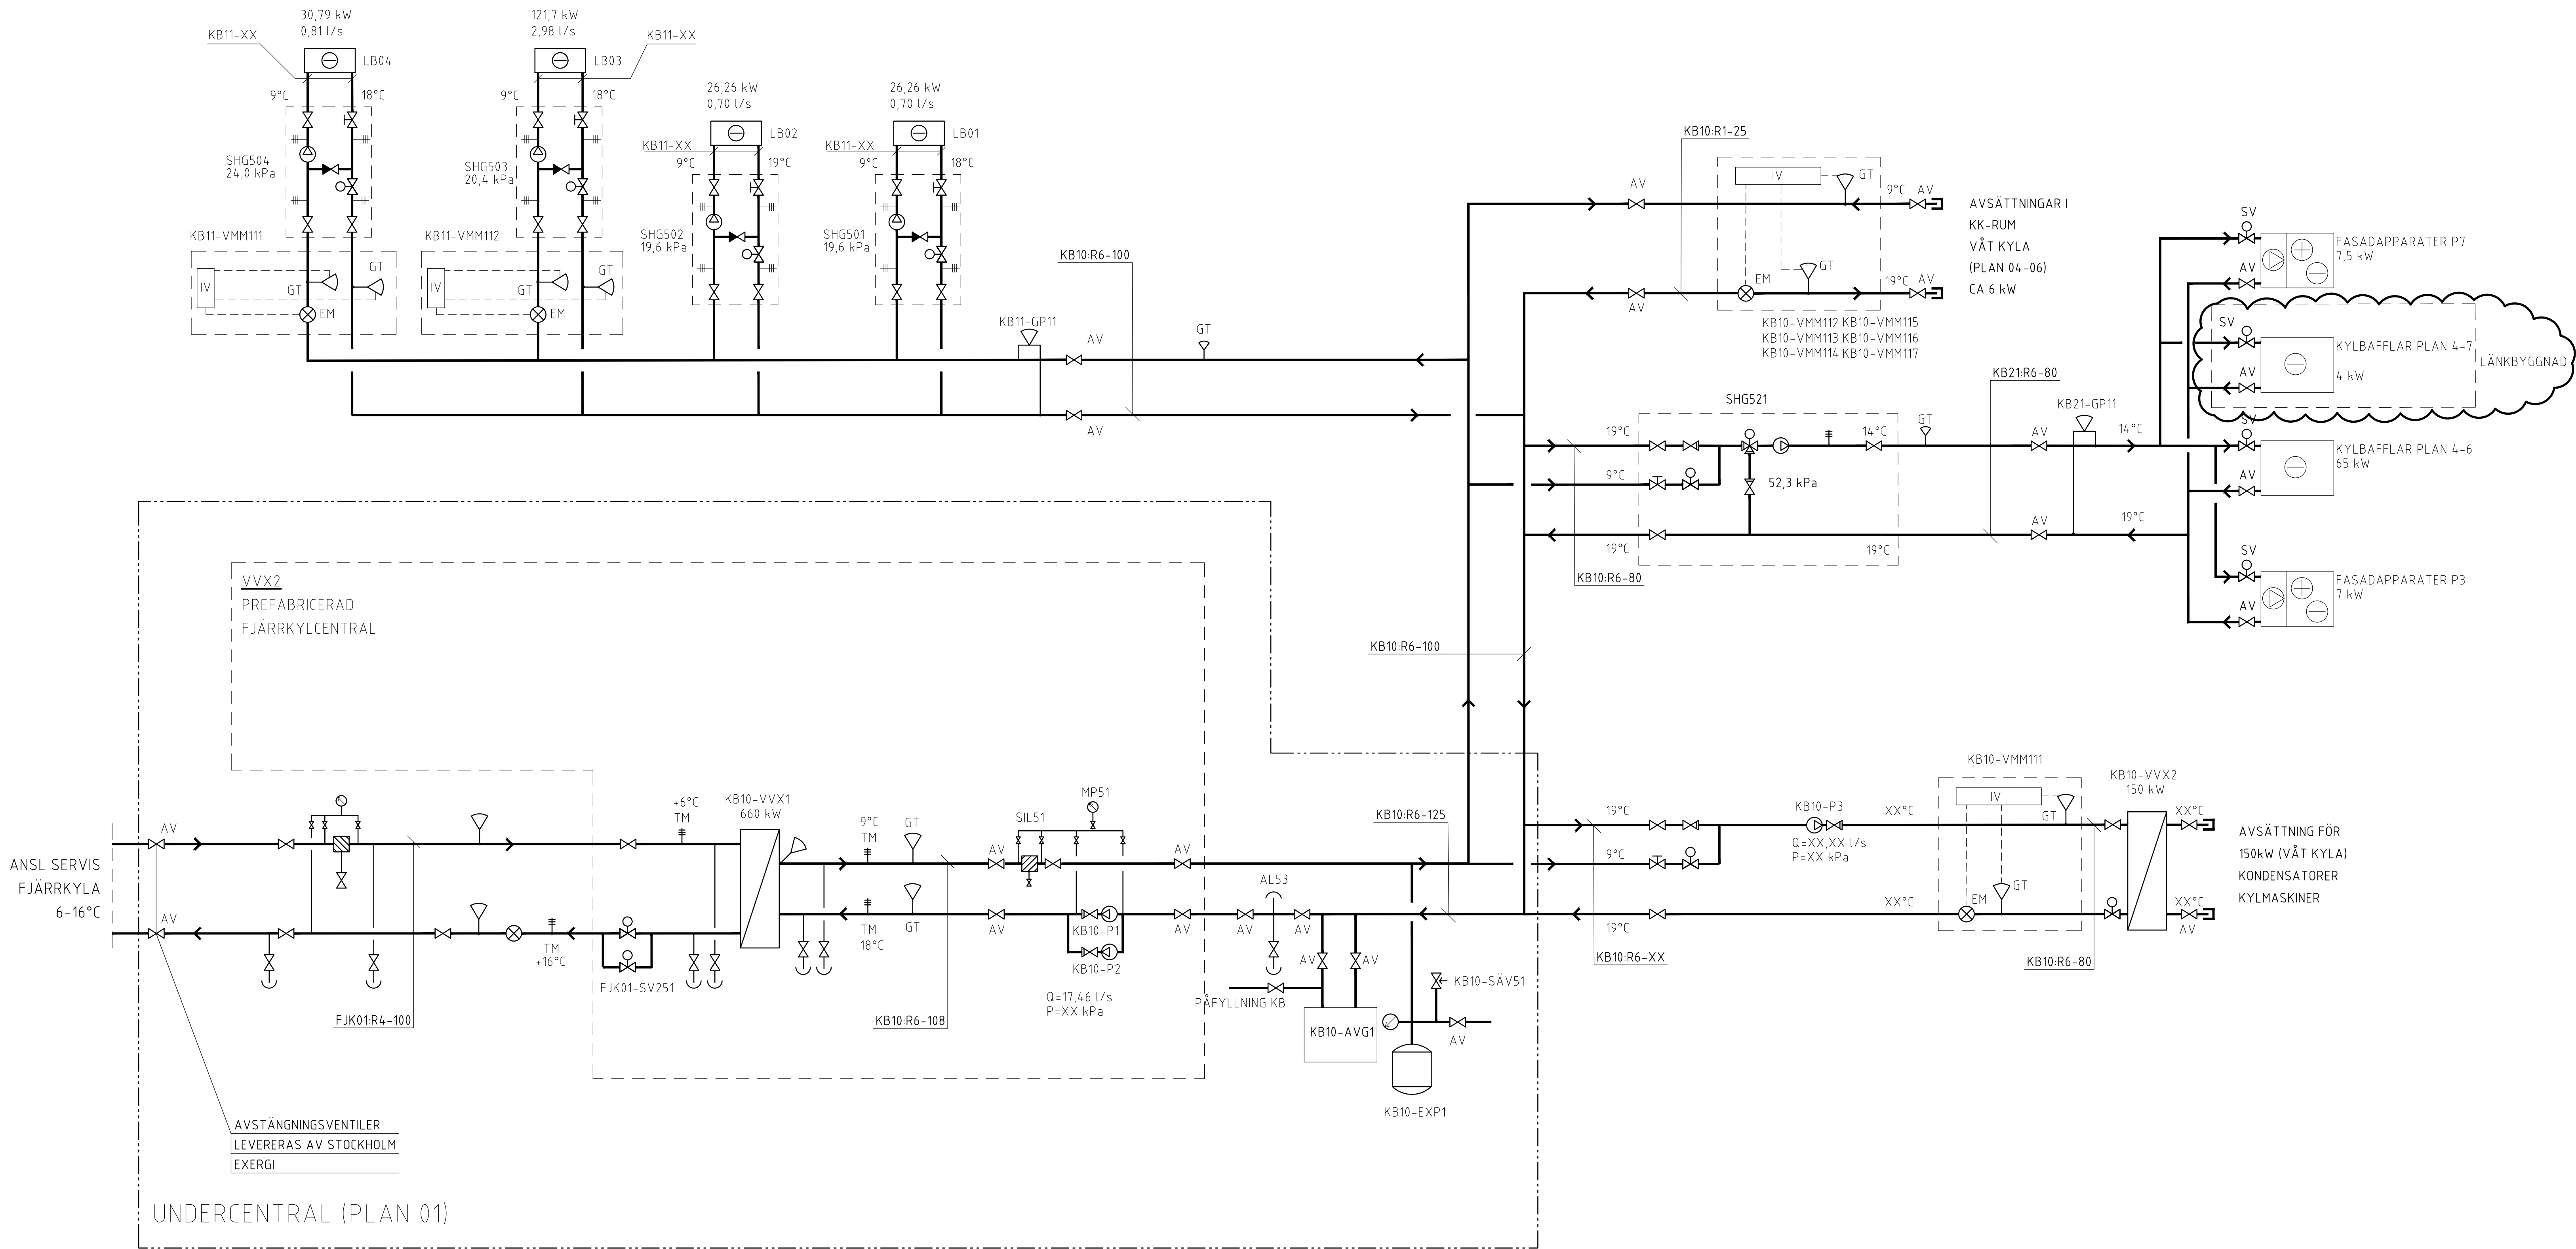
VARMVATTEN
- VVC

VARMVATTEN, CIRKULATION
- KB

KÖLDBARARE
- VP

VARME PRIMÄR
- VS

VARME SEKUNDÄR



BET	ANT	ÄNDRING AVSR	DATUM	SIGN
SYSTEMHANDLING				
VASAKRONAN				
ORIENTERINGSFIGUR				
<div><div><div><div><div></div><div>NORD</div></div><div><div></div><div>gärd</div></div></div><div><div></div><div>STUREPLAN 2</div></div><div><div></div><div>BRIDG JÄRGERATAN</div></div></div><div><div><div><div>7</div><div>6</div><div>5</div><div>4</div><div>3</div><div>2</div><div>1</div></div><div><div></div><div>gärd</div></div></div><div><div></div><div>STUREPLAN</div></div></div></div>				
VASAKRONANS PROJEKTNUMMER		SPERLINGENS BACKE 45 KONTORSFASTIGHET		
1411900007				
A	WINGÄRDH ARKITEKTRONTOR AB		T: 010-788 10 00	
BR	BRIAB		T: 08-410 102 50	
E	TYRÉN AB		T: 08-410 102 50	
K	LOOSTRÖM		T: 08-755 11 60	
SP	CONVISE STOCKHOLM AB		T: 08-400 297 50	
S	TQI CONSULT AB		T: 08- 56 70 21 00	
V	AFRY		T: 010- 505 00 00	
W	AFRY		T: 010- 505 00 00	
-			T:	
C	SWECO		T: 08-695 60 00	
UPPRÄG NR 776758		RITAD/KONSTR AV MPI		HANDLAGGARE ALN
DATUM 2020-05-05		ANSVARIG A.LARSSON		FASTIGHET/KST 14119
				BYGGNAD 001
OMBYGGNADSPROJEKT				
PRINCIPFLÖDESSCHEMA KYLINSTALLATIONER				
SKALA -		NUMMER V--55-8-00000001		REV
ORIGINALFORMAT: A0				