

FJ001	FJÄRRKYLLA 6/16°C
FJV01	VARME PRIMÄR (FJÄRRVÄRME) 100°C/65°C
V510	VARME SEKUNDÄR 60/30°C
V511	VÄRME SÄK FÖR BEHANDLING 60/30°C
V521	VARME SÄK RADIATORER, 55/40°C
V531	GOLVVÄRME, 32/24°C
VAV	VÄRMEÄTVERINING
KB10	KÖLDÄRABARE PRIMÄR 9/19°C
KB11	KÖLDÄRABARE SEK. VÄRKYLLA LUFTHANDLING 9/19°C
KV01	KÄLLVATTENS SÄK TÖRKYLLA 14/19°C
KV01	KALLVATTENS SYSTEM
KV02	KALLVATTENS SYSTEM RESTAURANG 100°C
VV01	VÄRMTVATTENS SYSTEM 60°C
VV02	VÄRMTVATTENS SYSTEM RESTAURANG 60°C
VV03	VÄRMTVATTENS VÄRMLÖS 60-55°C
S01	SPILLVATTEN, HUVUDSYSTEM
S01L	SPILLVATTEN, LÖFTNING
S02	SPILLVATTEN, FETTSKYLJARE
S02L	SPILLVATTEN, FETTSKYLJARE LÖFTNING
S02T	SPILLVATTEN, FETTSKYLJARE FÖJNING
S03	SPILLVATTEN, SLAMAVSKILNING
S03L	SPILLVATTEN, SLAMAVSKILNING LÖFTNING
S03T	SPILLVATTEN, SLAMAVSKILNING FÖJNING

[illegible]

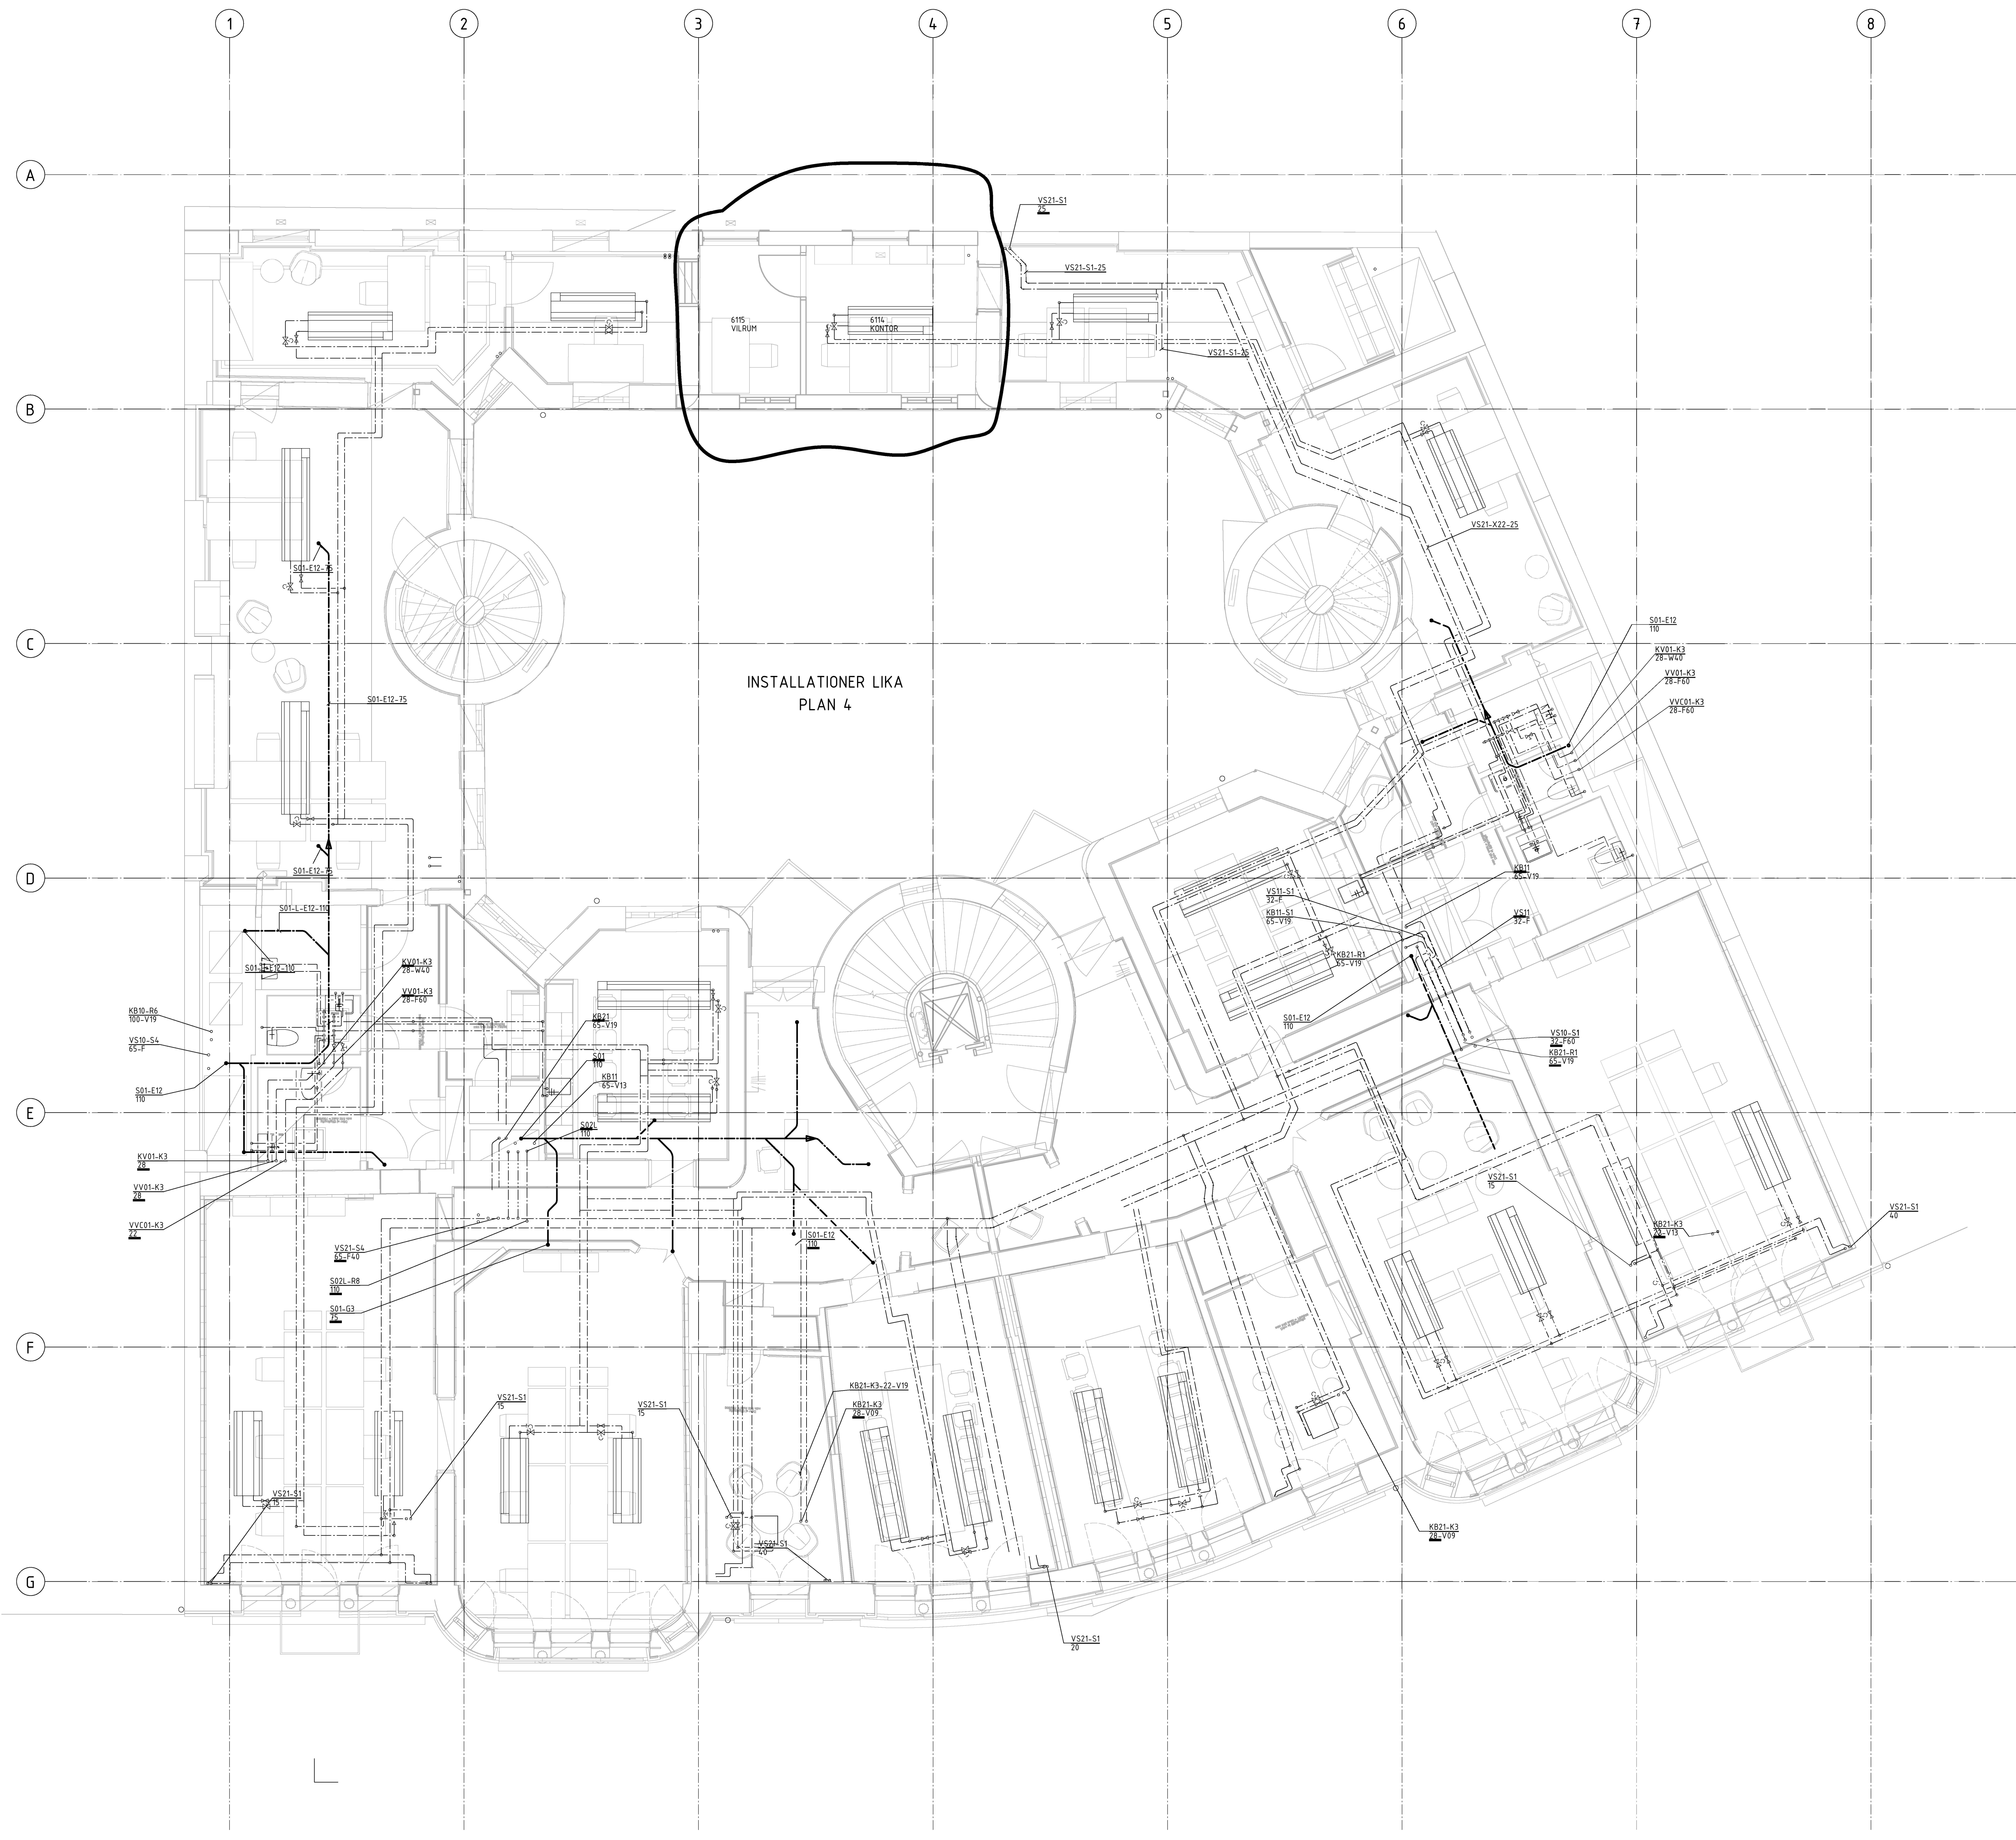
E11	=	PE-RÖR, INOMHUSAVLOPP
E12	=	PE-RÖR, LUDDAMPANDE INOMHUSAVLOPP
G3	=	GIJUTJÄNSRÖR, INOMHUSAVLOPP EX MA-RÖR
K3	=	RAKA KOPPARÖRÄR PRESKOPPLING
K5	=	RAKA RÖSTFRITT, FÖRHÖRMÅDE
P2	=	PE-RÖR, STANDARD MARKÖR
R1	=	ROSTFRITT STÅL, EN 14301 PN10
R4	=	ROSTFRITT STÅL, EN 14301 (PN25) FJÄRRKYLLA
R6	=	ROSTFRITT STÅL, EN 14301
R10	=	ROSTFRITT STÅL, INOMHUSAVLOPP
S4	=	STÅLÖR, HANDELSUT
S13	=	STÅLÖR, ELFÖRNÄNDE EX MPRESS
X1	=	PEX-RÖR, DIFFUSIONSTÄTA, UTAN SKYDDSRÖR, UTAN ISOLERING
X3	=	PEX-RÖR, DIFFUSIONSTÄTA, UNIVERSAL RÖR (PE-Xa)
X5	=	PEX-RÖR, SYREDIFFUSÄRR, MANTELÖR, FLEXIBLA
X62	=	PEX-RÖR, DIFFUSIONSTÄTA, MED SKYDDSRÖR, MED ISOLERING

DIMENSION


ISOLERING



BETECKNING	ISOL FUNKTION	TJOCKLEK,MM	ISOL PLACERING	ISOL MATERIAL
V09	KONDENS	9	UTV	ARMAFLEX
V13	"	13	UTV	ARMAFLEX
V19	"	19	UTV	ARMAFLEX
S1A	VÄRME	60	UTV	MINERALUL
S2A	VÄRME	40	UTV	MINERALUL

SJÄLVFALLSLEDNINGAR FÖRLÄGGS M
FALL PÅ 1%, DÄR EJ ANNAT ANGES



SKALA 150 (A0-format) METER



REF	ANÄRNING AVSE	DATUM	SKEN
<h1 style="margin: 0;">SYSTEMHANDLING</h1> <h1 style="margin: 0;">VASAKRONAN</h1>			
ÖRENTERSFÖRUR <div style="display: flex; justify-content: space-around; align-items: center;">   </div>			
VASKAROMRÅD		SPERLINGENS BACKE 45	
PROJEKTHÄNDEN		KONTORSFÄSTIGHET	
14.19.000007			
A	WINGÅRDH ARKITEKTKONTOR AB	T:	0.10-789 10 00
BR	BBRAB	T:	08.410 102 50
E	TYRÉN AB	T:	0.10-452 20 00
K	LODSTRIM	T:	08.455 11 60
SP	CONVISE STOCKHOLM AB	T:	08.420 297 54
S	TGB	T:	08.567 021 00
V	ÄF-INFRASTRUKTUR AB	T:	0.10-505 00 00
(W)	ÄF-INFRASTRUKTUR AB	T:	0.10-505 20 00
-	-	T:	-
C	SWECO	T:	08.695 60 00
HÖRANDE DELEN FÖRBEREDD			
DE20.			
ÖMBYGGNADSPROJEKT			
PLAN 06, FAS 2			
RÖRSYSTEM			
UPPGIFTSR	INTECKNINGST AV	HÄNDELSÄGGE	
776.58	M. PARCHAM	M. PARCHAM	
DATUM	ANVÄND	FÄSTHET/TÄST	BYGGNAD
2023-05-05	A. LARSSON	14.119	001
SKALA			
1:50	NUMMER	V--50-1-00061200	REV
ORIGINALFORMAT: A0			