
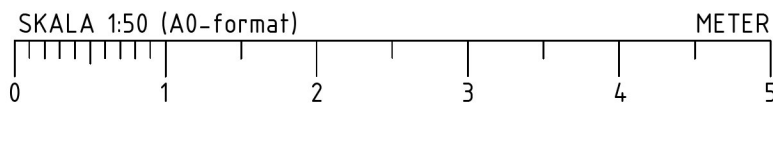


FÖRKLARINGAR RÖR

RÖR BETECKNING:		VS21-K1-S1A-S1A
SYSTEM		
FJK01 =	FJÄRRKYLA 6/16°C	
FJV01 =	VÄRME PRIMÄR (FJÄRRVÄRME) 100°C/65°C	
VS10 =	VÄRME SEKUNDÄR 60/30°C	
VS11 =	VÄRME SEK. LUFTBEHANDLING, 60/30°C	
VS21 =	VÄRME SEK. RADIATORER, 55/40°C	
VS31 =	GOLVVÄRME, 33/24°C	
VAV =	VÄRMEÅTERVINNING	
KB10 =	KÖLDBÄRARE PRIMÄR 9/19°C	
KB11 =	KÖLDBÄRARE SEK. VÄTKYLA LUFTBEHANDLING 9/19°C	
KB21 =	KÖLDBÄRARE SEK. TORRKYLA 14/19°C	
KV01 =	KALLVATENSYSTEM 10°C	
KV02 =	KALLVATENSYSTEM RESTAURANG 10°C	
VV01 =	VARMVATENSYSTEM 60°C	
VV02 =	VARMVATENSYSTEM RESTAURANG 60°C	
VV01 =	VARMVATTENCIRKULATION 60-55°C	
S01 =	SPILLVATTEN, HUVUDSYSTEM	
S01L =	SPILLVATTEN, LUFTNING	
S02 =	SPILLVATTEN, FETTAVSKILJARE	
S02L =	SPILLVATTEN, FETTAVSKILJARE LUFTNING	
S02T =	SPILLVATTEN, FETTAVSKILJARE TÖMNING	
S03 =	SPILLVATTEN, SLAMAVSKILJNING	
S03L =	SPILLVATTEN, SLAMAVSKILJNING LUFTNING	
S03T =	SPILLVATTEN, SLAMAVSKILJNING TÄMNING	
MATERIAL		
E11 =	PE-RÖR, INOMHUSAVLOPP	
E12 =	PE-RÖR, LJUDDÄMPANDE INOMHUSAVLOPP	
G3 =	GJUTJÄRNSRÖR, INOMHUSAVLOPP EX MA-RÖR	
K3 =	RAKA KOPPARRÖR, PRESSKOPPLING	
K5 =	RAKA KOPPARRÖR, FÖRKROMADE	
P2 =	PP-RÖR, STANDARD, MARKAVLOPP	
R1 =	ROSTFRITT STÅL, EN 1.4307 PN10	
R4 =	ROSTFRITT STÅL, EN 1.4307 (PN25) FJÄRRKYLA	
R6 =	ROSTFRITT STÅL, EN 1.4301	
R10 =	ROSTFRITT STÅL, INOMHUSAVLOPP	
S4 =	STÅLRÖR, HANDELSSTUB	
S13 =	STÅLRÖR, ELFÖRZINKADE EX MAPRESS	
X2 =	PEX-RÖR, DIFFUSIONSTÄTA, UTAN SKYDDSRÖR, UTAN ISOLERING	
X3 =	PEX-RÖR, DIFFUSIONSTÄTA, UNIVERSIALRÖR (PE-Xa)	
X5 =	PEX-RÖR, SYREDIFFSPÄRR, MANTELÖR, FLEXIBLA	
X62 =	PEX-RÖR, DIFFUSIONSTÄTA, MED SKYDDSRÖR, MED ISOLERING	
DIMENSION		
ISOLERING		
BETECKNING	ISOL FUNKTION	TJOCKLEK,MM ISOL PLACERING MATERIAL
V09	KONDENS	9 UTV ARMAFLEX
V13	"	13 UTV ARMAFLEX
V19	"	19 UTV ARMAFLEX
S1A	VÄRME	60 UTV MINERALULL
S2A	VÄRME	40 UTV MINERALULL
SJÄLVFALLSLEDNINGAR FÖRSLAGS MED ETT FALL PÅ 1%, DÄR EJ ANNAT ANGES		

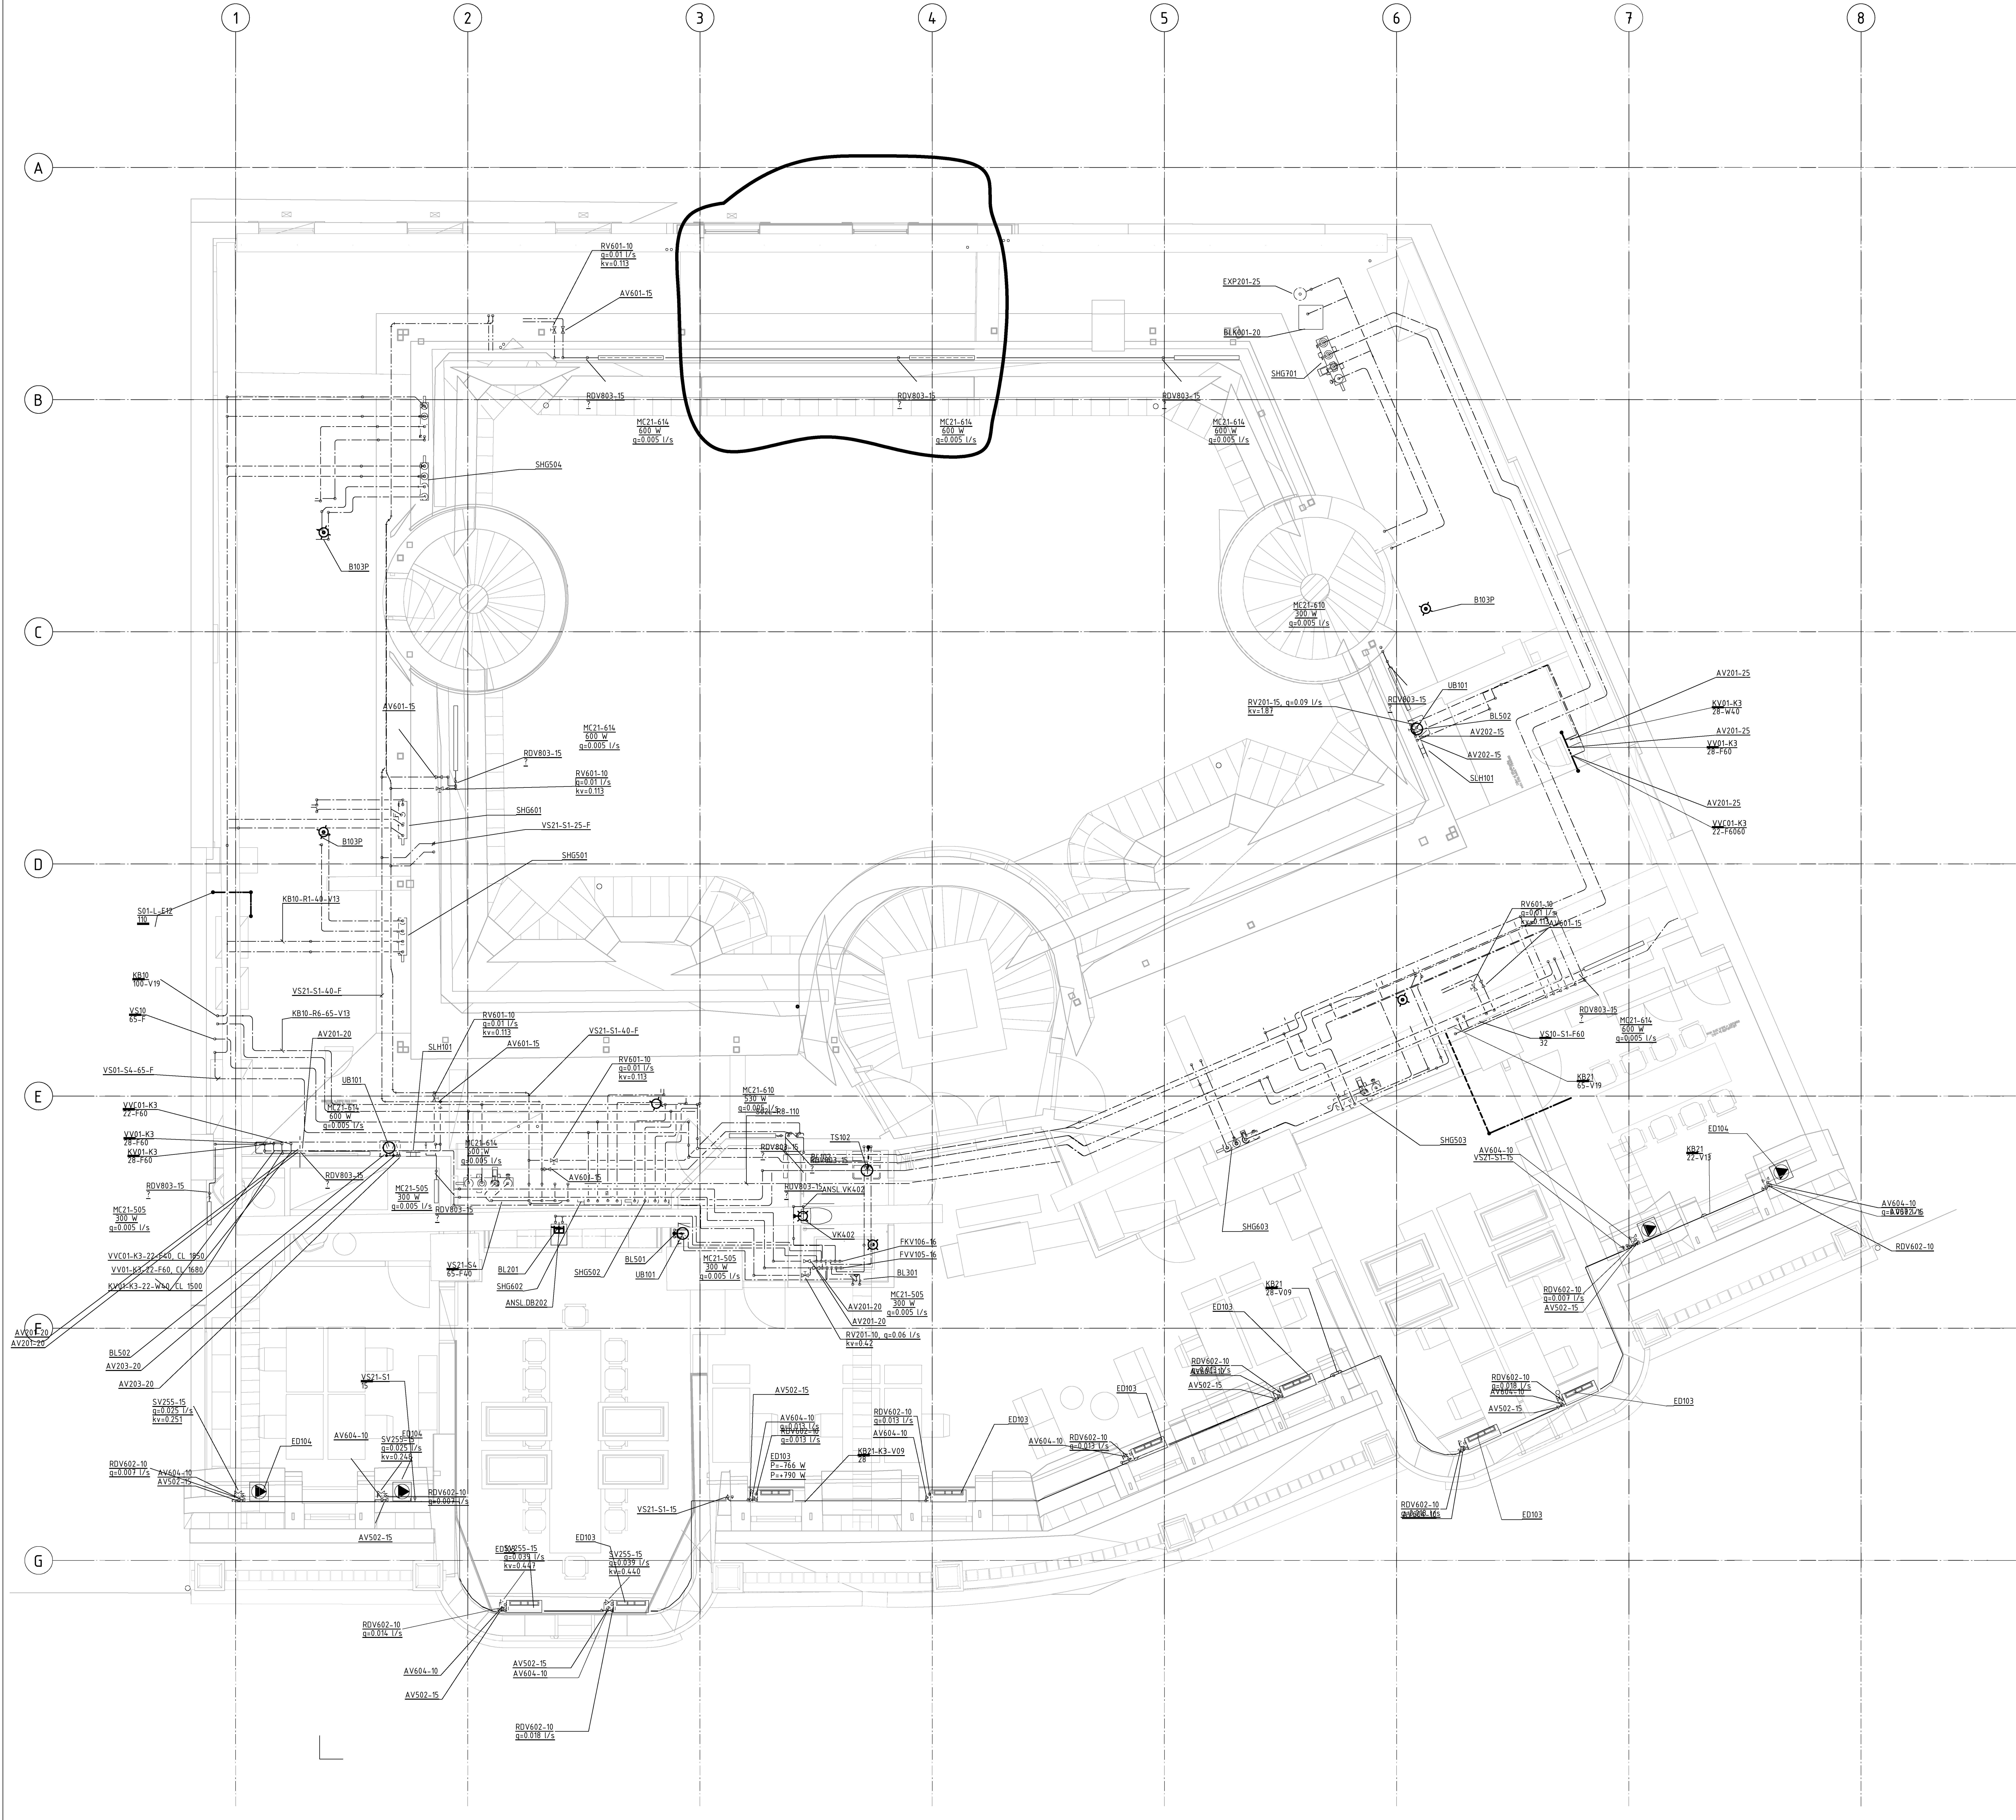

BET

ÄNDRING

ÅSÄR

DATUM

SKÖT

SYSTEMHANDLING

VASAKRONAN

ORIENTERINGSKART

STADPLAN 1

STADPLAN 2

STADPLAN 3

STADPLAN 4

VASAKRONANS  
PROJEKTNUMMER

SPERLINGENS BACKE 45  
KONTORSFASTIGHET

A	WINGÅRSH ARKITEKTKONTOR AB	T: 010-788 10 00
BR	BRIAB	T: 08-410 102 50
E	TYRÉN AB	T: 010-452 20 00
K	LOOSTRÖM	T: 08-755 11 60
SP	CONVISE STOCKHOLM AB	T: 08-400 297 50
S	TOI	T: 08-567 021 00
V	ÄF-INFRASTRUCTURE AB	T: 010-505 00 00
W	ÄF-INFRASTRUCTURE AB	T: 010-505 00 00
-	-	T: -
C	SWECO	T: 08-695 60 00

INJÄNARE/ENTREPRENÖR  
DE20.

UPPFÖRAG NR  
776758

DATUM  
2020-05-05

BYGGMÄSTARE  
M. PARHAM

BYGGMÄSTARE  
A. LARSSON

HANDLÄGGARE  
M. PARHAM

BYGGMÄSTARE  
14119

BYGGMÄSTARE  
001

OMBYGGNADSPROJEKT

PLAN 07, FAS 2  
RÖRSYSTEM

SKALA  
1:50

NUMMER  
V--50-1-00071200

REV  
1