

Wingårdh Arkitektkontor AB Katarinavägen 17, 116 45 Stockholm, Sweden tel. +46 (0)10 788 10 00	A BL2 RITNINGSFÖRTECKNING 1411900007		ANTAL BLAD (1)	BLAD NR 1
	UPPDRAG SPERLINGENS BACKE 45		UPPDRAG NR 062 016	
	VASAKRONAN		SIGN T-R. SÖDERSTRÖM	
	BYGGLOVHANDLING		DATUM 2020-03-03	SENASTE ÄNDRING

A--01 SAMMANSATT REDOVISNING

A--01-1 PLANER

A--01-1-0000001BL2	SITUATIONSPLAN	1:200	2020-03-03	
--------------------	----------------	-------	------------	--

A--40 SAMMANSATT REDOVISNING, HUS

A--40-1 PLANER

A--40-1-0001100BL2	PLAN 01 (KÄLLARE)	1:100	2020-03-03	
A--40-1-0002100BL2	PLAN 02 (GATUPLAN)	1:100	2020-03-03	
A--40-1-0003100BL2	PLAN 03 (GÅRDSPLAN)	1:100	2020-03-03	
A--40-1-0004100BL2	PLAN 04	1:100	2020-03-03	
A--40-1-0005100BL2	PLAN 05	1:100	2020-03-03	
A--40-1-0006100BL2	PLAN 06	1:100	2020-03-03	
A--40-1-0007100BL2	PLAN 07 (VIND)	1:100	2020-03-03	
A--40-1-0008100BL2	TAKPLAN	1:100	2020-03-03	

A--40-2 HUVUDSEKTIONER

A--40-2-0000001BL2	SEKTION A-A	1:100	2020-03-03	
A--40-2-0000002BL2	SEKTION B-B	1:100	2020-03-03	
A--40-2-0000003BL2	SEKTION C-C, D-D, E-E	1:100	2020-03-03	

A--40-3 FASADER

A--40-3-0000001BL2	FASAD MOT BIRGER JARLSGATAN	1:100	2020-03-03	
A--40-3-0000002BL2	FASADER, MOT ÖST	1:100	2020-03-03	
A--40-3-0000003BL2	FASADER, GÅRD	1:100	2020-03-03	

A--49 ÖVRIGT



A--49-1 RIVNINGSPANER

A--49-1-0001100BL2	RIVNING, PLAN 01 (KÄLLARE)	1:100	2020-03-03	
A--49-1-0002100BL2	RIVNING, PLAN 02 (GATUPLAN)	1:100	2020-03-03	
A--49-1-0003100BL2	RIVNING, PLAN 03 (GÅRDSVÅNING)	1:100	2020-03-03	
A--49-1-0004100BL2	RIVNING, PLAN 04	1:100	2020-03-03	
A--49-1-0005100BL2	RIVNING, PLAN 05	1:100	2020-03-03	
A--49-1-0006100BL2	RIVNING, PLAN 06	1:100	2020-03-03	
A--49-1-0007100BL2	RIVNING, PLAN 07 (VIND)	1:100	2020-03-03	
A--49-1-0008100BL2	RIVNING, PLAN 08 (TAKPLAN)	1:100	2020-03-03	

ANTAL: 23

BIM 360://SE_1411900007_Sperlingens Backe 45/A-40_V00000.rvt

2020-03-04 16:16:24

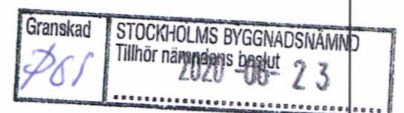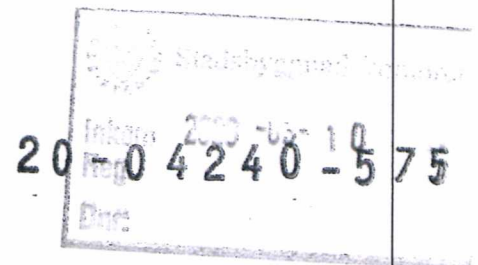

FÖRKLARINGAR

RITNING BASERAS PÅ INMÄTT UNDERLAG
TILLHANDAHÅLLET AV BESTÄLLARE, ANGRÄNSANDE
FASTIGHETER BASERAS PÅ GRANSKNINGSHANDLING
PLANKARTA 2019-03-28 ALLMAN PLATSMARK
BASERAS PÅ BASKARTA 2017-10-13

MÄTT ANGES I METER OM EJ ANNAT ANGES.

PLUSHÖJDER AVSER FÄRDIGT GOLV/MARK OCH ANGES
MED TVÅ DECIMALERS NOGGRANHET, PLUSHÖJDER
ANGES I METER ENL RH2000.

KOORDINATSYSTEM I PLAN: SWEREF 99 18 00

HÖJD PÅ PLATSMARK I ANSLUTNING TILL BYGGNAD
BASERAS PÅ UNDERLAG FRÅN INMÄTNINGSKONSULT.

- ▶

HUVUDENTRÉ
- ▶

ENTRÉ HYRESGÄST
- ▬

ANGRÄNSANDE FASTIGHET
- ▬▬▬

TAKBEKLÄDNAD, PLÅT SVARTMÅLAD
- ▬


TAKHUV
- ▨

MED I ANNAT BYGGLOV (2020-02-20)


FÖRESKRIFTER

HÄNVISNINGAR

BASKARTA 2017-10-13
INMÄTNING GATA, ZYNKA BIM, 2019-03-21

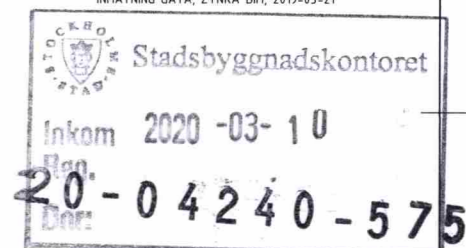

BET	ÄNDRING AVSER	DATUM	SIGN
BYGGLOVHANDLING			
VASAKRONAN			
<div>ORIENTERINGSFÖR ← N </div>			
VASAKRONANS PROJEKTNUMMER		SPERLINGENS BACKE 45	
1411900007		KONTORSFASTIGHET	
(A) WINGÅRDH ARKITEKTKONTOR AB		T: 010-788 10 00	
BR BRIAB		T: 08-410 102 50	
E TYRÉNS AB		T: 010-452 20 00	
K LOOSTRÖM		T: 08-755 11 60	
SP CONVISE STOCKHOLM AB		T: 08-400 297 50	
S ÄF-INFRASTRUCTURE AB		T: 010-505 00 00	
V ÄF-INFRASTRUCTURE AB		T: 010-505 00 00	
W ÄF-INFRASTRUCTURE AB		T: 010-505 00 00	
-		T:	
C SWECO		T: 08-695 60 00	
INGÅENDE DELENTPRENNADER			
UPPDRAG NR		RITAD/KONSTR. AV	
062 016		H. BEJMAR	
HANDLAGGARE		T.-R. SÖDERSTRÖM	
DATUM		FASTIGHET/KST	
2020-03-03		14119	
		BYGGNAD	
		001	
KONTOR, OM- OCH TILLBYGGNAD			
SITUATIONSPLAN			
SKALA	NUMMER	REV	
1:200	A--01-1-0000001BL2		
ORIGINALFORMAT: A1			

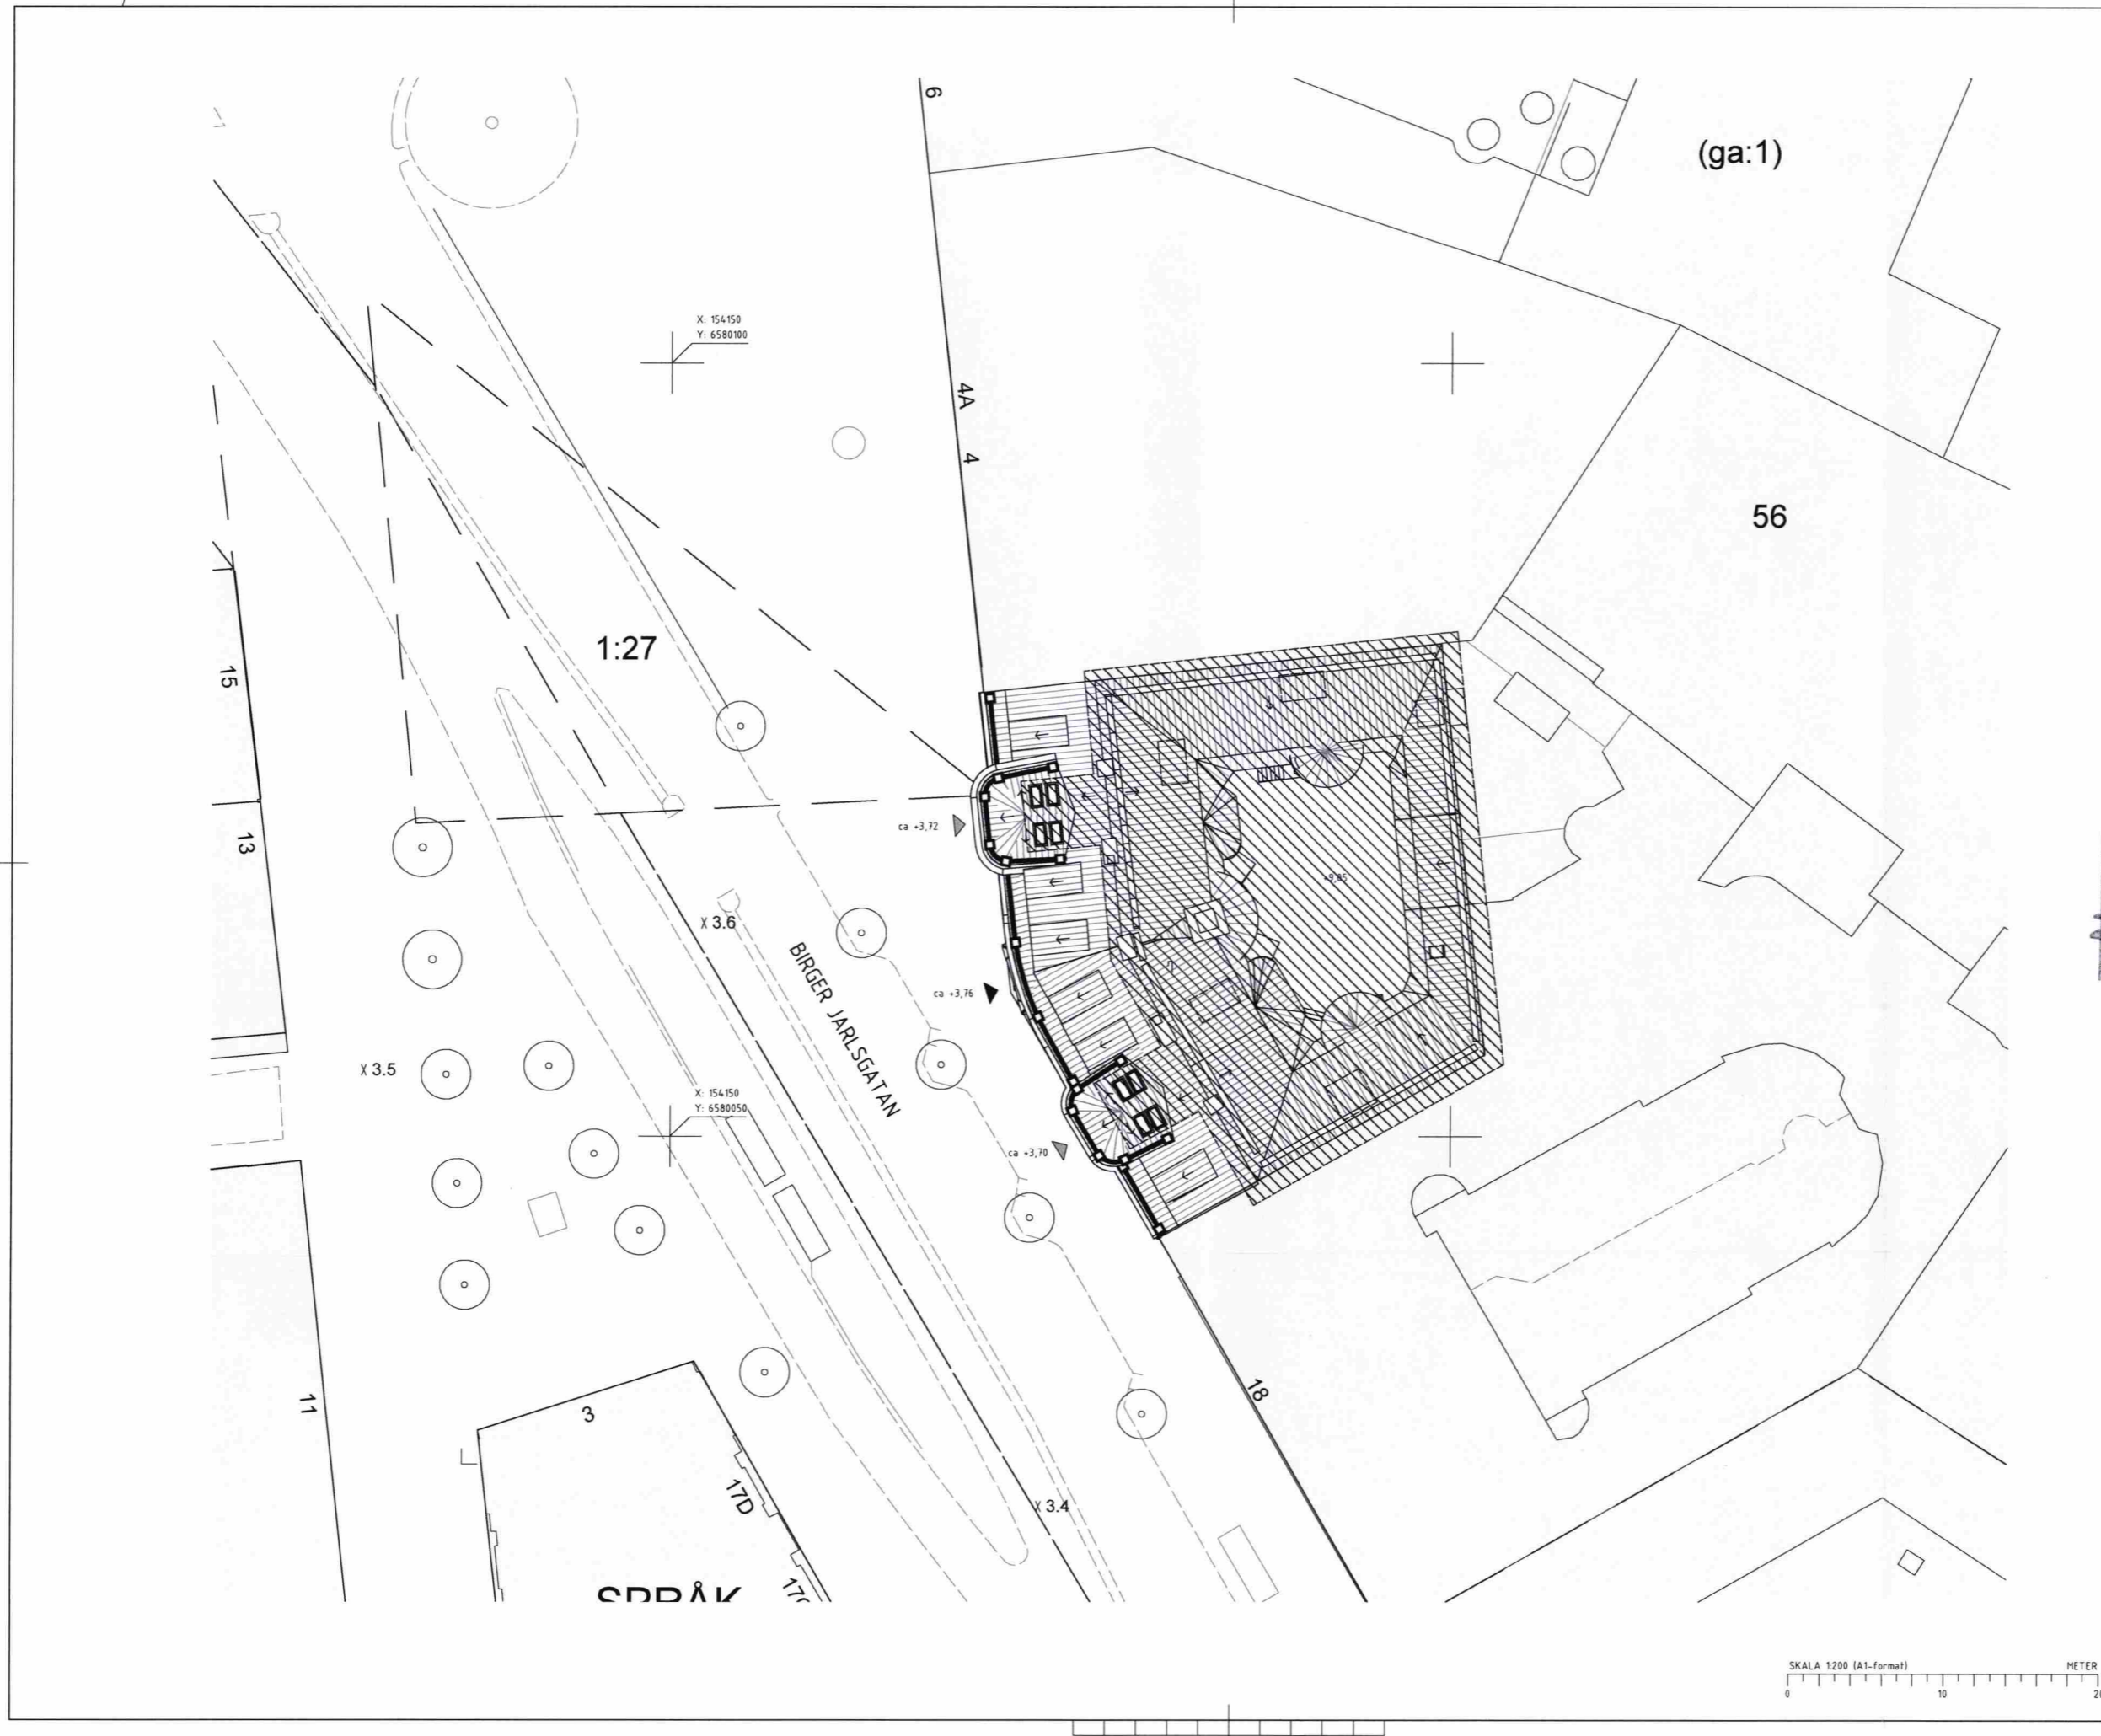

FÖRKLARINGAR


SE A--40-1-0001100BL2

FÖRESKRIFTER

SE A--40-1-0001100BL2



HÄNVISNINGAR

SE A--40-1-0001100BL2

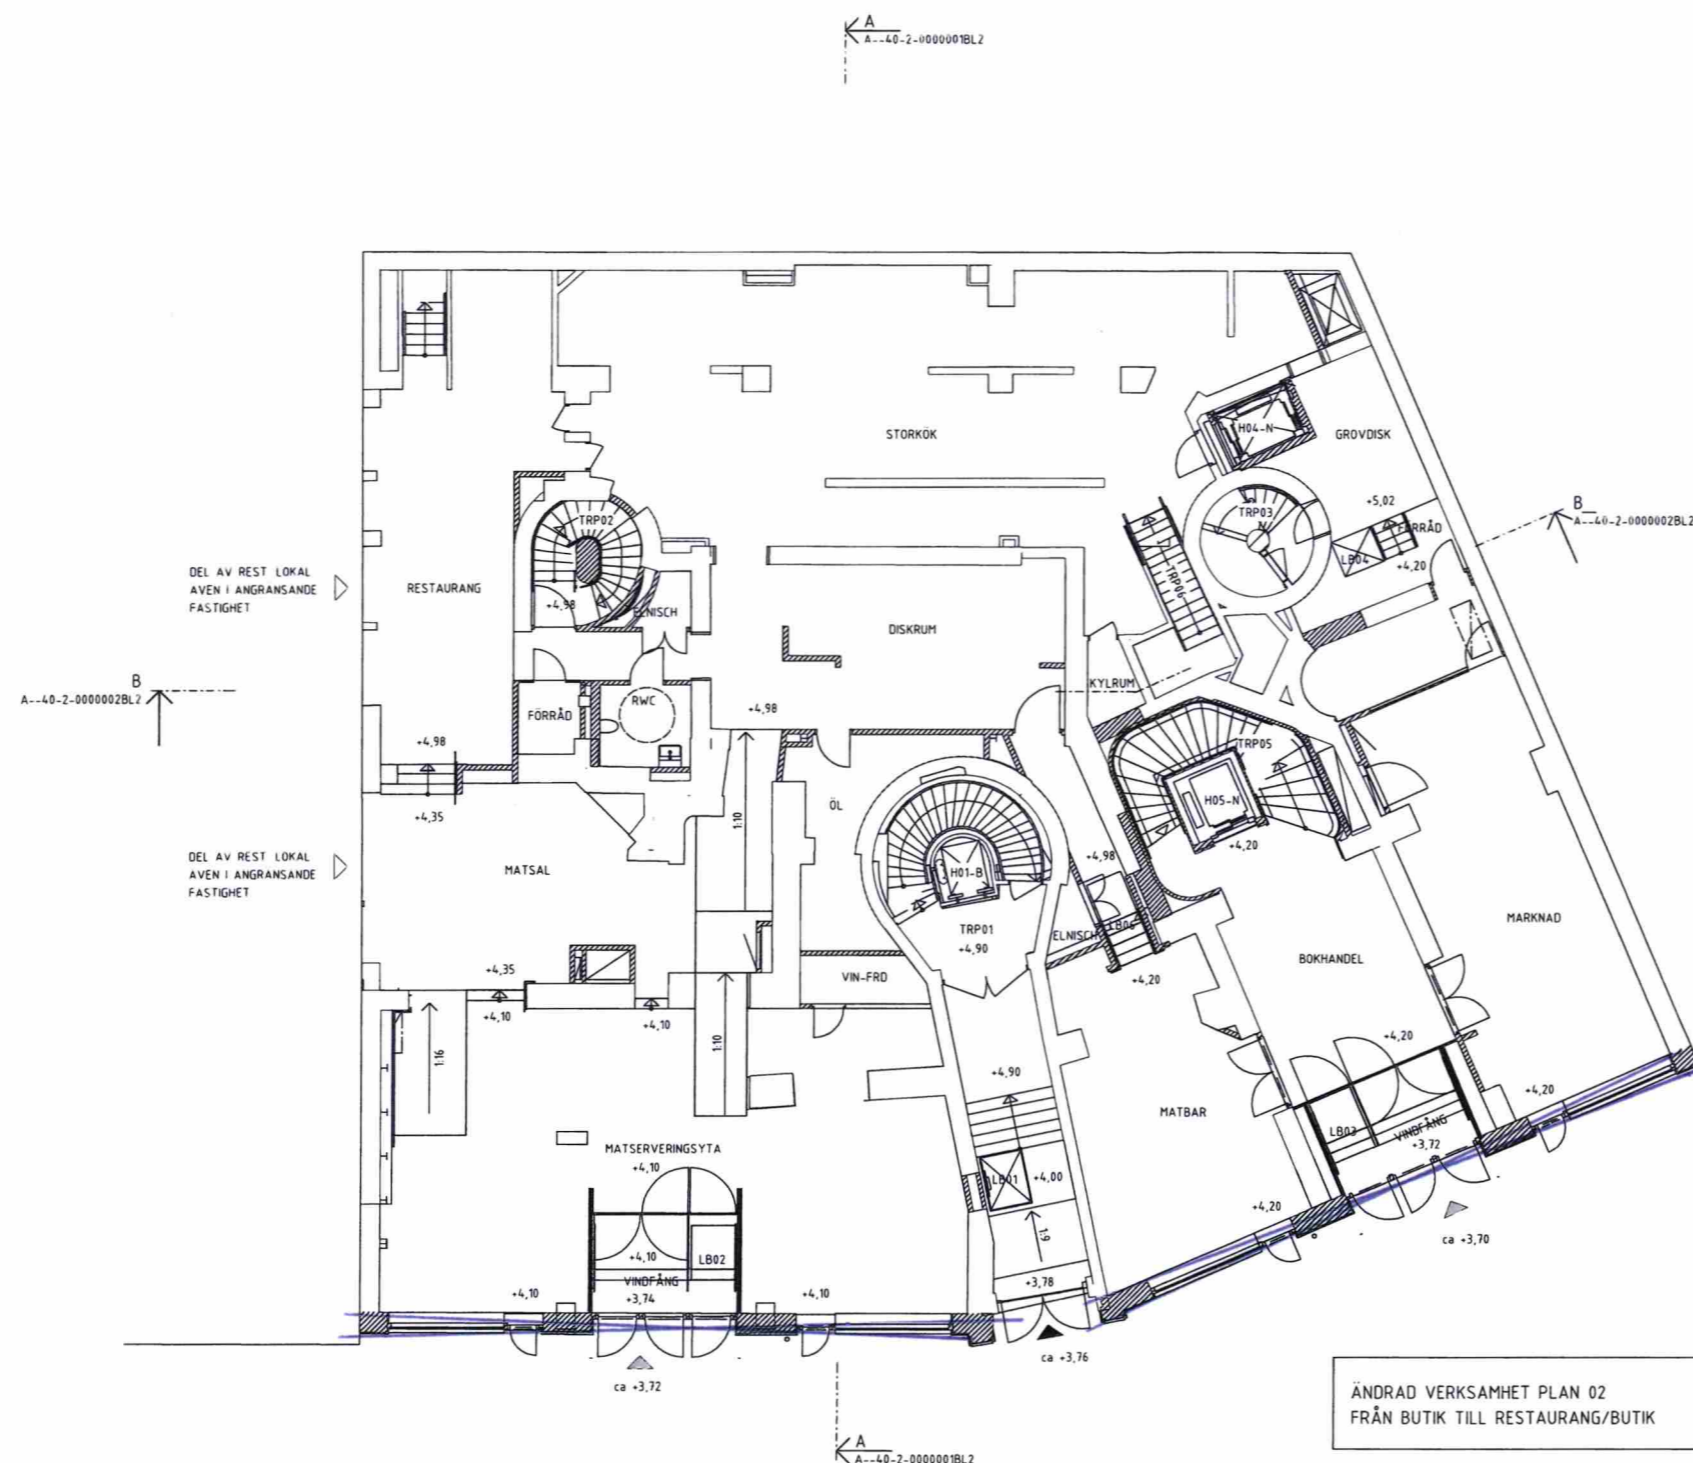


BYGGLOVET AVSER END. ÄNDRAD ANVÄNDNING

POS 2020-06-23

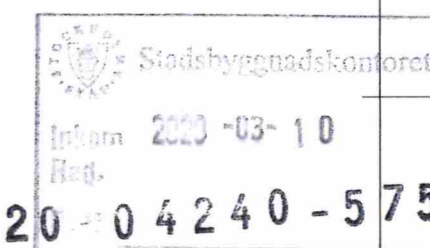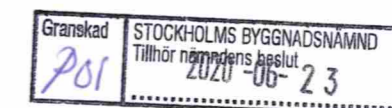

BET	ÄNDRING AVSER	DATUM	SKR
BYGGLOVHANDLING			
VASAKRONAN			
ORIENTERINGSSKISS			
VASAKRONAN PROJEKTNUMMER 141190007			
SPERLINGENS BACKE 45 KONTORSFASTIGHET			
(A)	WINGÄRDH ARKITEKTKONTOR AB	T: 010-788 10 00	
BR	BRIAB	T: 08-410 102 50	
E	TYRÉN AB	T: 010-452 20 00	
K	LOOSTRÖM	T: 08-755 11 60	
SP	CONVISE STOCKHOLM AB	T: 08-400 297 50	
S	ÄF-INFRASTRUCTURE AB	T: 010-505 00 00	
V	ÄF-INFRASTRUCTURE AB	T: 010-505 00 00	
W	ÄF-INFRASTRUCTURE AB	T: 010-505 00 00	
-	-	T:	
C	SWECO	T: 08-695 60 00	
INGÅENDE DELENTREPRENADER			
UPPDRAG NR	RITAD/KONSTR AV	HANDLAGGARE	
062 016	H. BEJMAR	T.-R. SÖDERSTRÖM	
DATUM	ANSVARIG	FASTIGHETSKAST	BYGGNAD
2020-03-03	M. WAHLGREN	14119	001
KONTOR, OM- OCH TILLBYGGNAD			
PLAN 02 (GATUPLAN)			
SKALA	NUMMER	REV	
1:100	A--40-1-0002100BL2		
ORIGINALFORMAT: A1			

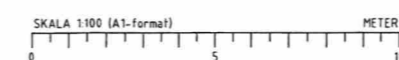

FÖRKLARINGAR


SE A--40-1-0001100BL2

FÖRESKRIFTER

SE A--40-1-0001100BL2

HÄNVISNINGAR

SE A--40-1-0001100BL2

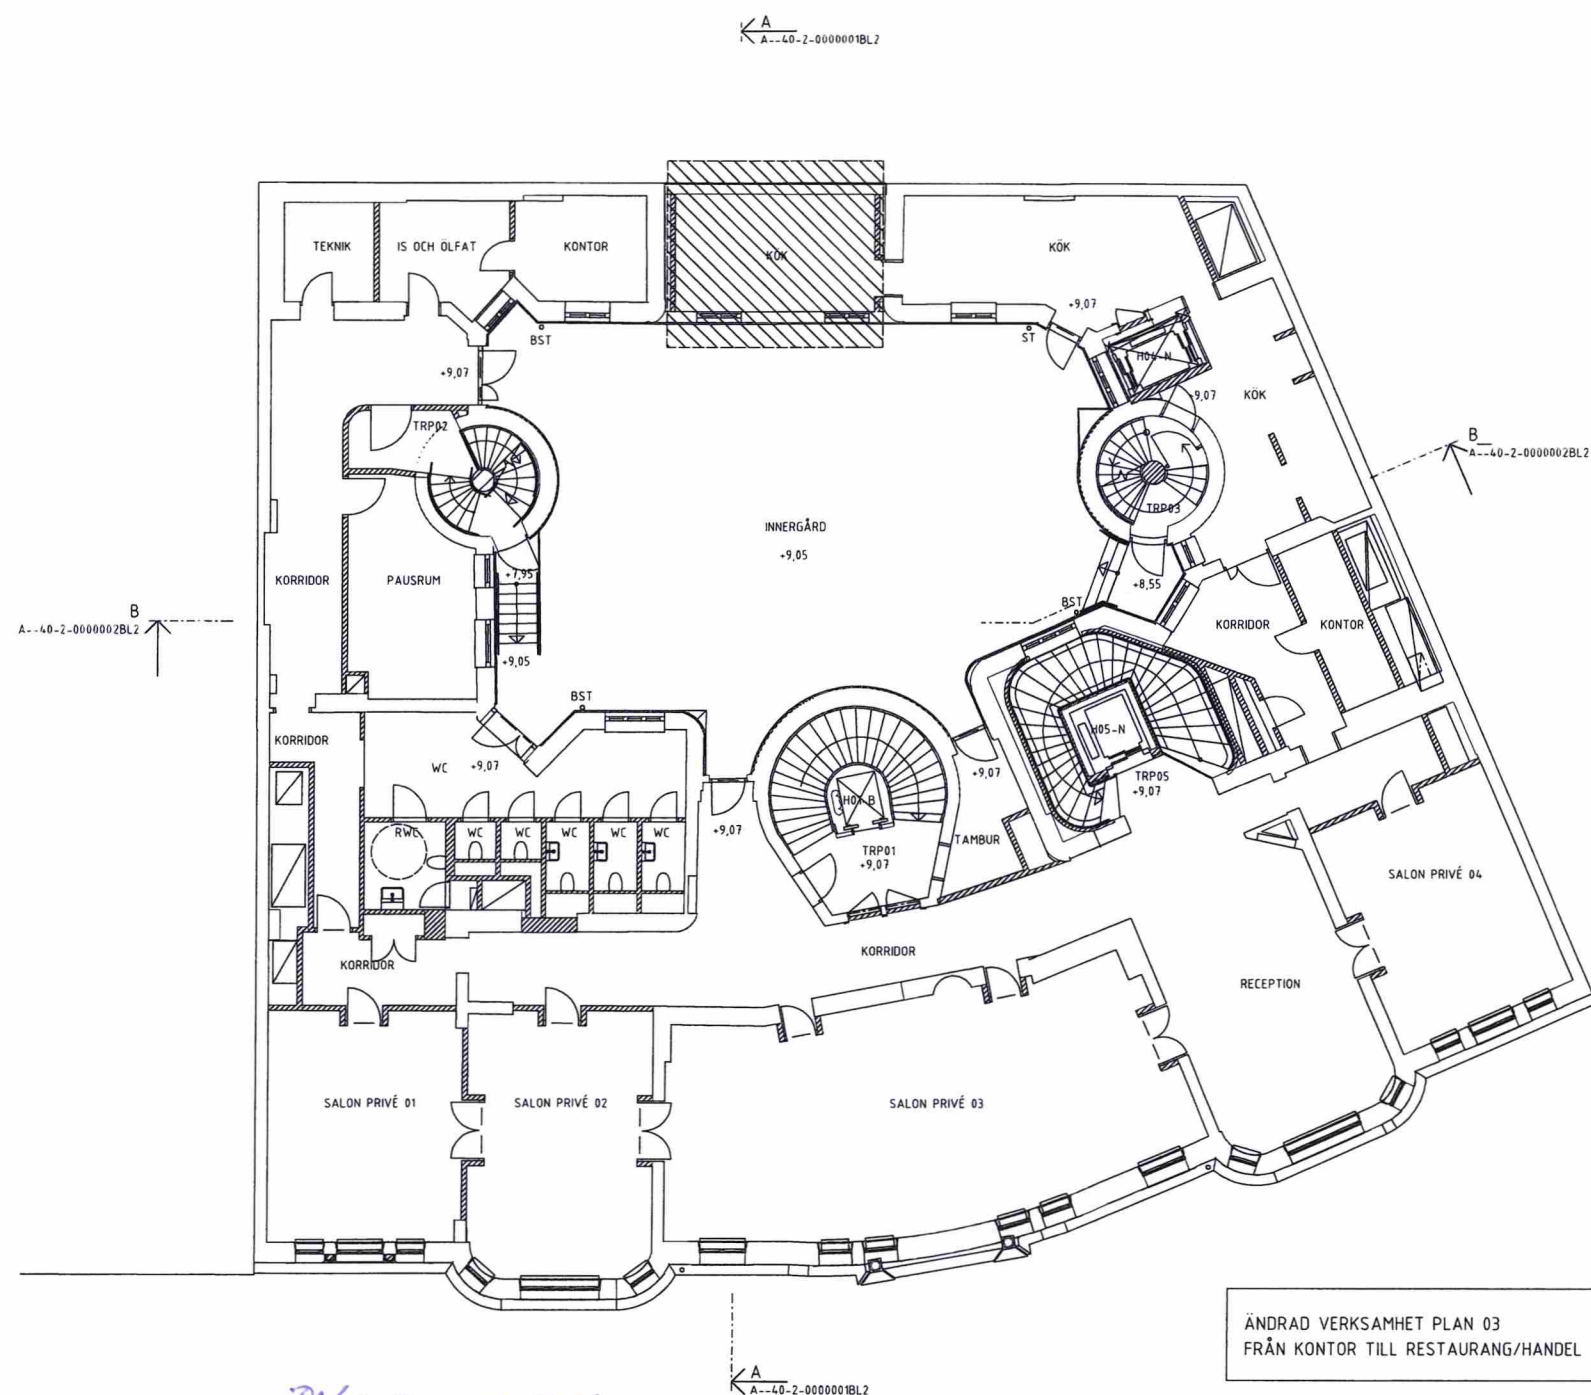

ÄNDRAD VERKSAMHET PLAN 03
FRÅN KONTOR TILL RESTAURANG/HANDEL

BYGGLOVET AVSER END. ÄNDRAD ANVÄNDNING

P05 2020-06-23

SKALA 1:100 (A1-format) METER

Granskad
P05
STOCKHOLMS BYGGNADSNÄMND
Tillhör nämndens beslut
2020-06-23

Stadsbyggnadskontoret
Inkom 2020-03-10
S.d.
20-04240-575

BET	ÄNDRING AVSER	DATUM	SEN
BYGGLOVHANDLING			
VASAKRONAN			
ORIENTERINGSSKISS			
STUREPLAN 2			
VÄRRE JÄMLIKAR			
STUREPLAN 2			
VASAKRONANS PROJEKTNUMMER			
141190007			
SPERLINGENS BACKE 45			
KONTORSFASTIGHET			
A WINGÅRDH ARKITEKTKONTOR AB			
T: 010-788 10 00			
BR BRIAB			
T: 08-410 102 50			
E TYRÉN AB			
T: 010-452 20 00			
K LOOSTRÖM			
T: 08-755 11 60			
SP CONVERSE STOCKHOLM AB			
T: 08-400 297 50			
S ÄF-INFRASTRUCTURE AB			
T: 010-505 00 00			
V ÄF-INFRASTRUCTURE AB			
T: 010-505 00 00			
W ÄF-INFRASTRUCTURE AB			
T: 010-505 00 00			
- -			
T: -			
C SWECO			
T: 08-695 60 00			
INGÅENDE DELENTPREMIER			
UPPDRAG NR			
062 016			
RITAD/RIKSTRT AV			
H. BEJMAR			
HANDLÄGGARE			
T.-R. SÖDERSTRÖM			
ANSVARIG			
M. WAHLGREN			
FASTIGHETSKST			
BYGGNAD			
001			
KONTOR, OM- OCH TILLBYGGNAD			
PLAN 03 (GÅRDSPLAN)			
SKALA			
1:100			
NUMMER			
A--40-1-0003100BL2			
REV			
ORIGINALFORMAT: A1			

FÖRKLARINGAR

RITNING BASERAS PÅ INMÄTT UNDERLAG
TILLHANDAHÅLLET AV BESTÄLLARE

MÄTT ANGES I MILLIMETER OM EJ ANNAT ANGES.

PLUSHÖJDEN ANGES MED EN NOGGRANNHET AV TVÅ
DECIMALER OCH ANGES I METER ENL RH2000.

EV. UNDERTAK REDOVISAS EJ PÅ SEKTIONS-RITNINGAR.




NY ELLER ERSATT BYGGNADSDDEL

ANGRÄNSANDE FASTIGHET

MED I ANNAT BYGGLOV (2020-02-20)

FÖRESKRIFTER

HÄNVISNINGAR

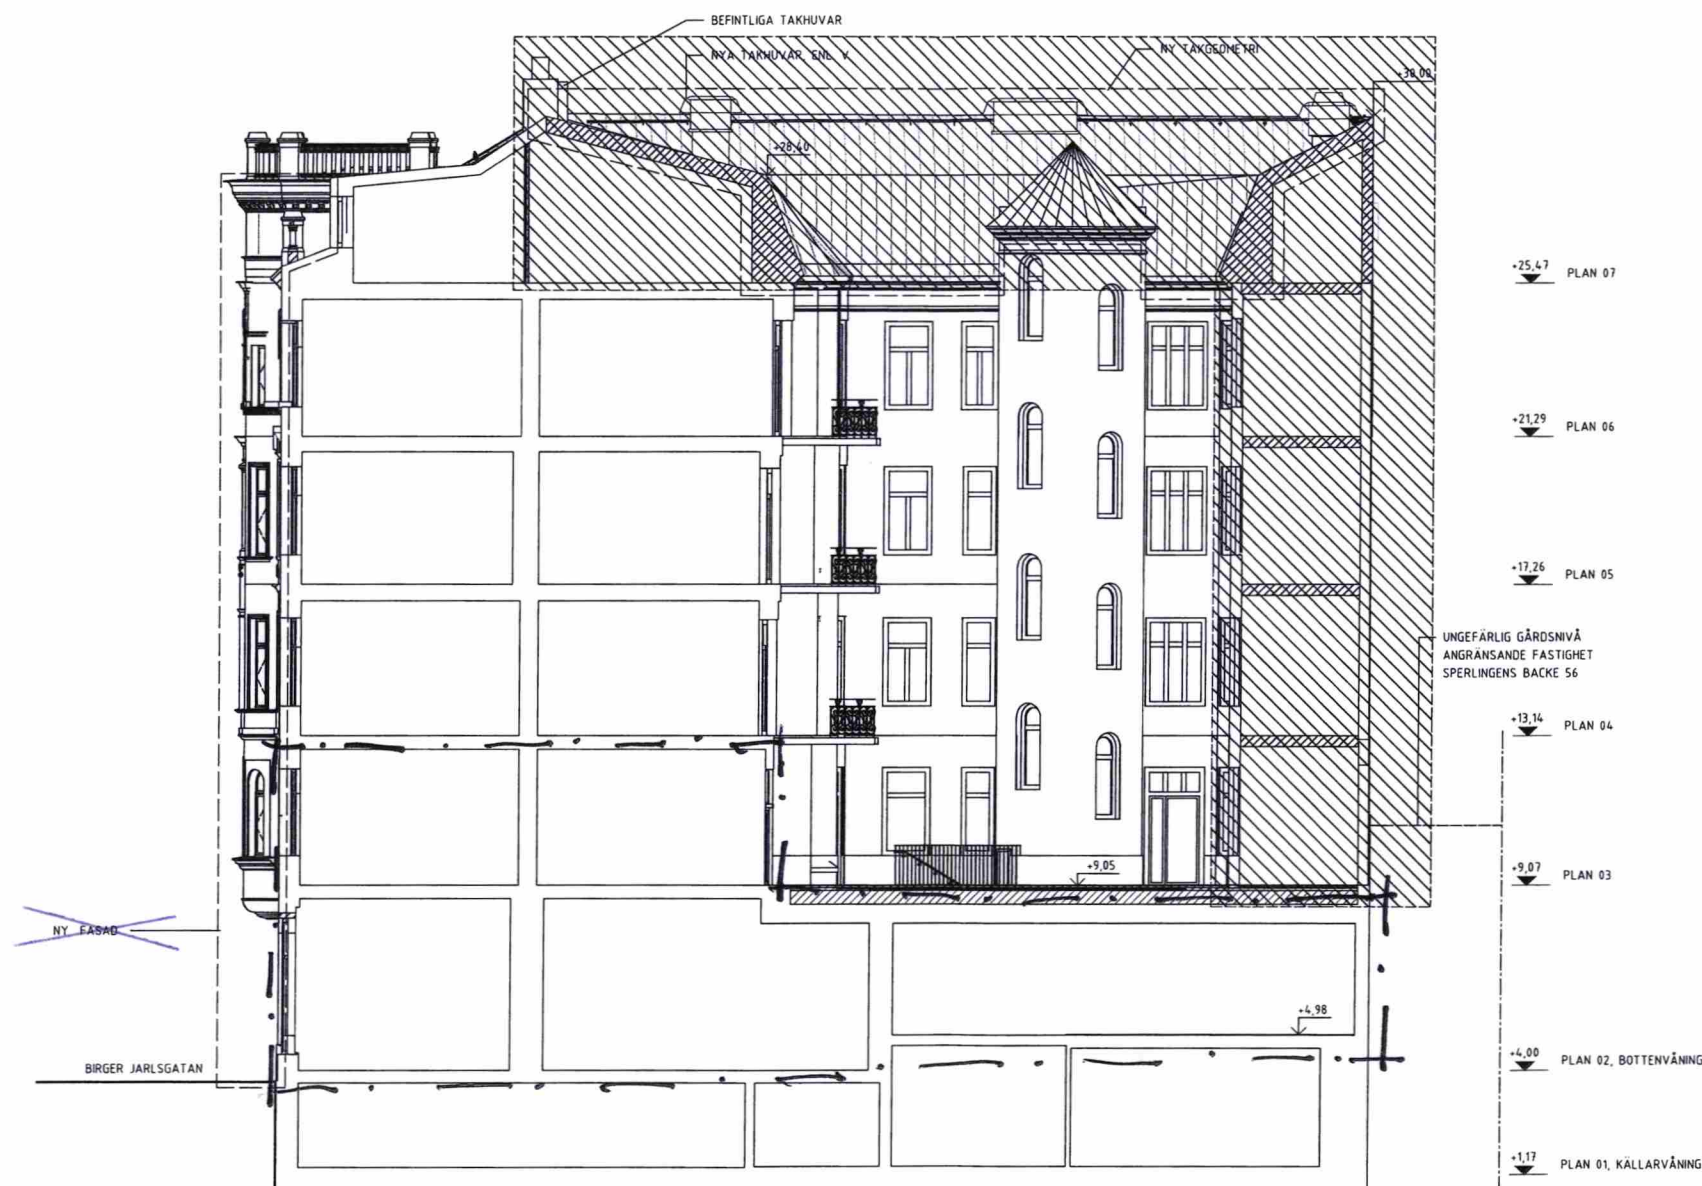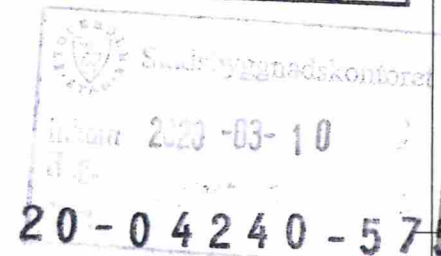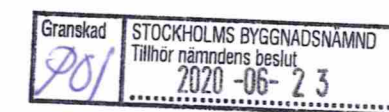

BYGGLOVET AVSEER END. ÄNDRAD ANVÄNDNING

201
2020-06-23

BET	ÄNDRING AVSEER	DATUM	SEN
BYGGLOVHANDLING			
VASAKRONAN			
VASAKRONANS PROJEKTNUMMER 1411900007			
SPERLINGENS BACKE 45			
KONTORSFASTIGHET			
(A) WINGÅRDH ARKITEKTKONTOR AB T: 010-788 10 00 BR BRIAB T: 08-410 102 50 E TYRÉN AB T: 010-452 20 00 K LOOSTRÖM T: 08-755 11 60 SP CONWISE STOCKHOLM AB T: 08-400 297 50 S ÄF-INFRASTRUCTURE AB T: 010-505 00 00 V ÄF-INFRASTRUCTURE AB T: 010-505 00 00 W ÄF-INFRASTRUCTURE AB T: 010-505 00 00 - - T: C SWECO T: 08-695 60 00			
INGÅENDE DELRENTREPRENADER			
UPPRAG NR 062 016	RITAD/KONSTR AV H. BEJMAR	HANDLÄGGARE T.-R. SÖDERSTRÖM	
DATUM 2020-03-03	ANSVARIG M. WAHLGREN	FASTIGHET/KST 14119	BYGGNAD 001
KONTOR, OM- OCH TILLBYGGNAD			
SEKTION A-A			
SKALA 1:100	NUMMER A--40-2-0000001BL2	REV	
ORIGINALFORMAT: A1			

SKALA 1:100 (A1-format) METER
0 5 10