

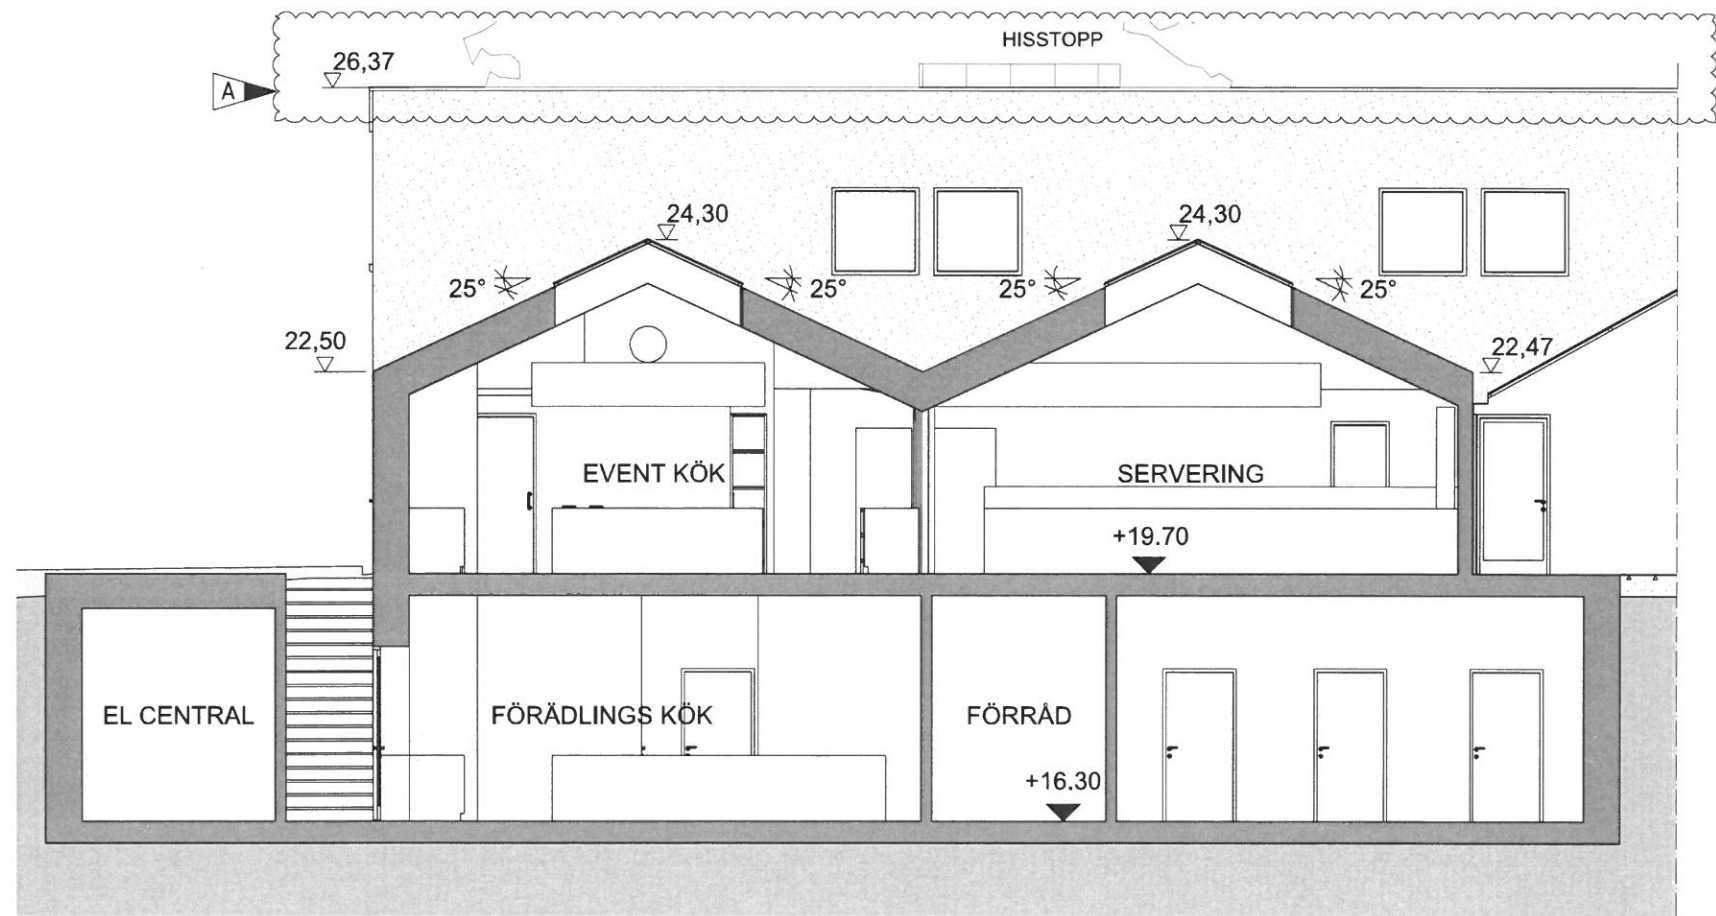
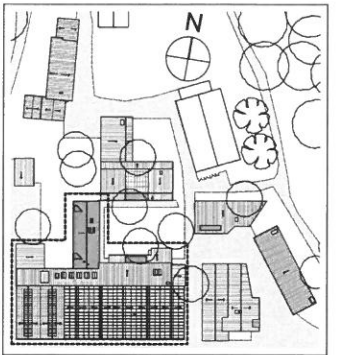


SEKTION A2-A2

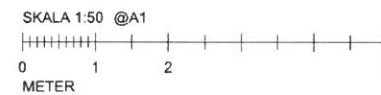

SEKTION B-B

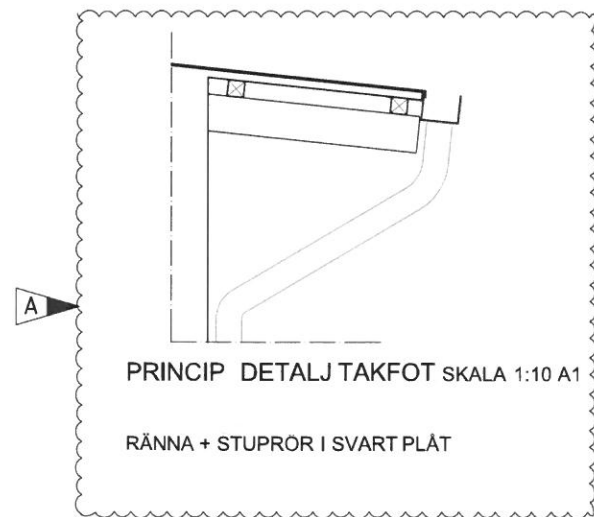

ORIENTERINGSPLAN


FÖRKLARINGAR:

ALLA MÅTT I MM  
PLUSHÖJDER ANGES I METER  
ENL. RH 2000

FÖRESKRIFTER:

HÄNVISNINGAR:

AREOR ENL. A-40.1.102  
RELATIONSPLAN A-40.1-03

A	TAKHÖJD + LUTNING TAKFOT DETALJ		PB	20.06.23
REV	ANT	AVSEENDE	SIGN	DATUM
FASTGÖRT				
ROSENDALS TRÄDGÅRD				
Del av Djurgården 1:1				
Rosendalsterrassen 12, Stockholm				
Kungl. Djurgården förvaltning Box 27138 102 52 Stockholm				
				
<input checked="" type="checkbox"/>	A	Jordens Arkitekter AB	-	08-407 06 00
<input type="checkbox"/>	K	Loosfröm	-	08-755 11 60
<input type="checkbox"/>	E	Elektrokonstulten	-	08-20 01 01
<input type="checkbox"/>	V	Tyréns AB	-	010-452 20 00
<input type="checkbox"/>	M	-	-	-
<input type="checkbox"/>	-	-	-	-
<input type="checkbox"/>	-	-	-	-
BYGGLOVSHANDLING				
RITNINGEN AVSEER				
HUS 1		DEL -	CFD.NR -	
PLAN -		VÅNING -		
SEKTION A2-A2 + B-B HUVUDBYGGNAD				
HUS 1				
SKALA 1:50 A1		1:100 A3	Disegner: A	
KONSTRUERAD AV/ HANDLAGGARE		RITAD AV	GRANSKAD AV	
PB		JR,PB,RD,KN,FM	JOHNNY ANDERSSON	
DATUM				
2019.10.11				
ARBETSSAMMER				REV
A-40.2-110				A