



FASAD MOT NORR

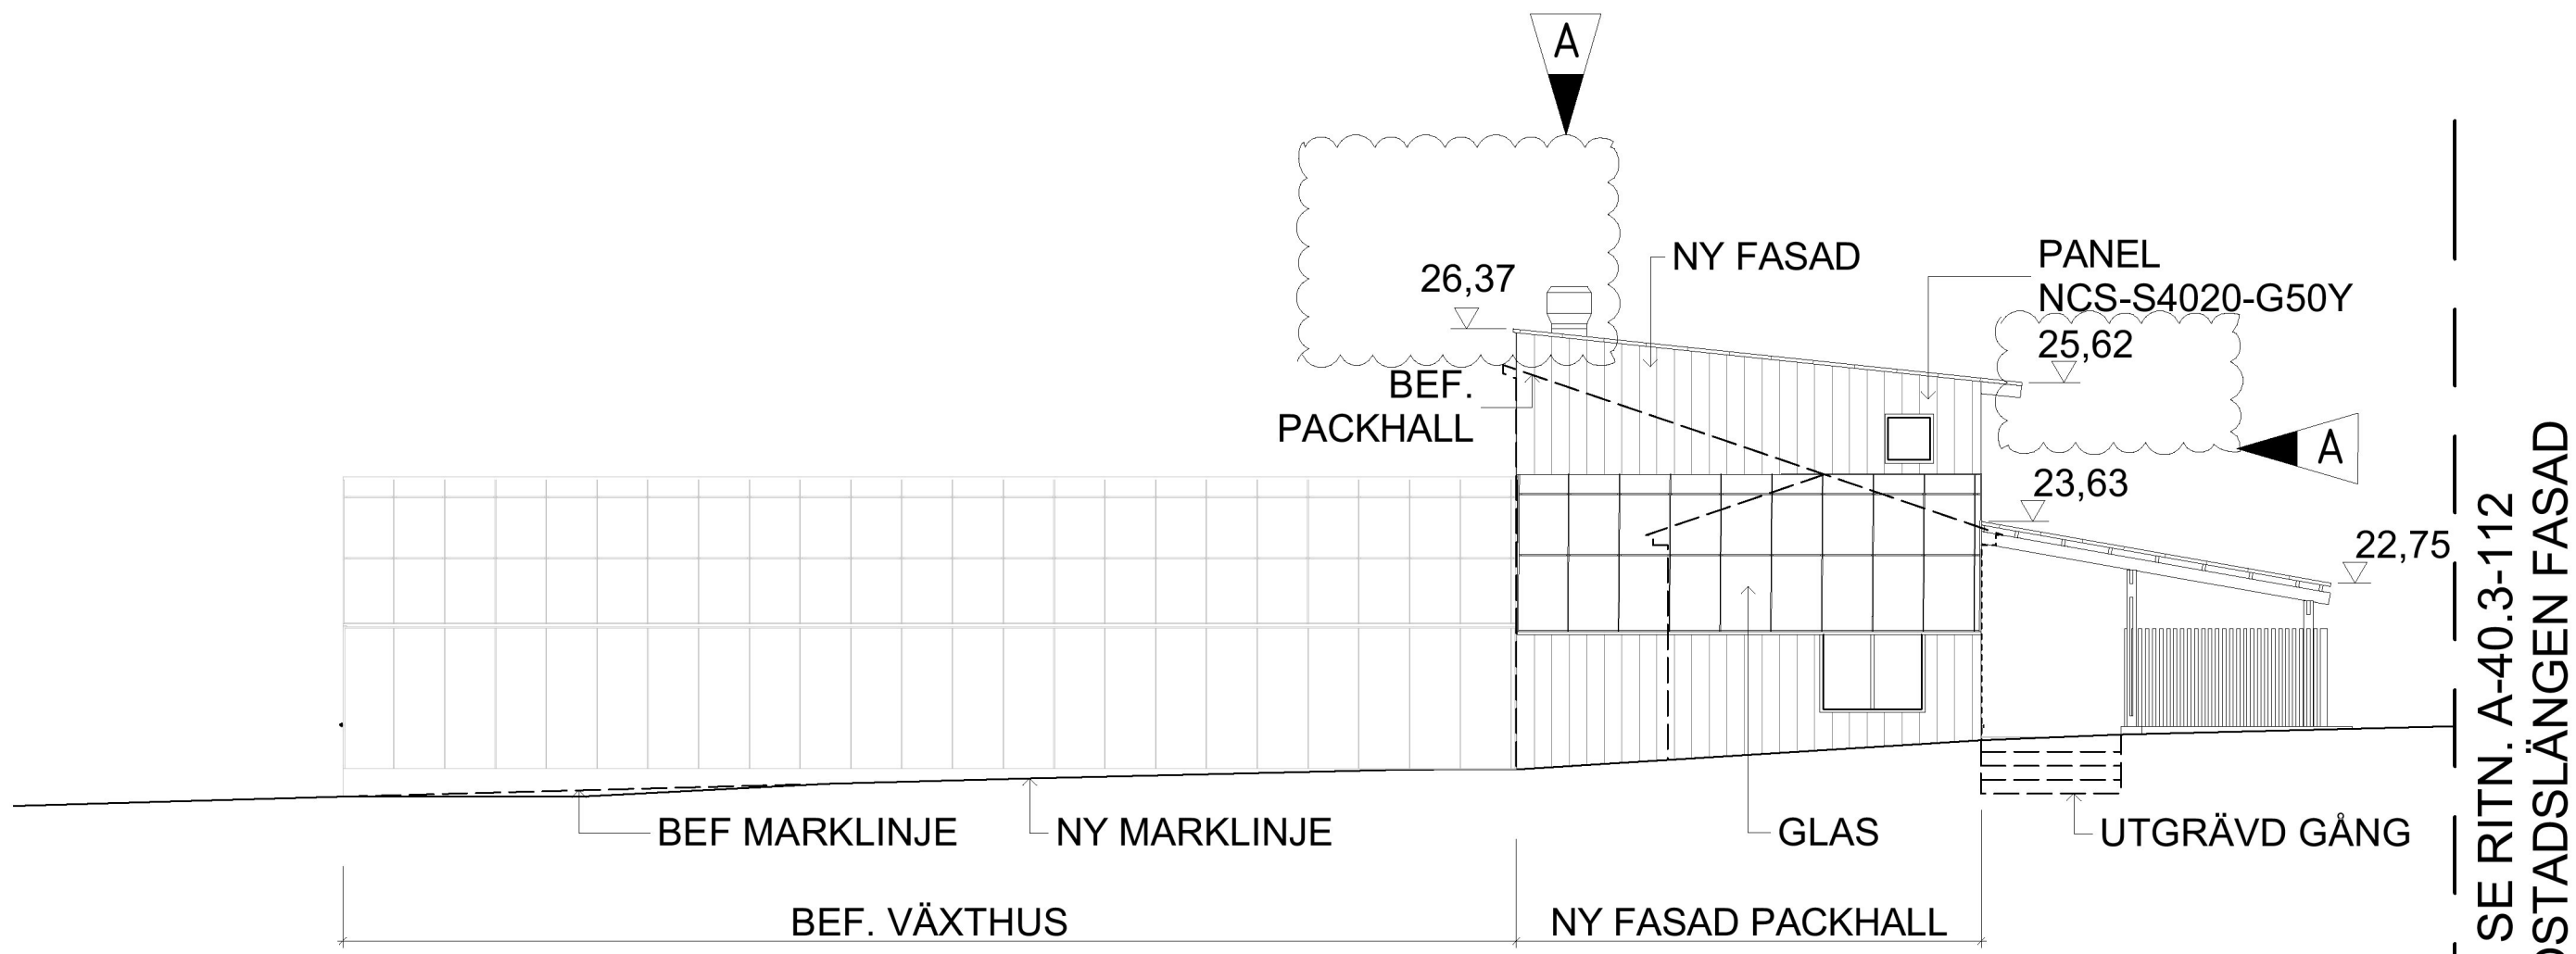

FASAD MOT ÖSTER

SE RITN. A-40.3-112  
BOSTADSLÄNGEN FASAD

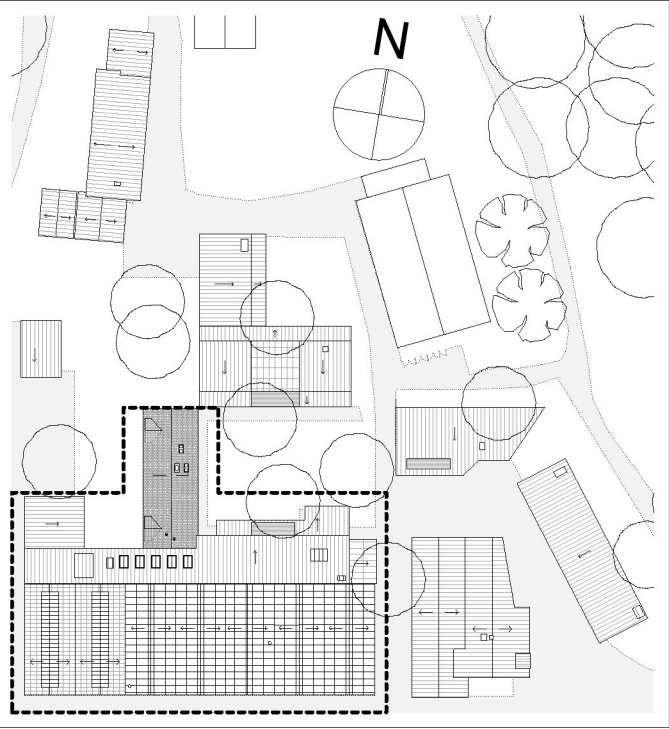

ORIENTERINGSPLAN

FÖRKLARINGAR:

ALLA MÅTT I MM  
PLUSHÖJDER ANGES I METER  
ENL. RH 2000


FÖRESKRIFTER:

YTTERDÖRRAR,FÖNSTERDÖRRAR:  
TRÄ MED KLARLACK, GLAS VID  
FÖNSTERDÖRRAR

FÖNSTER  
FASAD NORR, ÖSTER, VÄSTER- KULÖR  
NCS-S 4020-G50Y (GRÖN)

TAKFÖNSTER  
KULÖR SVART

HÄNVISNINGAR:

|   |                   |  |                                 |               |          |
|---|-------------------|--|---------------------------------|---------------|----------|
| A   | TAKHÖJD + LUTNING |  |                                 | PB            | 20.06.23 |
| REV   | ANT               | AVSEENDE   | SIGN                            |               | DATUM    |
| FASTIGHET   |                   |  |                                 |               |          |
| ROSENDALS TRÄDGÅRD  |                   |  |                                 |               |          |
| Del av Djurgården 1:1   |                   |  |                                 |               |          |
| Rosendalsterrassen 12, Stockholm  |                   |  |                                 |               |          |
| ADRESS  |                   |  |                                 |               |          |
|  |                   | Kungl. Djurgården förvaltning<br>Box 27138<br>102 52 Stockholm |                                 |               |          |
| <input checked="" type="checkbox"/>   | A                 | - Jordens Arkitekter AB  | -                               | 08-407 06 00  |          |
| <input type="checkbox"/>  | K                 | - Looström   | -                               | 08-755 11 60  |          |
| <input type="checkbox"/>  | E                 | - Elektrkonsulten  | -                               | 08-20 01 01   |          |
| <input type="checkbox"/>  | V                 | - Tyréns AB  | -                               | 010-452 20 00 |          |
| <input type="checkbox"/>  | M                 | -  | -                               |               |          |
| <input type="checkbox"/>  | -                 | -  | -                               |               |          |
| <input type="checkbox"/>  | -                 | -  | -                               |               |          |
| BYGGLOVSHANDLING  |                   |  |                                 |               |          |
| RITNINGEN AVSER   |                   |  |                                 |               |          |
| HUS   | 1                 | DEL  | -                               | CFD.NR -      |          |
| PLAN  | -                 | VÄNING   | -                               |               |          |
| HUVUDBYGGNAD,<br>FASADER MOT NORR OCH ÖSTER   |                   |  |                                 |               |          |
| SKALA 1:100 A1  |                   |  |                                 |               |          |
| KONSTRUERAD AV/<br>HANDLÄGGARE  |                   |  | Disciplin A                     |               |          |
| PB  |                   |  | GRANSKAD AV<br>JOHNNY ANDERSSON |               |          |
| DATUM<br>2019.10.30   |                   |  |                                 |               |          |
| ARBETSNUMMER  |                   |  | REV                             |               |          |
| A-40.3-111  |                   |  | A                               |               |          |

SKALA 1:100 @A1

