


efter ombyggnad



befintligt

SKALA 1:100

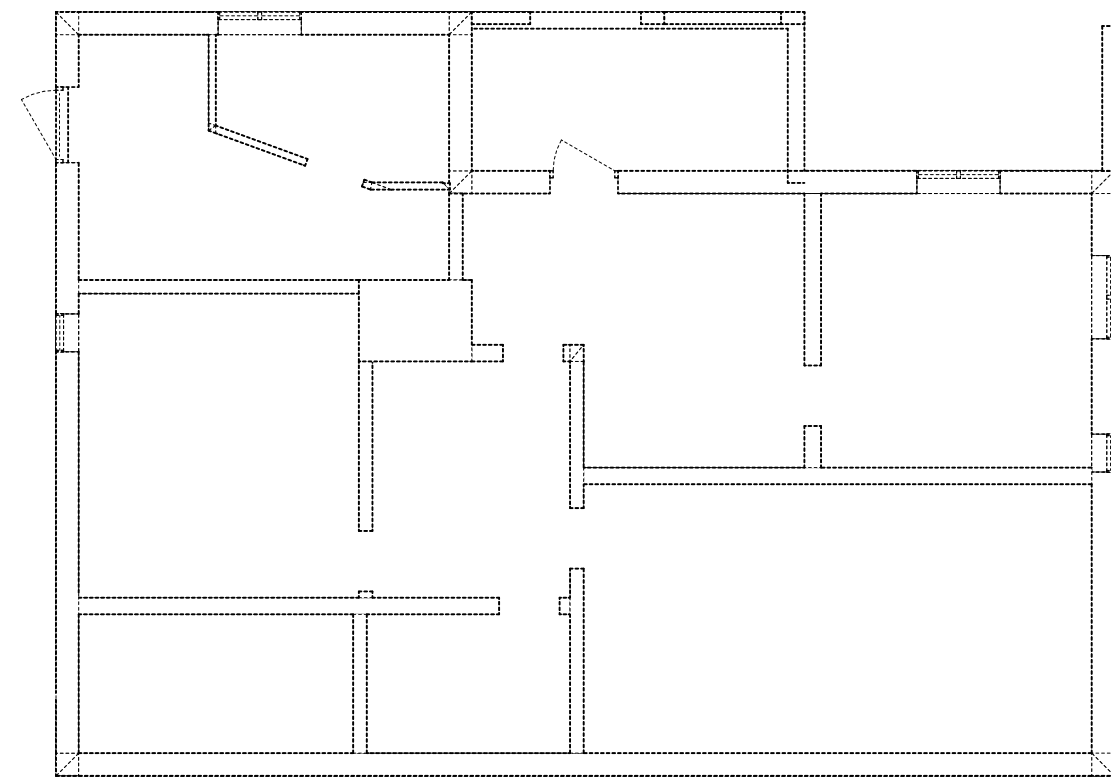

Pärlistickaren 8	Bygglovhandling	DATUM 2020-06-11
RIVET NYTT	ARKITEKTUR+DEVELOPMENT REPPEN WARTIAINEN	ANSVARIG Ingrid Reppen
UPPDRAAG NR #Pln	RITAD/KONSTR AV AM	SKALA A3 1:100
		NUMMER A-02
		BET