


efter ombyggnad

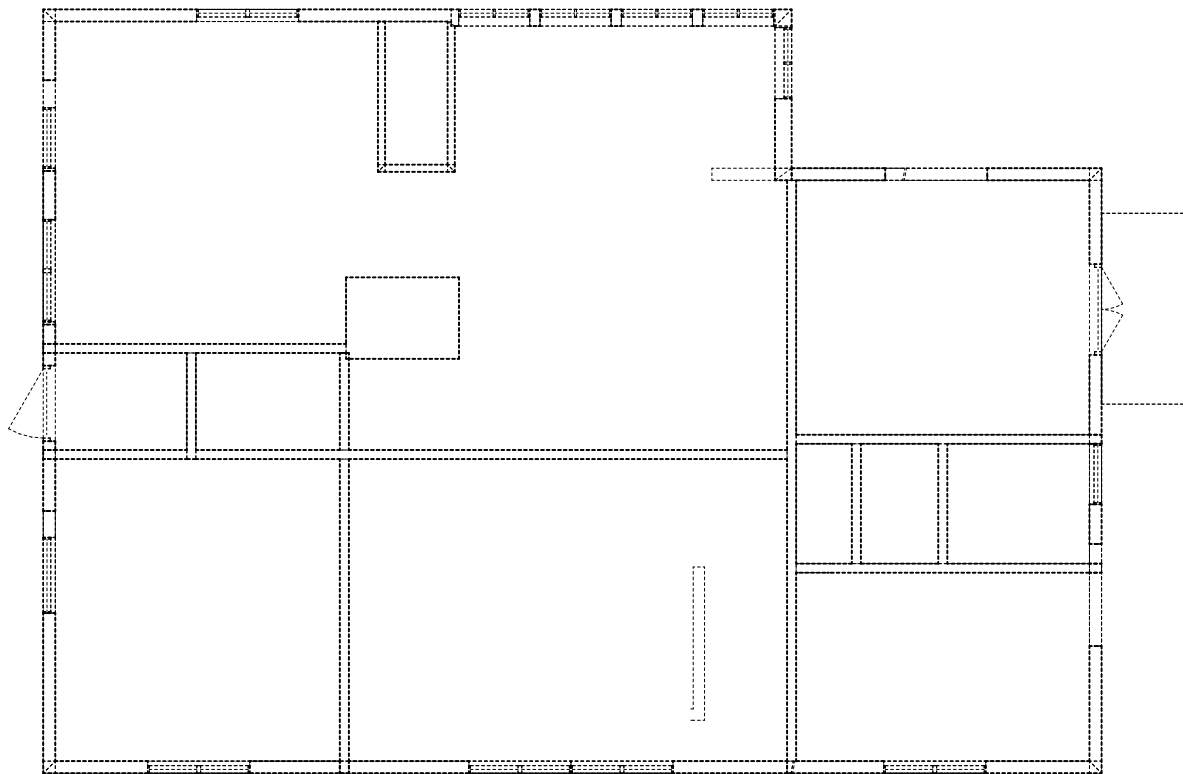

befintligt

Pärstickaren 8	Bygglovhandling			DATUM 2020-06-11	
	ARKITEKTUR+DEVELOPMENT REPPEN WARTIAINEN			ANSVARIG Ingrid Reppen	
				SKALA A3 1:100	
	UPPDRAG NR #Pln	RITAD/KONSTR AV	HANDLÄGGARE AM	NUMMER A-04	BET