



SEKTION D-D

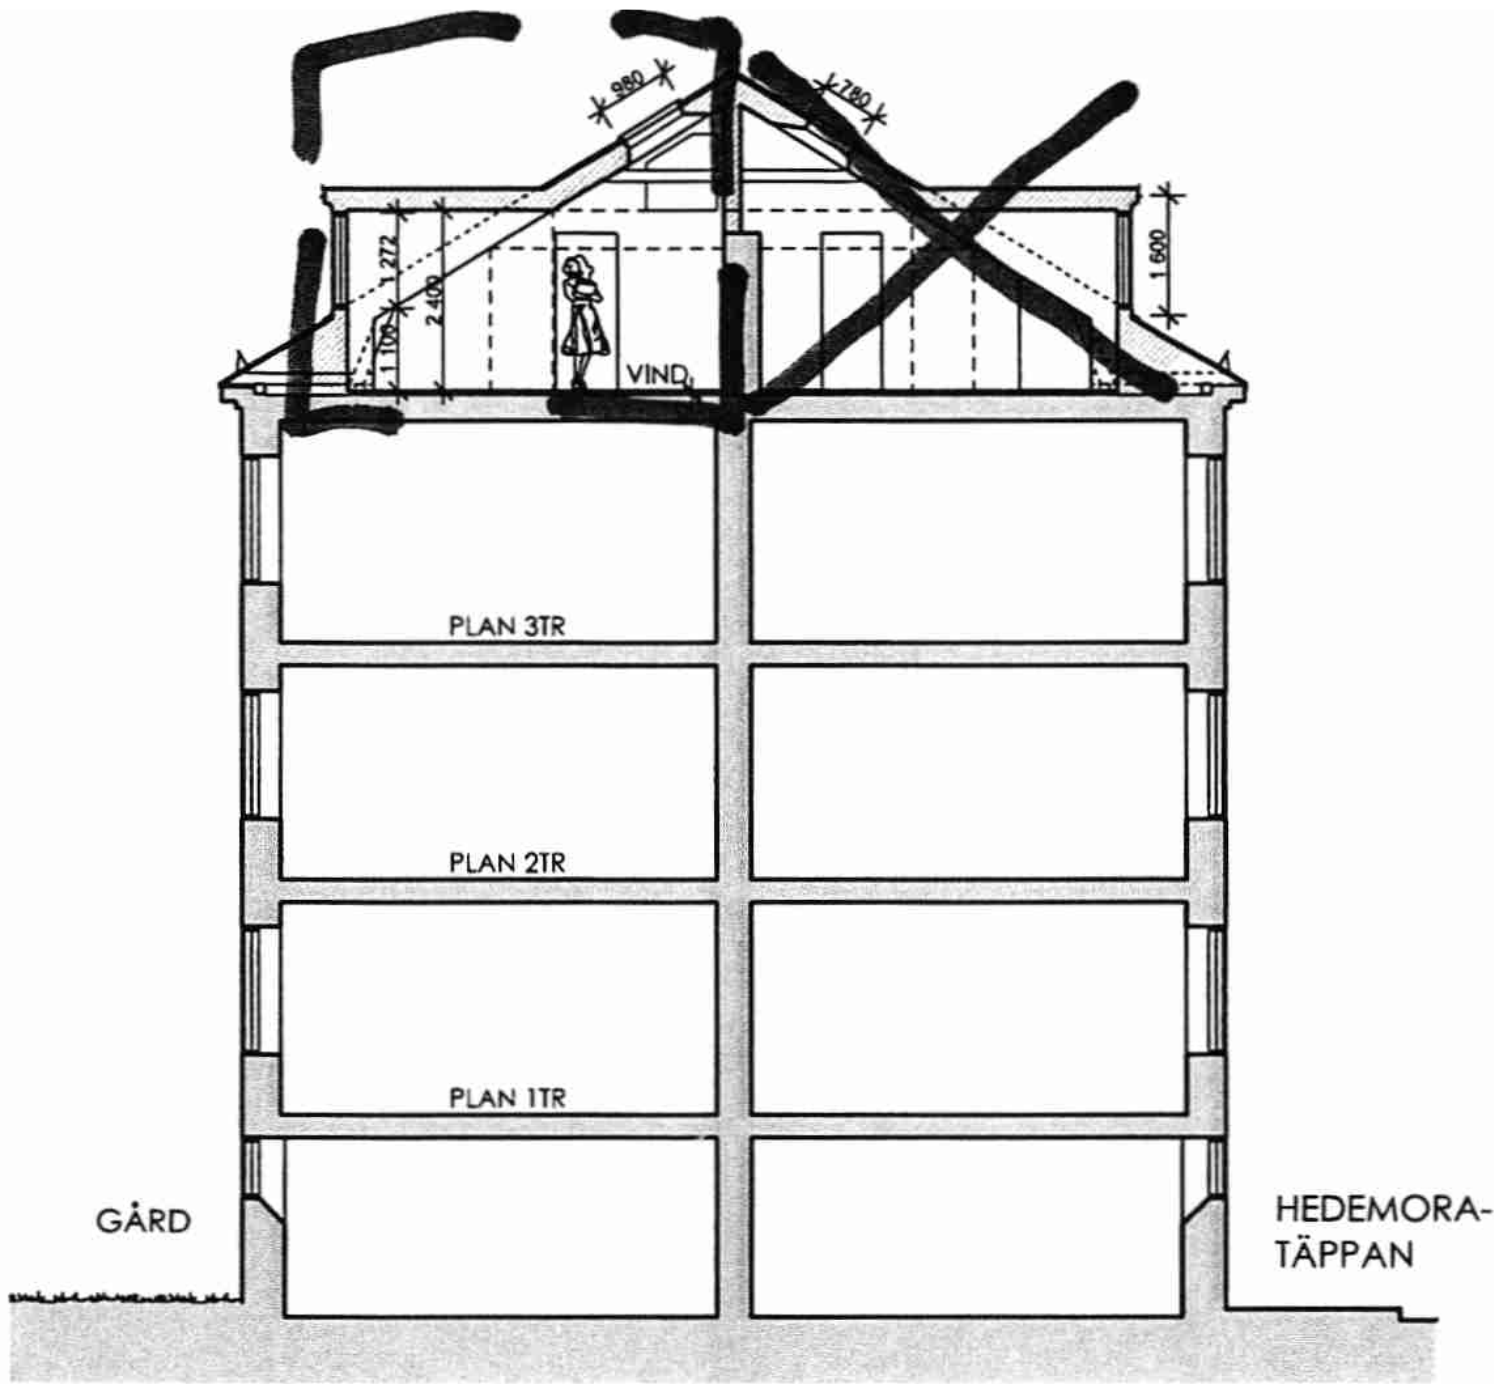

SEKTION B-B

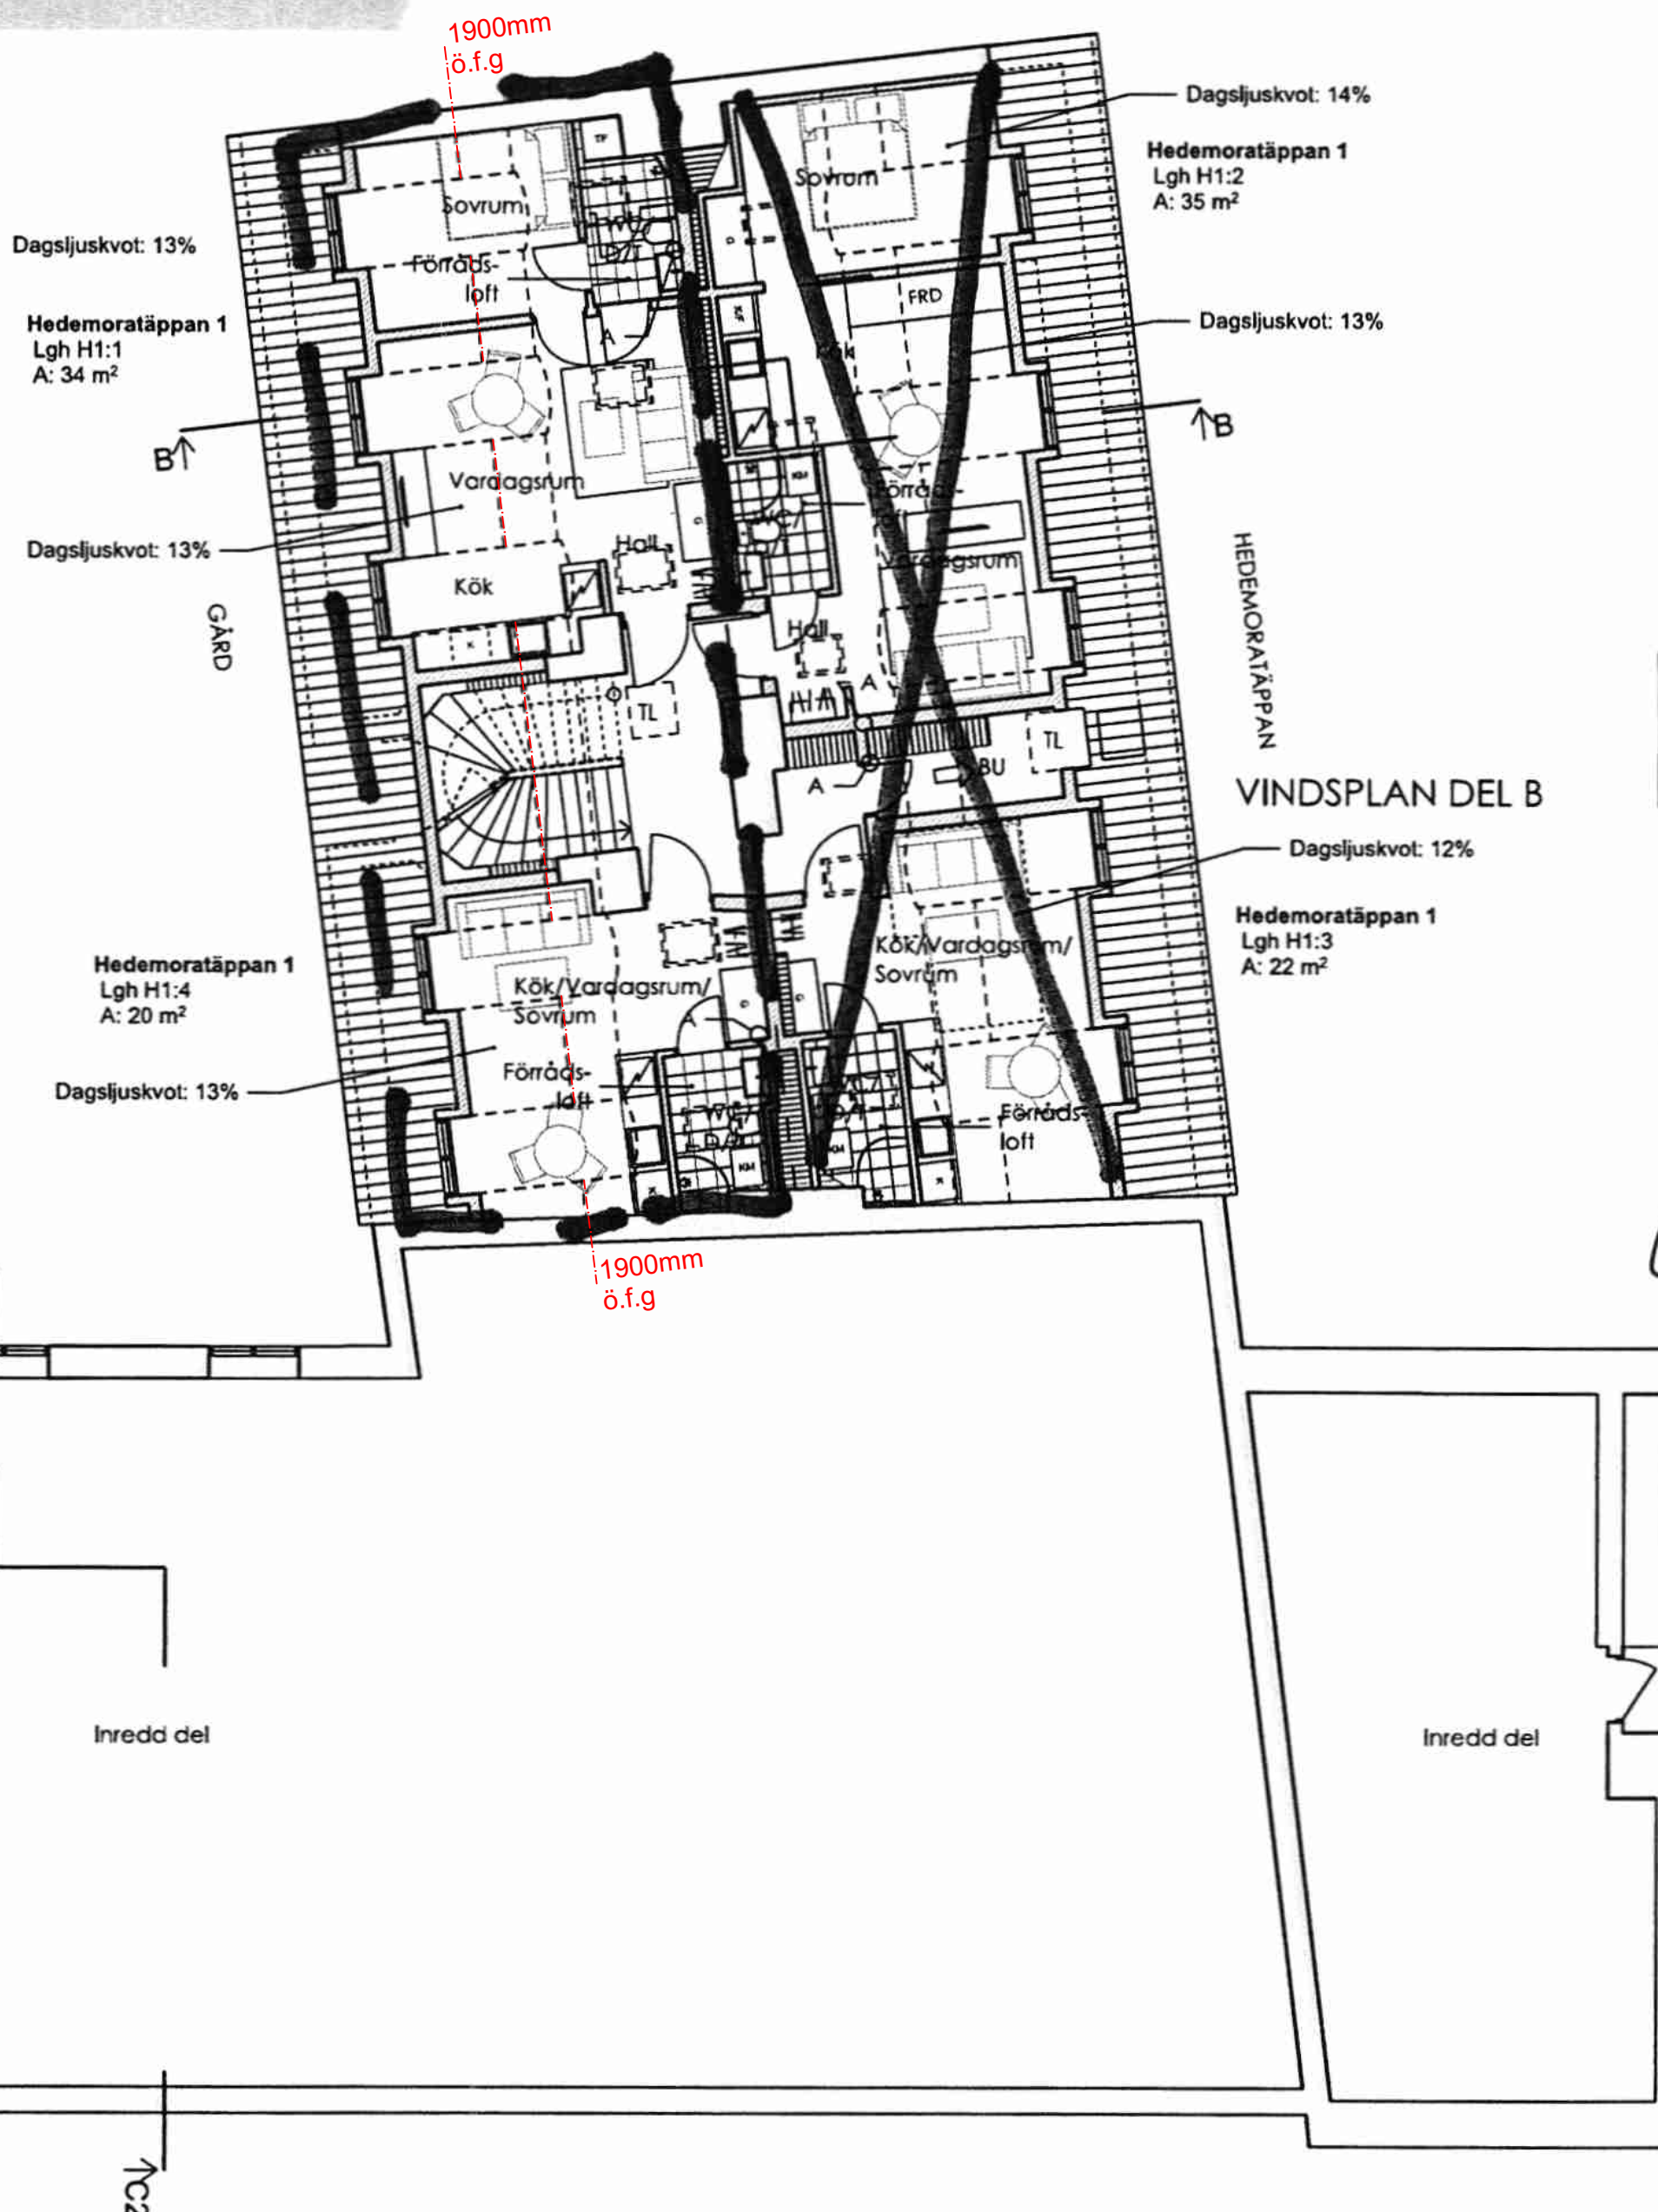

FÖRKLARINGAR

Alla mått i mm om ej annat anges.
Förtydligande av höjder mellan fg och snedtak.
Underlag Bygglov ritat av Selander Arkitekter

----- Adderad linje


BET	ANT	ÄNDRING AVISER	DATUM	SIGN
HANDLING TILL TS				
Ombyggnation av vind Humbleboet 17 Stockholm				
Ateljé Nord				
A	Ateljé Nord			
K				
V				
E				
B				
UPPRAG NR		RITAD AV	HANDLAGGARE	
DATUM		ANSVARIG	JO	
2020-08-21		JO		
Vindsplan och sektioner				
SKALA	A3=50%	NUMMER	BET	
1:100		A00;3		



BYGGLOVETS OMFATTNING



Förtydligande av höjder mellan fg och snedtak.
Underlag Bygglov ritat av Selander Arkitekter

----- Adderad linje

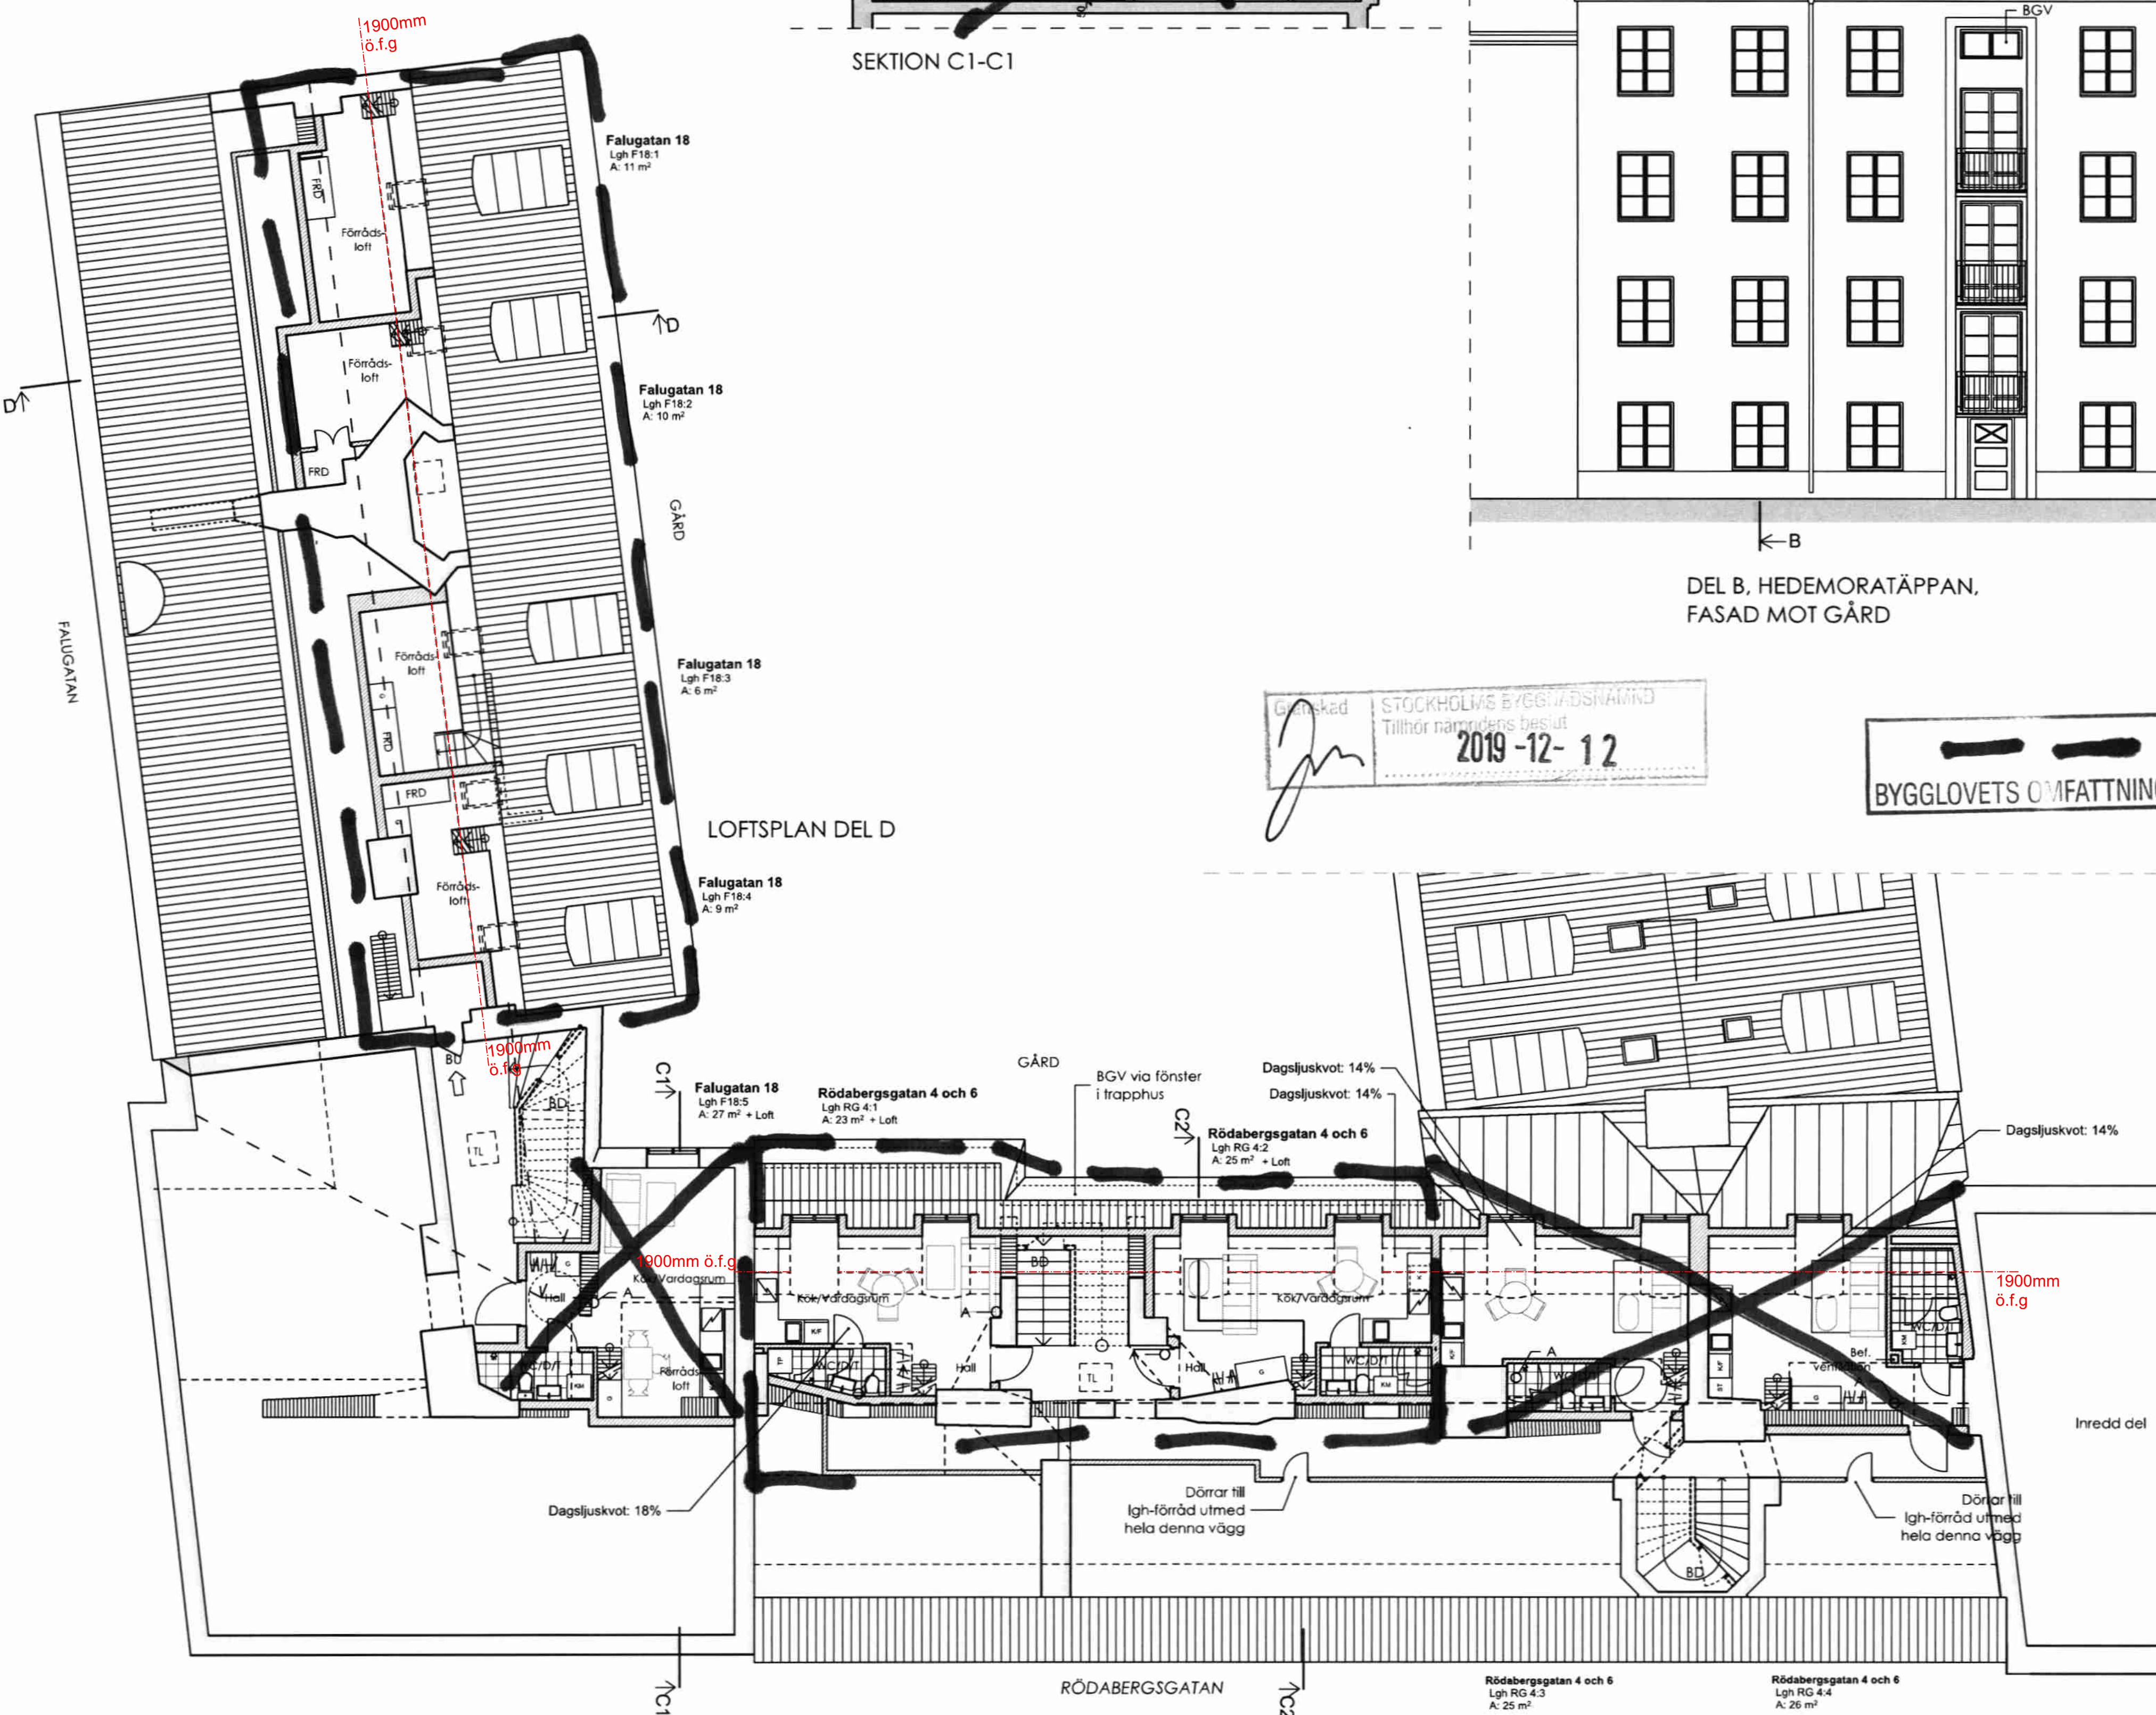

BET	ANT	ÄNDRING AVSEER	DATUM	SIG
HANDLING TILL TS				
Ombyggnation av vind Humbleboet 17 Stockholm				
Ateljé Nord				
A	Ateljé Nord			
K				
V				
E				
B				
UPPDRAG NR		RITAD AV	HANDLAGGARE JO	
DATUM 2020-08-21		ANSVARIG JO		
Vindsplan och sektioner				
SKALA	A3=50%	NUMMER	BET	
1:100		A00:4		

LOFTSPLAN DEL C

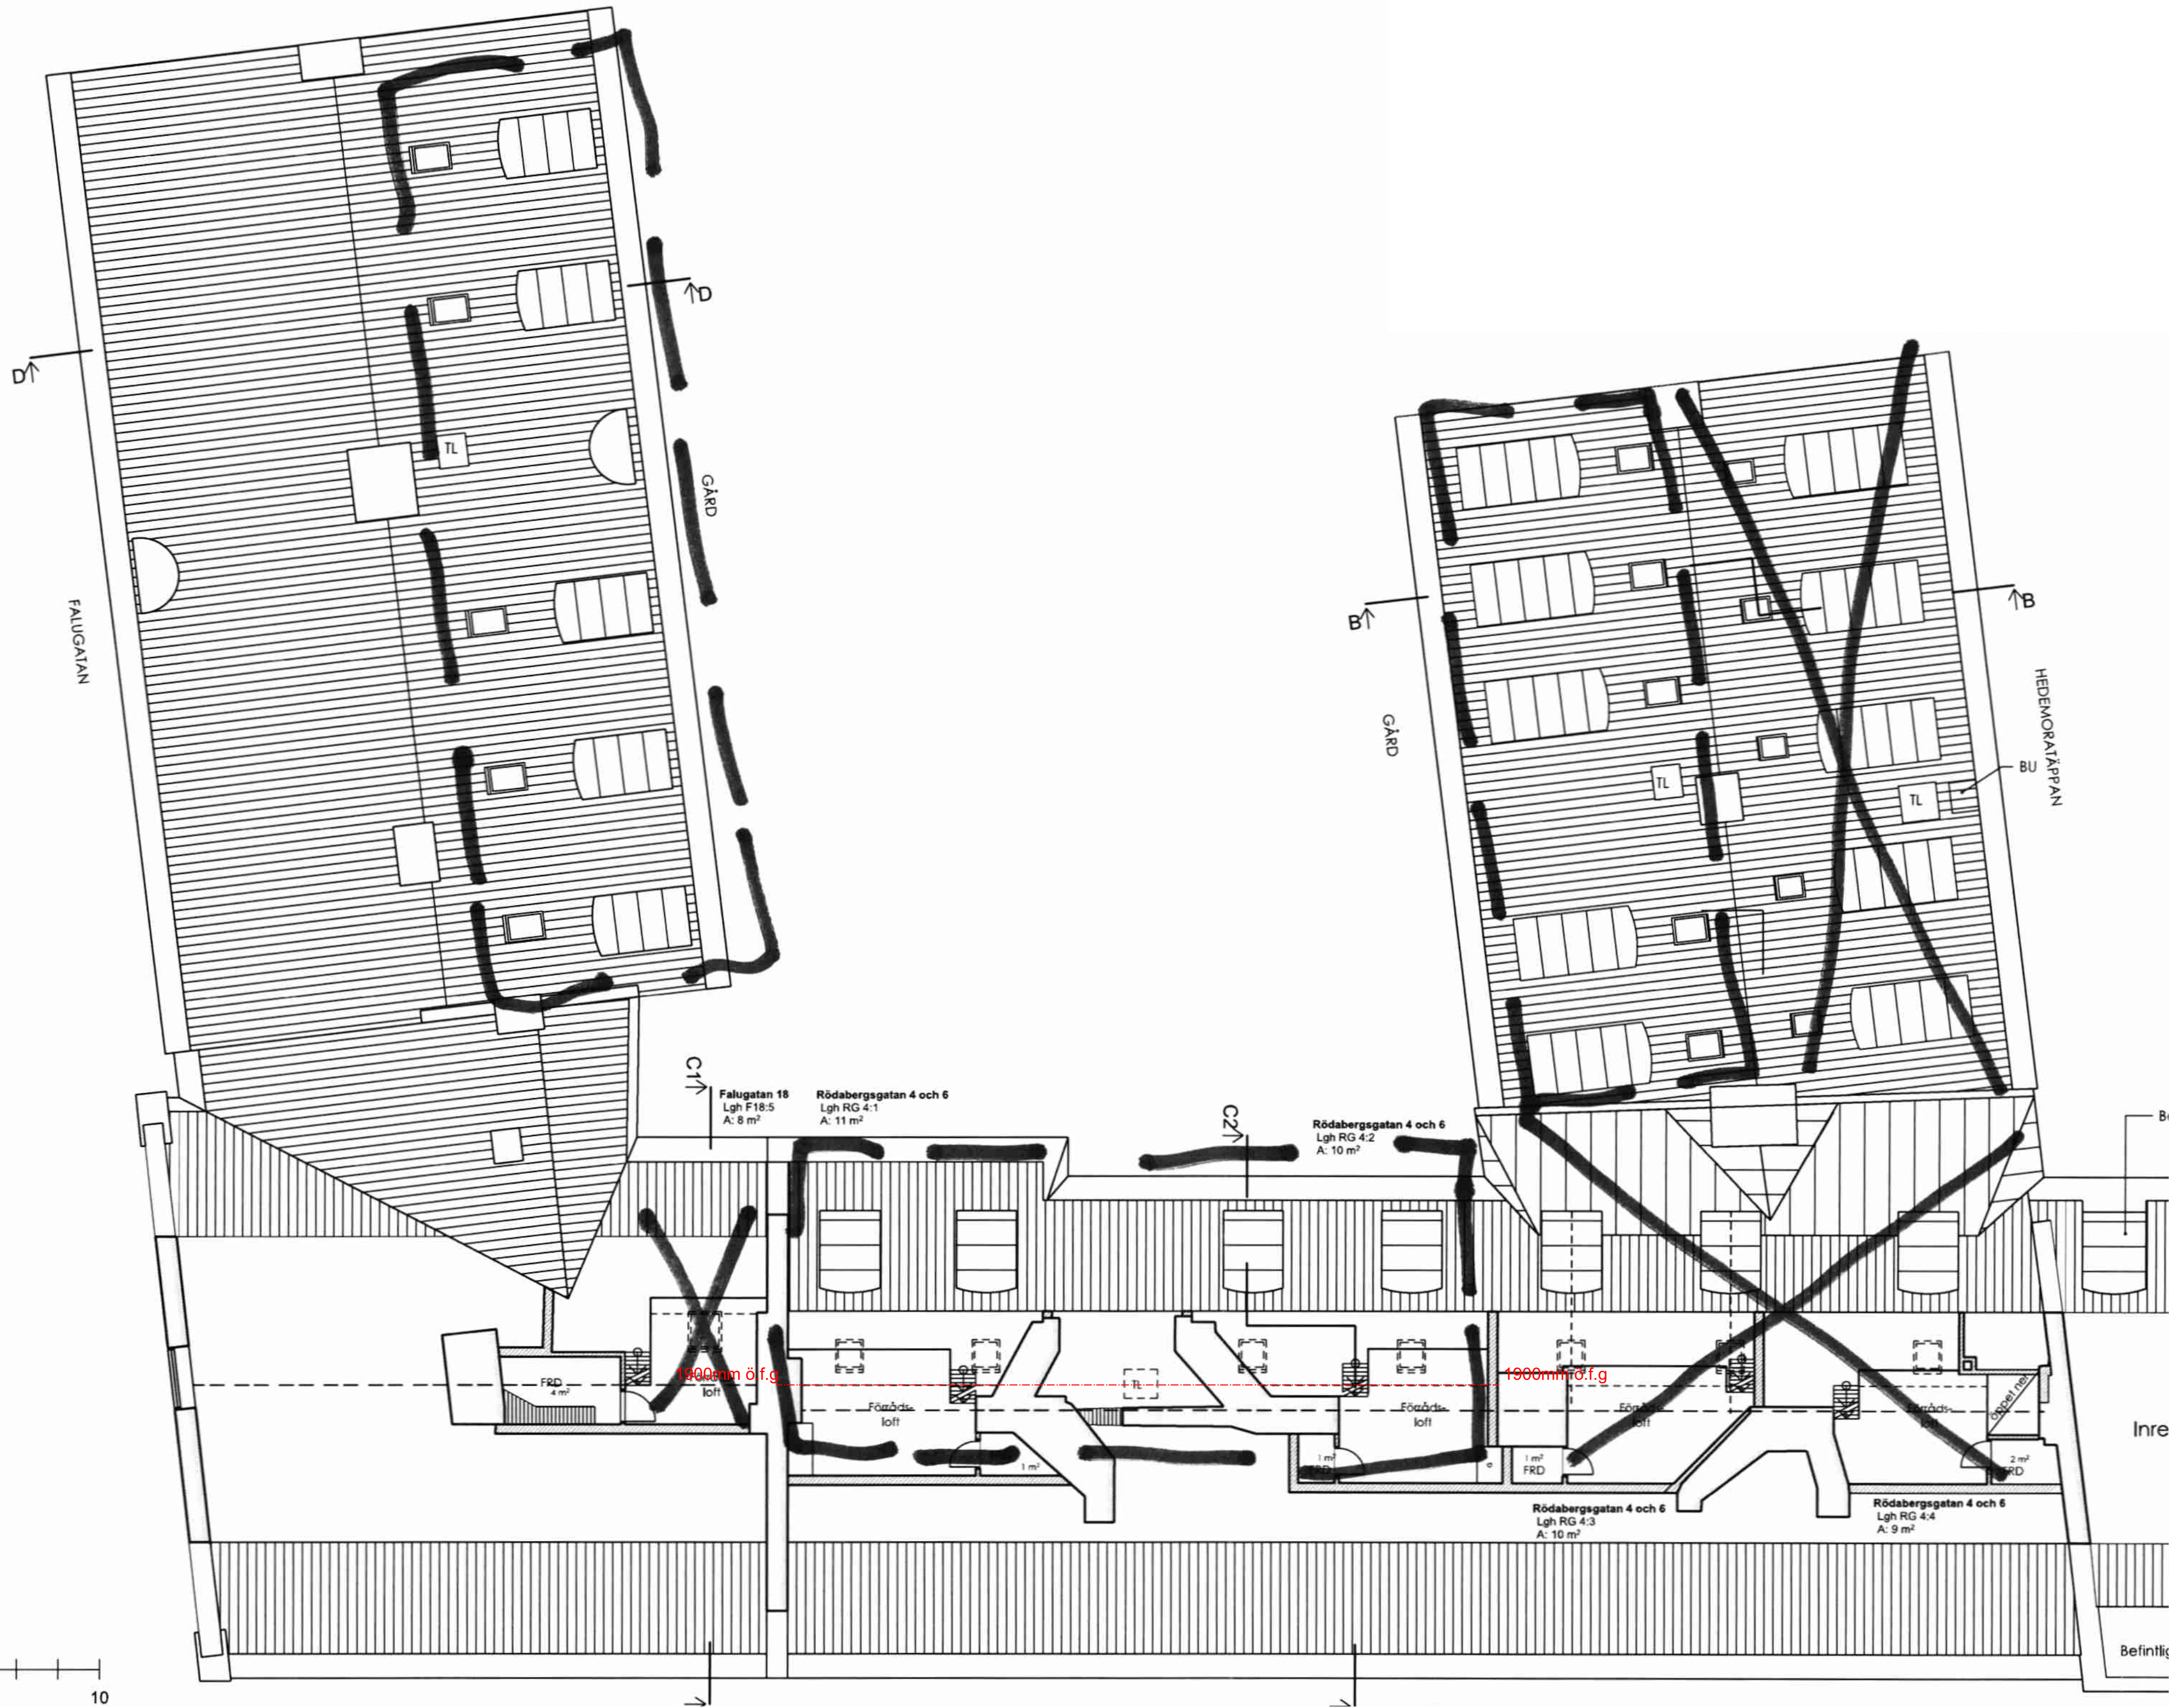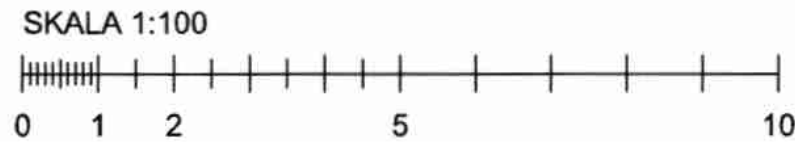

FÖRKLARINGAR

Alla mått i mm om ej annat anges.
Förtydligande av höjder mellan fg och snedtak.
Underlag Bygglov ritat av Selander Arkitekter

----- Adderad linje

BET	ANT	ÄNDRING AVISER	DATUM	SIGN
HANDLING TILL TS				
Ombyggnation av vind Humbleboet 17 Stockholm				
Ateljé Nord				
A	Ateljé Nord			
K				
V				
E				
B				
UPPDRAG NR		RTAD AV	HANDLÄGGARE	
2020-08-21		ANSVARIG JO	JO	
Vindsplan och sektioner				
SKALA	A3=50%	NUMMER	BET	
1:100		A00;5		