
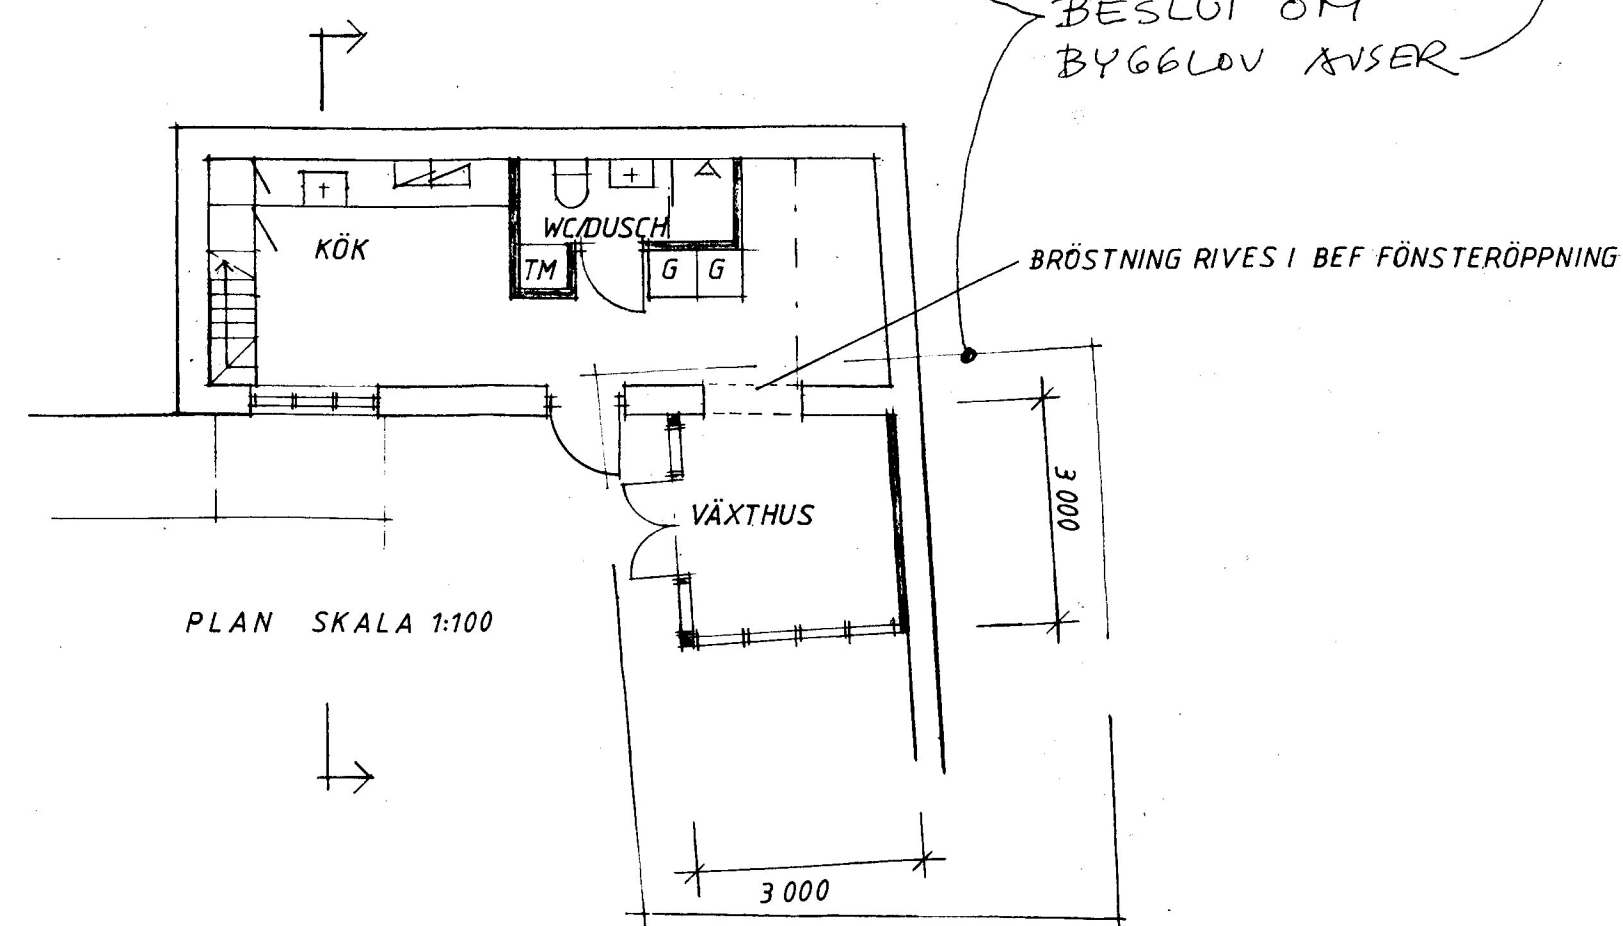
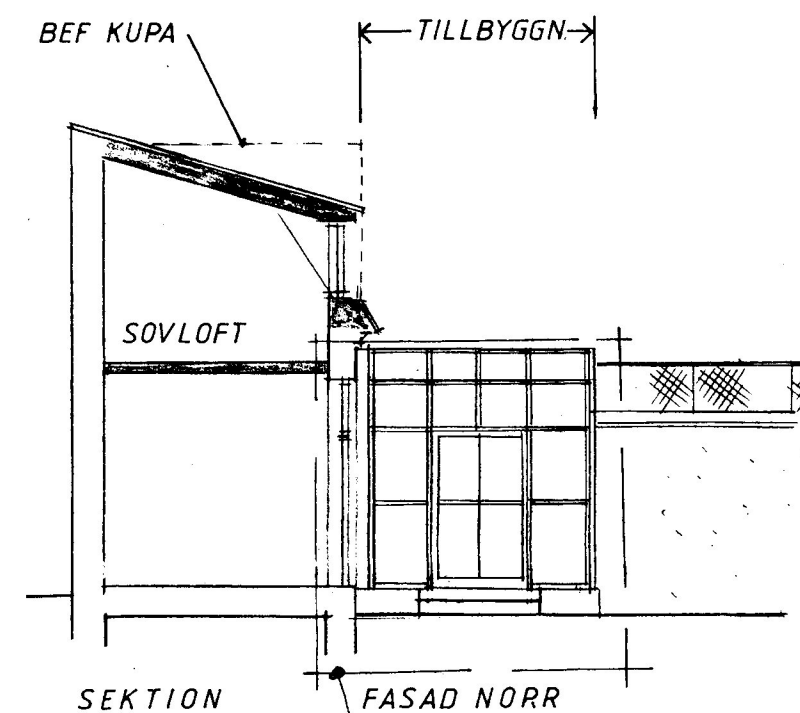


SITUATIONSPLAN SKALA 1:400

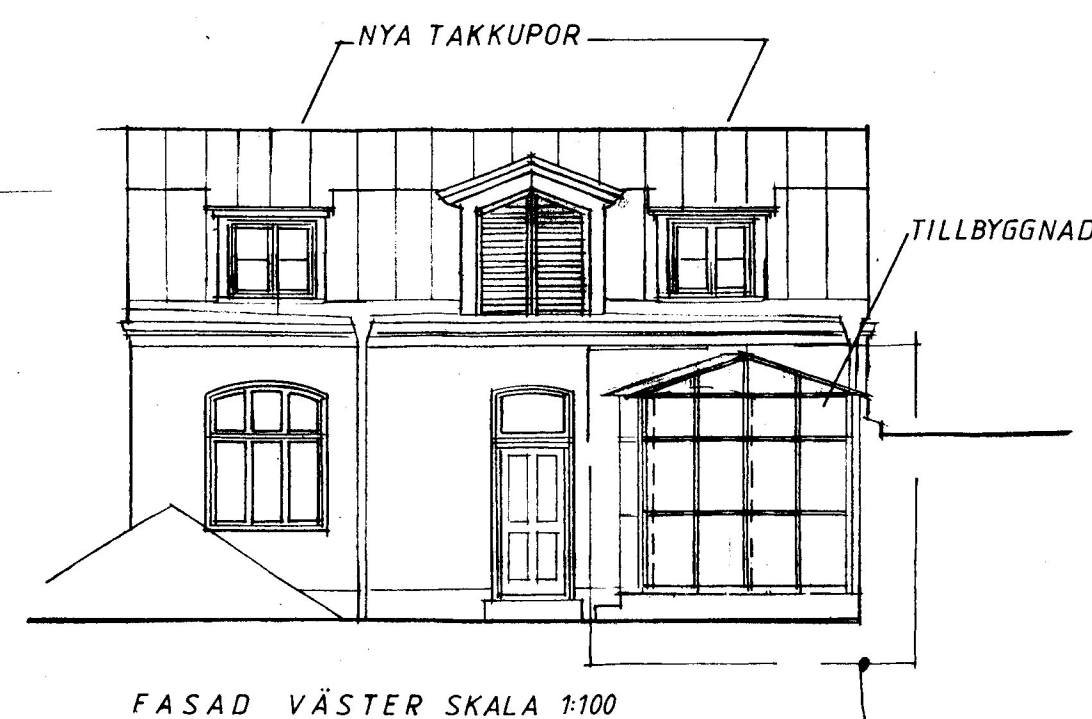

## BYGGNADSLOVSRITNING

K A S T R U P  
S J U N N E S S O N  
ULLA KASTRUP BJÖRN SJUNNESSON ARKITEKTER SAR  
KUNGSTENSGATAN 1 114 25 STOCKHOLM  
TEL 08-219300/0709-666605 FAX 08-219133  
RITAD KONSTR AV GRANSKAD AV ARBETSNUMMER  
UK  
Stockholm 2000 05 22

REG	ANT	REGISTRERINGEN AVSER	SIGN	DATUM
KV RÄVEN 2				
OM- OCH TILLBYGGNAD AV GÅRDSHUS				
plan fasad sektion				
SKALA 1:400 1:100				
KOD	TYP	POS	RITNINGSNUMMER	REG
				B