



STADSBYGGNADSKONTORET Dnr 2019-11731-412
NYBYGGNADSKARTA
FRANCISCUS 12

Fastighetsinformation
Areal: 928 kvm
Fastigheten överensstämmer med detaljplan.

Planinformation
Detaljplan: akt 0180-FLYSTA-1, beslutsdatum: 1938-02-18

Stockholm Vatten och Avfall AB
Vatten- och avloppsledningar har förts in på kartan av Stockholm Vatten och Avfall AB.
Uppgifter och bestämmelser om fastighetens anpassning till angriensande gata eller annan mark samt om servisanslutningar till stadens vatten- och avloppsnät anges i VA-beskrivningen till kartan.

För Stockholm Vatten och Avfall AB:
Ritad 190827 BR Kontroll DR

Nybyggnadskartan ligger till grund för bygglovsansökan för nybyggnation samt för större tillbyggnader.
Nybyggnadskartan ska användas som underlag för situationsplan och den får inte ändras eller beskäras.
Giltighetstid är 1 år.

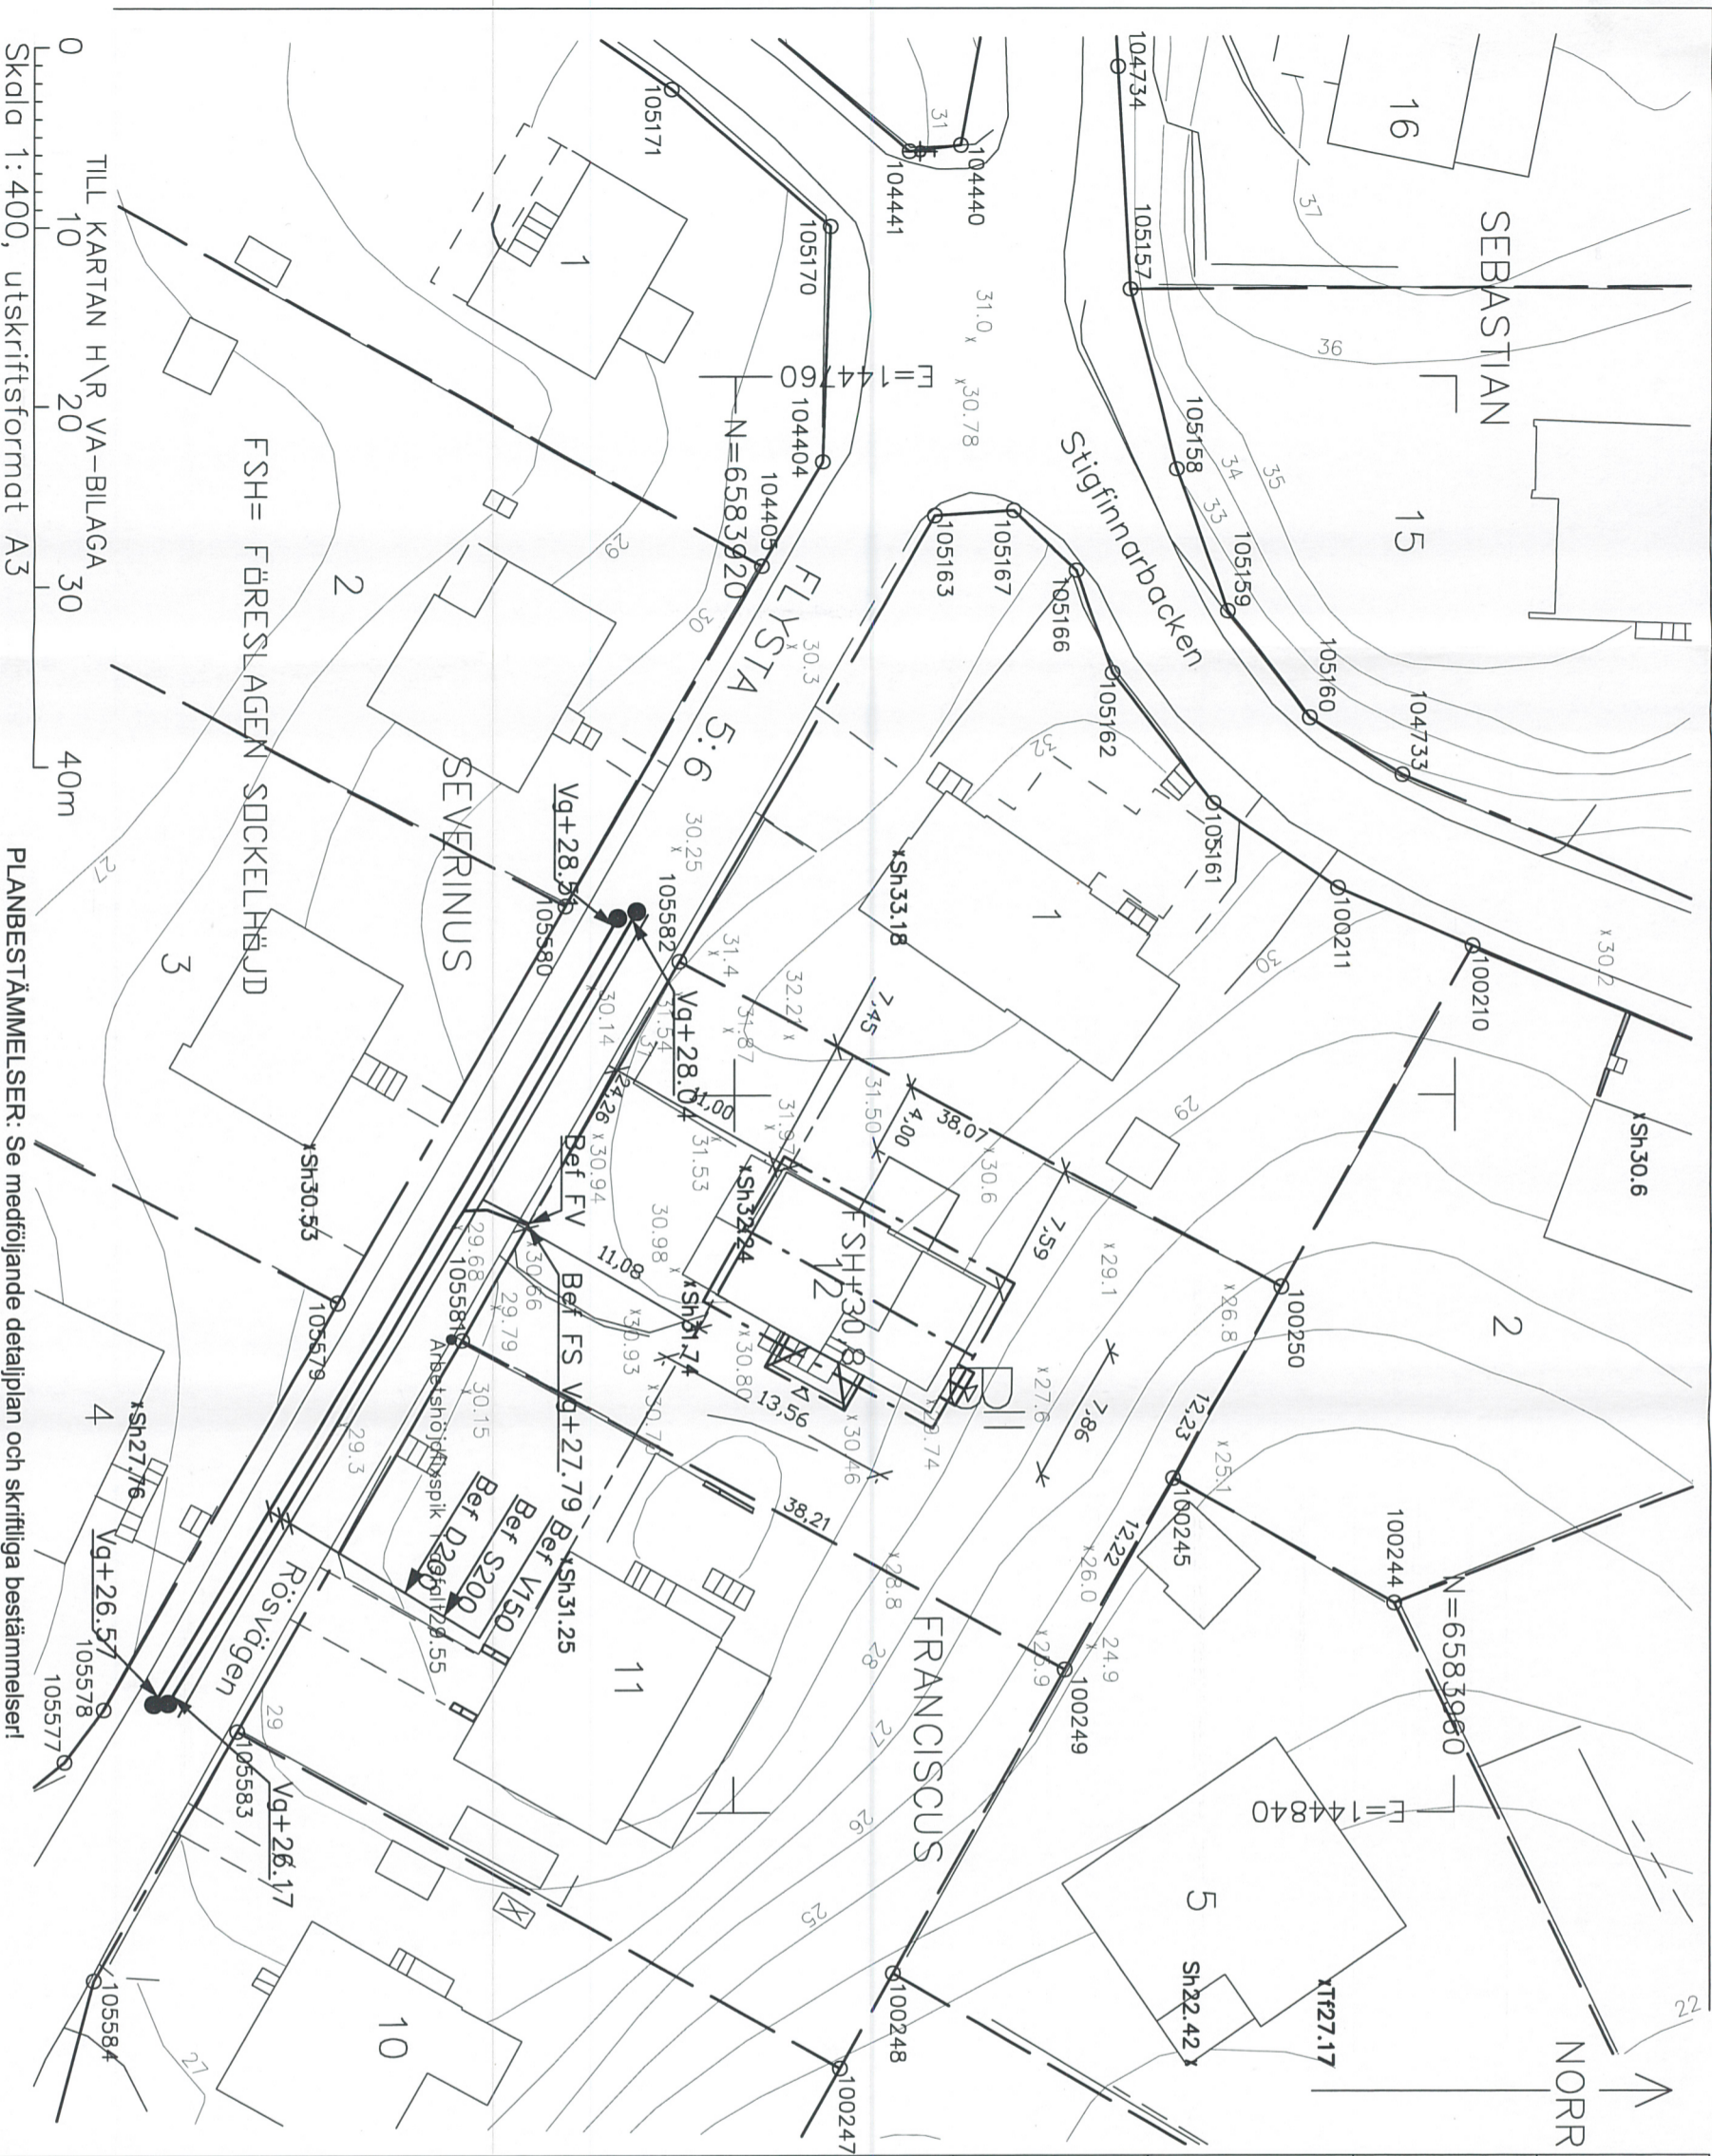
Upprättad 2019-09-04 av M.E.
Fälmätning utförd 2019-09-03 av D.S.
Koordinatsystem
Plan: Sweref99 18 00
Höjd: RH2000

Kontakt
Tel. 08-508 27196
E-post: nybyggnadskartor@stockholm.se

**X Härmad godkännes att Fast-
igheten Franciscus 12 Rössvägen 6
får ha sin balkong 4 meter från
tomtgränsen till min fastighet
Franciscus 1 Rössvägen 8.**

Godkännes! 2020-08-28

Samir Nikoci
Samir Nikoci

<