

# FÖRKLARINGAR


Alla mått i mm

## FÖRESKRIFTER

GL: Glas  
PL: Plåt  
PU: Puts  
ST: Sten


## HÄNVISNINGAR

Sektioner se ritn. A-40.2-XXX  
Fasader se ritn. A-40.3-XXX

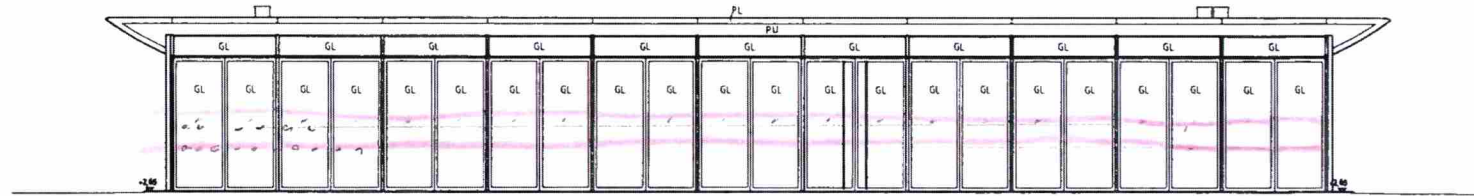


FASAD MOT VÄST


Kontrastmarkering lerärs på glasylor. Bär framgå  
av rötning. Två nivåer, gamla kontrasterande ljushet (typ svart & vit)  
~ 900-1000 Sand 1300-1500

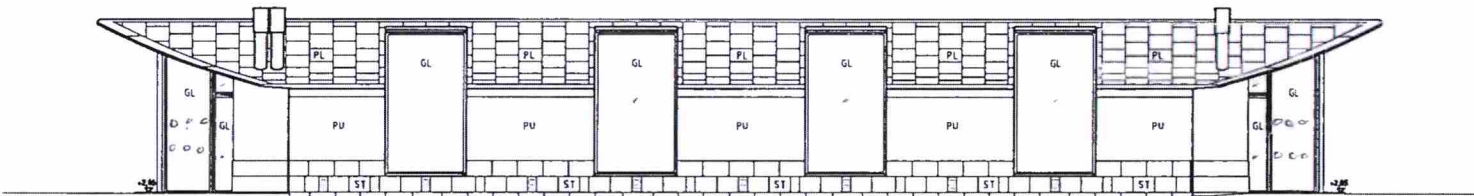


FASAD MOT ÖST

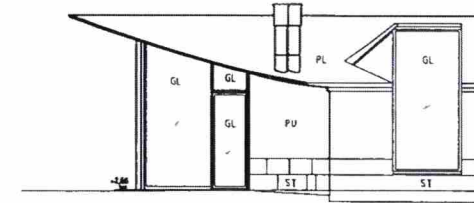

FASAD MOT SÖDER

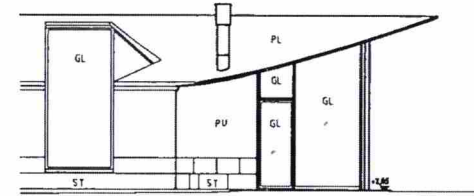

FASAD MOT NORR

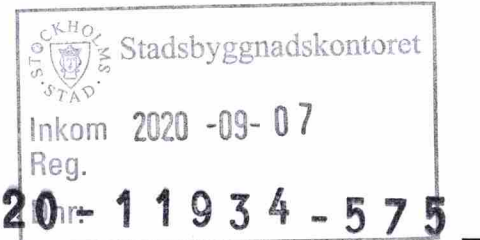

## PRELIMINÄRHANDLING 19.06.18

BET	ANT	ÄNDRINGEN AVSER	DATUM	SKA
-----	-----	-----------------	-------	-----

### BYGGLOVSHANDLING

FASTIGHET: Kungsträdgården 4  
BYGGNAD: Paviljong 1





BESTÄLLARE: FASTIGHETSKONTORET	Tel: 08-508 210 00
P	Tel
A: AIX Arkitekt	Tel: 08-699 20 00
K	Tel
E	Tel
V	Tel
W	Tel
M	Tel
C	Tel

PROJEKTHANDLER	BITAD/KONSTR AV	ANLÄGGNINGSNUMMER
DATUM	ANSVARIG	DISCIPLIN
3004.11	RoPe	


BEFINTLIG BYGGNAD  
PAVILJONG 1  
FASADER, PLAN, SEKTION

SKALA	RITNINGSNÄMNET	1 BET
1:100	A-40-1-101	

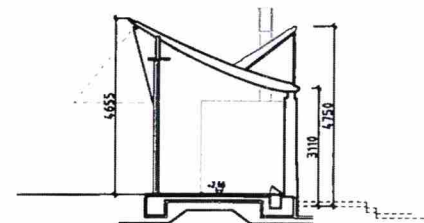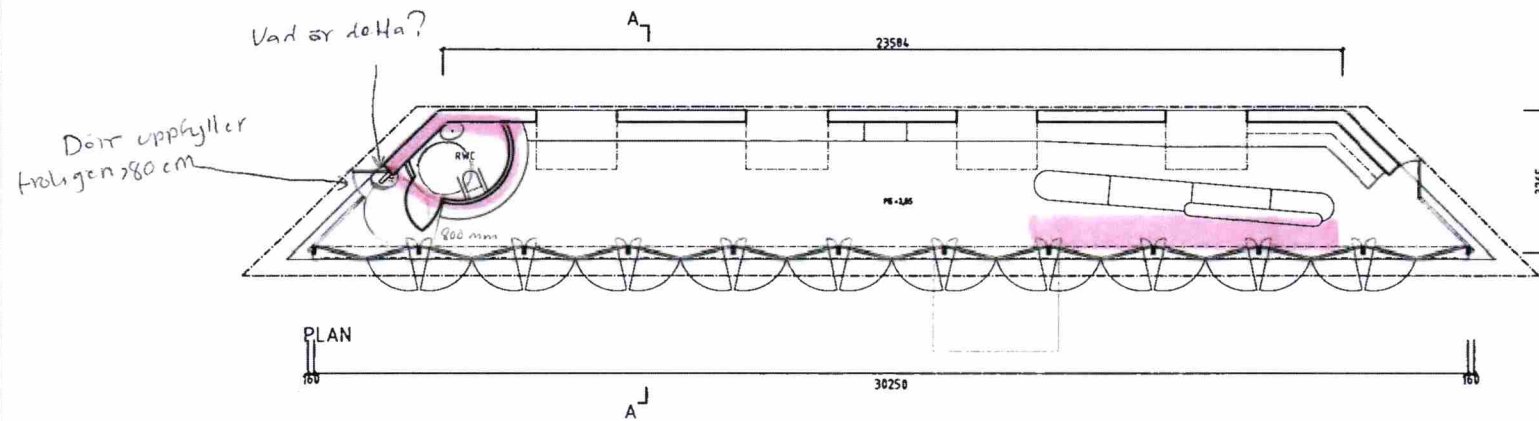

SEKTION A-A

Skala 1:200 sk

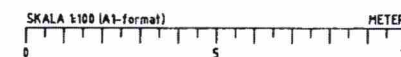

# FÖRKLARINGAR


Alla mått i mm

## FÖRESKRIFTER


GL: Glas  
PL: Plåt  
PU: Puts  
ST: Sten

## HÄNVISNINGAR


Sektioner se ritn. A-40.2-XXX  
Fasader se ritn. A-40.3-XXX

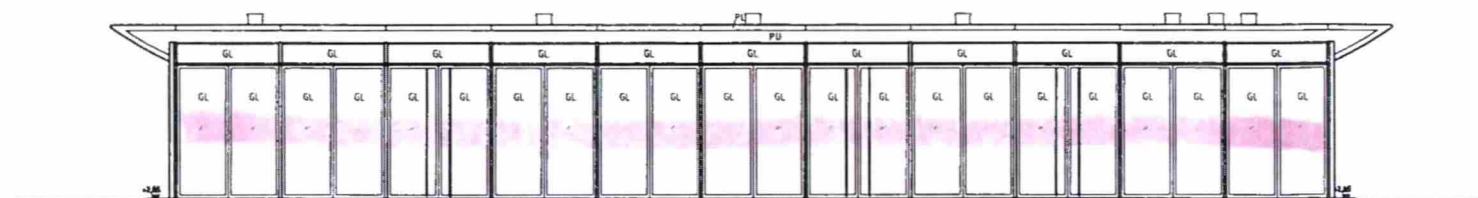


FASAD MOT VÄST

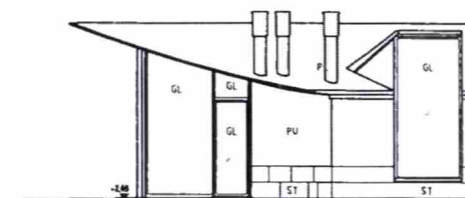




FASAD MOT SÖDER

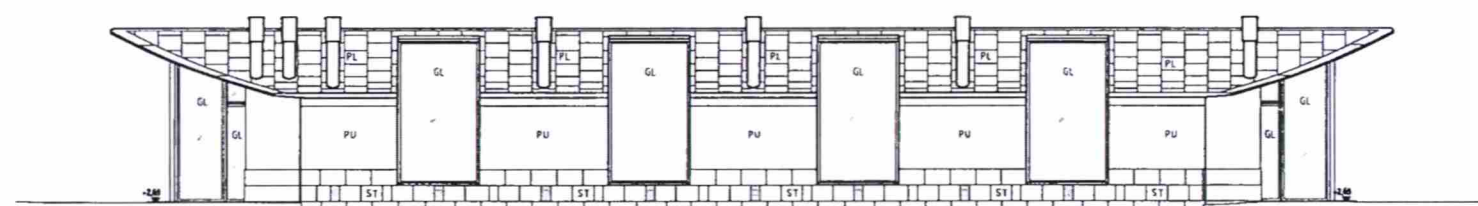

FASAD MOT ÖST

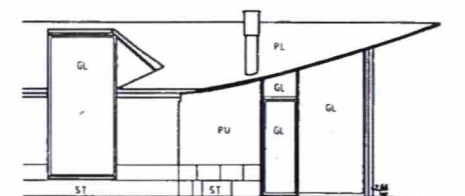

FASAD MOT NORR

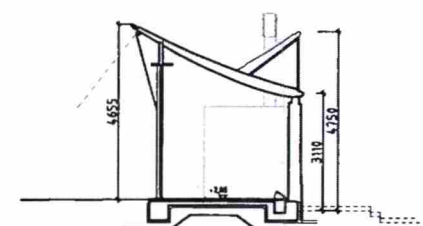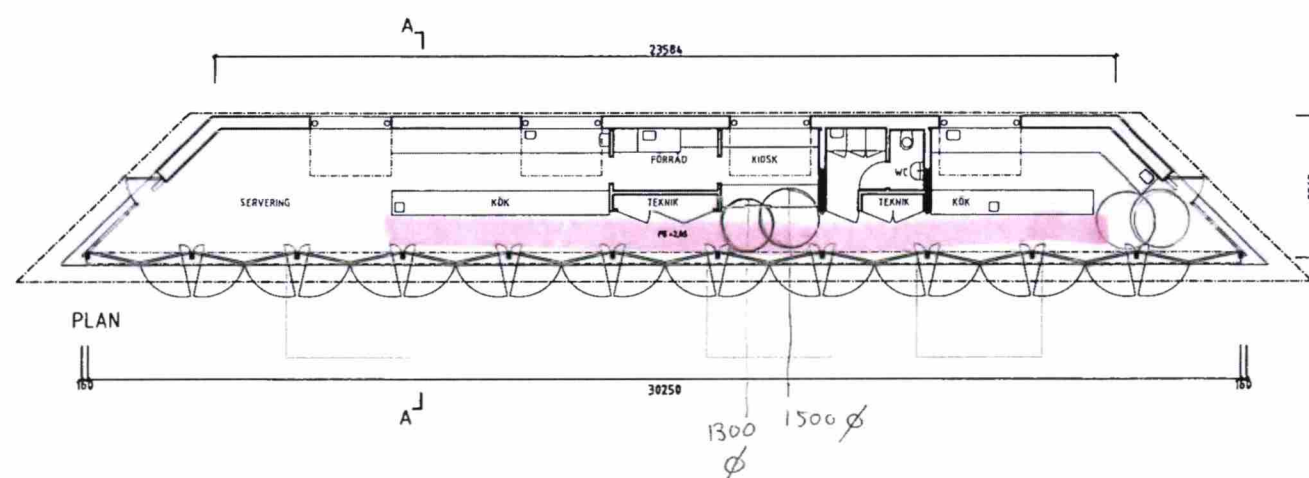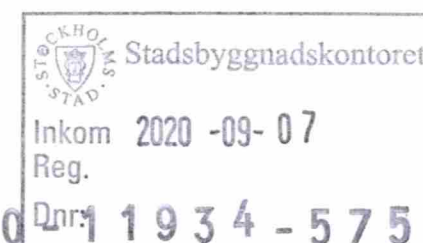

SEKTION A-A

## PRELIMINÄRHANDLING 19.06.18

BYGGLOVSHANDLING  
FASTIGHET: Kungsträdgården 2:41  
BYGGNAD: Paviljong 2




BET	ANT	ÄNDRINGEN AVSER	DATUM	SGN

PROJEKTHÖR	RITAD/KONSTR AV	ANLÄGGNINGSRUMMER
DATUM	ANSVÄRIG	DISCIPLIN
300411	RoPe	

NYBYGGNAD PAVILJONG 2 FASADER, PLAN, SEKTION	
SKALA 1:100	RITNINGSNAMN A-40-1-102

skala 1:200 sk

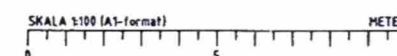



# FÖRKLARINGAR


Alla mått i mm

## FÖRESKRIFTER


GL: Glas  
PL: Plåt  
PU: Puts  
ST: Sten

## HÄNVISNINGAR


Sektioner se ritn. A-40.2-XXX  
Fasader se ritn. A-40.3-XXX

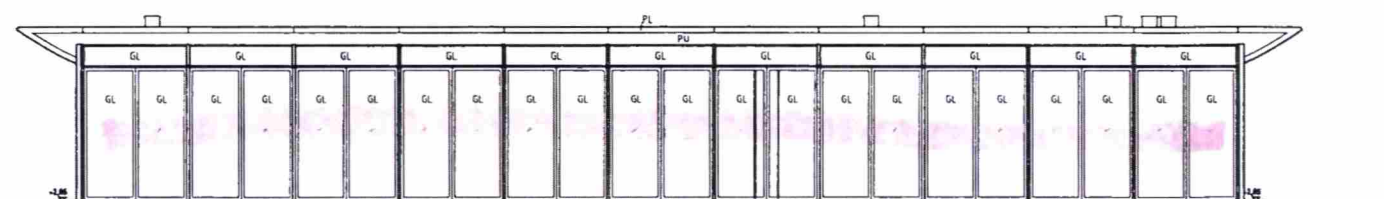


FASAD MOT VÄST

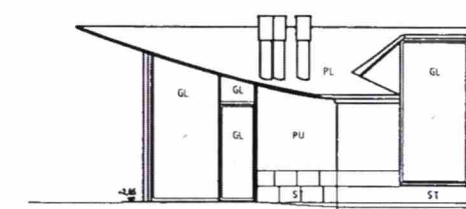



FASAD MOT SÖDER

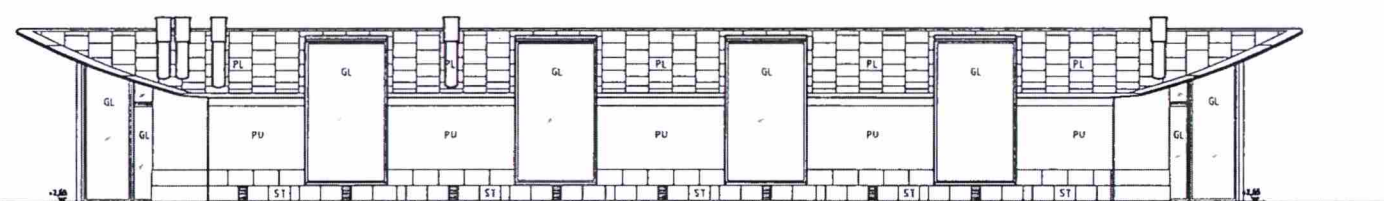

FASAD MOT ÖST

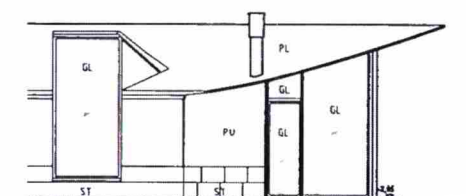


FASAD MOT NORR

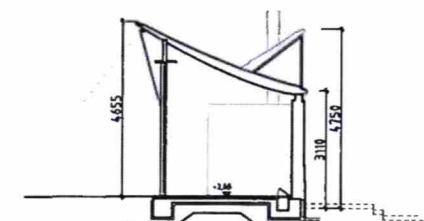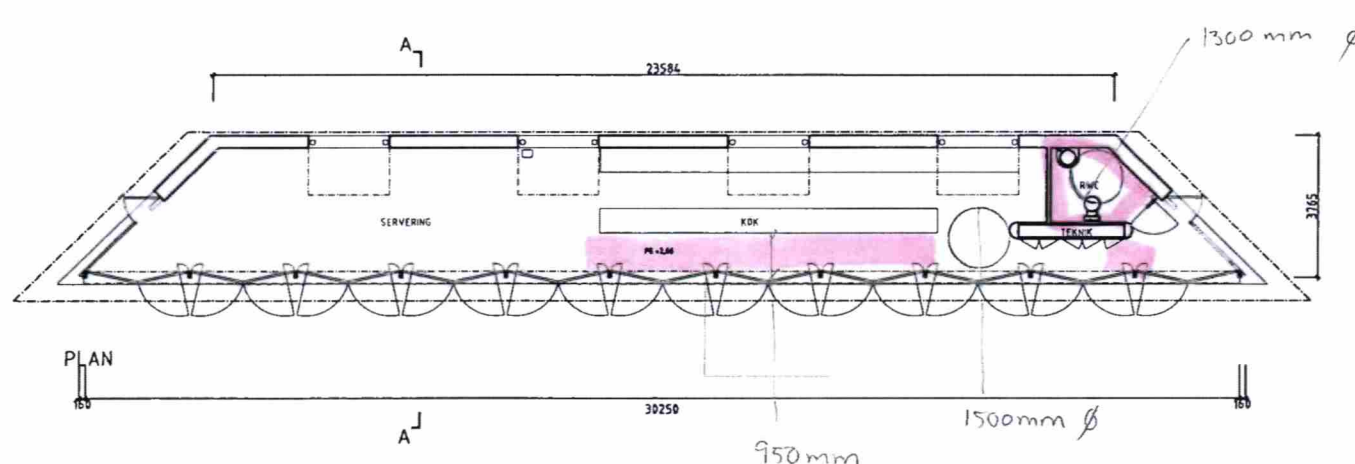

SEKTION A-A

Skala 1:200 ok.

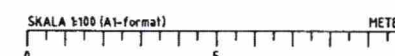

## PRELIMINÄRHANDLING 19.06.18

BET	ANT	ÄNDRINGEN AVSE	DATUM	SKH
BYGGLOVSHANDLING				
FASTIGHET: Kungsträdgården 4				
BYGGNAD: Paviljong 3				
BETÄGTELSE				
Stockholms stad				
BESTÄLLARE: FASTIGHETSKONTORET Tel: 08-508 270 00				
P			Tel.	
A		Aik Arkitekt	Tel.	
K			Tel.	
E			Tel.	
V			Tel.	
W			Tel.	
M			Tel.	
C			Tel.	
PROJEKTHÄNSER: RITAD/KONSTR. AV MIHe.				
ANSVARIG: RoPe				
DISCIPLIN				
BEFINTLIG BYGGNAD				
PAVILJONG 3				
FASADER, PLAN, SEKTION				
SKALA	BYGGNADSNAMN		BET	
1:100	A-40-1-103			