

Stockholms  
stad  
STOCKHOLMS BYGGNADSKONTOR  
Tillhör nämndens beslut  
2020-08-27


RITNR: A-40-1-00 A

FÖRKLARINGAR

MARKHÖJDER ANGES I METER.  
ÖVRIGA MÅTT I MM  
SAMTLIGA LOKALER HAR MINST EN TILLGÄNLIG  
ENTRÉ.  
▼ ENTRÉ  
▽ UTRYMNING  
--- FASTIGHETSGRÄNS

+00.00 PRELIMINÄR MARKHÖJD  
MARKHÖJDER FASTSTÄLLS I  
DETALJPROJEKTERING.  
+00.00 BEFINTLIG MARKHÖJD

KOORDINATSYSTEM:  
PLAN: SWEREF 99 18 00  
HÖJD: RH 2000

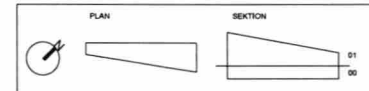

A	höjden på sockel, och Terrängen	2020. 04.28	
REV	ÄNDRING AVSER	DATUM	SIGN
BYGGLOVSHANDLING			
HUMLEGÅRDEN			
PROJ: Mitokondrien			
Norra Stationsgatan / Dalgatan, Stockholm, Sverige			
PG	PG PROJEKTLINJNING AB	+46 70 366 19 70	
A	HENNING LARSEN ARCHITECTS AIS	+46 8233 3000	
VVS	TGI	+46 98 56 70 21 00	
BR	BRANDKONSULTEN AB	+46 08 505 344 90	
EL	VAHNDROS	+46 090 10 55 95	
K	HELLESTAD	+46 08 444 90 10	
X	DISCIPLIN 7	PHONE	
INRÄD: Nybyggnadskarta			
Henning Larsen			
DATUM:	2019/12/20	REVISUM:	2020.04.28
RITAD:	MAG	KONT:	FTM
SKALA:	1 : 500	1864	1864
PROJNR:	1864	RITNR:	A-40-1-00
REV:	A		



Granskad

A

## FÖRKLARINGAR

MARKHÖJDER ANGES I METER.  
ÖVRIGA MÅTT I MM

SAMTLIGA LOKALER HAR MINST EN TILLGÄNLIG  
ENTRÉ.

▼ ENTRÉ

▽ UTRYMNING

--- FASTIGHETSGRÄNS

**+00,00 PRELIMINÄR MARKHÖJD**

**MARKHÖJDER FASTSTÄLLS I  
DETALJPROJEKTERING.**


+00.00 BEFINTLIG MARKHÖJD

COORDINATSYSTEM:


PLAN: SWEREF 99 18 00

HÔJD: RH 2000


A	höjden på sockel, och Terräng		04.20.24
REV	ÄNDRING AVSER	DATUM	SIG
BYGGLOVSHANDLING			
<b>HUMLEGÅRDEN</b>			
PROJ:	Norra Stationsplan / Delegatan, Stockholm, Sverige		
Mitokondrien			
IPQ	IPQ PROJEKTERING AB	+46 70 386 19	
X A	HENNING LARSEN ARCHITECTS A/S	+45 8233 3000	
VSG	TSE	+46 58 58 70 2	
BR	BRANDSKONSTADEN AB	+46 8 585 344	
E	VINBERG	+45 230 55 10	
K	HILLSTRÖM	+46 85 644 90	
J	DISCIPLIN J	PHONE	
INRAID	Situationsplan		Henny Larsen
DATUM:	2019/12/20	REVIDATUM:	2020.04.24
RITAD MAG	PROJEKT 1:500	KONT RTM	ODOK PEH
SKALA	1 : 500	PRIORITET	1:100-1:1

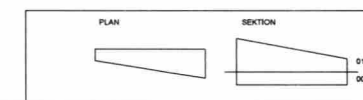




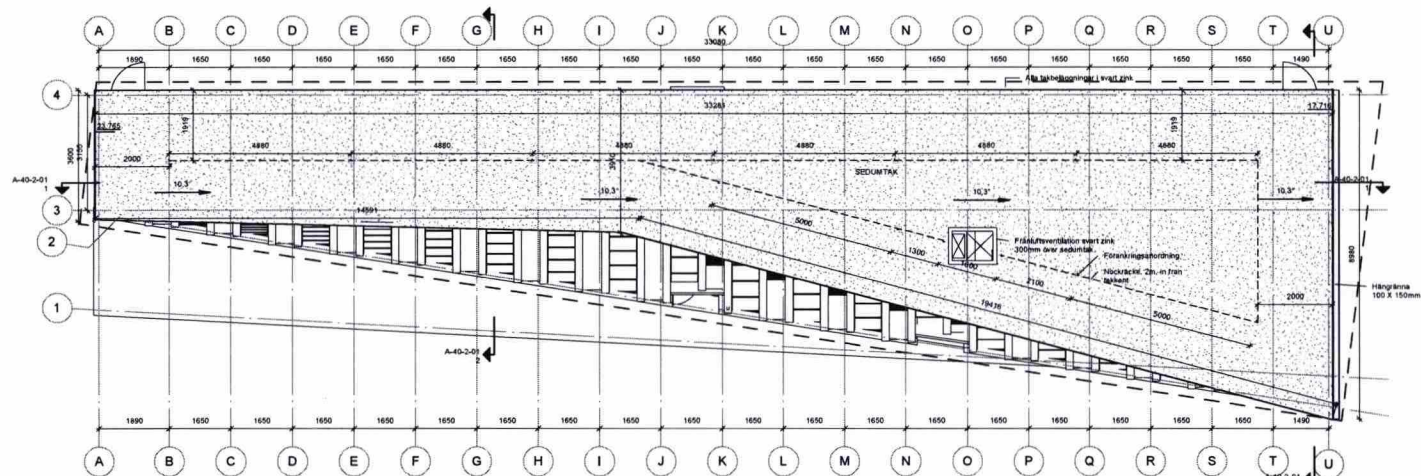

Plan 02 Takplan.  
1 : 100

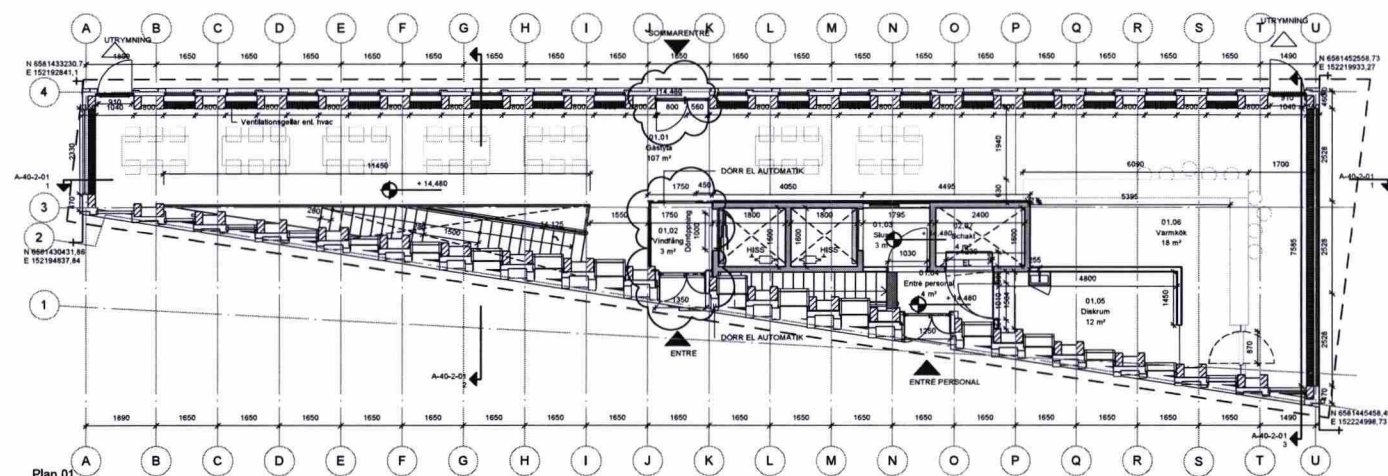

Plan 01:  
1 : 100

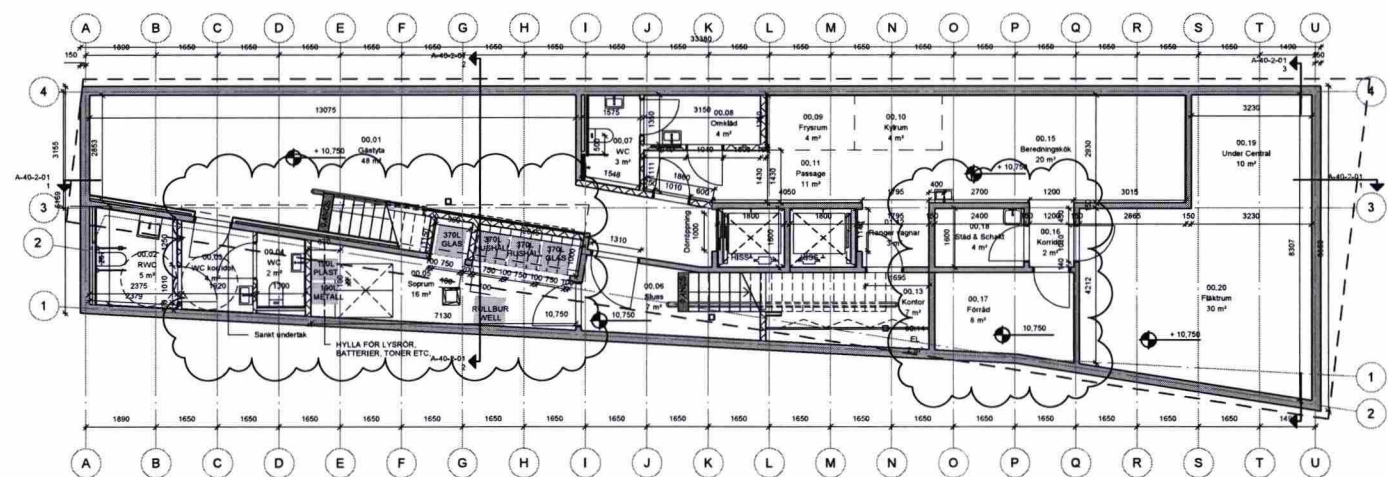

Plan 00.  
1 : 100



RITNR: A-40-1-10


#### FÖRKLARINGAR

- MARKHÖJDER ANGES I METER.  
ÖVRIGA MÅTT I MM
- SAMTLIGA LOKALER HAR MINST EN TILLGÄNGLIG ENTRÉ.
- ENTRÉ
- UTRYMNING
- FASTIGHETSGRÄNS

- +00.00 PRELIMINÄR MARKHÖJD  
MARKHÖJDER FASTSTÄLLS I  
DETALJPROJEKTERING.  
+00.00 BEFINTLIG MARKHÖJD




KOORDINATSYSTEM:  
PLAN: SWEREF 99 18 00  
HÖJD: RH 2000

A	höjden på sockel, och Terrängen	2020.04.24	
REV	ÄNDRING AVSEER	DATUM	SIGN
BYGGLOVSHANDLING			
<b>HUMLEGÅRDEN</b>			
PROJ: Mitokondrien			
Norm Stationsgatan / Dalagatan, Stockholm, Sverige			
PG	PG PROJEKTERING AB	+46 70 306 10 70	
A	HEMNING LARSEN ARCHITECTS AS	+46 8333 3000	
VVS	TIG	+46 08 56 70 21 00	
BR	BRANDKONSULTEN AB	+46 08 506 344 00	
EL	VINERGI	+46 090 10 55 95	
K	HILLSTATIK	+46 08 644 90 10	
X	DISCIPLIN 7	PHONE	
INRÄD: Plan 00, Plan 01 & Takplan			
Henning Larsson			
DATUM	2019/12/20	REVIDATUM	2020.04.24
RITAD: MAG	KONT: PTM	ODOK: PEH	
SKALA: 1 : 100	PROJKT: 1864	RITNR: A-40-1-10	REV: A

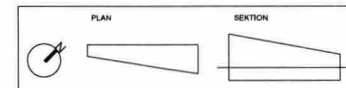







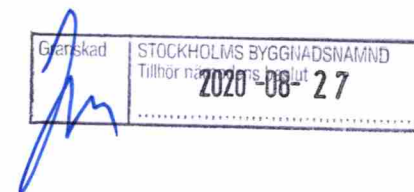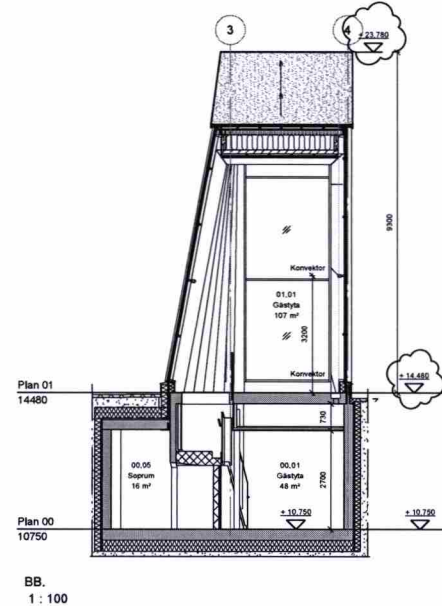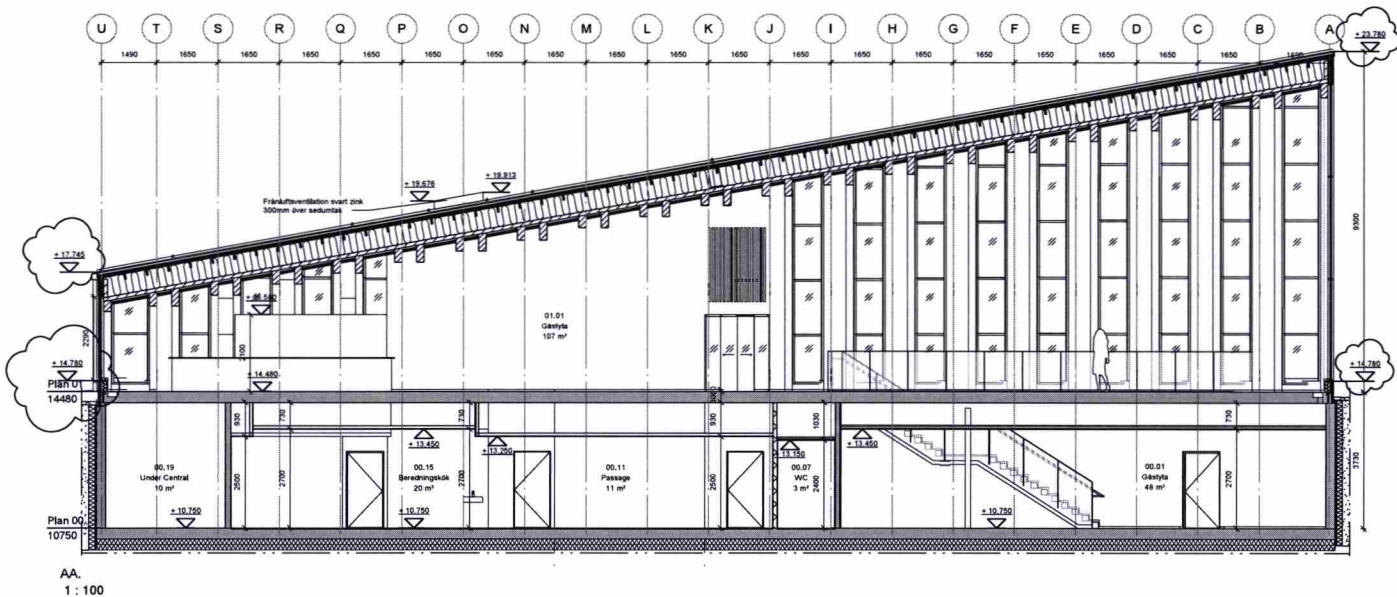


RITNR: A-40-2-01 A

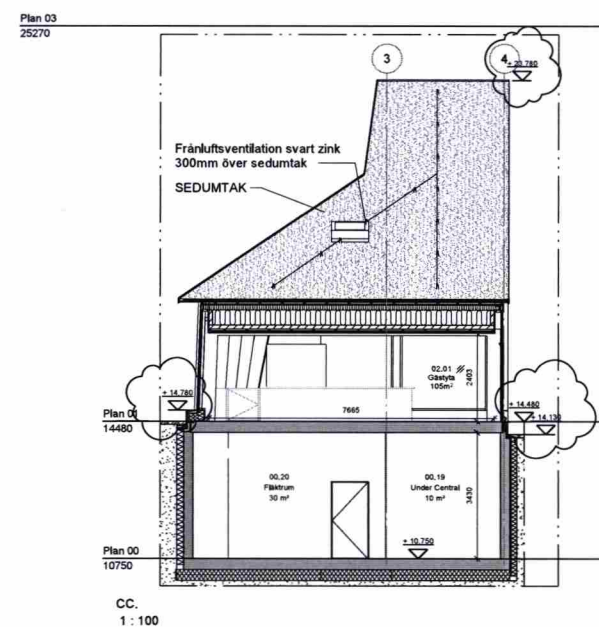


A	höjden på sockel, och Terrängen	2020.04.24	
REV	ÄNDRING AVSER	DATUM	SIGN
BYGGLOVSHANDLING			
HUMLEGÅRDEN			
PROJ: Mitokondrien		Norra Stationsgatan / Dallegatan, Stockholm, Sverige	
PQ	PQ PROJEKTLÄNING AB	+46 70 366 19 70	
A	HENNING LARSEN ARCHITECTS A/S	+45 8233 3000	
VVS	TGI	+46 08 58 70 21 00	
BR	BRANDKONSULTEN AB	+46 08 505 344 00	
EL	VINWICHI	+46 090 10 50 95	
K	HELLESTAD	+46 08 644 90 10	
X	DISCIPLIN 7	PHONE	
RITNR: Sektion A-A, B-B & C-C			
Henning Larsen		2020.04.24	
DATUM	2019/12/20	REV DATUM	2020.04.24
RITAD	MAG	KONT	DOCK
SKALA	1:100	PROJNR	1864
RITNR	A-40-2-01	REV	A

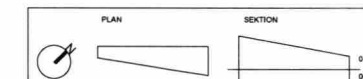




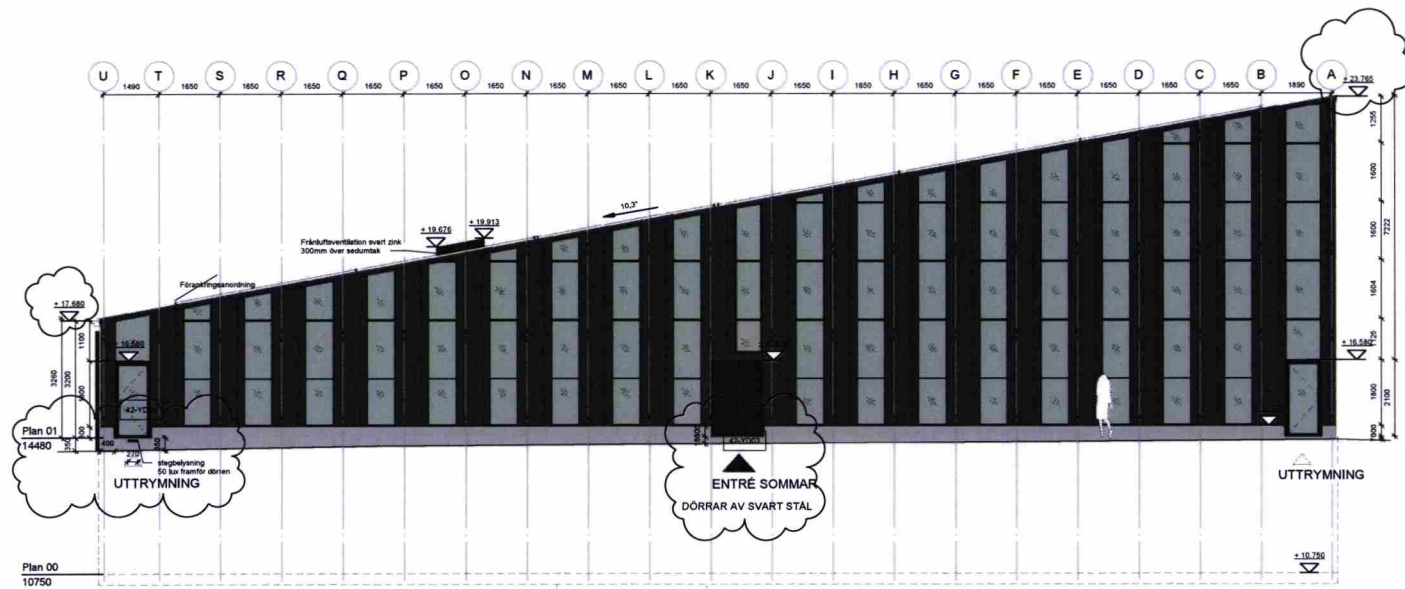


Norr Fasad.  
1 : 100

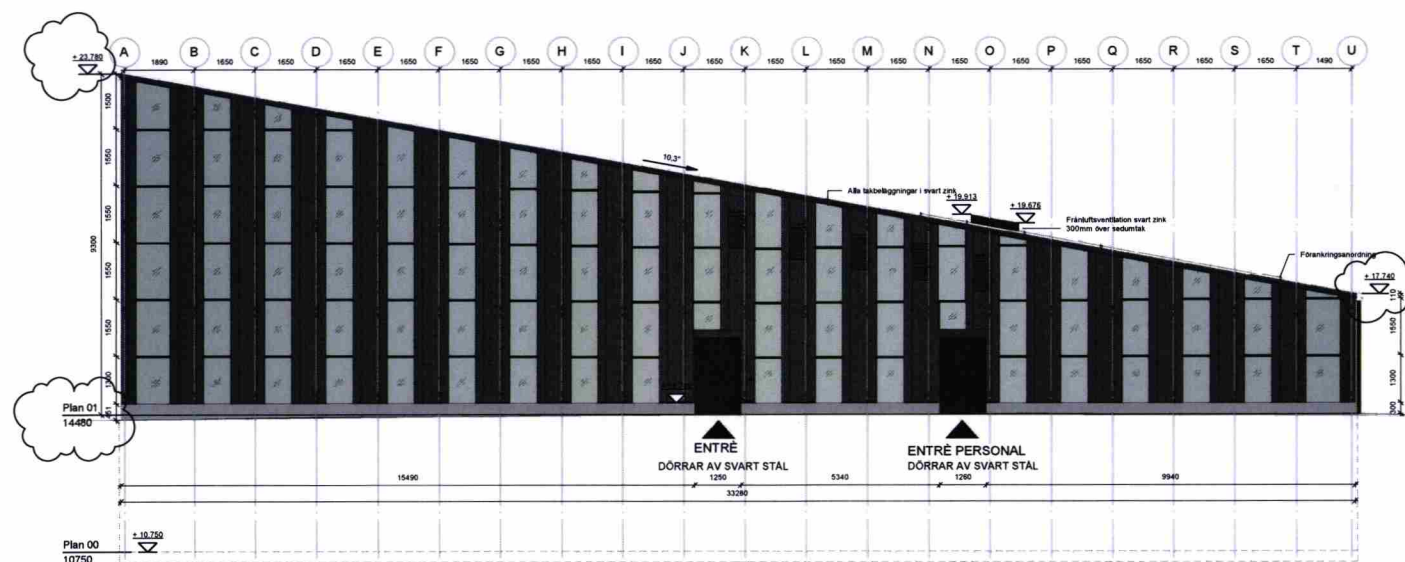

Söder Fasad.  
1 : 100

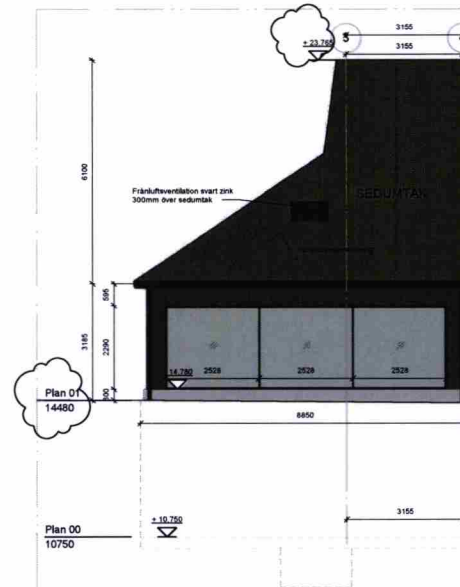

Öster Fasad.  
1 : 100

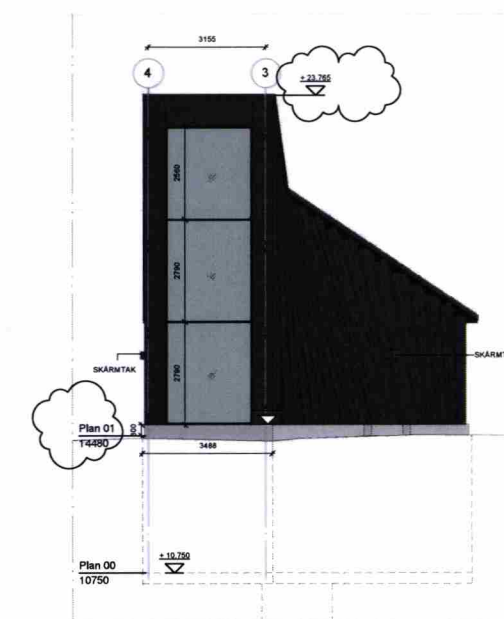

Fasad, Väster.  
1 : 100

TAK:  
Veg Tech moss-sedum 2-27"  
Vikt vattenmättad: 50 kg/m²  
Vattenhållande förmåga: mindre än 20 l/m²  
Bygghöjd: 40 mm  
30 mm Xeroform Moss-Sedum  
10 mm VT-88  
Kantavskjut rostfritt stål enligt Vegtech: takkantsystemslutbeläggning med zink  
avskjut  
Underlagstäckning av EPDM taksystem  
Underlagstak av underlagspore  
Baklöst av vike 25x45 mm  
Stötlätt av virke 25x45 mm  
Träfibersolering 540mm  
Taksälar 145mm  
CLT 100mm  
hällighet 40mm  
Träbalkar 50mm  
Träfibersolering 50mm  
25mm kork perforerad Ø8mm / c/c 20mm c/c

FASAD:  
Stående panel av inlånad kolat borstat trä med synliga fästena  
Som Gyproc VAP 25/110 Ventilad distansprofil  
Diffusion öppen Träfiberpanel 100mm  
Trästolpar  
Träfibersolering 150mm  
Träregel 45mm  
Angbroms som Hinton Intello Plus  
OSB-skivor 10-15mm  
Träregel 45mm  
hällighet 40mm  
Träfibersolering 50mm  
25mm kork perforerad Ø8mm / c/c 20mm c/c

GLASFASAD:  
Färgglänsande yttre svart anodiserad aluminium  
Fönsterkarmar inuti trä  
Träslag som bärande träram,  
glas och u-värden enligt konstruktören.

SOCKEL:  
Färgglänsande grå yttre  
Isolering och u-värden enligt konstruktören.  
25mm Kork invändiga

STOCKHOLMS BYGGNADSNÄMND  
Tillhör nämndens beslut  
2020-08-27

RITNR: A-40-3-01

# FÖRKLARINGAR

MARKHÖJDER ANGES I METER.  
ÖVRIGA MÄTT I MM  
SAMTLIGA LOKALER HAR MINST EN TILLGÄNGLIG  
ENTRÉ

ENTRÉ

UTTRYMNING

FASTIGHETSGRÄNS

PRELIMINÄR MARKHÖJD

MARKHÖJDER FASTSTÄLLS I  
DETALJPROJEKTERING.


BEFINTLIG MARKHÖJD





KOORDINATSYSTEM:

PLAN: SWEREF 99 18 00

HÖJD: RH 2000

A	höjden på sockel, och	2020.
REV	ÄNDRING AVSER	04.24
	BYGGLOVSHANDLING	
HUMLEGÅRDEN		
PROJ	Norra Stationsgatan /	
	Dalagatan, Stockholm.	
	Signe	
PQ	PQ PROJEKTERING AB	+46 70 366 19 70
A	HENNING LARSEN ARCHITECTS A/S	+45 8233 3000
VVS	TGI	+45 98 58 79 21 00
BR	BRANDKONSULTEN AB	+45 98 505 344 00
EL	VINNEKÖ	+45 995 10 55 95
K	HELSÄTAK	+45 98 644 90 10
Z	DISCIPLIN 7	PHONE
PRAD Fasad, Norr, Söder, Öster, Väster		
Henning		
Larsen		
DATUM	2019/12/20	REV DATUM
2020.04.24		
RITAD	MAG	KONT
SKALA	1 : 100	1864
PROJ	1864	RITNR
A-40-3-01		
REV	A	

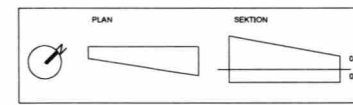

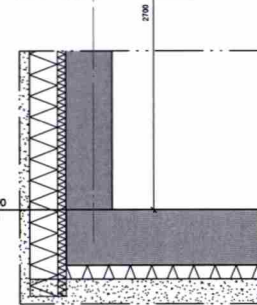
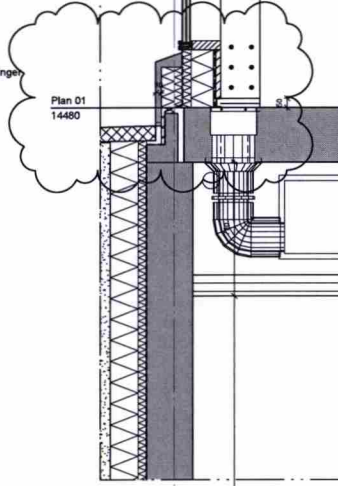
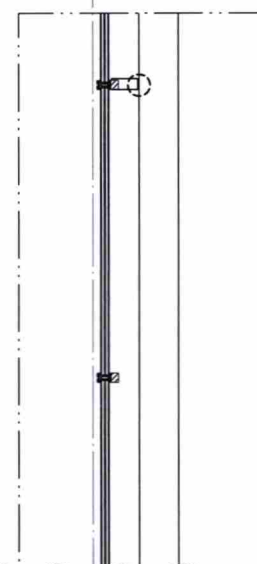
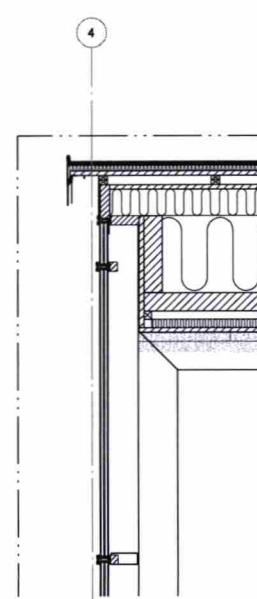


Vertikal sektion - Glasfasad norr.

TAK:  
Veg Tech moss-sedum 2-27"  
Vikt vattenmättad: 50 kg/m²  
Vattenhållande förmåga: mindre än 20 l/m²  
Bygghöjd: 40 mm  
30 mm Xerother Moss-Sedum  
10 mm VT-Alt  
Kantavslut rostfritt stål enligt Vegtech, takkantsystemsutbällning med zink svart  
Underlagstäckning av EPDM taksystem  
Underlagstak av underlagspant  
Bärstakt av virke 25x45 mm  
Stroläkt av virke 25x45 mm  
Träfiberisolering 540mm  
Takstol 145mm  
CLT 100mm  
hällighet 40mm  
Träbalkar 50mm  
Träfiberisolering 50mm  
25mm kork perforerad Ø8mm / c/c 20mm c/c

FASAD:  
Stående panel av linolerat kolat borstat trä med synliga flåsten  
Som Gyproc VAP 25/110 Ventilrad distansprofil  
Diffusion öppen Träfiberpanel 100mm  
Trästolpar  
Träfiberisolering 150mm  
Träregel 45mm  
Ångbroms som Hunton Intello Plus  
OSB-skivor 10-15mm  
Träregel 45mm  
hällighet 40mm  
Träfiberisolering 50mm  
25mm kork perforerad Ø8mm / c/c 20mm c/c


SOCKEL:  
Fiberbetong grå yttre  
Isolering och u-värden enl. K-handlingar  
25mm Kork invändiga

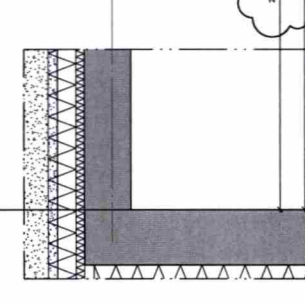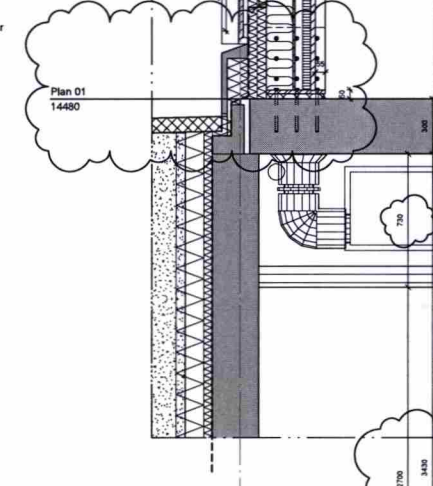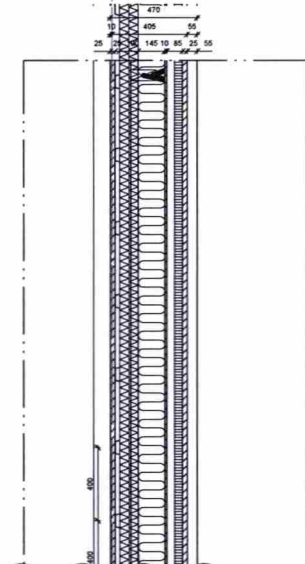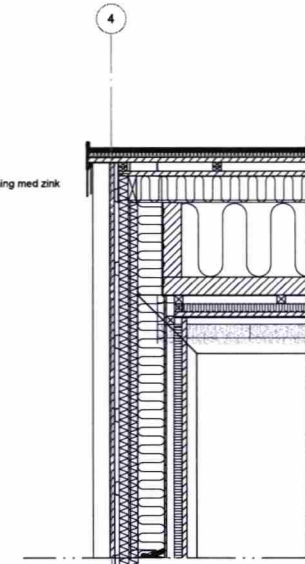

Vertikal sektion - Träfasad norr.

FASAD:  
Stående panel av linolerat kolat borstat trä med synliga flåsten  
Som Gyproc VAP 25/110 Ventilrad distansprofil  
Diffusion öppen Träfiberpanel 100mm  
Trästolpar  
Träfiberisolering 150mm  
Träregel 45mm  
Ångbroms som Hunton Intello Plus  
OSB-skivor 10-15mm  
Träregel 45mm  
hällighet 40mm  
Träfiberisolering 50mm  
25mm kork perforerad Ø8mm / c/c 20mm c/c

GLASFASAD:  
Fönsterbågar yttre svart anodiserad aluminium  
Fönsterbågar inuti trä  
Träslag som bärande träram,  
glas och u-värden enligt konstruktören.

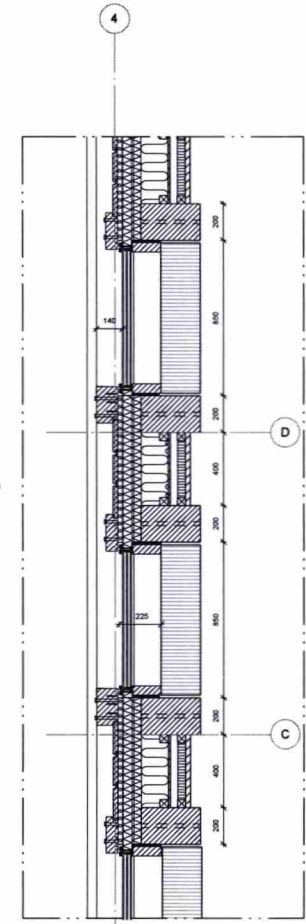


Horisontell sektion - fasad norr.




RITNR: A-40-2-04 A

A	höjden på sockel, och Terrängen	2020.04.24	
REV	ÄNDRING AVSER	DATUM	SIGN
BYGGLOVSHANDLING			
HUMLEGÅRDEN			
PROJ	Norra Stationsgatan / Dalagatan, Stockholm, Sverige		
PO	PO PROJEKTERING AB	+46 70 366 19 70	
A	HENNING LARSEN ARCHITECTS A/S	+45 8233 3000	
VVS	TGI	+46 08 56 70 21 00	
BR	BRANDKONGUTEN AB	+46 08 555 344 00	
EL	VINNBERG	+46 080 10 95 95	
K	HILLSTADT	+46 08 644 90 10	
X	DISCIPLIN T	PHONE	
BRAD Delsektion - Fasad Norr			
DATUM	2019/12/20	REVDATUM	2020.04.24
RTAD	PTM	KONT	DOCK
SKALA	1:20	PROJEKT	RITNR
	1864	A-40-2-04	REV A

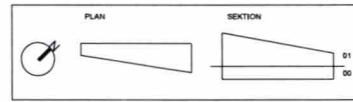



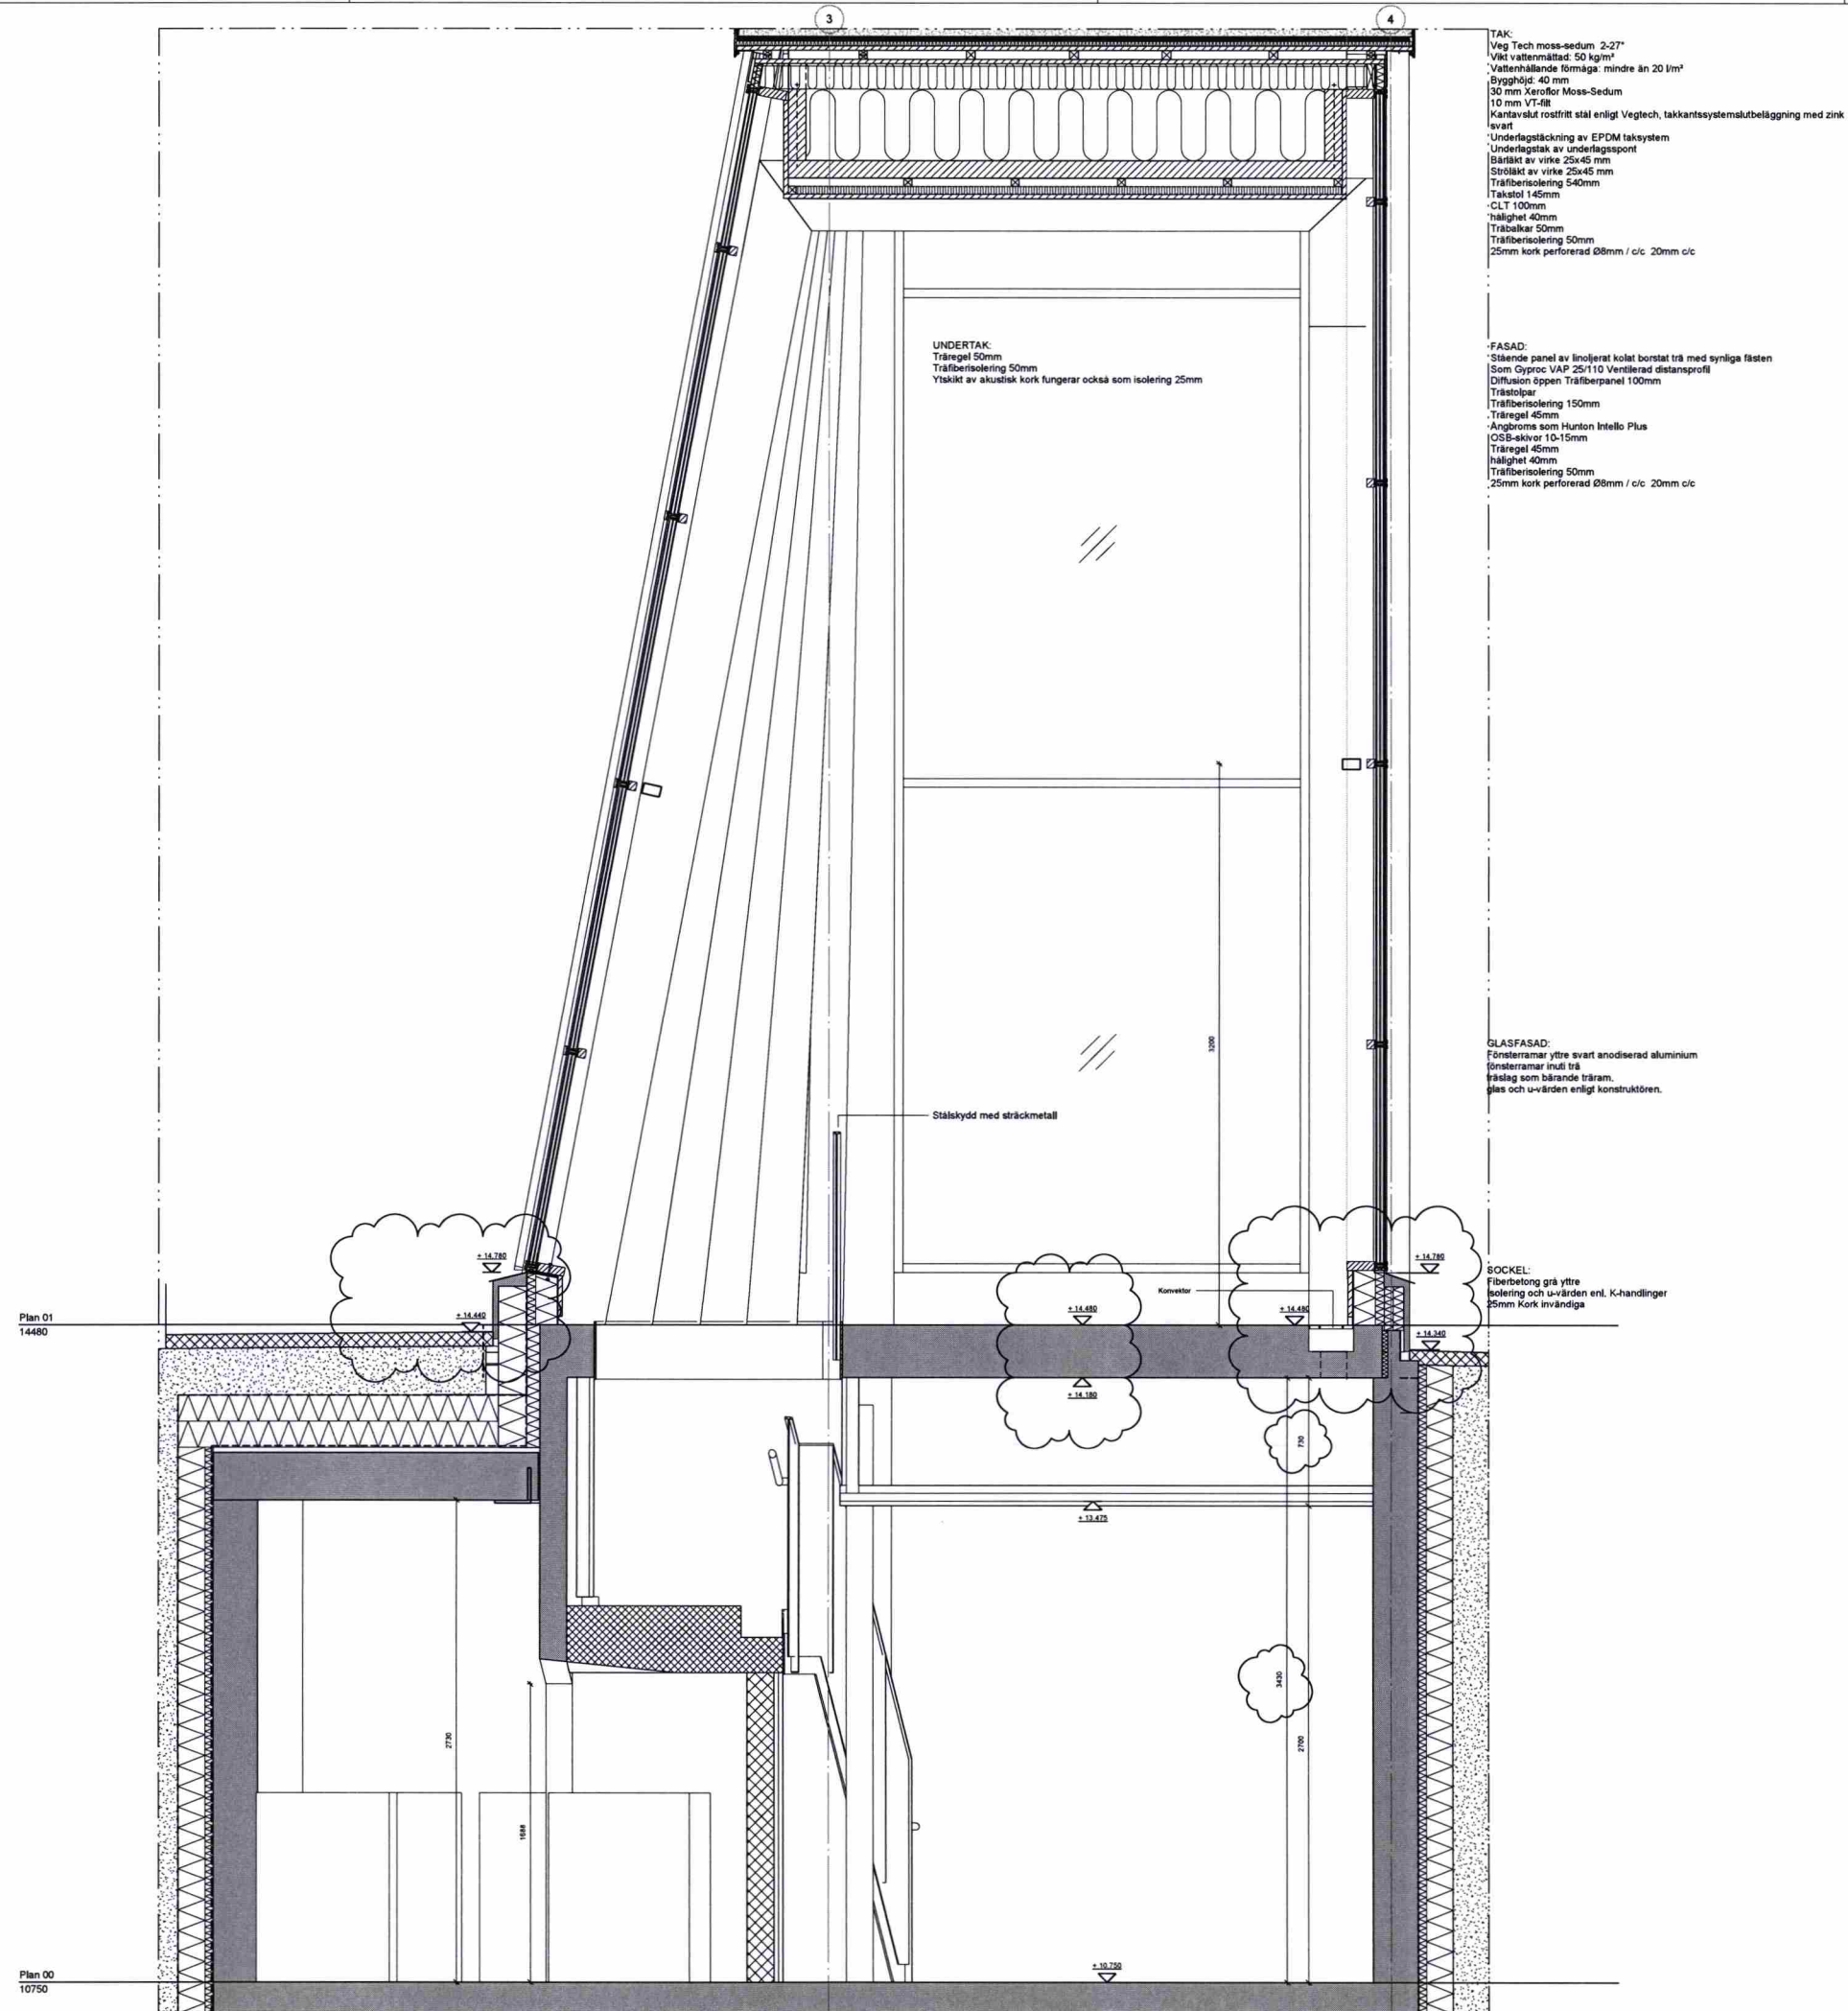

RITNR: A-40-2-14 A

A	höjden på sockel, och Terrängen	2020.04.24	
REV	ÄNDRING AVSER	DATUM	SIGN
BYGGLOVSHANDLING			
HUMLEGÅRDEN			
PROJ.	Norra Stationsgatan / Dalagatan, Stockholm, Sverige		
MITOKONDRIEN			
PO	PO PROJEKTLÄSNING AB	+46 70 366 10 70	
A	HENNING LARSEN ARCHITECTS AS	+46 8233 3000	
VVS	TGI	+46 08 56 70 21 00	
BR	BRANDKONSULTEN AB	+46 08 506 344 00	
EL	VINBERG	+46 090 10 55 95	
K	HILLSTADT	+46 08 644 90 10	
J	DISCIPLIN 7	PHONE	
NRAD Delsektion - Fasad Norr / Fasad Söder			
Henning Larsson			
DATUM	2019/12/20	REV DATUM	2020.04.24
RITAD	PTM	KONT	GOOK
SKALA	1 : 20	PROJEKT	PEH
	1864	RITNR	A-40-2-14
		REV	A

