



## FÖRKLARINGAR



RINTNINGEN ÄR BASERAD PÅ SKANNAD ORIGINALRITNING

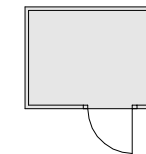

NYA TILLSKAPADE  
LÄGENHETS FÖRRÅD

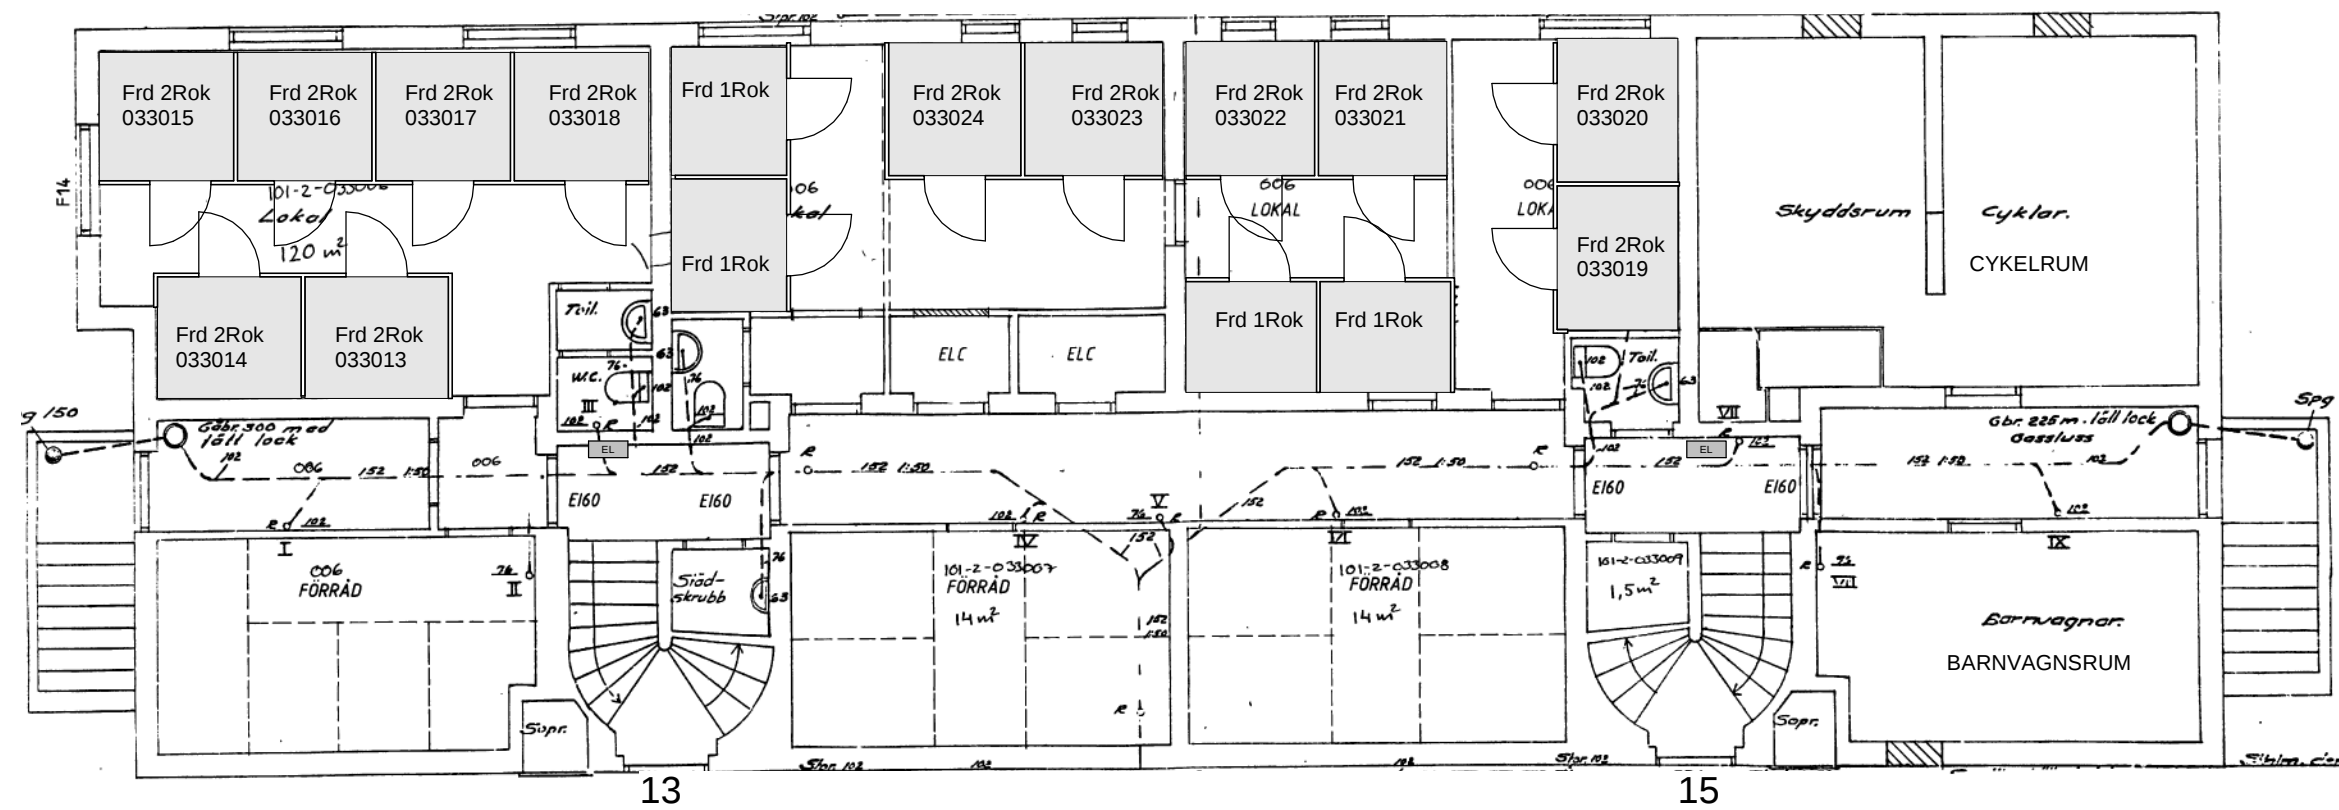

Gimmerstavägen 13, 15

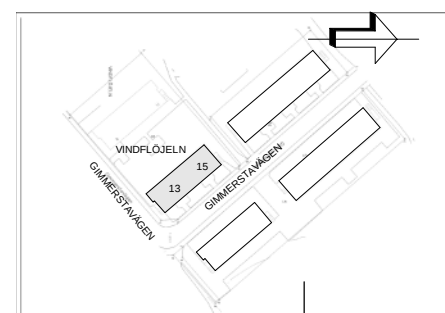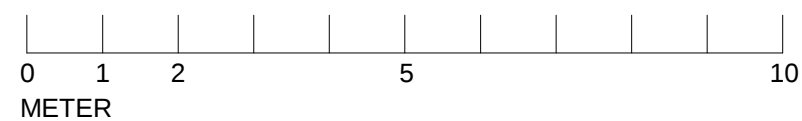

Bygglöshandling		BET	ÄNDRINGEN AVSER	DATUM	SIGN
Newsec Property Asset Management 08 55 80 50 00		Vindflöjeln 5			
UPPDRAG NR 151159	RITAD/KONSTR AV E.Dahlman	HANDLÄGGARE E.Dahlman		Källarplan Gimmerstavägen 13, 15	
DATUM 2020-04-30	ANSVARIG Mikaela Grevesmühl		SKALA 1:100	NUMMER A-40.1-2101	BET