



FÖRKLARINGAR

RINTNINGEN ÄR BASERAD PÅ SKANNAD ORIGINALRITNING

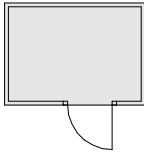


NYA TILLSKAPADE LÄGENHETS FÖRRÅD

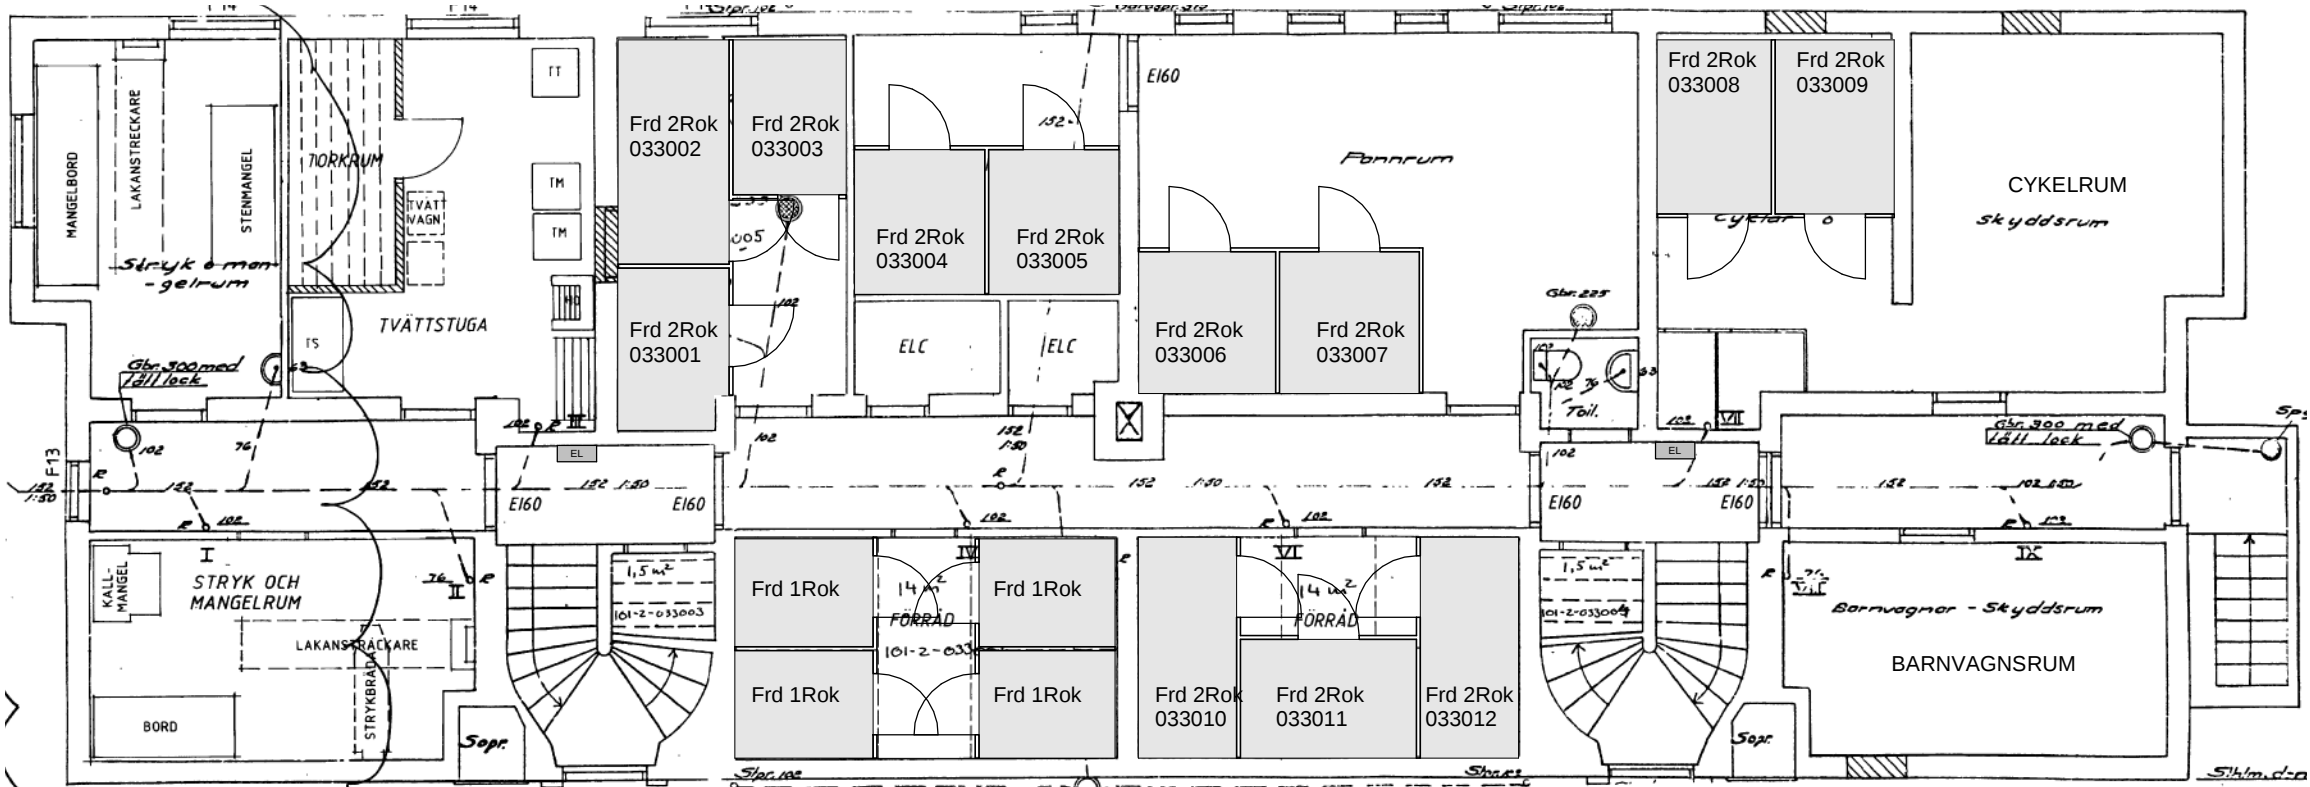

Gimmerstavägen 9, 11

9

11

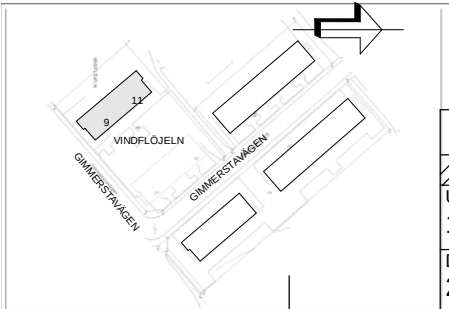

			BET	ÄNDRINGEN AVSER	DATUM	SIGN
Bygglovhandling			Vindflöjeln 5			
<div><div></div><div>Newsec Property Asset Management</div><div>08 55 80 50 00</div></div>						
UPPDRAG NR 151159	RITAD/KONSTR AV E. Dahlman	HANDLÄGGARE E.Dahlman	Källarplan Gimmerstavägen 9, 11			
DATUM 2020-04-30	ANSVARIG Mikaela Grevesmühl		SKALA 1:100	NUMMER A-40.1-1101		BET