

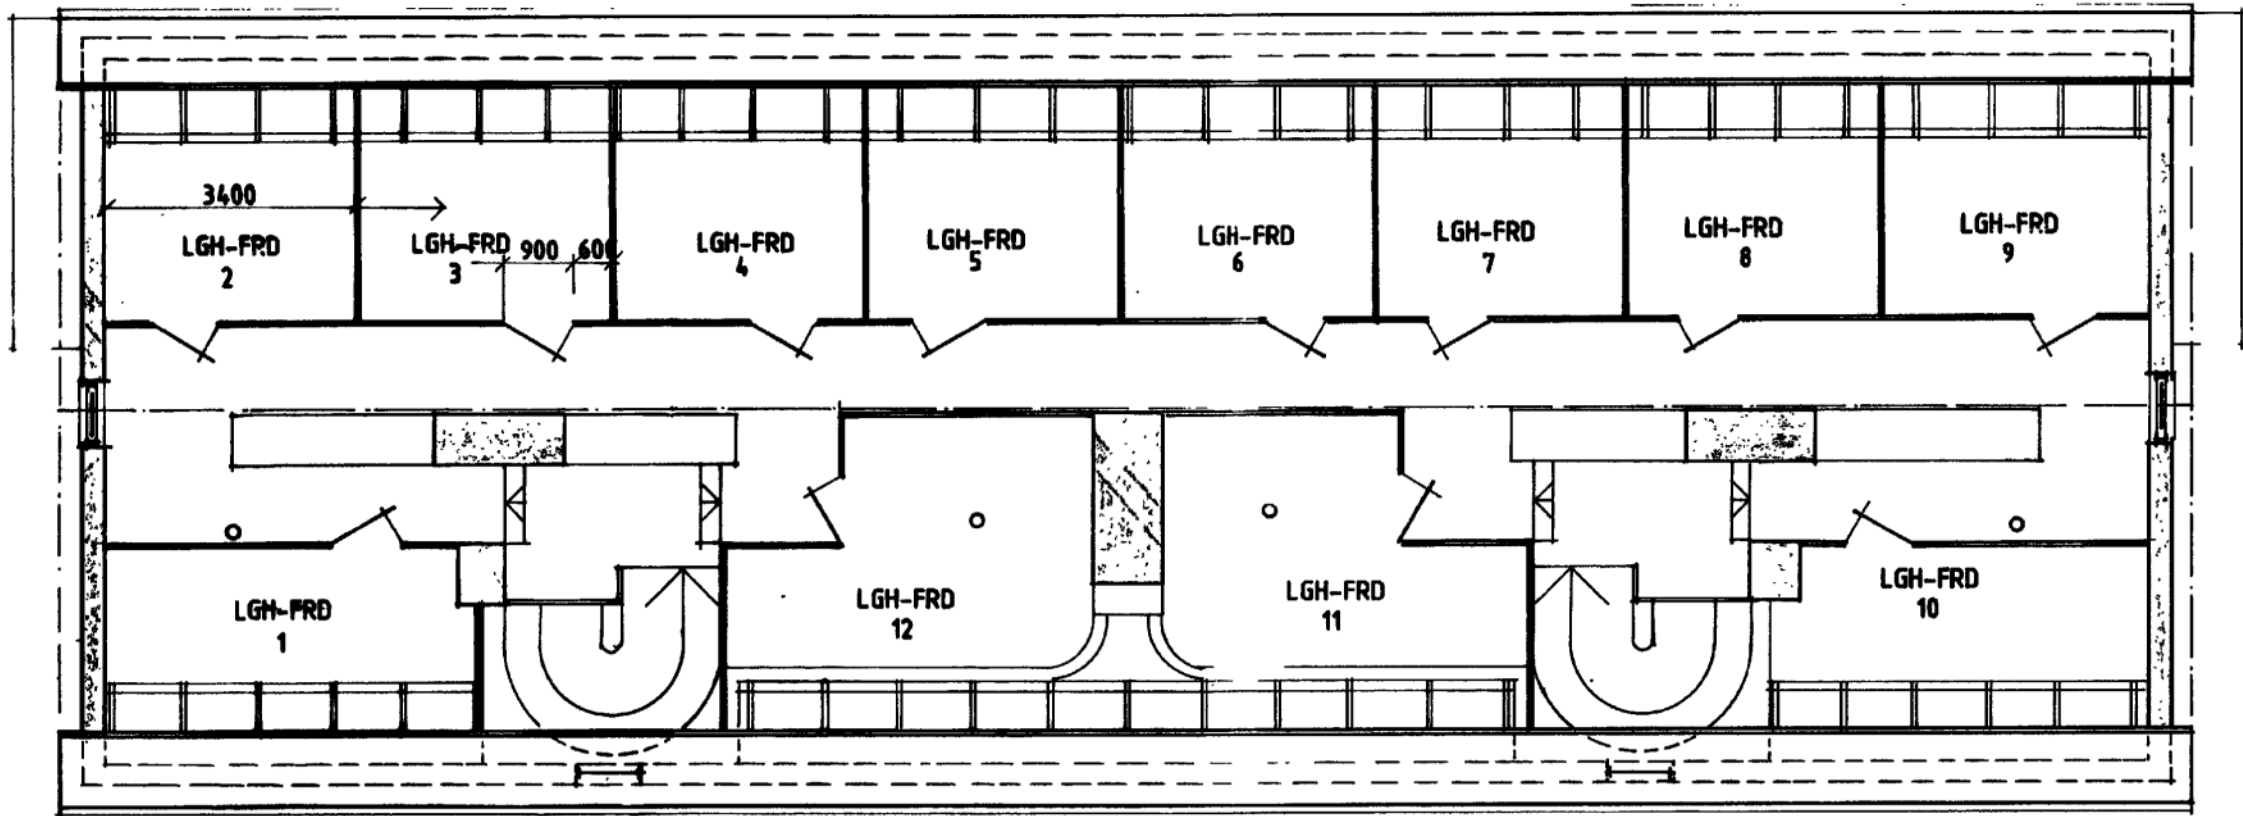
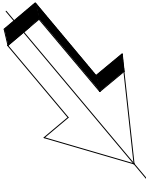


FÖRKLARINGAR

RINTNINGEN ÄR BASERAD PÅ SKANNAD ORIGINALRITNING

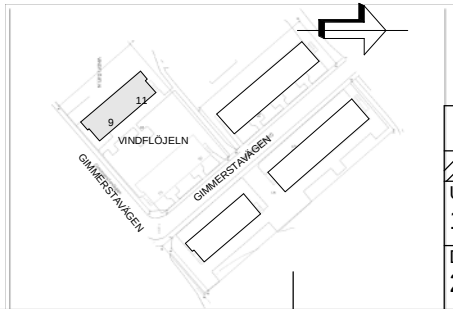

Gimmerstavägen 9, 11

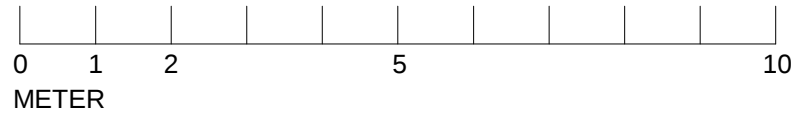

Bygglöshandling		BET	ÄNDRINGEN AVSER	DATUM	SIGN
Newsec Property Asset Management 08 55 80 50 00		Vindflöjeln 5			
UPPDRAG NR 151159	RITAD/KONSTR AV E. Dahlman	HANDLÄGGARE E.Dahlman		Vindsplan - Relation Gimmerstavägen 9, 11	
DATUM 2020-04-30	ANSVARIG Mikaela Grevesmühl		SKALA 1:100	NUMMER R-40.1-1401	BET