

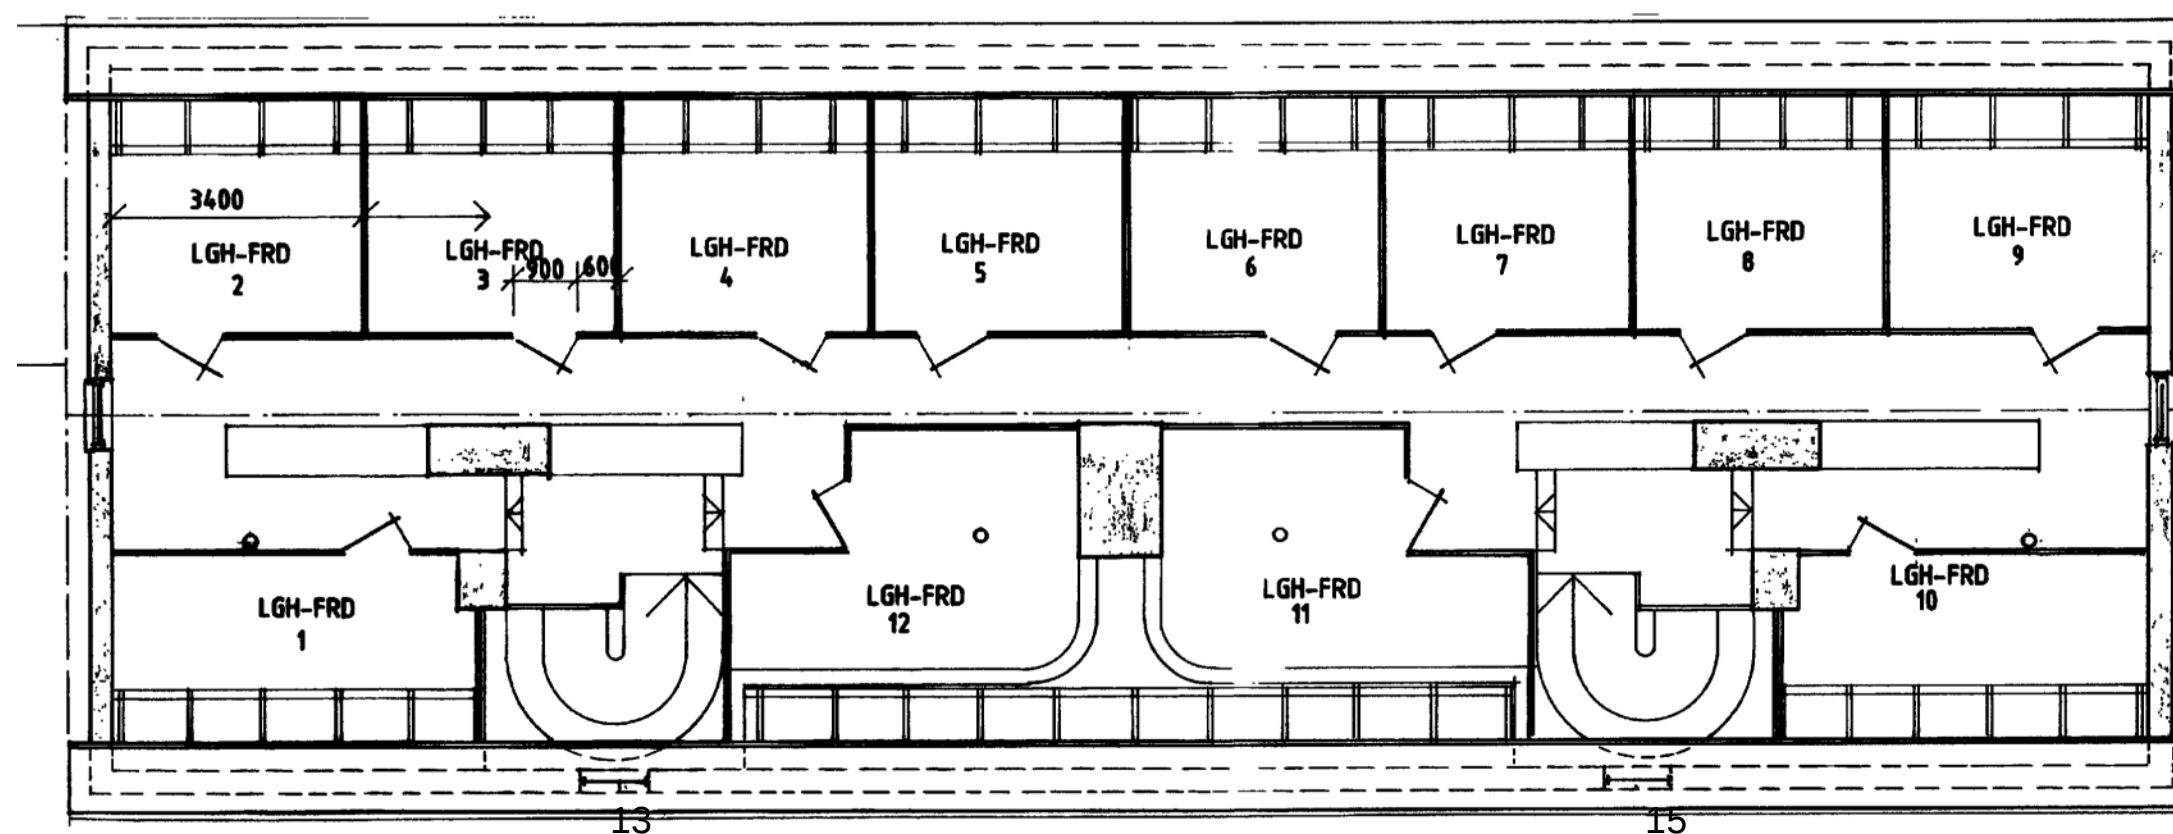
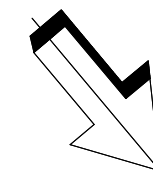


## FÖRKLARINGAR

RINTNINGEN ÄR BASERAD PÅ SKANNAD  
ORIGINALRITNING

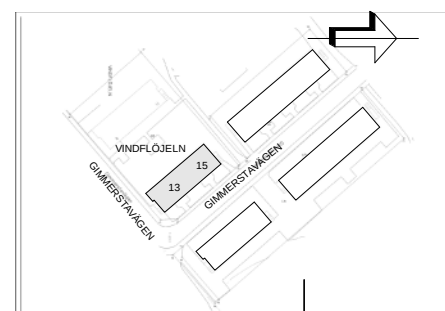

Gimmerstavägen 13, 15

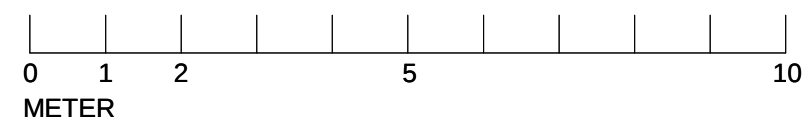

Bygglöshandling		BET	ÄNDRINGEN AVSER	DATUM	SIGN
Newsec Property Asset Management 08 55 80 50 00		Vindflöjeln 5			
UPPDRAG NR 151159	RITAD/KONSTR AV E.Dahlman	HANDLÄGGARE E.Dahlman		Vindsplan - Relation Gimmerstavägen 13, 15	
DATUM 2020-04-30	ANSVARIG Mikaela Grevesmühl		SKALA 1:100	NUMMER R-40.1-2401	BET